

Byggingalýsing - breyting á utanhússklæðningu

Reykjavíkurvegur 74, stgr. 1400-1-70100740.

Byggingin við Reykjavíkurveg 74 var endurbyggð á árunum 2004-2007 og tekin í notkun í lok árs 2007. Frá upphafi hefur hún hýst ýmiss konar skrifstofur á efri hæðum og veitingasölu á jarðhæð.


Breyting sem hér er sótt um varðar utanhússklæðningu á stiga-húsi byggingarinnar. Upphaflega var þessi húshluti klæddur með timbri annars vegar og steinflisum hins vegar. Undanfárin ár hafa steinflísar tekið að losna og falla af veggjunum. Þ.a.l. er óumflýjanlegt að skipta um klæðningu á þessum tilteknu veggflötum.

Veggirnir eru nú þegar einangraðir að utan með 100mm steinull. Steinflísarnar voru hengdar á blikkuphengikerfi sem hægt er að nota áfram. Það er því eingöngu ysta kápan sem verður skipt um, þ.e. sjálfar flísarnar.


Í stað flísanna verður sett dökkgrá, CEMBRIT steinklæðning. Klæðningin verður liggjandi, samsett úr u.þ.b. 25cm háum og 240cm löngum borðum sem yfirlappast og mynda nokkurs konar skarklæðningu.

Stærsti veggflöturinn er austurveggur stiga-hússins. Aðrir veggflötir eru fyrst og fremst kantar við þakið og enda veggja.

Engar aðrar breytingar eru gerðar á byggingunni og breytingin hefur engin áhrif á stærðir hennar.

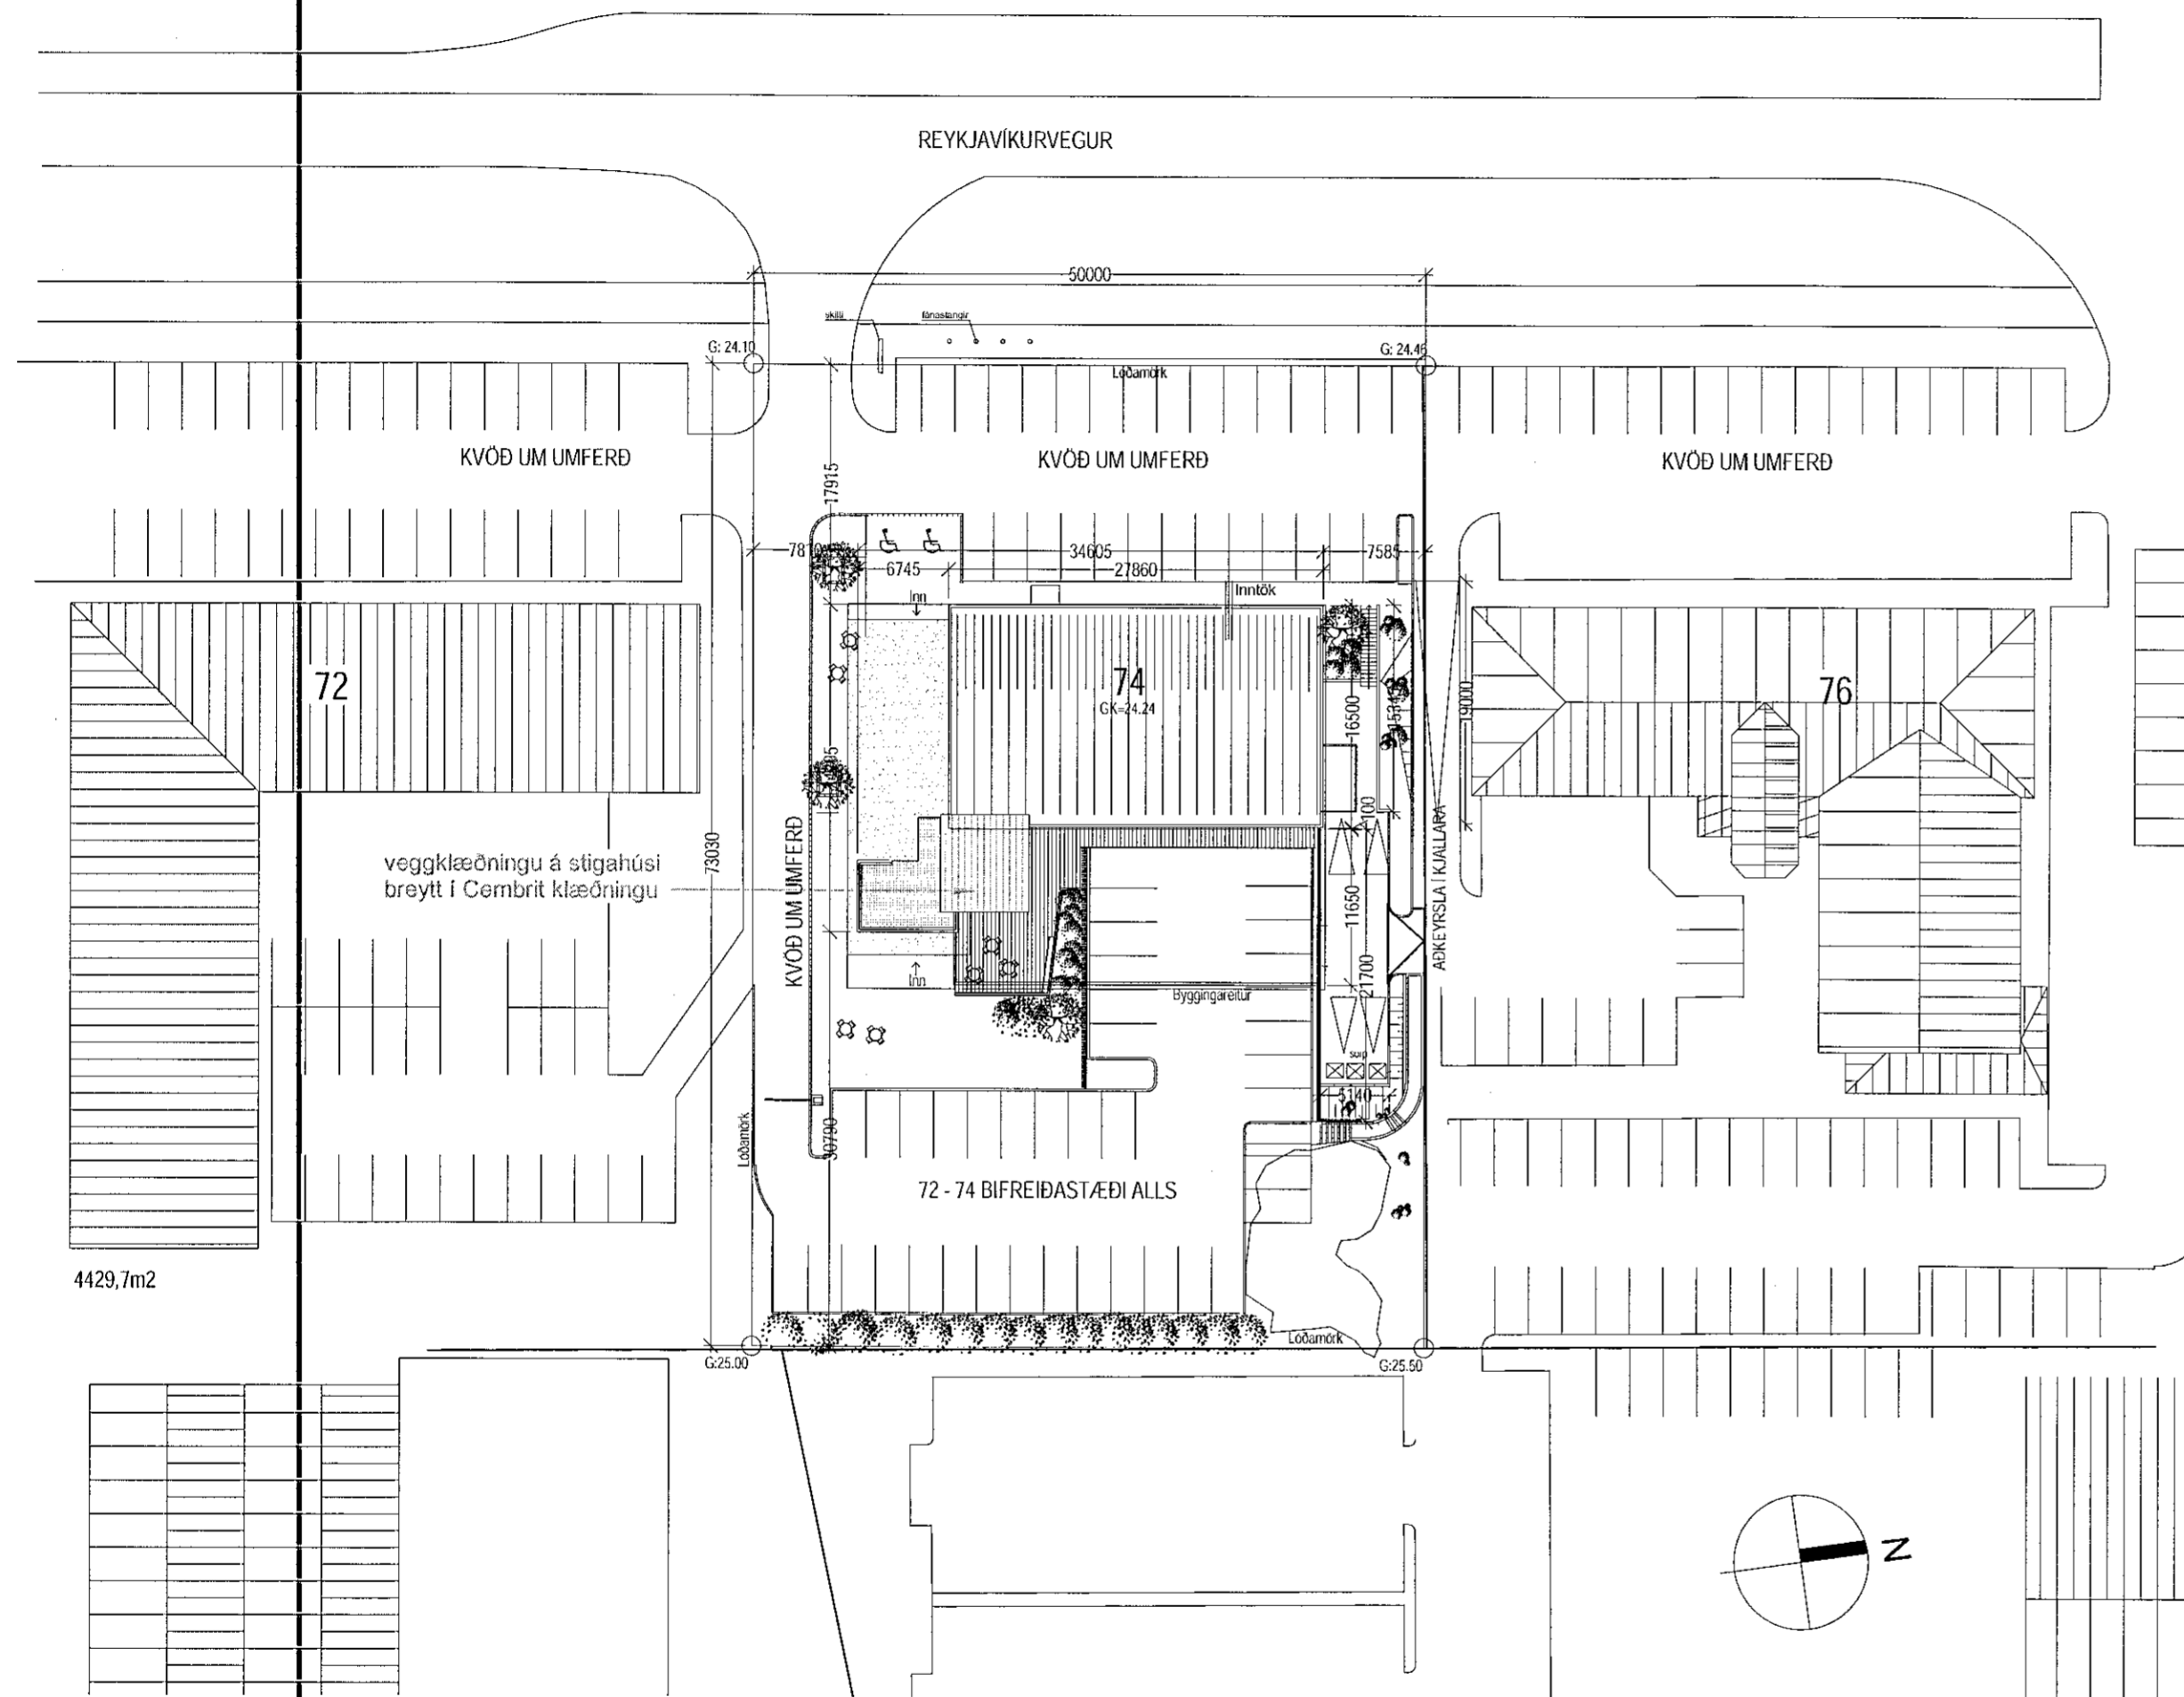

Afstöðumynd
1 : 500

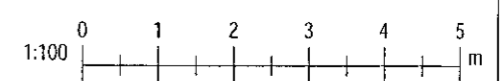

Útg.	Dags.	Skýring	Br.af.
------	-------	---------	--------

Gríma arkitektar
Laugavegi 178 - 105 Reykjavík
S: 511-6777 / 897-3760
www.grimaark.is

Undirskrift hönnuðar *Sigríður Ólafsdóttir*

Aðalhönnuður: Sigríður Ólafsdóttir arkitekt FAI - kt. 071070-5069
netfang: sigga@grimaark.is

Verkefni:
Reykjavíkurvegur 74

Sveitarfélag:
Hafnarfjörður

Landnúmer: 122162 Staðgreinir: 1400-1-70100740

aðaluppdráttur

Breytt veggklæðning á stiga-húsi
Afstöðumynd og byggingalýsing

Hannað af: SÓ	Matshluti: 01
Teiknað af: DKK	Mælikvarði: 1 : 500
Yfirfarið af: SÓ	Dagsetning: 04.05.2020

2009-10-20 A_1_Y_01
Verknúmer Teikninganúmer Bls. Útgáf

HÖNNUÐUR ÁSKILUR SÉR ALLAN RÉTT A TERNINGUM - FJÓLFÖLDUN ER MÁÐ SKRIFLEGU SAMÞYKKT