



# ESKIVELLIR 21 HAFNARFIRÐI.

NR. 21A

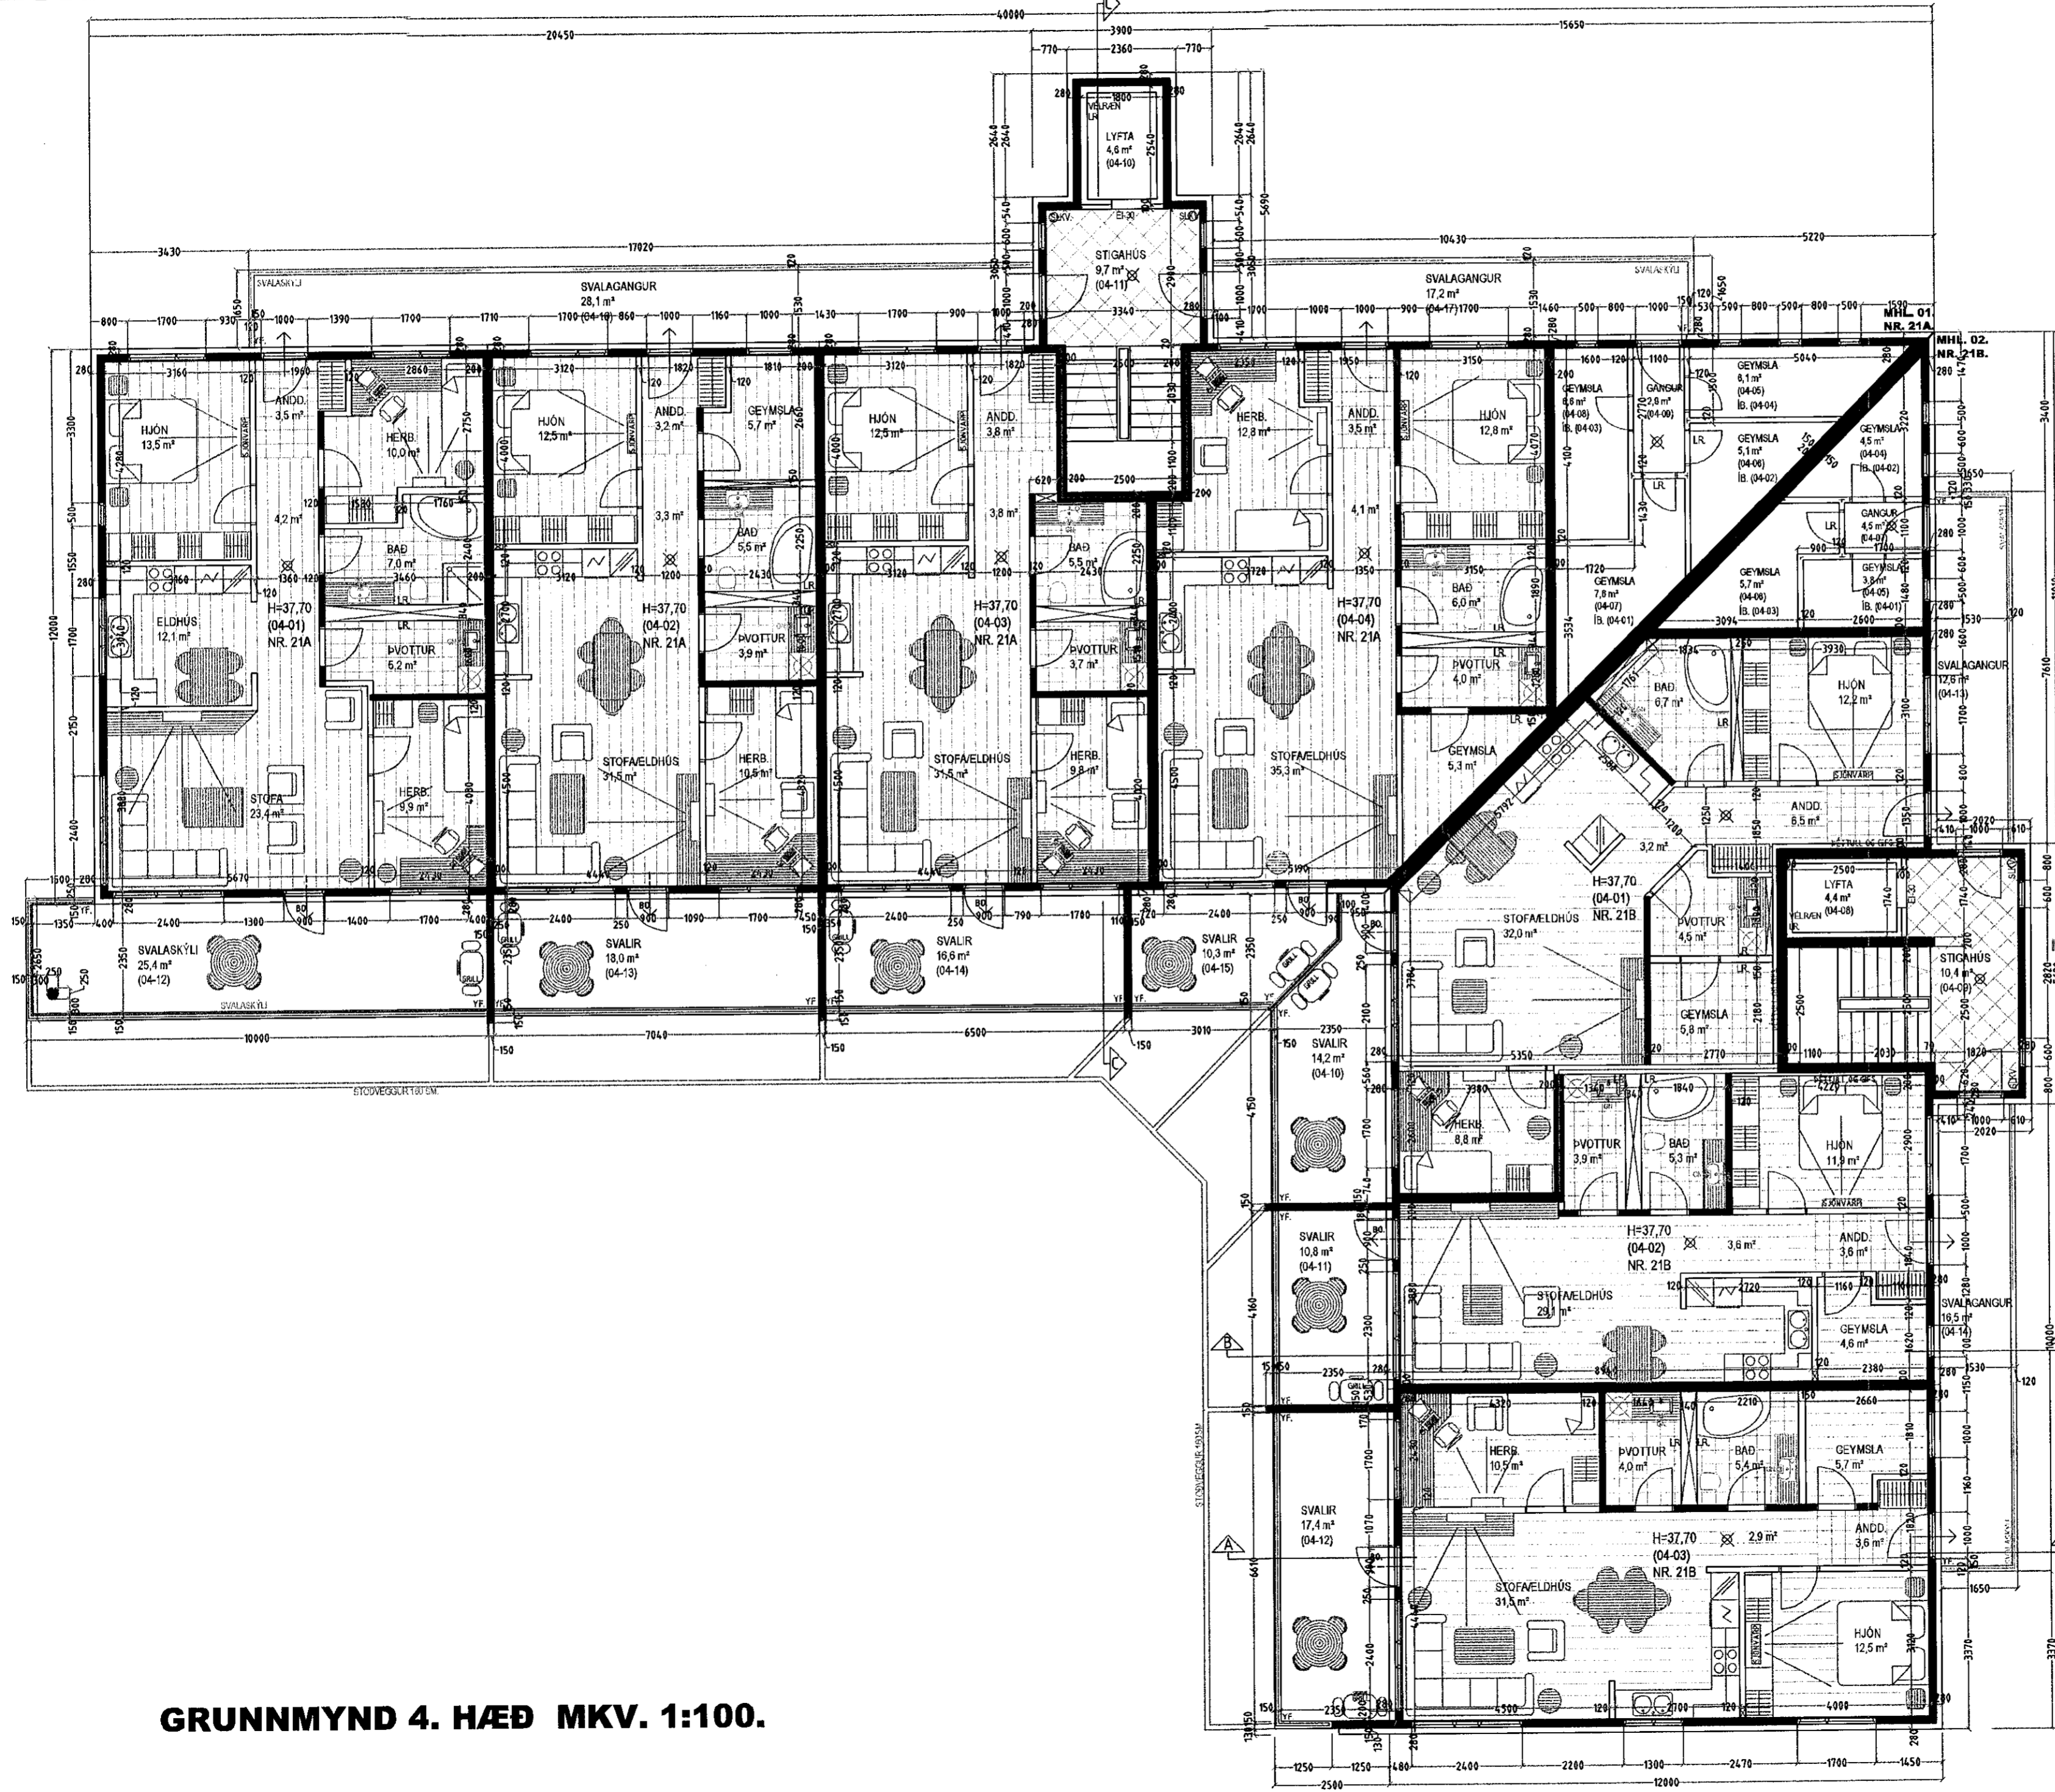

Samþykkt þann  
24. JÚNÍ 2020  
Byggingarfulltrúinn í Hafnarfirði  
*Sóeldur Þorvaldsson*

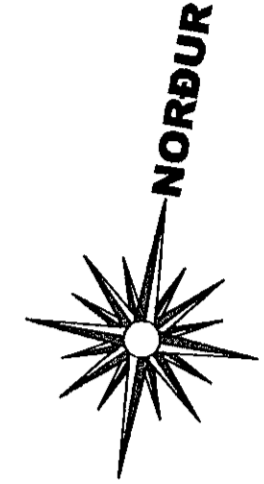

Svalaskýli:  
Nota skal svalalokunarkerfi/svalaskýli, sem er viðurkennt af Mannvirkjastofnun.

Breytingar:

Efni:	Dags.	Teikn.	Yfir.
Svalaskýli teiknað á íbúð: (02-01) - 21A - mhl. 01.	09.06.20.	VÞS.	Sig. Þ.
Svalaskýli teiknað á íbúð: (03-03) - 21A - mhl. 01.	09.06.20.	VÞS.	Sig. Þ.
Svalaskýli teiknað á íbúð: (04-01) - 21A - mhl. 01.	09.06.20.	VÞS.	Sig. Þ.
Svalaskýli teiknað á íbúð: (02-03) - 21B - mhl. 02.	09.06.20.	VÞS.	Sig. Þ.

**ESKIVELLIR 21 HAFNARFIRÐI.**  
Landeignanúmer: L204201.  
Aðaluppdráttur.

Efni: Grunnmynd 4. hæð.  
Mælikvarði: 1 : 100.  
Frumstærð blaðs: A1.  
Teiknað: VÞS.  
Yfirfarið: Sp.  
Dagsetning útgáfu: 14-05-2007

Verk nr:  
Teikn. nr: 5 af 14.  
Endursk.

**STH. teiknistofan ehf.** Strandgötu 11.  
220 Hafnarfirði.  
kt. 510298-2769.  
Sími 5651510.  
teiknistofan@simnet.is

Áritun hönnuðar: *[Signature]*  
Áritun hönnunarsjóra: *[Signature]*

**GRUNNMYND 4. HÆÐ MKV. 1:100.**

© - Öll afnot & afritun teikningar, að hluta eða heild er háð skriflegu leyfi höfundar.  
Sigurður Þorvaldsson byggingafræðingur bfl. kt. 141250-4189.