

ESKIVELLIR 21 HAFNARFIRÐI.

NR. 21A

100514U


11.06.2020



Samþykkt þann

24. JUNÍ 2020

Byggingarfulltrúinn í Hafnarfirði
Hildur Björnsdóttir

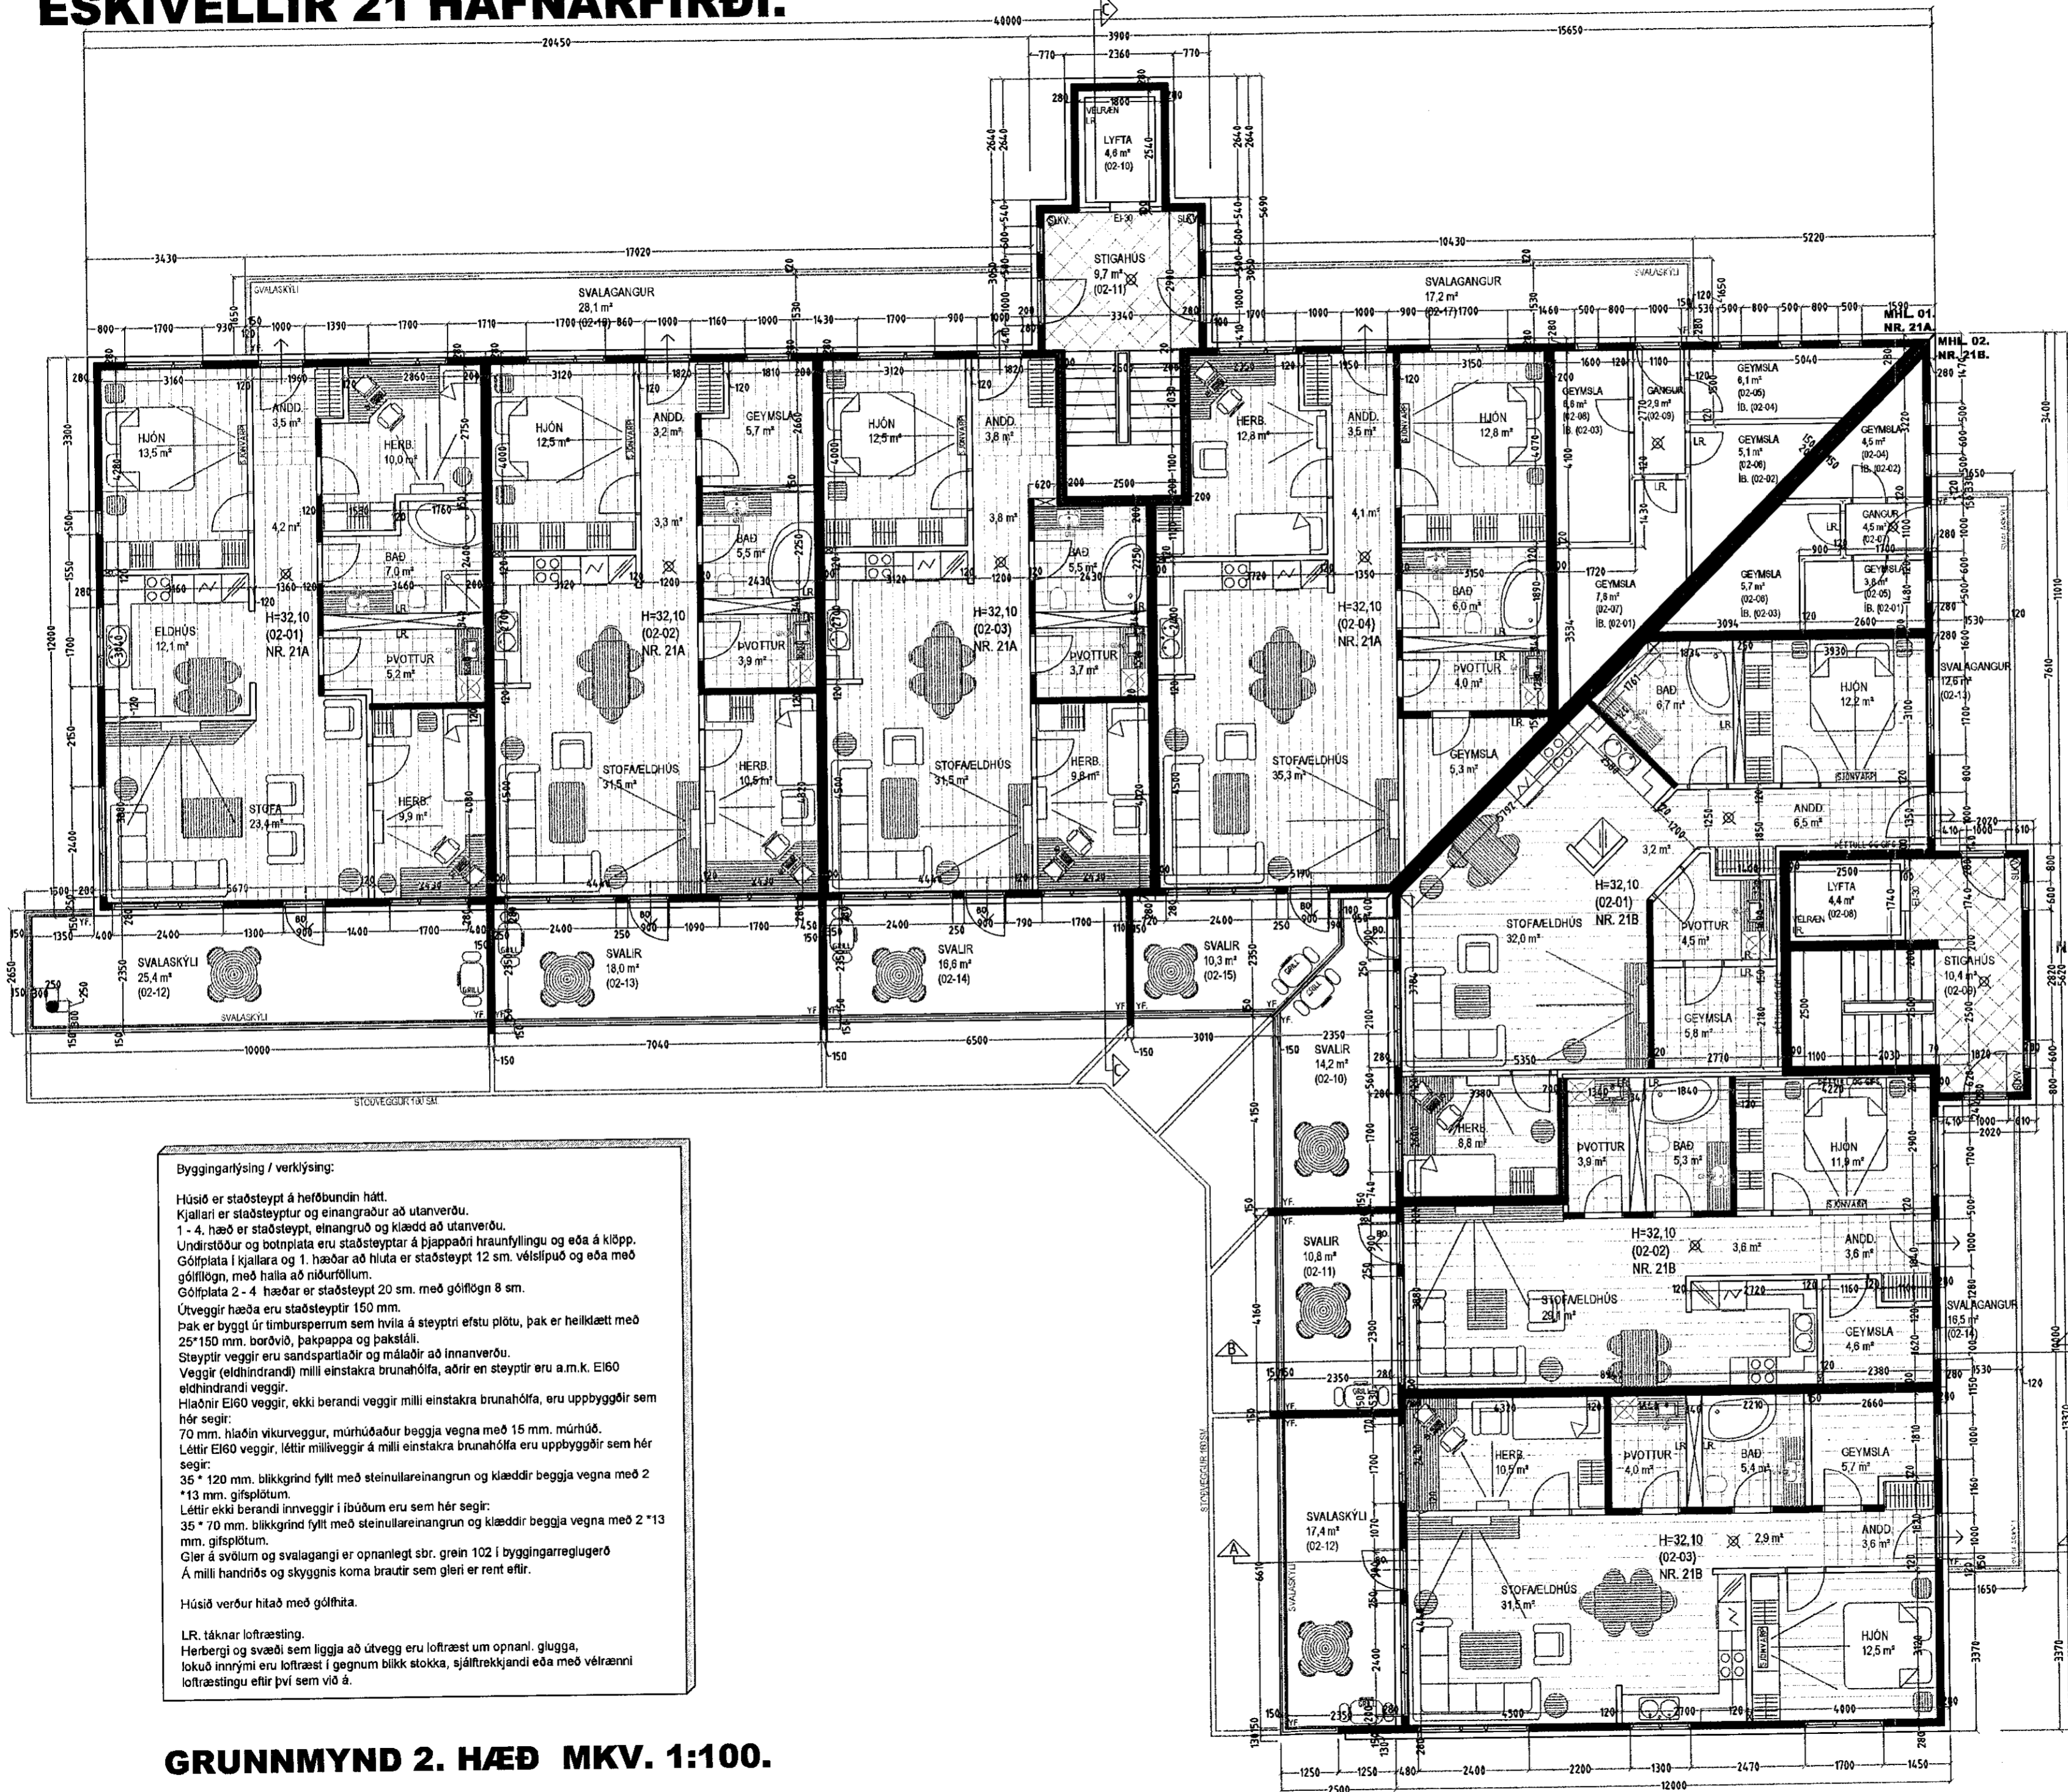

Svalaskýli:
Nota skal svalalokunarkerfi/svalaskýli, sem er viðurkennt af Mannvirkjastofnun.

Byggingarlýsing / verk lýsing:

Húsið er staðsteypt á hefðbundin hátt. Kjallari er staðsteyptur og einangraður að utanverðu. 1 - 4. hæð er staðsteypt, einangruð og klædd að utanverðu. Undirstöður og botnplata eru staðsteyptar á þjappaðri hraunfyllingu og eða á klöpp. Gólfplata í kjallara og 1. hæðar að hluta er staðsteypt 12 sm. vélsípuð og eða með gólfplögn, með halla að niðurföllum. Gólfplata 2 - 4. hæðar er staðsteypt 20 sm. með gólfplögn 8 sm. Útveggir hæða eru staðsteyptir 150 mm. Þak er byggt úr timbursperrum sem hvíla á steyptri efstu plötu, þak er heilklaðt með 25*150 mm. borðvið, þakpappa og þakstáli. Steyptir veggir eru sandspartaðir og málaðir að innanverðu. Veggir (eldhindrandi) milli einstakra brunahófa, aðrir en steyptir eru a.m.k. E160 eldhindrandi veggir. Hlaðnir E160 veggir, ekki berandi veggir milli einstakra brunahófa, eru uppbyggðir sem hér segir: 70 mm. hlaðin vikurveggur, múrhúðaður beggja vegna með 15 mm. múrhúð. Léttrir E160 veggir, léttrir milliveggir á milli einstakra brunahófa eru uppbyggðir sem hér segir: 35 * 120 mm. blikkgrind fyllt með steinullareinangrun og klæddir beggja vegna með 2 * 13 mm. gífsplötum. Léttrir ekki berandi innveggir í íbúðum eru sem hér segir: 35 * 70 mm. blikkgrind fyllt með steinullareinangrun og klæddir beggja vegna með 2 * 13 mm. gífsplötum. Gler á svöllum og svalagangi er opnanlegt sbr. grein 102 í byggingarreglugerð. Á milli handhófs og skyggis koma brautir sem gleri er rent eftir.

Húsið verður hitað með gólfhita.

LR. tákna loftræsting. Herbergi og svæði sem liggja að útvegg eru loftræst um opnari glugga, lokað innrymi eru loftræst í gegnum blikk stokka, sjálfrekkjandi eða með vélrænni loftræstingu eftir því sem við á.

Breytingar:

Efni:	Dags.	Teikn.	Yfirf.
Svalaskýli teiknað á íbúð: (02-01) - 21A - mhl. 01.	09.06.20	VpS.	Sig. P.
Svalaskýli teiknað á íbúð: (03-03) - 21A - mhl. 01.	09.06.20	VpS.	Sig. P.
Svalaskýli teiknað á íbúð: (04-01) - 21A - mhl. 01.	09.06.20	VpS.	Sig. P.
Svalaskýli teiknað á íbúð: (02-03) - 21B - mhl. 02.	09.06.20	VpS.	Sig. P.

ESKIVELLIR 21 HAFNARFIRÐI.
Landeignarnúmer: L204201.
Aðaluppdráttur.

Efni: Grunnmynd 2. hæð & byggingarlýsing.
Mæliskvæði: 1 : 100.
Frumstærð blaðs: A1.
Teiknað: VpS.
Yfirfarið: SP.
Dagsetning útgáfu: 14-05-2007

Verk nr.:
Teikn. nr.: 3 af 14.
Endursk:

STH. teiknistofan ehf. Strandgötu 11.
Aritun hönnuðar. 220 Hafnarfirði.
Aritun hönnunarsjóra. Sími 5651510.
teiknistofan@simnet.is.

© - Öll afnot & afritun teikninga, að hluta eða heild er háð skriftegu leyri höfundar.

Sigurður Þorvarðarson byggingafræðingur bfl. kt. 141250-4189.

GRUNNMYND 2. HÆÐ MKV. 1:100.