




Samþykkt þann

01. Júlí 2020

Byggingarfulltrúinn í Hafnarfjörð
Meldur Þjornar

Tákn	
GN	= Gólfurfall
PN	= Þakurfall
SN	= Svalanurfall
LR	= Loftþæsting
VLR	= Vélknúin loftþæsting
PK	= Póstkassar
NL	= Neyðarfjós
BO	= Björgunarp
R	= Reykskynjari
HSL	= Handslökkvitæki
ÚT	= Merktur útgangur
HV	= Hitaveita
VV	= Vatnsveita
RR	= Rafmagnsveita
ÚK	= Útkrani
DS	= Dyrsími
DS	= Dyrsími
SO	= Felliðstigi við björgunarp
BR	= Brunastanga
SL	= Stigleiðsla
SL	= Stigleiðsla út
ST	= Stjórnstöð brunavörðunarkerfis
IN	= Inntak
BI	= Bilastæði fyrir fatlaða
	Brunatákn
	Veggir og hæðaskil
	EI60
	EI90
	A-EI60
	A-EI120
	REI60
	REI120
	A-REI120
	Hurðir
	E30-CS
	EI30-CS
	EI60-CS
	Gluggar
	E30

1	18.06.2020	Lóðarfrágangi gert betur skil. Steyptum garðveggjum bætt við í bakgarði. Útlröppum bætt við á Norðvestur hlið	VPS
Útg.	Dags.	Lýsing	Nafn

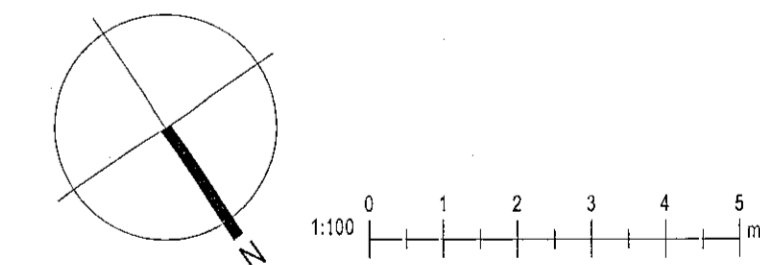

Valur Þór Sigurðsson, kt: 060380-3179
Email: Valur@krark.is S:6266006


Hafnarfjörður
Völuskarð 7

Landnúmer: L227977 Staðgreinir: 1400-1-
Einbýli

Grunnmynd Jarðhæðar

Aðaluppdrættir

Hönnun:	VPS, KR	Verknúmer:	
Verkefnastjóri:	KR	Mælikvarði:	1:100
Teiknað:	VPS	Dagsetning:	03.12.2019
Yfirfarið:	VPS	Blað:	Útgáfa:
Samþykkt:	Kristinn Ragnarsson Kt. 120944.2669	A101	1

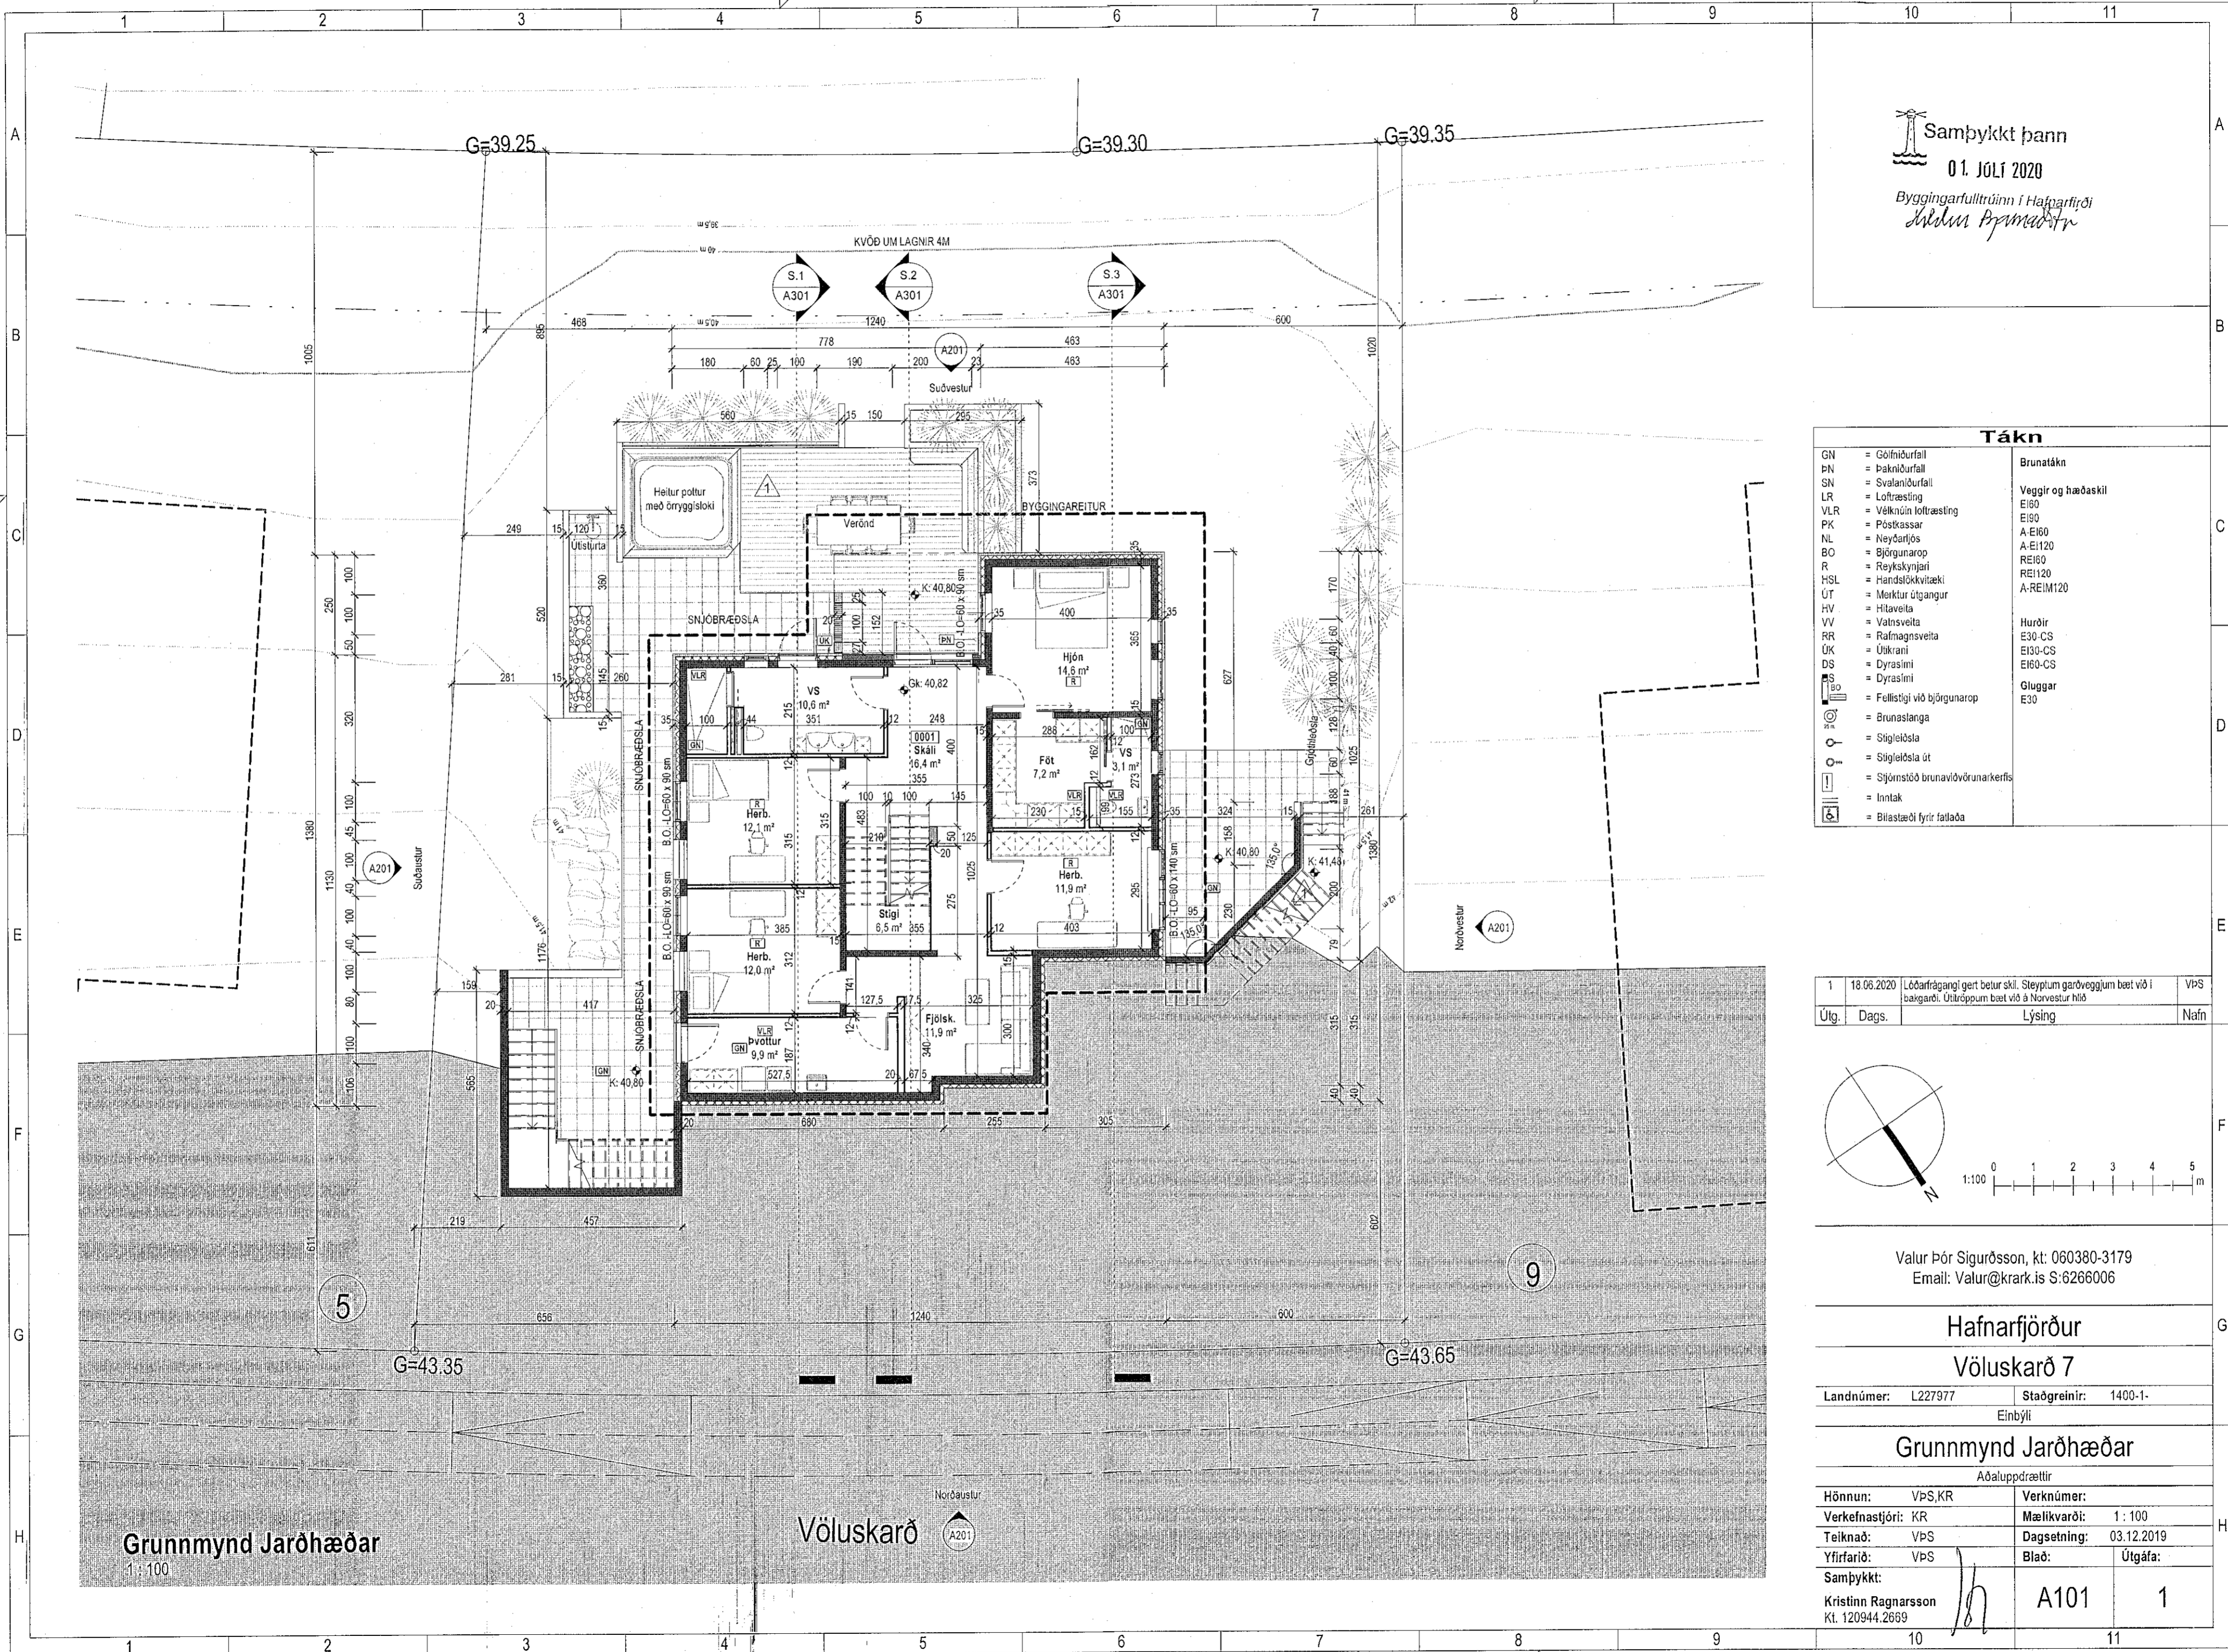

Grunnmynd Jarðhæðar
1:100

Völuskarð