


3 Grunnmynd  
Mkv. 1:100

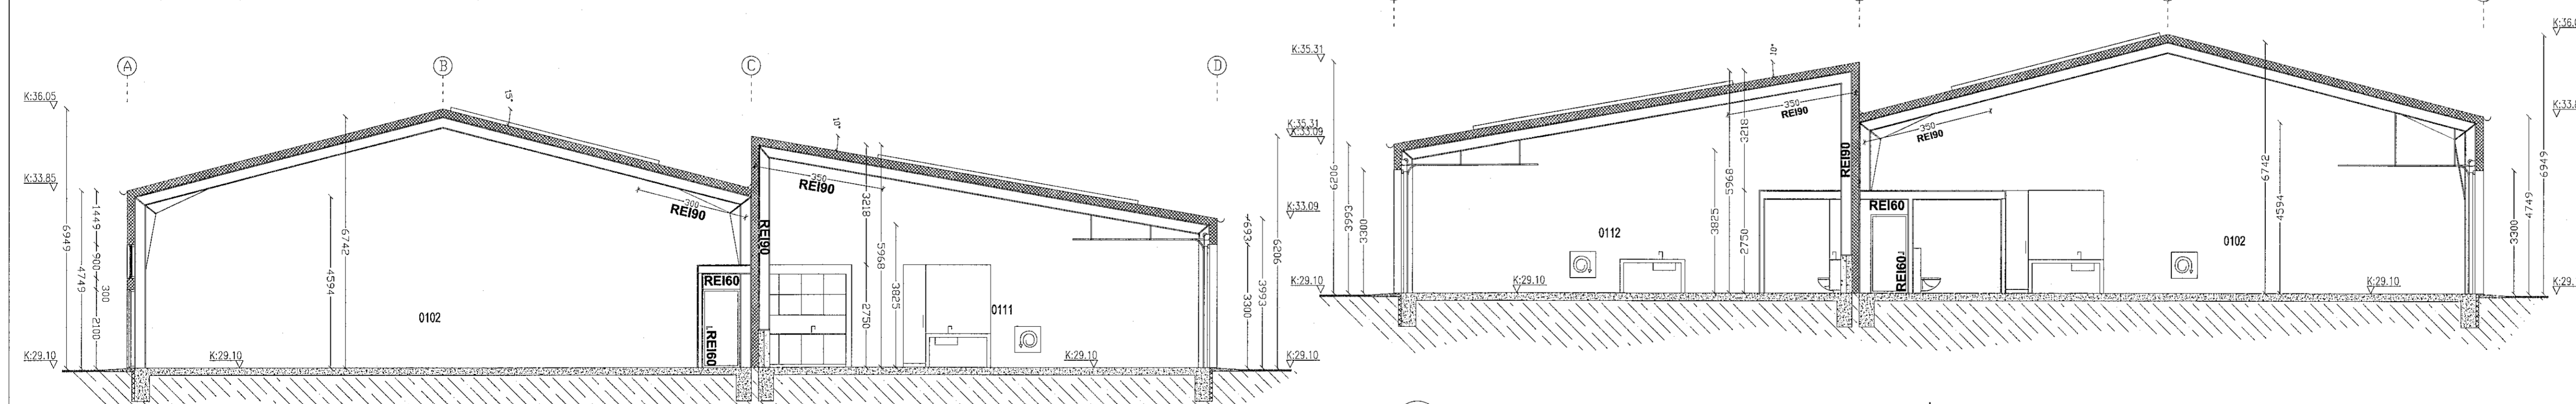

4 Snið A-A  
Mkv. 1:100

5 Snið B-B  
Mkv. 1:100

Yfirfarið af  
Þjornadóttir  
LOTA

HEILBRIGDISEFTIRLIT  
HAFNARFIJÁRDAR-  
OG KÓPAVOGSSVÆÐIS  
Gardatorgi 5 - 101  
Þjornadóttir

Breyting dags.: A 11.06.2020  
Uppfærsla á málsetningu  
vegna lengdar byggingar.  
B  
C

Einhella 11  
Staðsetning: Einhella 11  
221, Hafnarfirður  
Verkkaup: Eignatak ehf.  
Tengiliður hönnuðar: Gunnar Sigurðsson  
gunnar@tvihorf.is  
S: 692-1251

Aðalteikningar  
Teikning: Grunnmynd og snið  
Mkv.: 1:100  
Verkt.: 1909 Teikning nr.: A1-02  
Teiknað: G.S. Yfirfarið: H.S.H.

ÚTGEFID  
Breyting dags.: 13.09.2019  
A 11.06.2020  
B  
C

**TVIHORF**  
arkitektar  
Gunnar Sigurðsson arkitekt FAI  
Helgi Steinar Helgason arkitekt FAI

Brúarvogi 1-3  
104 Reykjavík  
tvihorf@tvihorf.is  
www.tvihorf.is  
kt.: 691209-1480

Kt.: 080877-4719  
Kt.: 030482-3449

TEIKNINGU ÞESSA MÁ EKKI AFRITA MED NEINUM HÆTTI,  
AÐ HLUTA TIL EÐA Í HEILD ÁN SKRIFLEGS LEYFIS  
HÖFUNÐAR.