



Samþykkt þann

10. JÚLÍ 2020


Byggingartulltrúinn í Hafnarfirði
Hleður Þrymadóttir

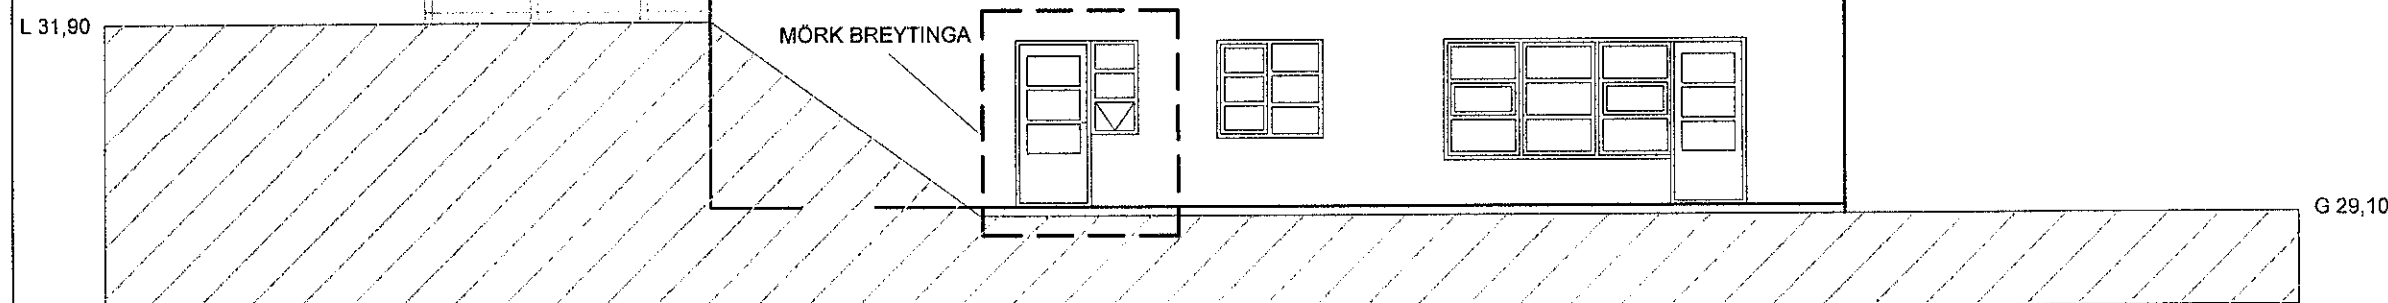


Útlit suður mkv. 1.100

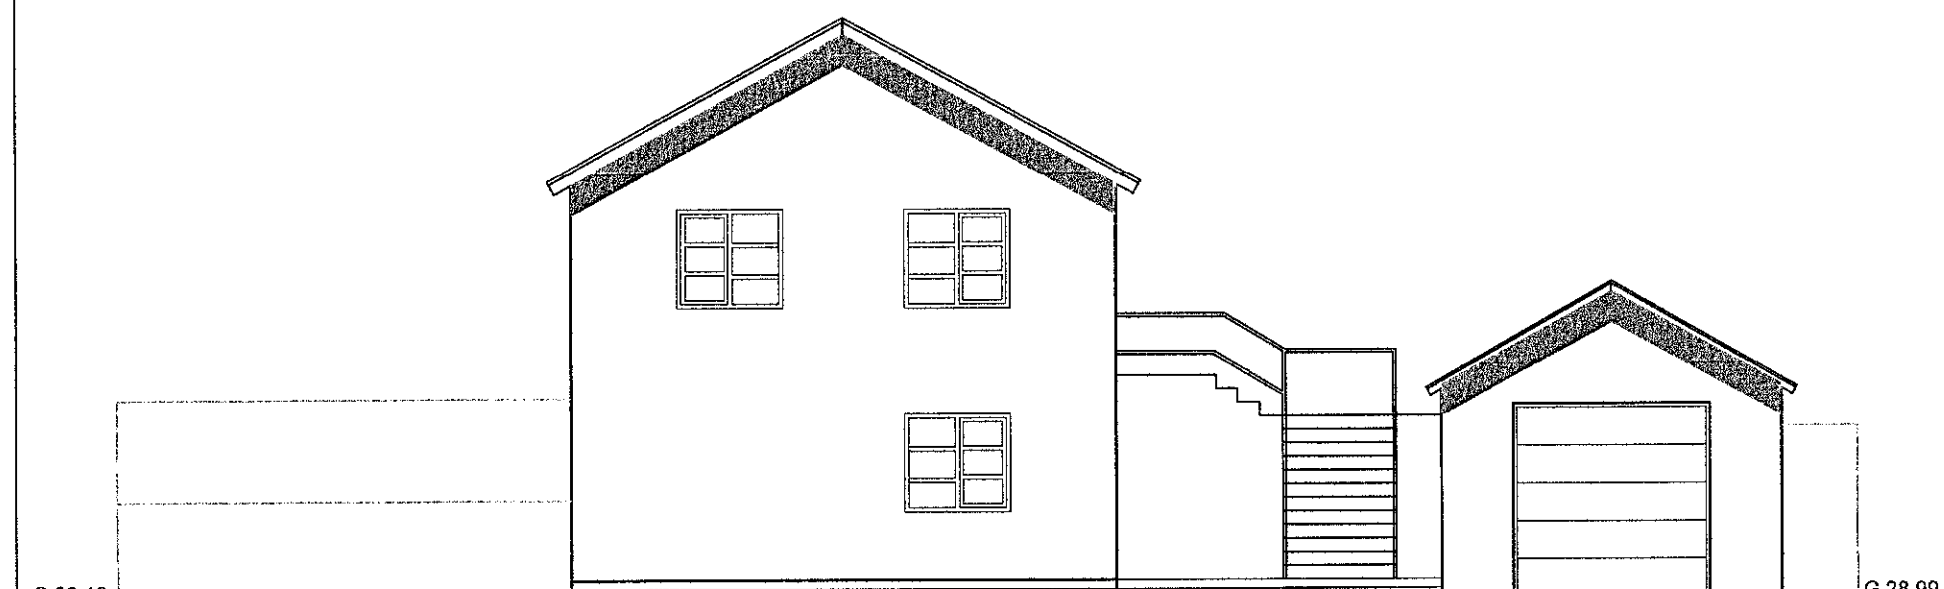


Útlit austur mkv. 1.100

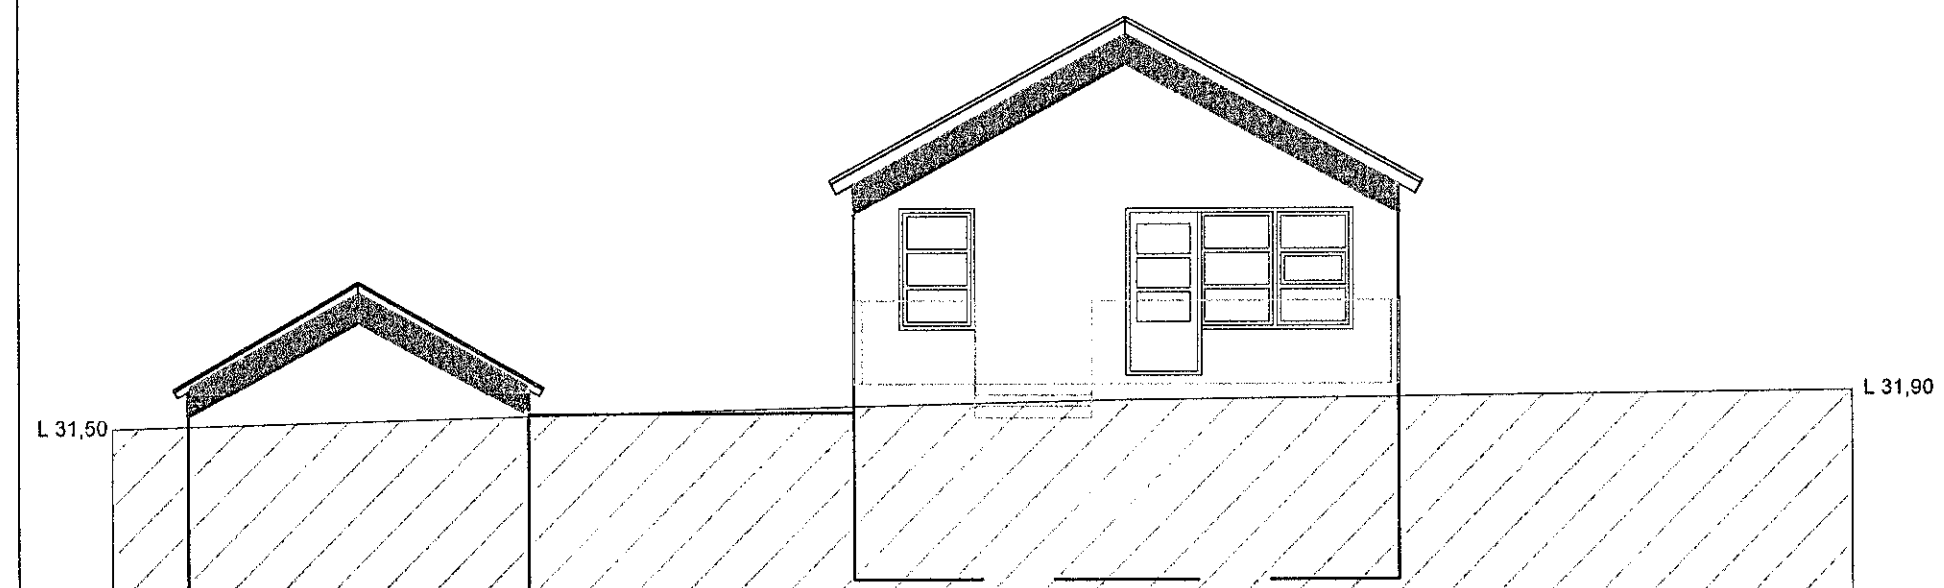

Útlit vestur mkv. 1.100

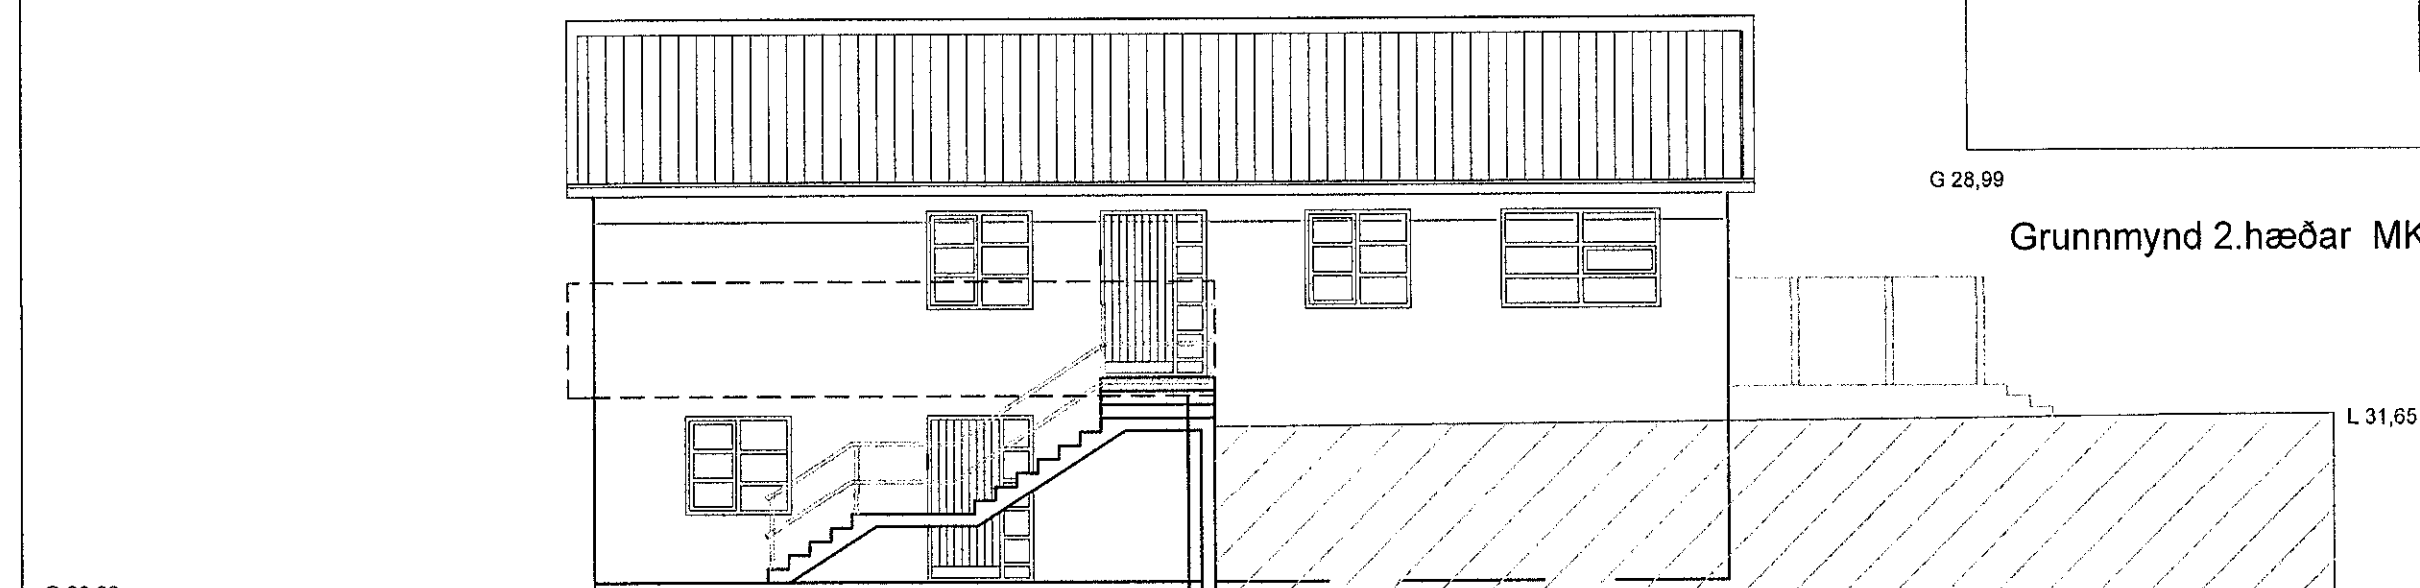

Útlit norður (Snið B-B) mkv. 1.100

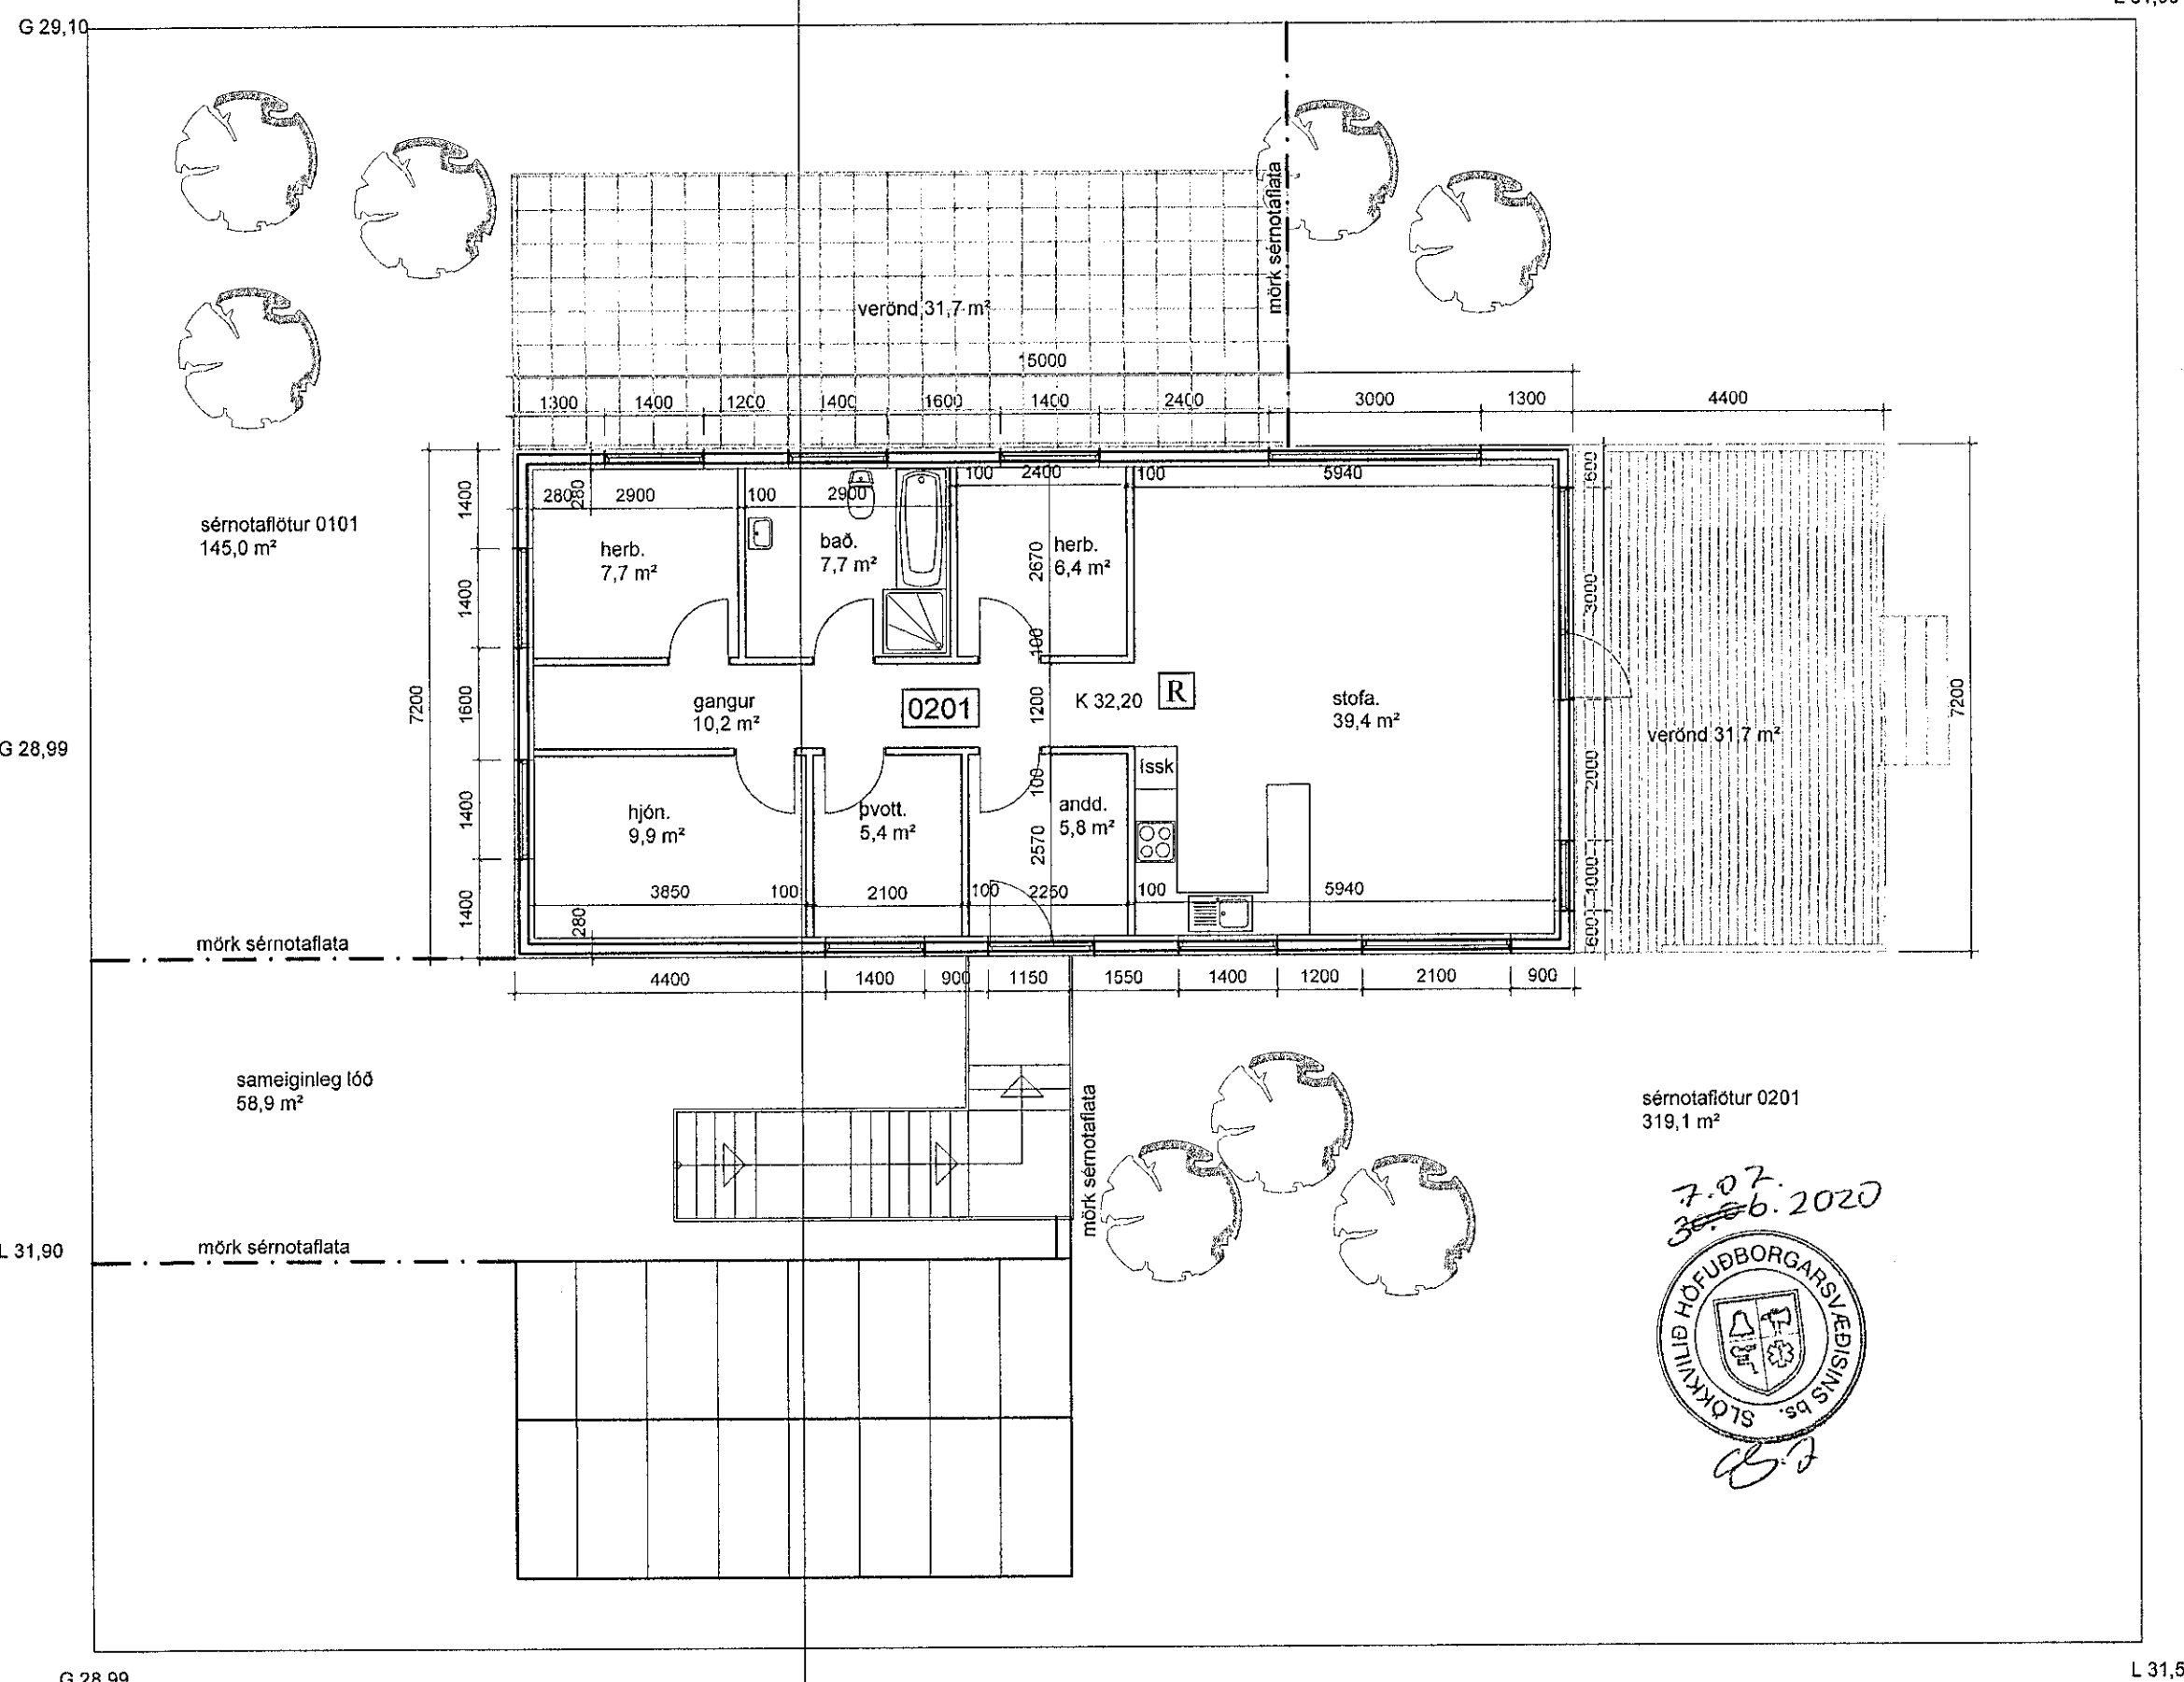

Grunnmynd 2.hæðar MKV. 1:100

BREYTT: 11.06.2020: ÓUPPFYLLT RÝMI Í 1. HÆÐ BREYTT Í GEYMSLU.

<p>VEKTOR - hönnun og ráðgjöf - Siðurmúla 3, 108 Rvk, s: 554-6650 / 897-5363</p>		<p>Sigurður Halsteinsson byggingateknifréðingur Kt. 030859-7749 email: sigurdur@vektor.is</p>	
Teikn. nr.	Tilvisun á teikningu	Br.	Dags.
Samþykkt	<i>Sigurður Halsteinsson</i> Kt. 030859-7749		
<p>EINIHLÍÐ 15 Grunnmynd 2. hæð og útlit húss</p>		<p>Hannað SA Teiknað SA</p>	
Dagsetning	Verk nr.	Mælikvarði	Teikn. nr.
11.06.2020		1:100	A-02

