




ÚTLIT - VESTUR  
Mkv. 1:100

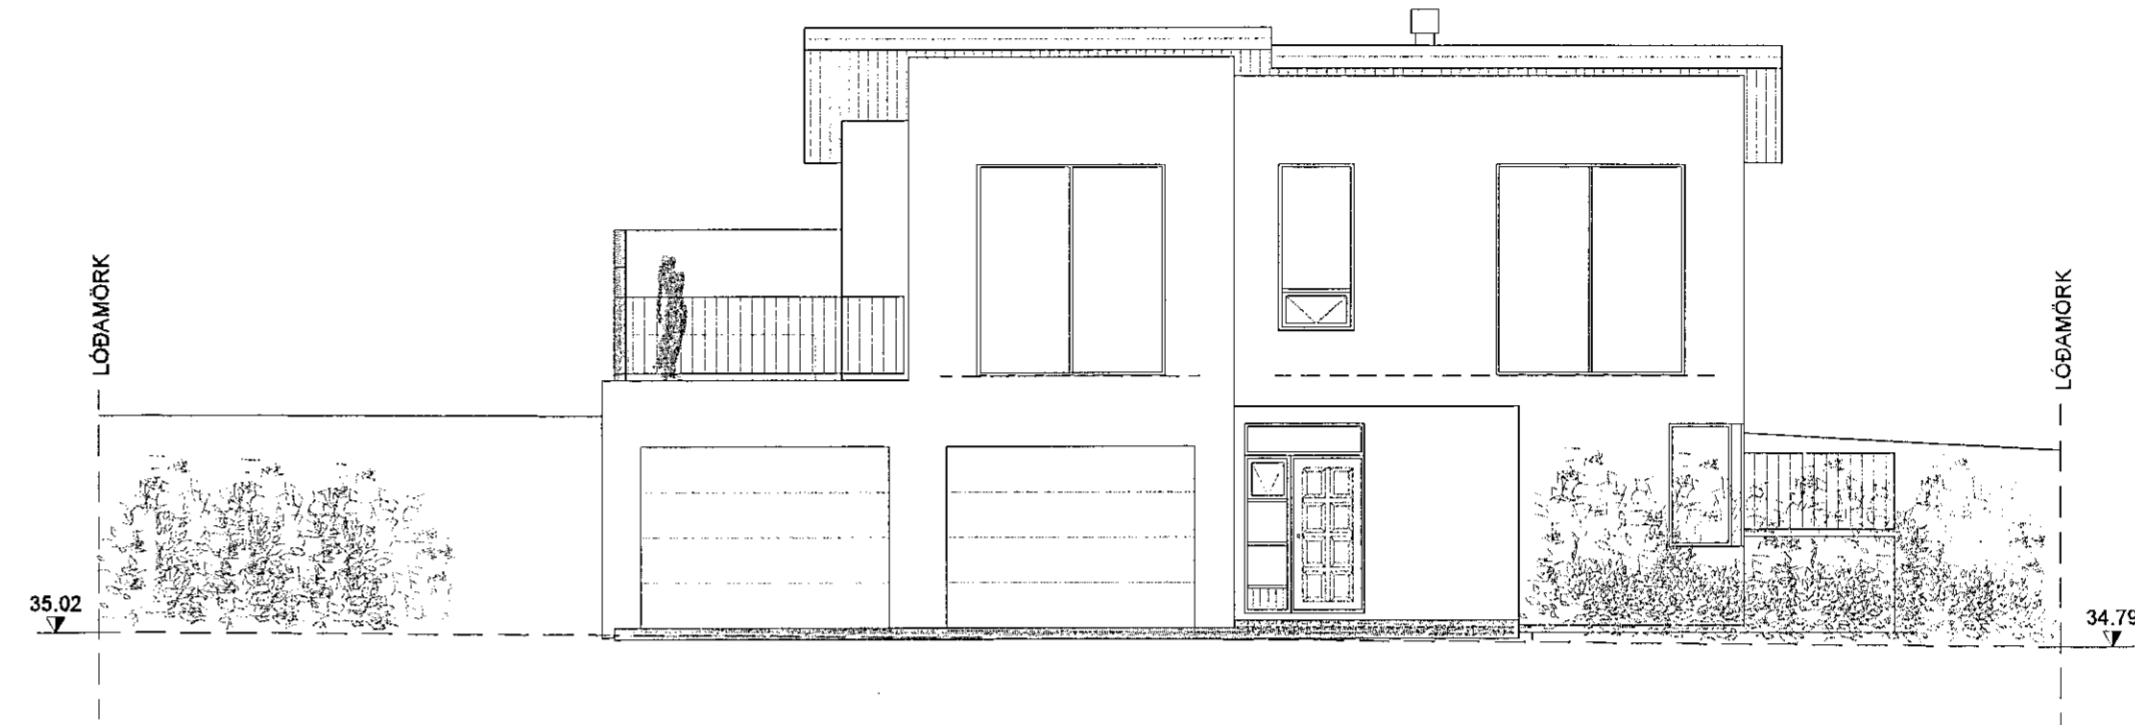

ÚTLIT - SUÐUR  
Mkv. 1:100

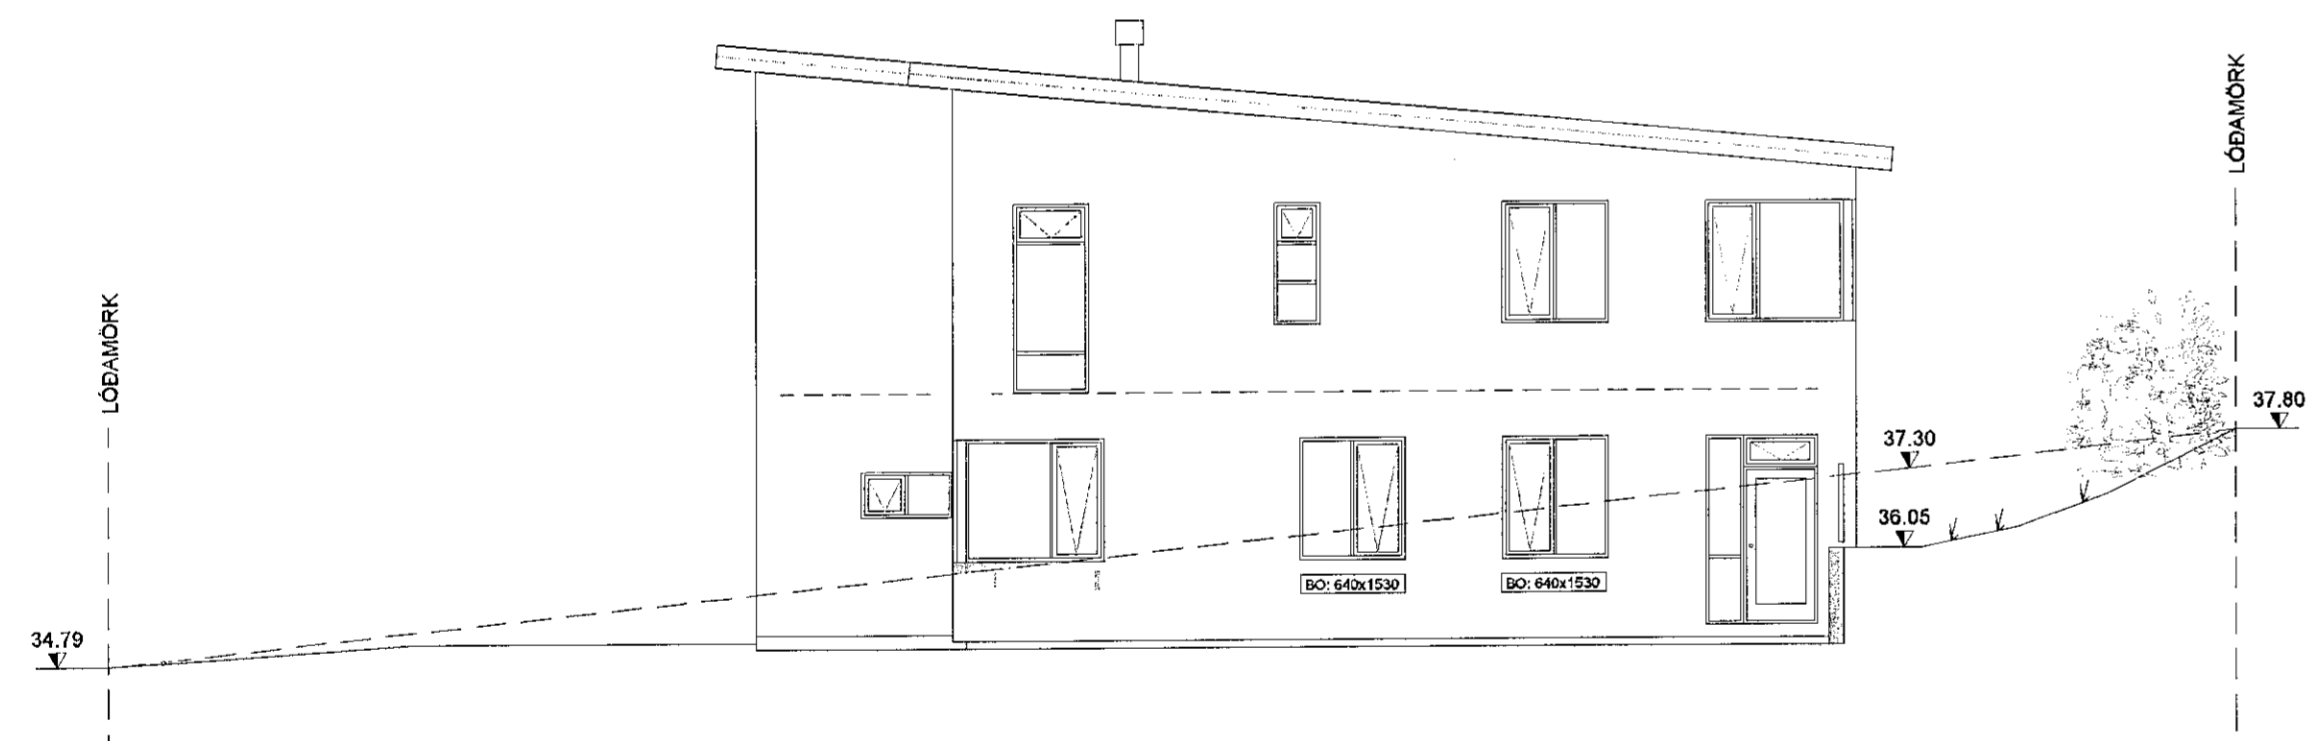

ÚTLIT - AUSTUR  
Mkv. 1:100

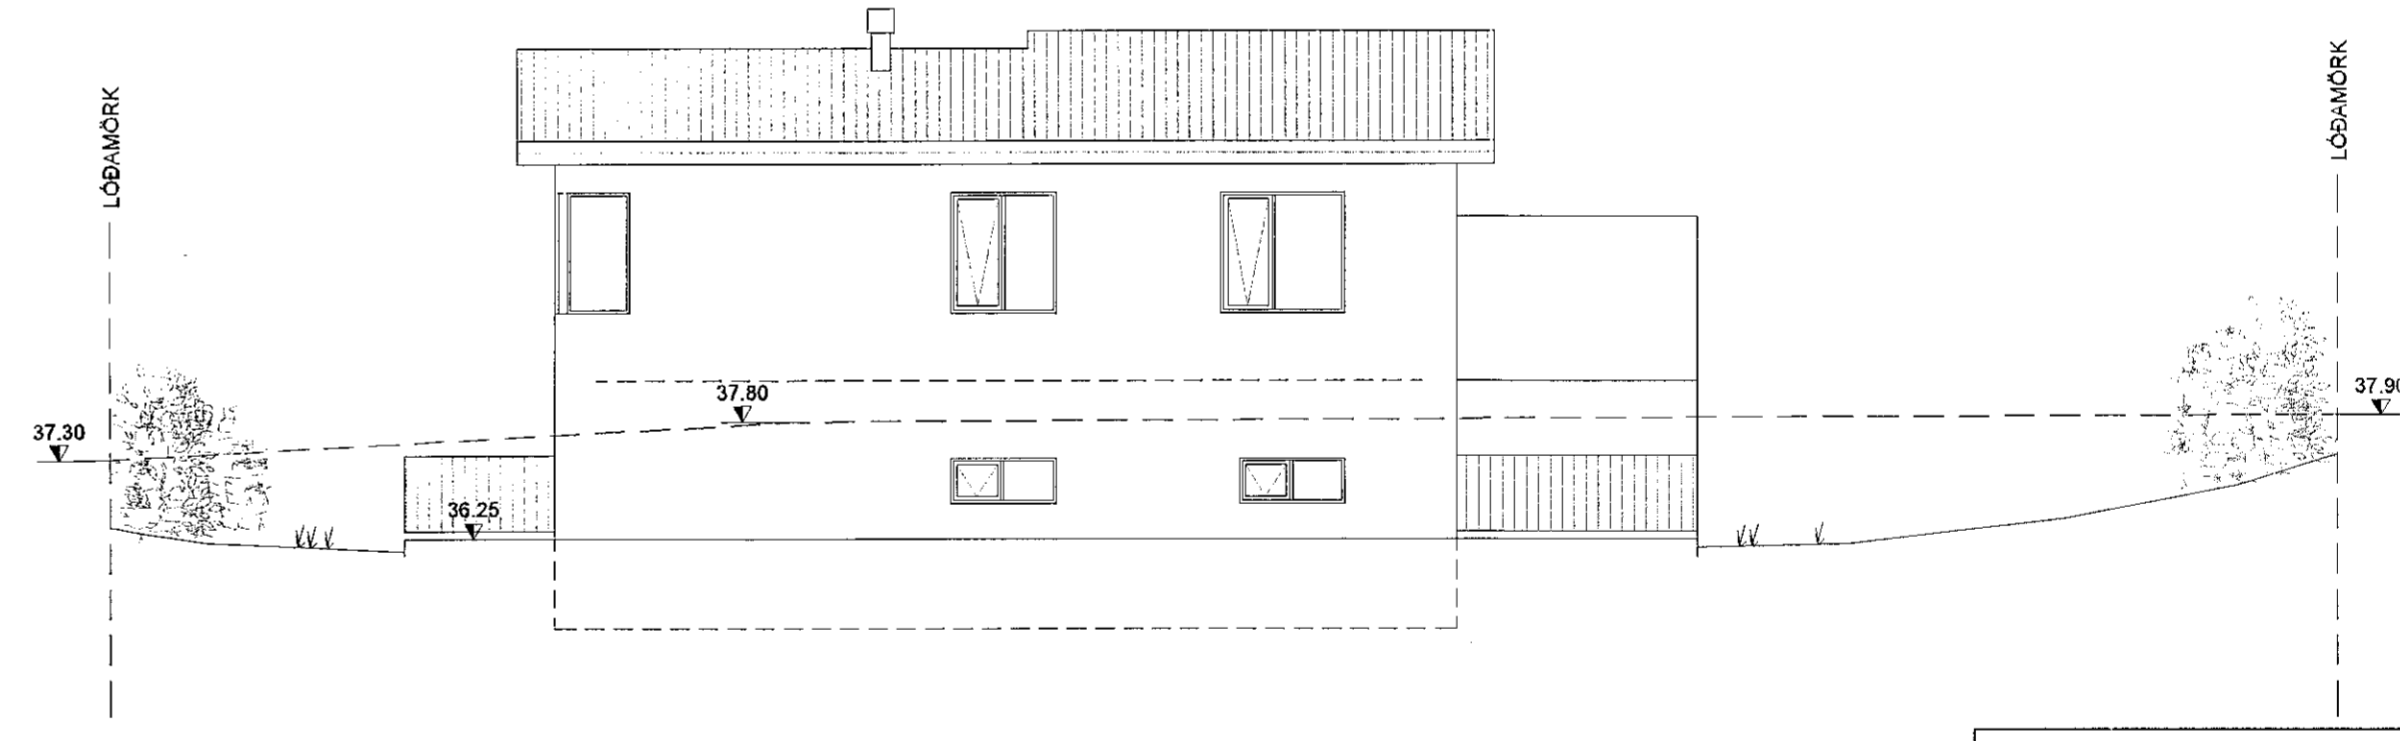

ÚTLIT - NORÐUR  
Mkv. 1:100

BREYTINGAR:

B3 - 7.7.2020: Geymsla í bilageymslu gerð að sameign

B1 - 22.6.2020: Íbúð 0102 á neðri hæð stækkuð á kostnað íbúðar 0101. Bilageymsla 0103 skilgreind sem séreign íbúðar 0102. Kvóð um aðgengi að inntökum og rafmagnstöflu. Herbergi á neðri hæð sem tilheyrir 0101 breytt í geymslu.

HÖNNUÐUR

*Sig. U. Sig.*

HÖNNUNARSTJÓRI

*Sig. U. Sig.*

GLIMMERSKARÐ 5  
HAFNARFIRÐI  
FJÖLBÝLISHÚS (TVÍBÝLI)

SIGURÐUR UNNAR SIGURÐSSON 290772-4279 VERKFRÆÐINGUR

AÐALUPPDRAÐTUR  
ÚTLIT

HANNAE/TEIKNAD: VMÁ/SUS  
sigurdurus@gmail.com

DAGS: 02.04.2020 Mkv: 1:100 Á A1

TEIKN. NR: A02-B3