Samþykkt þann
27. MAÍ 2020
Byggingarfulltrúinn í Hafnarfirði
Helga Bjarnadóttir

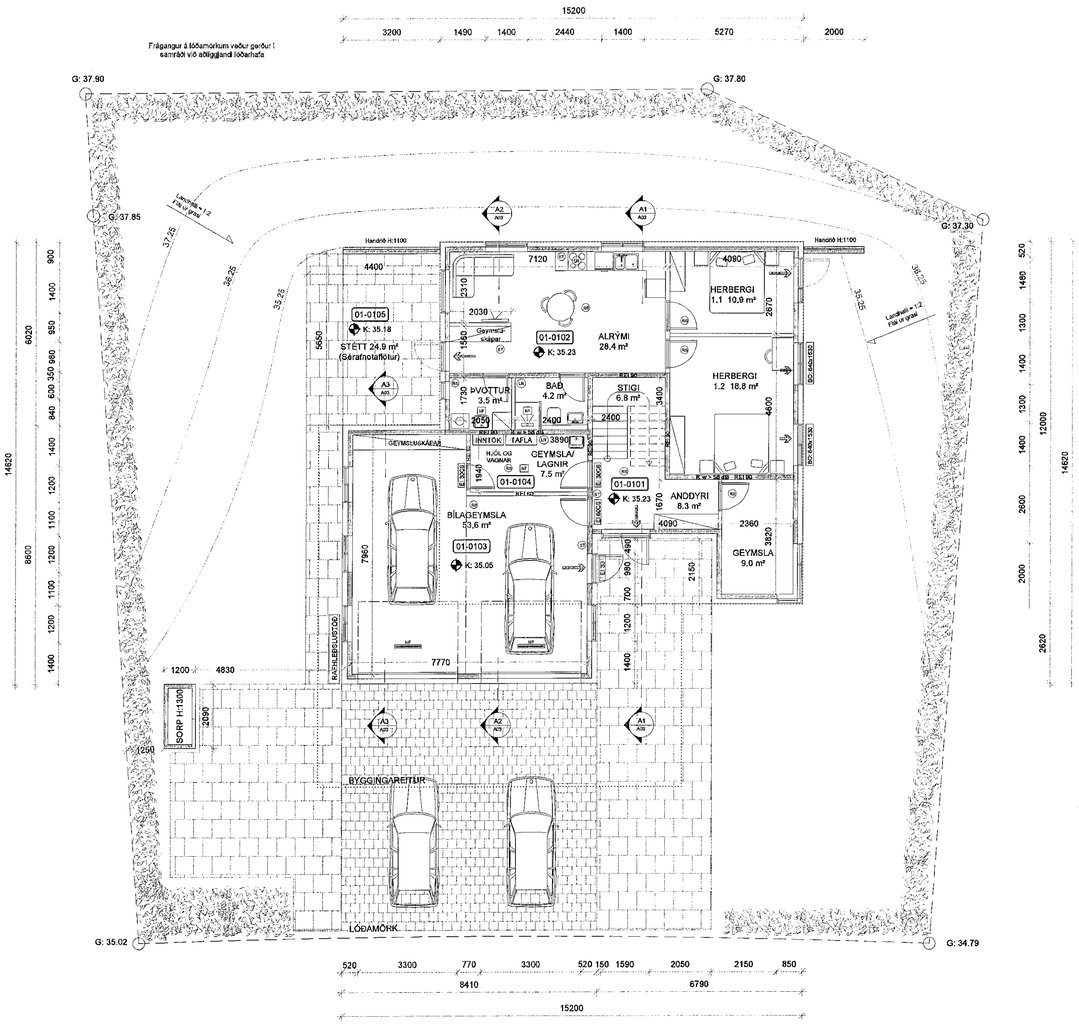

GRUNNMYND NEÐRI HÆÐAR
Mkv. 1:100

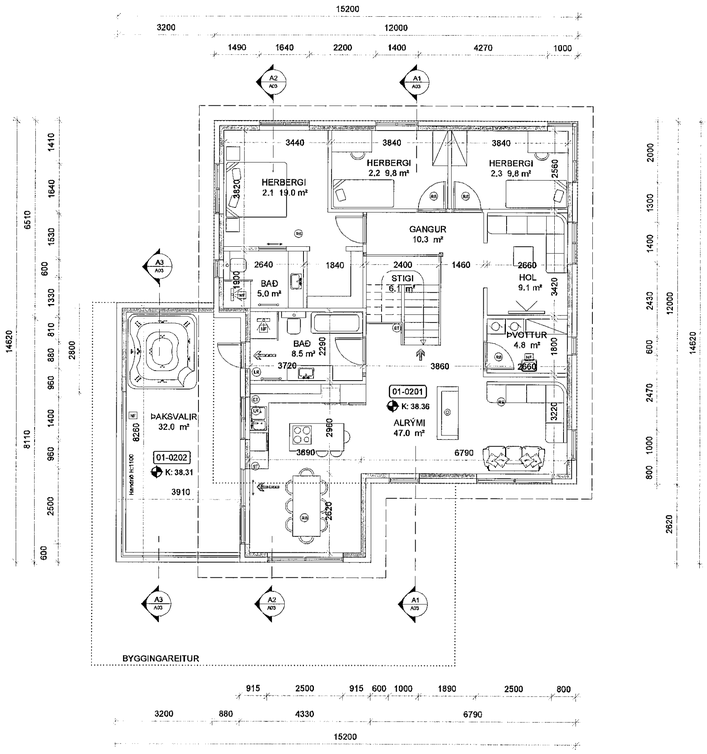

GRUNNMYND EFRI HÆÐAR
Mkv. 1:100

SKÝRINGAR:

Málsetningar á afstöðumynd eru í metrum. Aðrar málsetningar eru í mm. Hæðarkótar eru í metrum í hæðakerfi Hafnarfjarðar.

NF GÓLFNIÐURFALL
LR VÉLRÆN LOFTRÆSTING

BRUNAVARNIR:

BO BJÖRGUNAROP
ST SLÖKKVITÆKI
ET ELDVARNARTEPPI
RS REYKSKYNJARI
RÝMINGARLEIÐ

BREYTINGAR:

B3 - 7.7.2020: Geymsla í bílageymslu gerð að sameign

B1- 22.6.2020: Íbúð 0102 á neðri hæð stækkuð á kostnað íbúðar 0101. Bílageymsla 0103 skilgreind sem séreign íbúðar 0102. Kvöð um aðgengi að inntökum og rafmagnstöflu. Herbergi á neðri hæð sem tilheyrir 0101 breytt í geymslu.

HÖNNUÐUR Sig.U.Sig

HÖNNUNARSTJÓRI Sig.U.Sig

GLIMMERSKARÐ 5
HAFNARFIRÐI
FJÖLBÝLISHÚS (TVÍBÝLI)

SIGURÐUR UNNAR SIGURÐSSON 290772-4279 VERKFRÆÐINGUR

AÐALUPPDRÁTTUR
GRUNNMYNDIR

HANNAÐ/TEIKNAÐ: VMÁSUS
sigurdurus@gmail.com

DAGS: 02.04.2020 Mkv: 1:100 Á A1 TEIKN. NR: A01-B3