


Samþykkt þann  
10. JÚLÍ 2020  
Byggingarfulltrúinn í Hafnarfirði  
*Skelm. Þorvaldur*

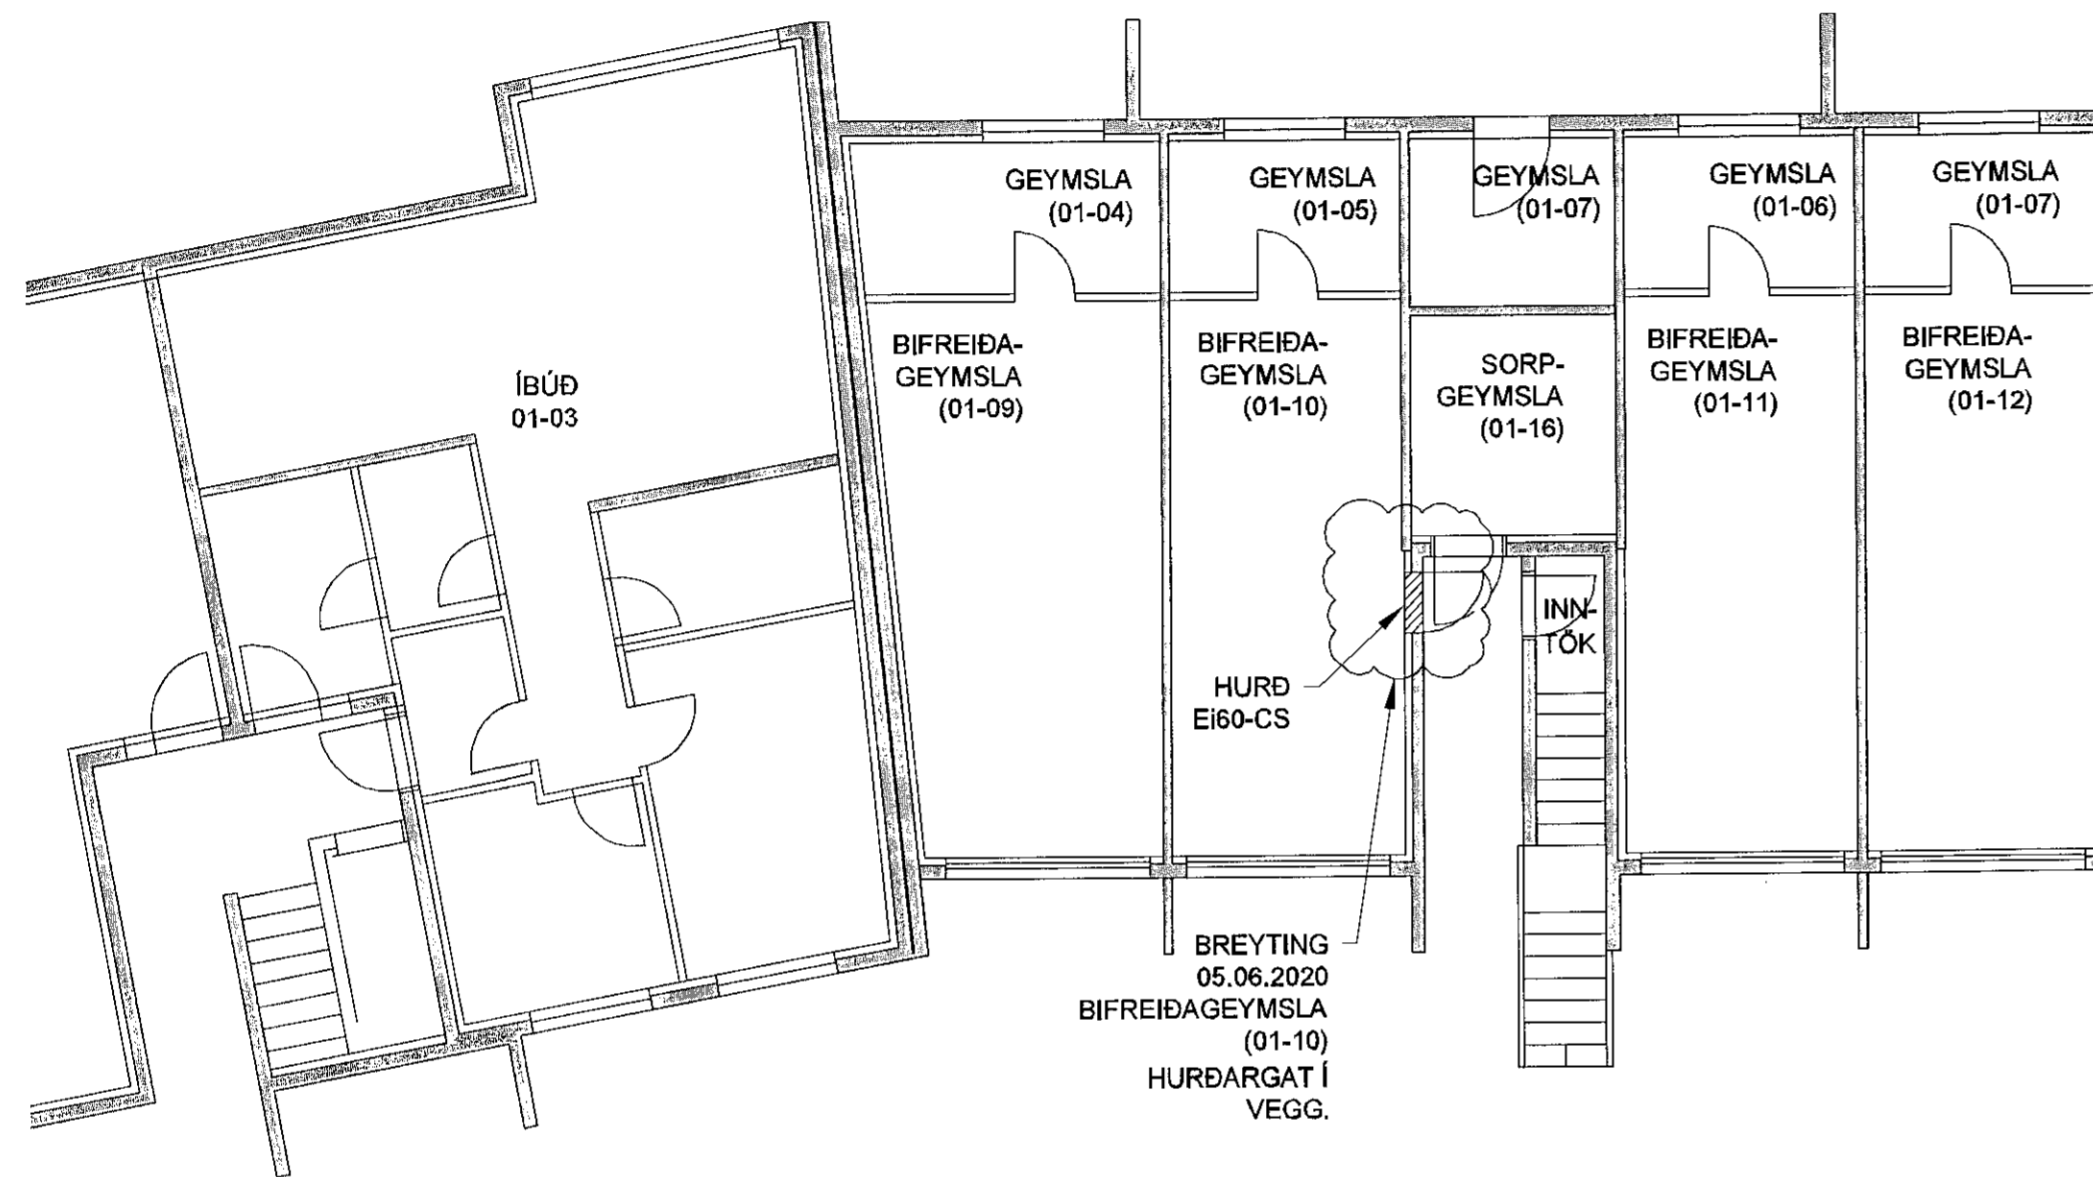

**GRUNNMYND 1.HÆÐ**

1:100 (A2)

**GRUNNUR TEIKNINGAR:**  
SIGURÐUR ÞORVARÐARSON  
BYGGINGAFRÆÐINGUR BFÍ TEIKNISTOFAN  
STRANDGÖTU 11 220 HAFNARFIRÐI

HÁHOLT 19-21 OG 23 HAFNARFIRÐI  
AÐALUPPDRATTUR  
GRUNNMYND 1 HÆÐ.  
1:100  
BLAÐ NR. 1 AF 8  
DAGSETNING: 24 FEBRÚAR 2000

SAMÞYKKT Á FUNDI BYGGINGARNEFNDAR ÞANN  
05 APR, 2000



**HÁHOLT 19-21 OG 23 HAFNARFIRÐI**

BREYTINGAR Á INNRA SKIPULAGI BIFREIÐAGEYMSLA (01-10) ÚTIDYRAHURÐ E1-60CE ÚR BÍLGEYMSLU	Mkv.	1:100
	Hannað	EV
	Telknað	EV
Dags.	5.JÚNÍ.2020	Blæð - AF - Nr. A001
Yfirfarið	<i>EV</i>	

Hönnunarstjóri

*Eyjólfur Valgarðsson*  
Eyjólfur Valgarðsson Kt:280857-4169

Eyjólfur Valgarðsson  
Byggingatæknifræðingur B.cs.  
Hraunprýði 6 210 Garðabæ.  
gsm:8917257 evtraust@gmail.com

Nr.	Dags.	Breyting	Af