

TÁKN

- GN = Niðurfall
- LR = Loftrásing
- PK = Póstkassar
- NL = Neyðarljós
- VLR = Vélknúin loftrásing
- R = Reykiskynjari
- ÚT = Merktur útgangur
- ♿ = Blástæði fyrir fatlaðra
- BO = Björgunarpur
- ♻️ = Felliástigi við björgunarpur
- ♻️ = Brunnaslanga

ELDVARNAMERKINGAR


- REI 60 = Berandi A60 eða B60 veggur
- EI 60 = A60 eða B60 veggur
- R60 = Hurdur í 60 mínútur, t.d. súla eða sil.
- E30 = B30 hurð eða veggur
- E30 CS = B30 S (rykþétt og skjálökandi)
- E60 CS = A60 eða B60 hurð
- E30 = F30 gler
- ECS 30
- A = er öðrensíttleg efni
- B = er brennarleg efni (t.d. timbur)

BREYTING

- A: 09.08.2004
- Breyting vegna athugasemda
- B: 24.08.2004
- Breyting vegna athugasemda
- C: 02.11.2004
- 1.útgáfa 0202,0302, 0402 speglast.
- 2. Lagfæring á burðarveggjum 1. samræmi við verkfræði tæknirngar
- D: 01.06.2009
- Bætt við skjólvegg til afmörkunar sérnotafata á 1. hæð.
- E: 19.05.2010
- Svölum kúka með gleri á svölum: lb. nr. 0203, 0204, 0308.
- F: 17.09.2012
- Skjólveggur fyrir íbúð númer 0103.
- G: 14.04.2020
- Breyting á svalalokum: lb. nr. 0306
- H: 08.06.2020
- Breyting á svalalokum: lb. nr. 0403

30
MHL. 03

SHS
28.07.2020
Sóluur Ágústsson

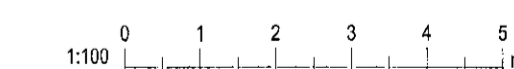

grunnmynd 4.hæð

KRark Kristinn Ragnarsson arkitekt ehf.
Hlíðasmítt 19 - 2.hæð, 201 Kópavogur, Ísland
Sí. 594.2255 Fax. 544.4225
Kl. 591289.5595 www.krark.is krark@krark.is

Lækjargata 30
Hafnarfjörður

Landnúmer: 121766 Staðgreinir: 1400-1-58300260
Fjölbýlishús

Grunnmynd 4. hæð

Adaluppdrættir

Hönnun: KR/RCM	Verknúmer: 04506IF
Verkefnastjóri: RCM	Mælikvarði: 1:100
Teiknaði: RCM, JGE, YAI	Dagsetning: 13.07.2004
Yfirfari: RCM	Bláa: Útgáfa:

Sampykkt: Kristinn Ragnarsson Kl. 120944.2669

06	G
----	---

