

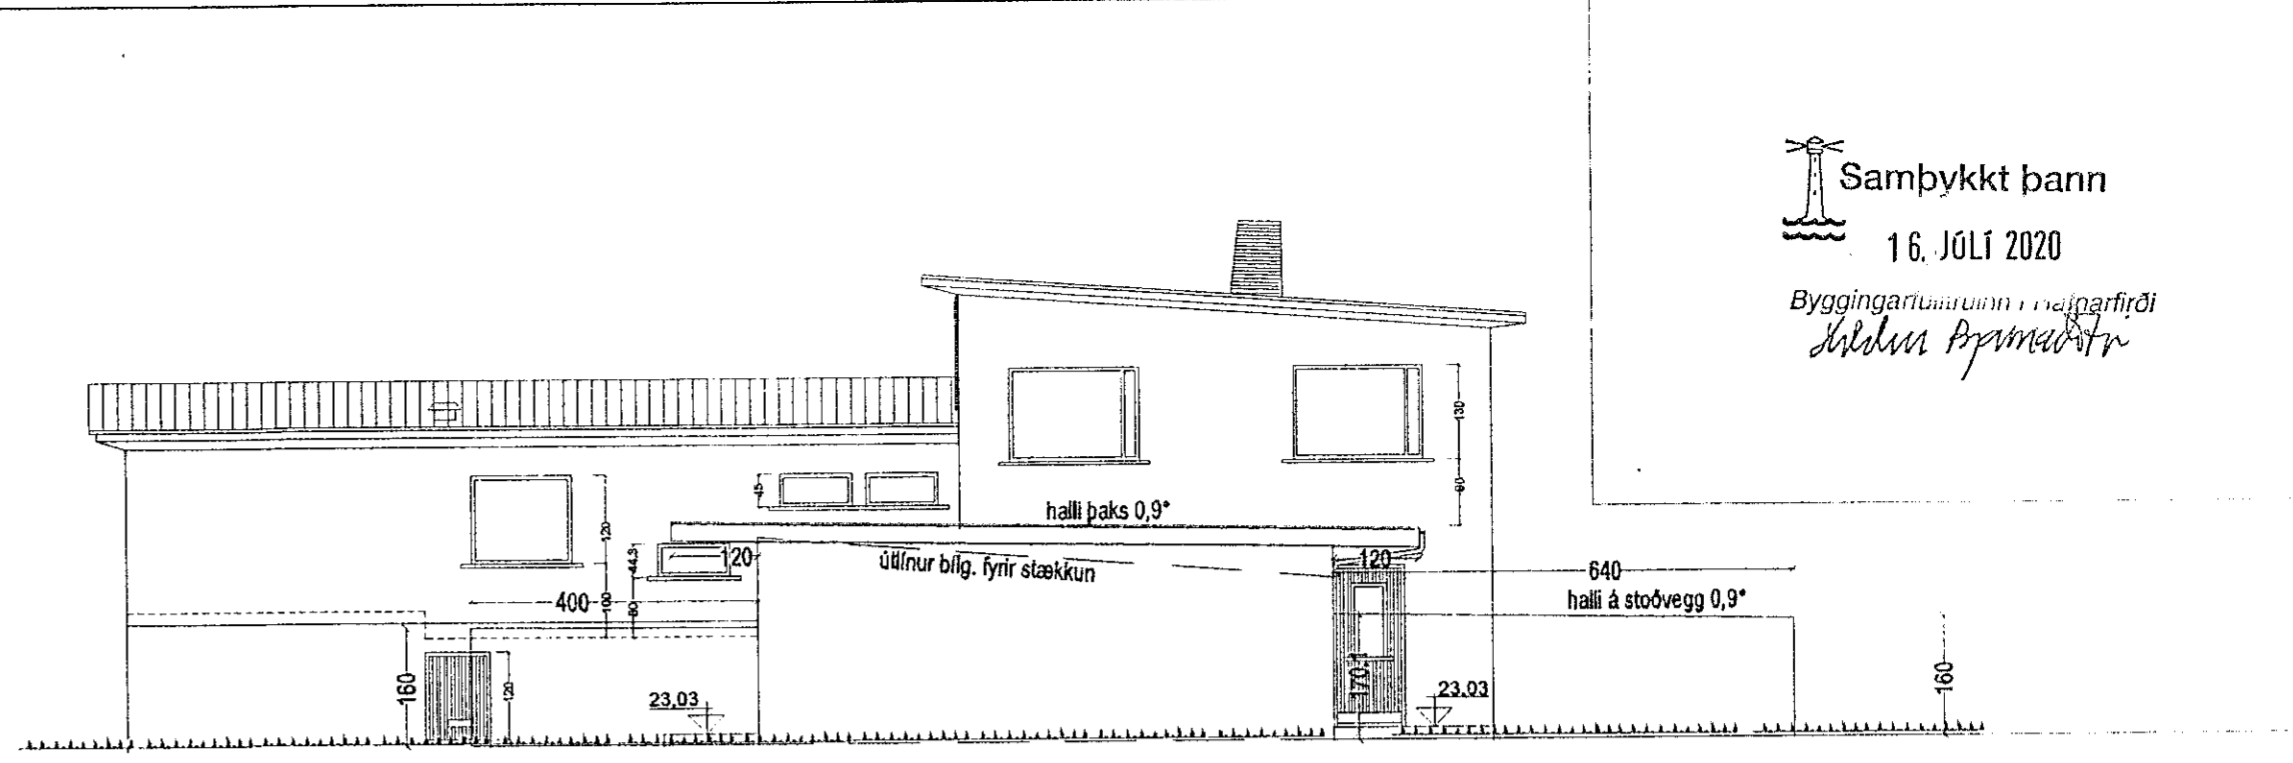



Samþykkt þann  
16. JÚLÍ 2020  

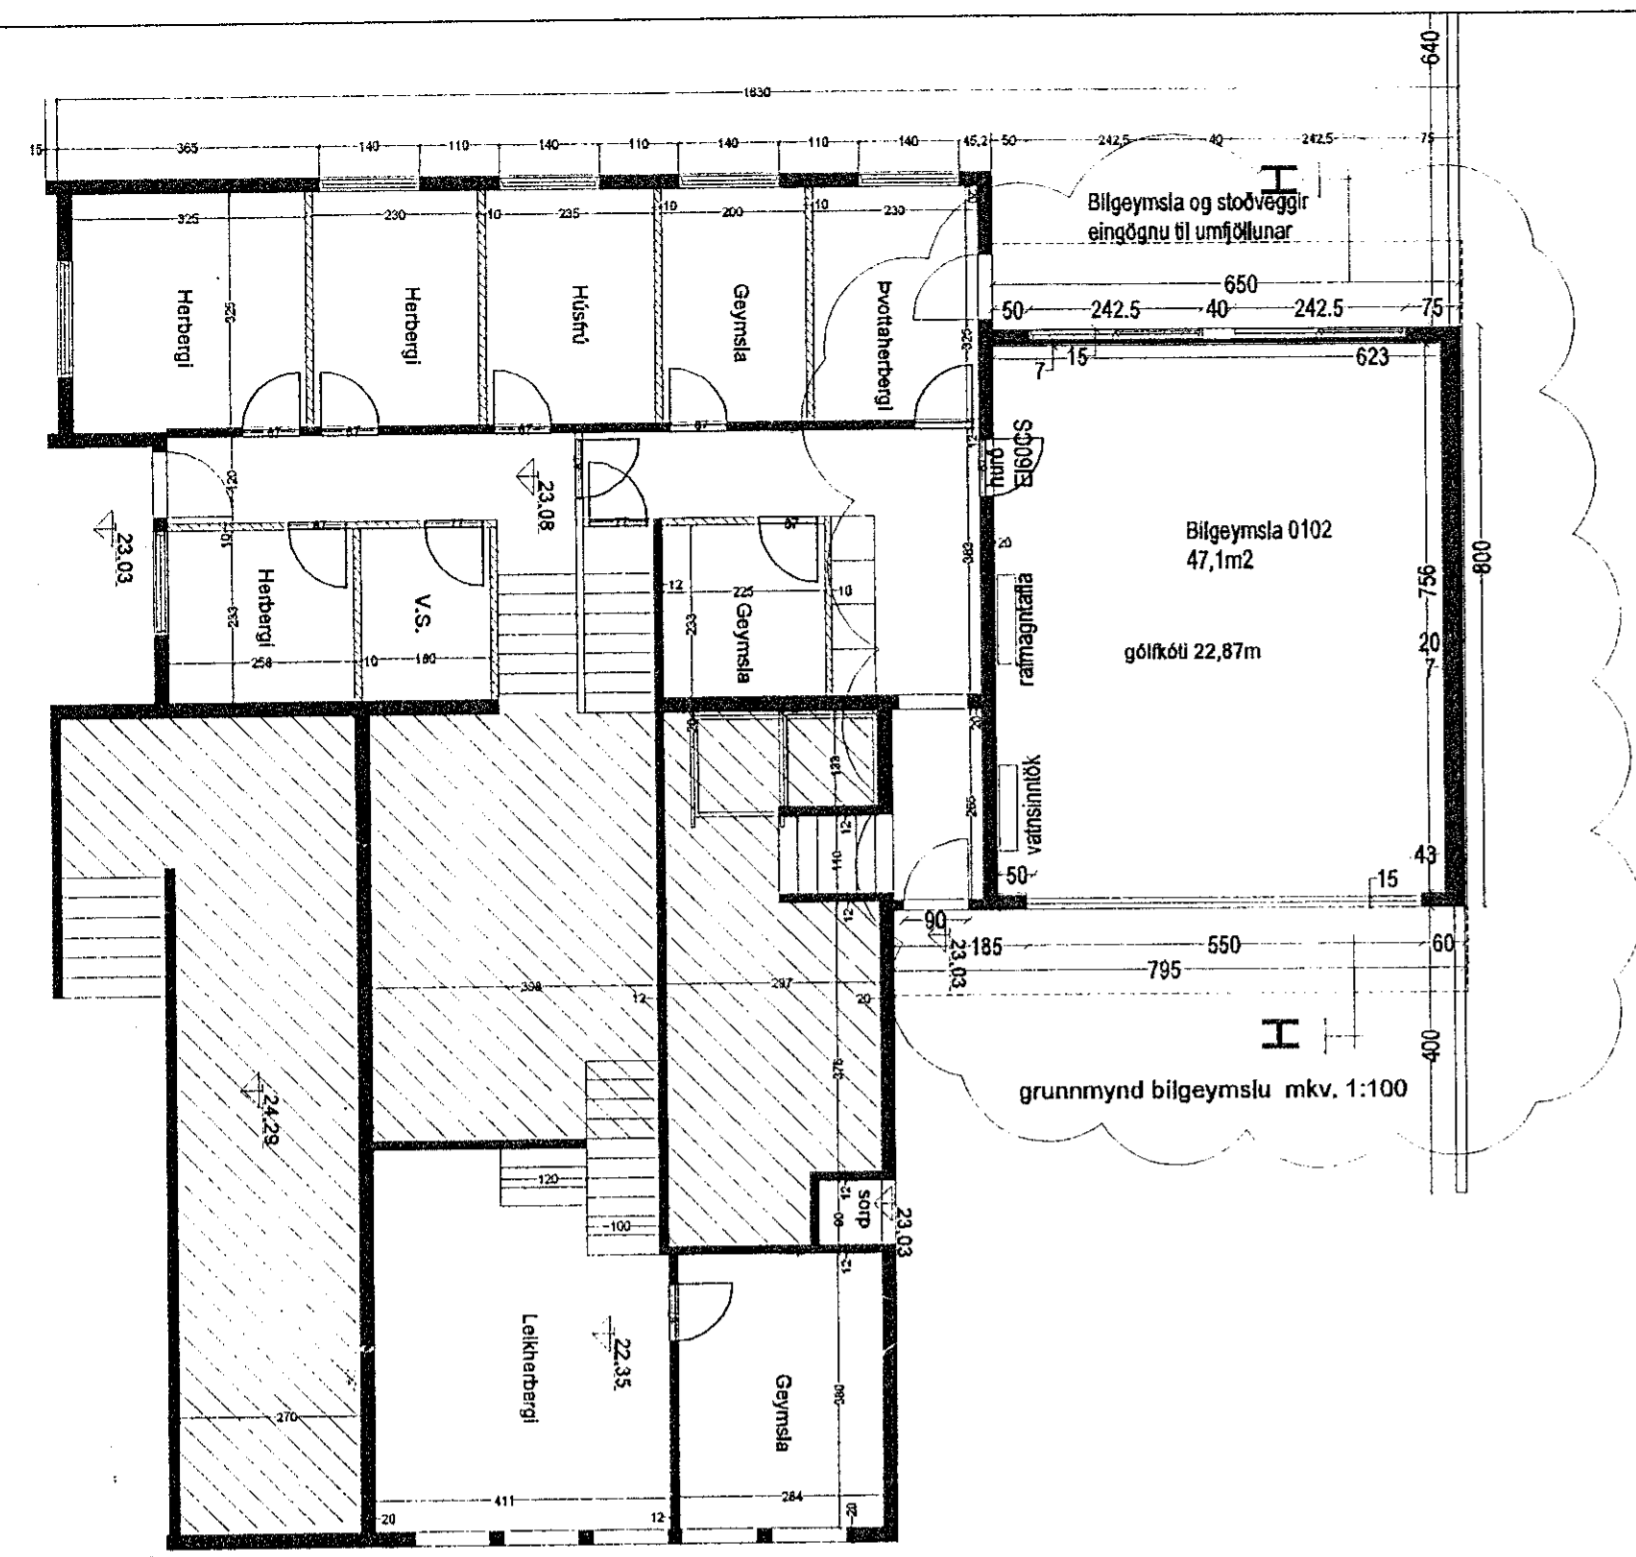


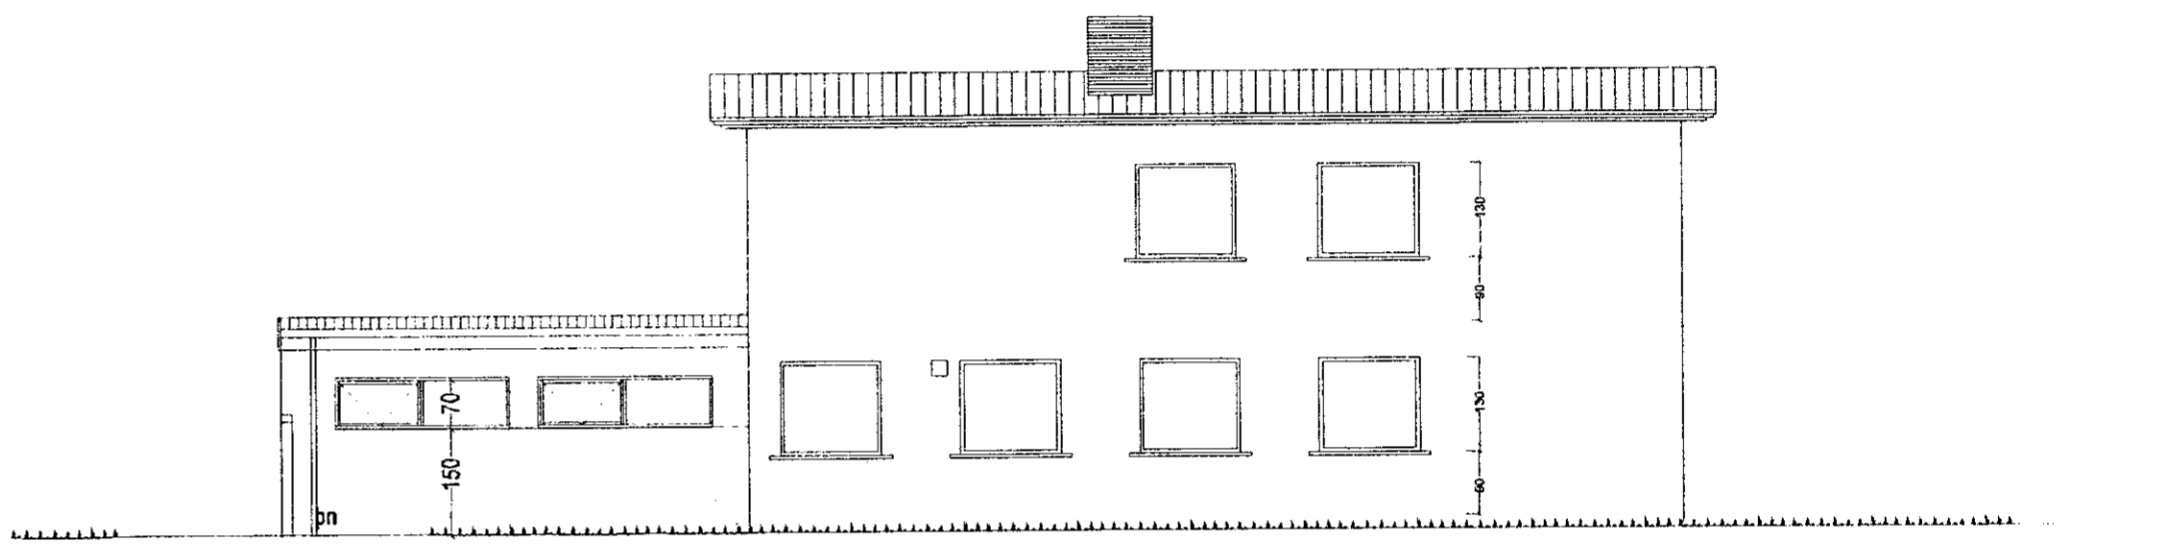

útlit vestur mkv. 1:100

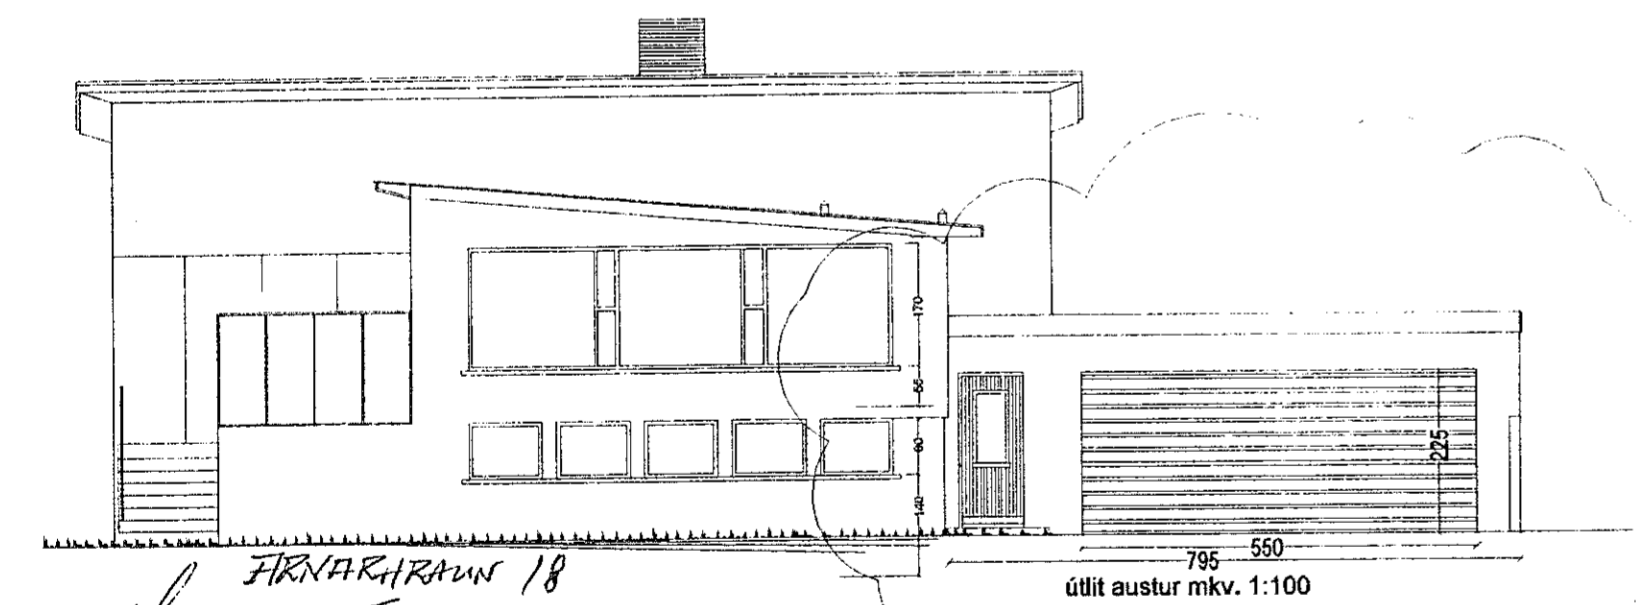

útlit austur mkv. 1:100



Greinargerð/byggingarlýsing.  
Smyrlahraun 25 - Bilgeymsla. Landeignanúmer, L122303, F2079123, STF1030277.  
Stærð bilgeymslu skráð 1961, rými 02 0101, 52,4m². Flatarmál bilgeymslu stækkar um 0,4m² og rúmmál eykst um 13,2m³, sjá skráningatöflu.  
Til umfjöllunar er að hækka þak lásýnd bilgeymslu um 20,0 cm að framanverðu og 67,7cm á bakhlíð, setja stoðveggi síthvoru megin við bilgeymslu, að framverðu 1,6x4,0m og bakhlíð 1,7 með sama halla og þaki og enda í 1,6m, lengd 6,40m. Verið er að endurnýja og hækka þak vegna leka, bilgeymsla liggur undir skemmdum vegna þessa. Uppbygginga þaks, flöt reim á eldri vegg 50x150, rakasperra, sperrur 50x225, klæðning 25x150, ábrædd 2 lög að asfaltþappa, alls 30,0 centimetrar.  
Samkvæmt teikningu sem eru framlagðar 21.01.2020.  
Undirritaðir nágrennar eru samþykki þeim breytingum sem teikning BNO101 og BNO102 sýnir og byggingarlýsingu, teikningar dagsettar 21.01.2020, þ.e. upphækkun þaks og stoðveggi beggja megin við bilgeymslu.  
Samþykki eftirfarandi nágrenna, nafn, kt. og heimilisfang.

Lóuhraun 9  
Pín. Vísan Karabattir 280677 5619



Smyrlahraun 24  
Páll R. Valdimarsson  
210363-2549  
Kári Frey 5. matarísi  
010674-3019

STADUR: Smyrlahraun 25, Bilgeymsla. 220 Hafnarfirði.	TEIKNING NR: BN0101
SKYRING: grunnmynd bilgeymslu, útlit norður, austur og vestur, byggingarlýsing/greinargerð og samþykki nágrenna.	KVARDI: 1:100, ekki í kv.
SIGURBJARTUR HALLDÓRSSON kt: 230856-3478, Vnr:43084. BYGGINGATEKNIFR/VEÐINGUR. FTFÍ. Laxakvísl 35, 110 Reykjavík hs:587-1065, 755-2233, sigurbja@simnet.is	REIKN: Sigurbj. Hall.
SAMP: G. Hall. 24/6-2020	TEIKN: Sigurbj. Hall.
	DAGS: 21.01.2020.
	VERK NR: Smyrlahr. 25

BR.	BR. DAGS	EDLI BREYTINGA.	SIGN.