

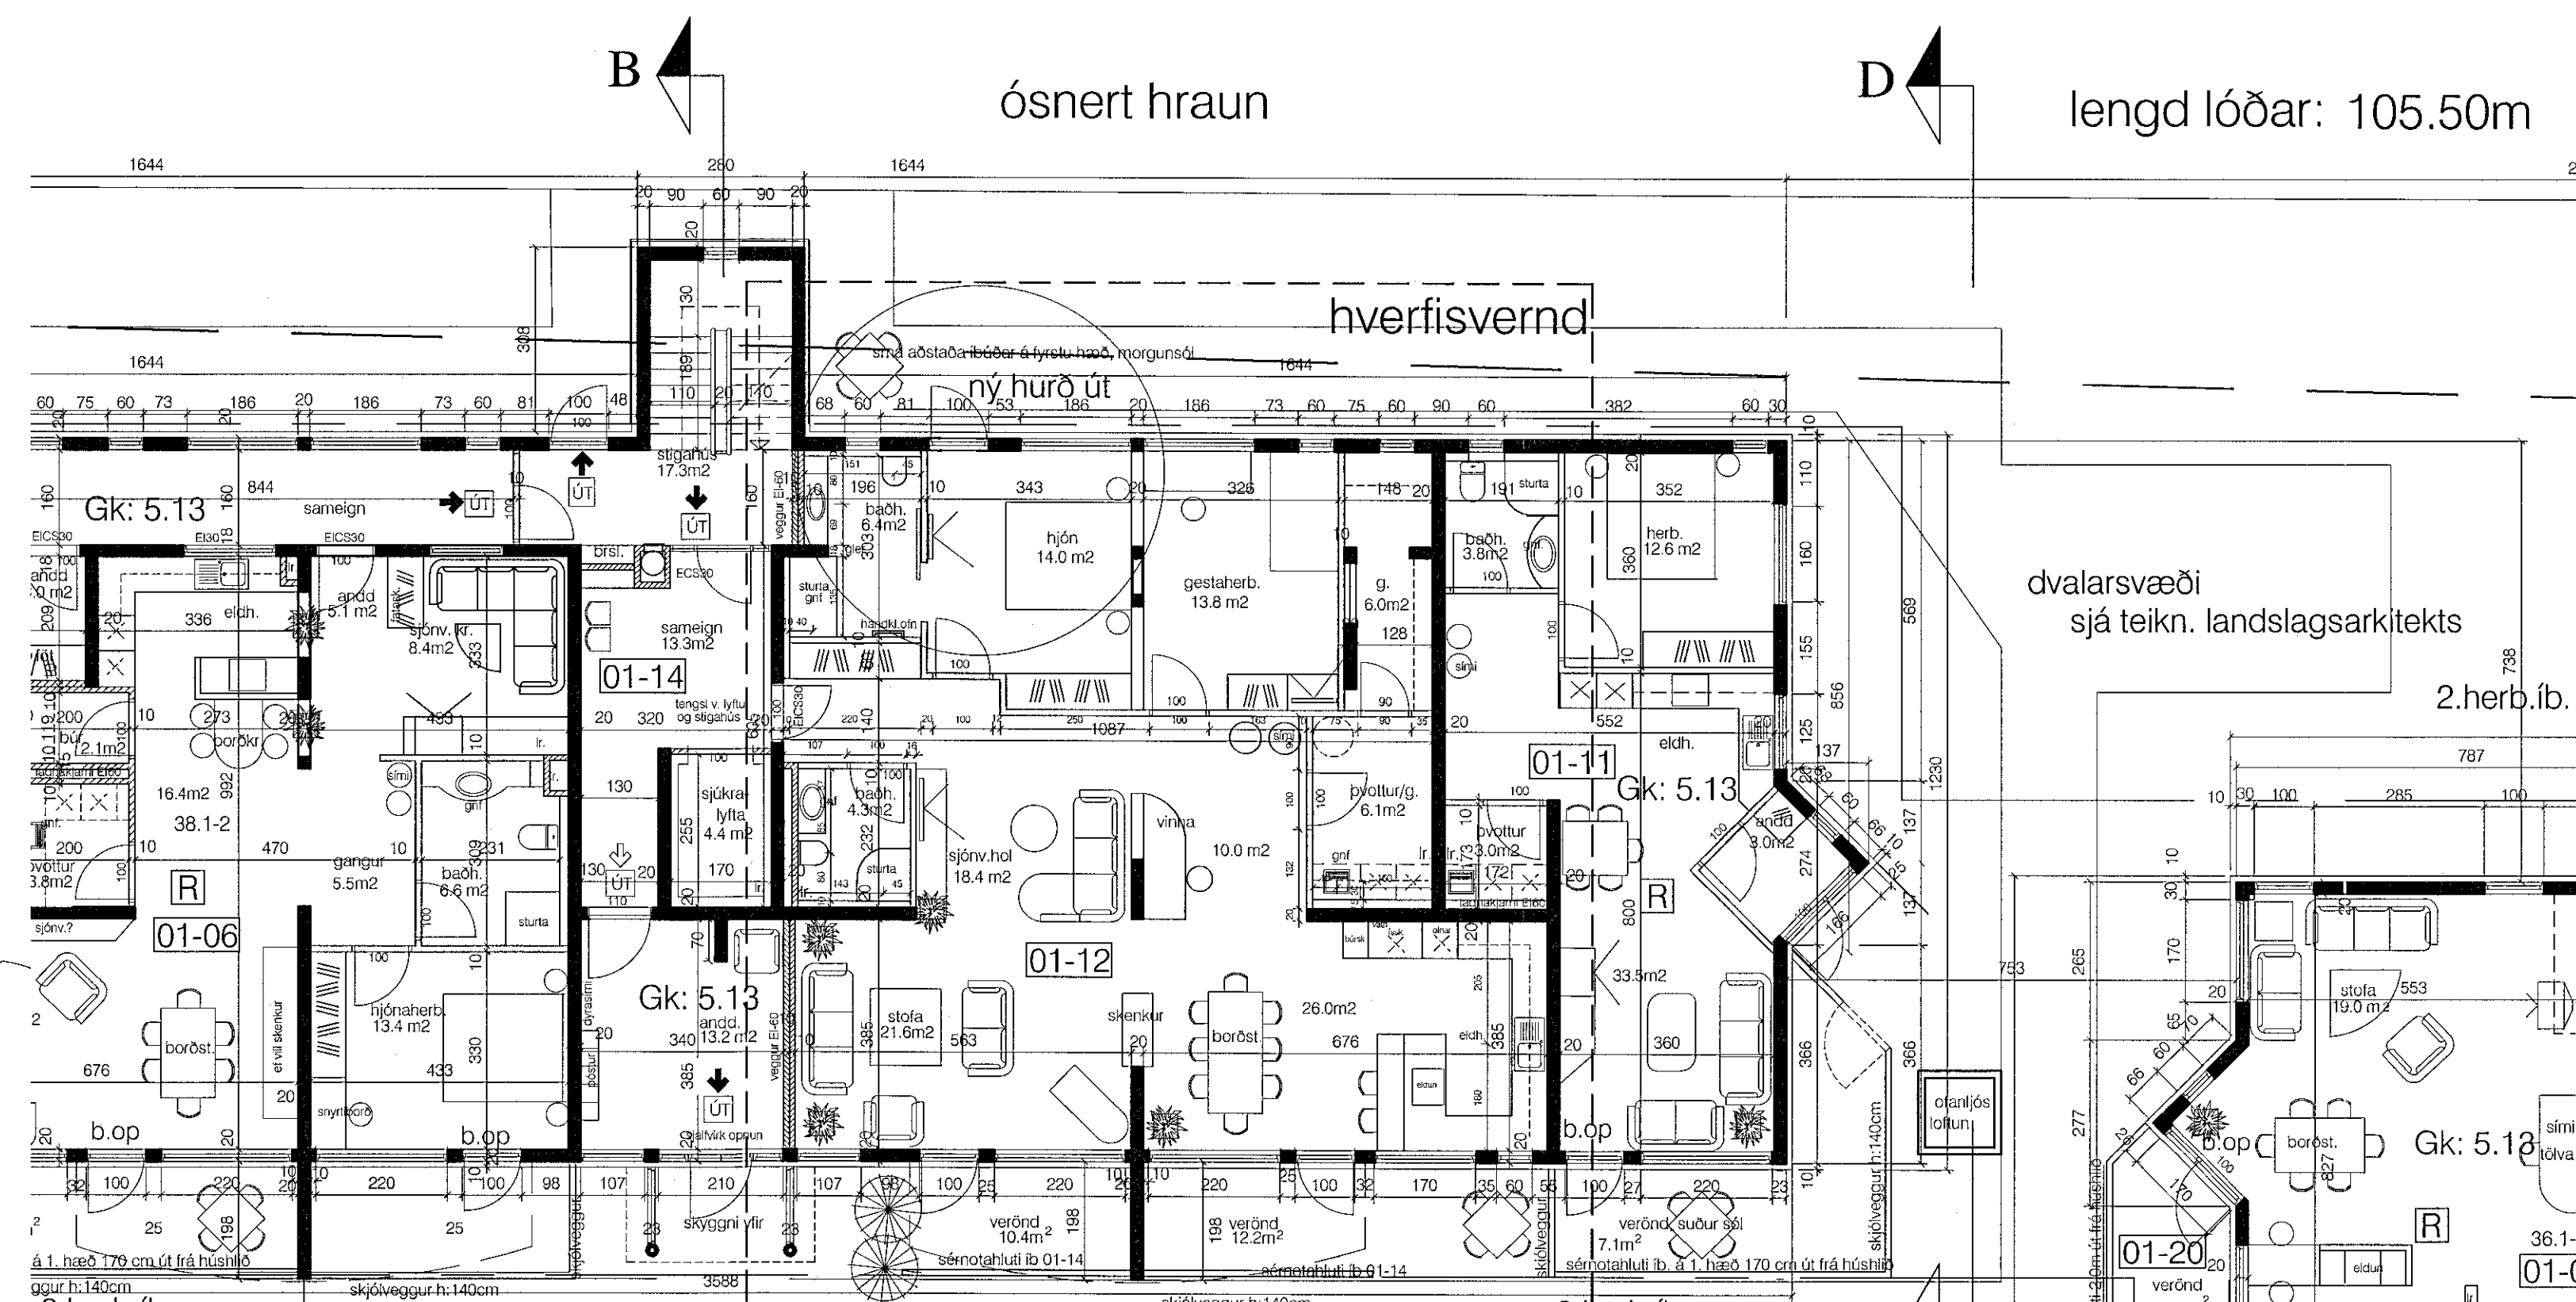
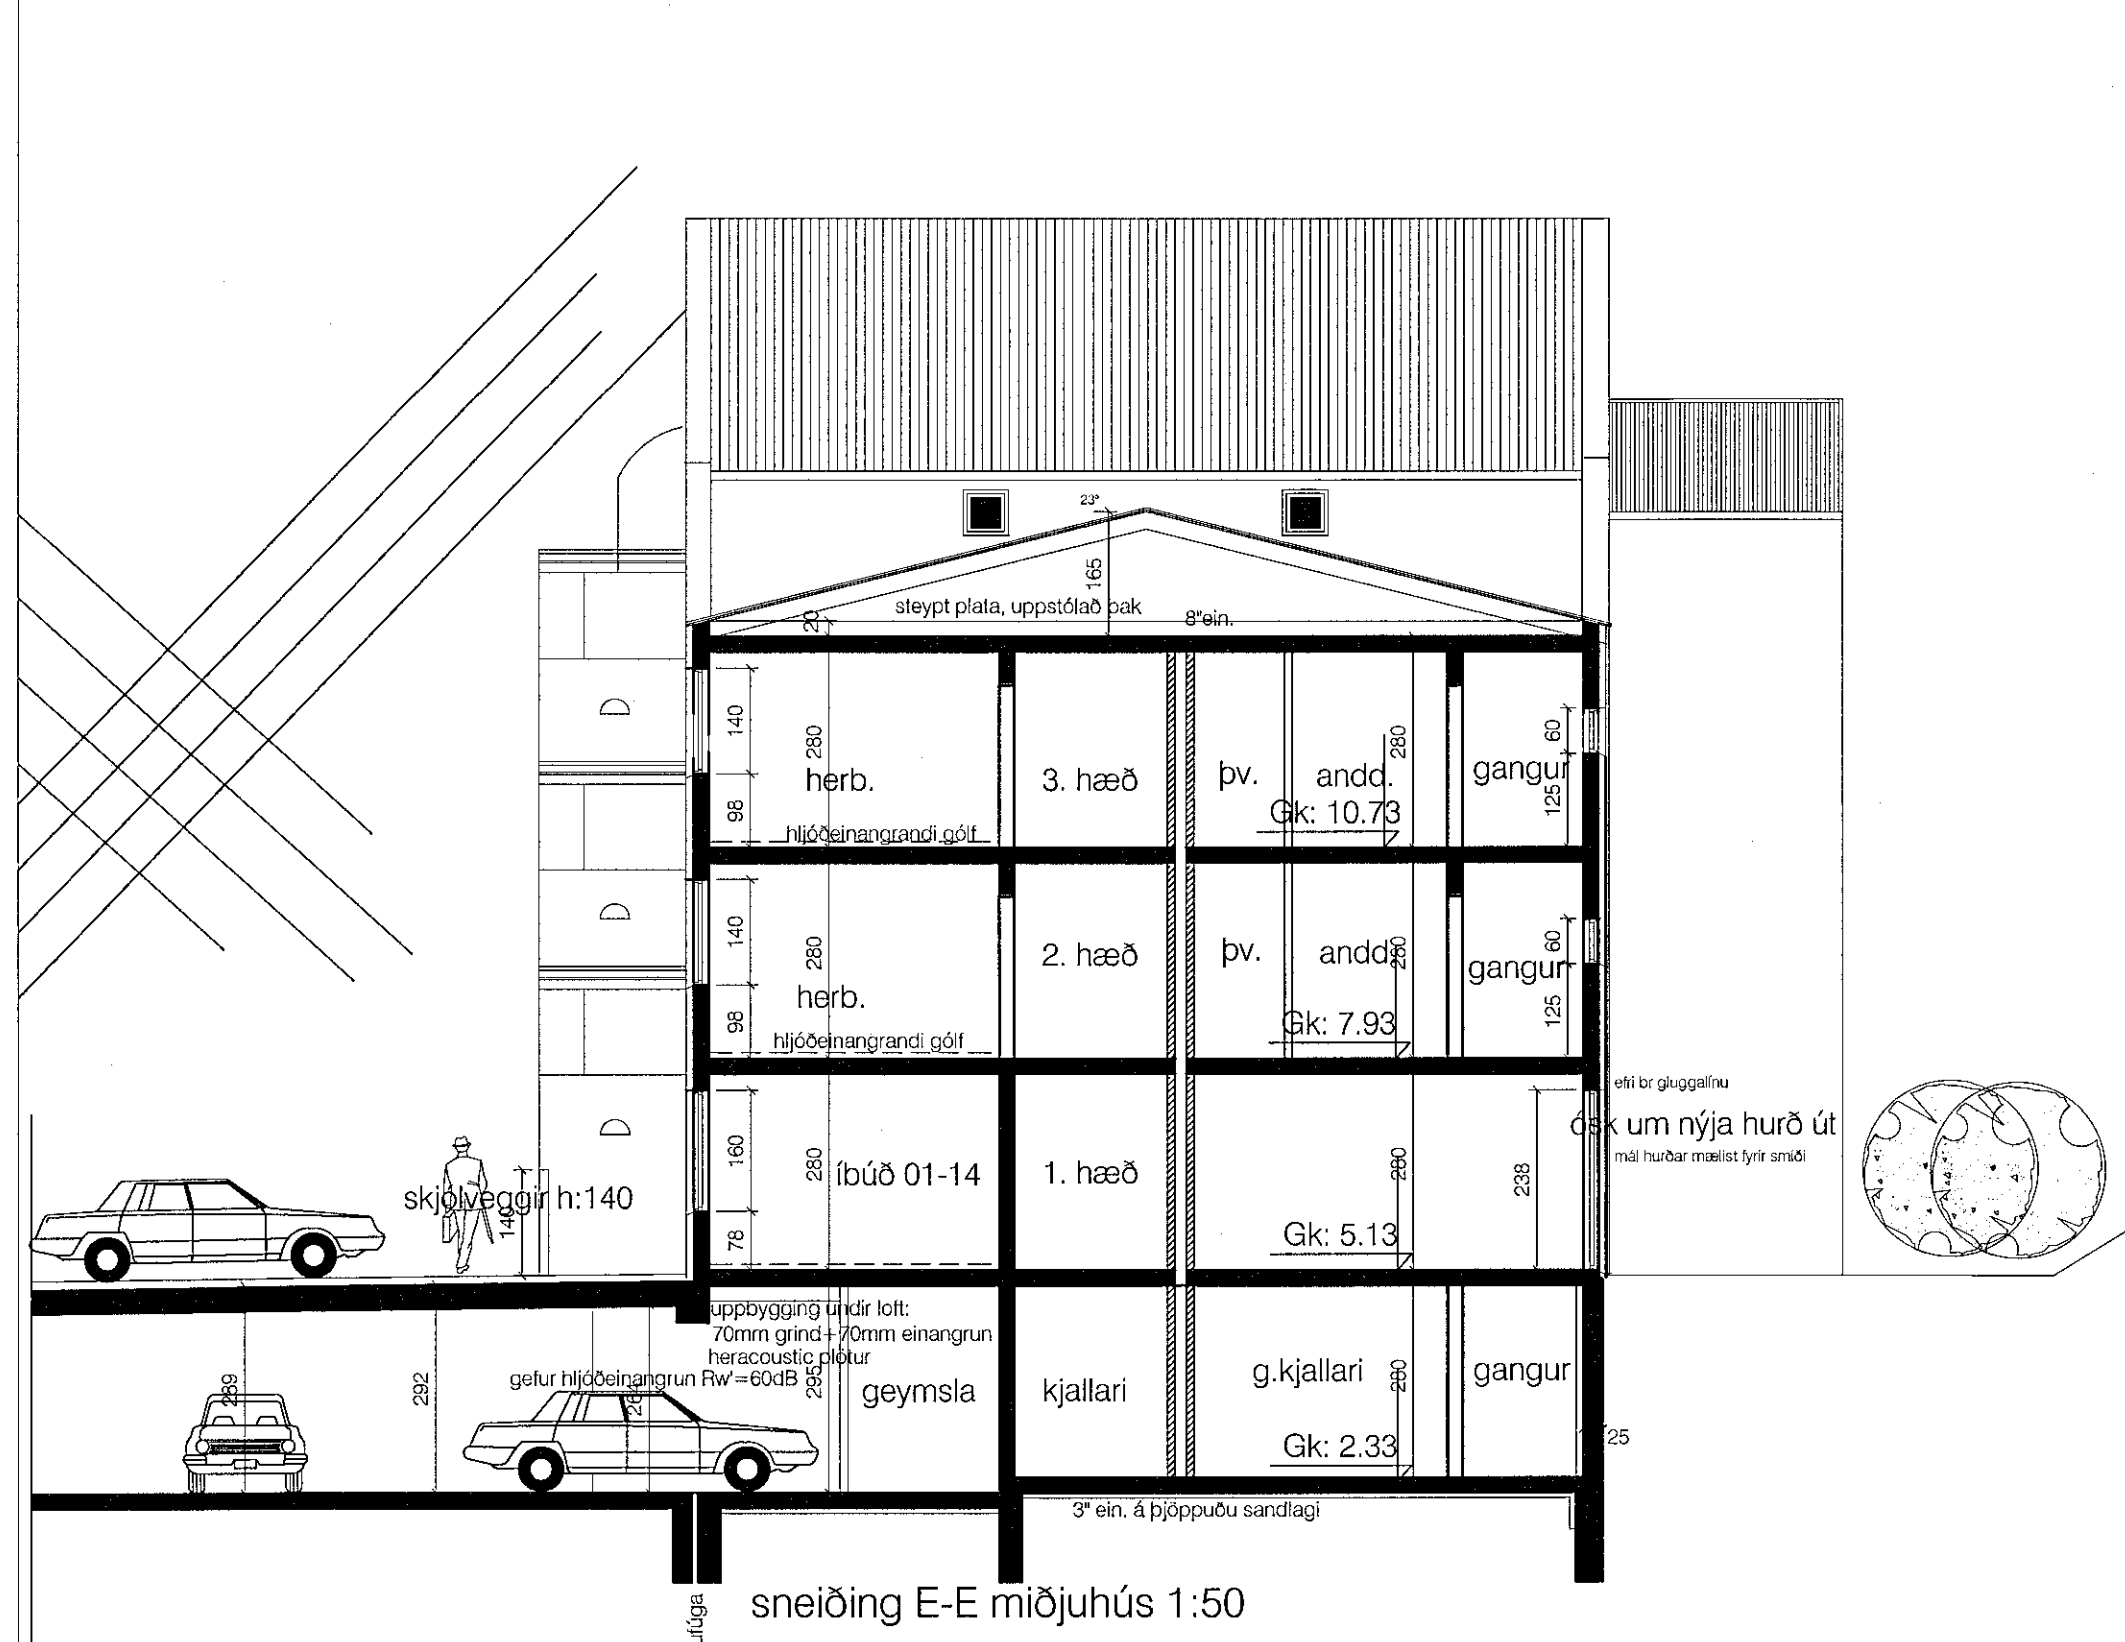


Samþykkt þann
11. AGÓ, 2020
Eygíngardalurúm í Hafnarfirði
Kolman Árnadóttir

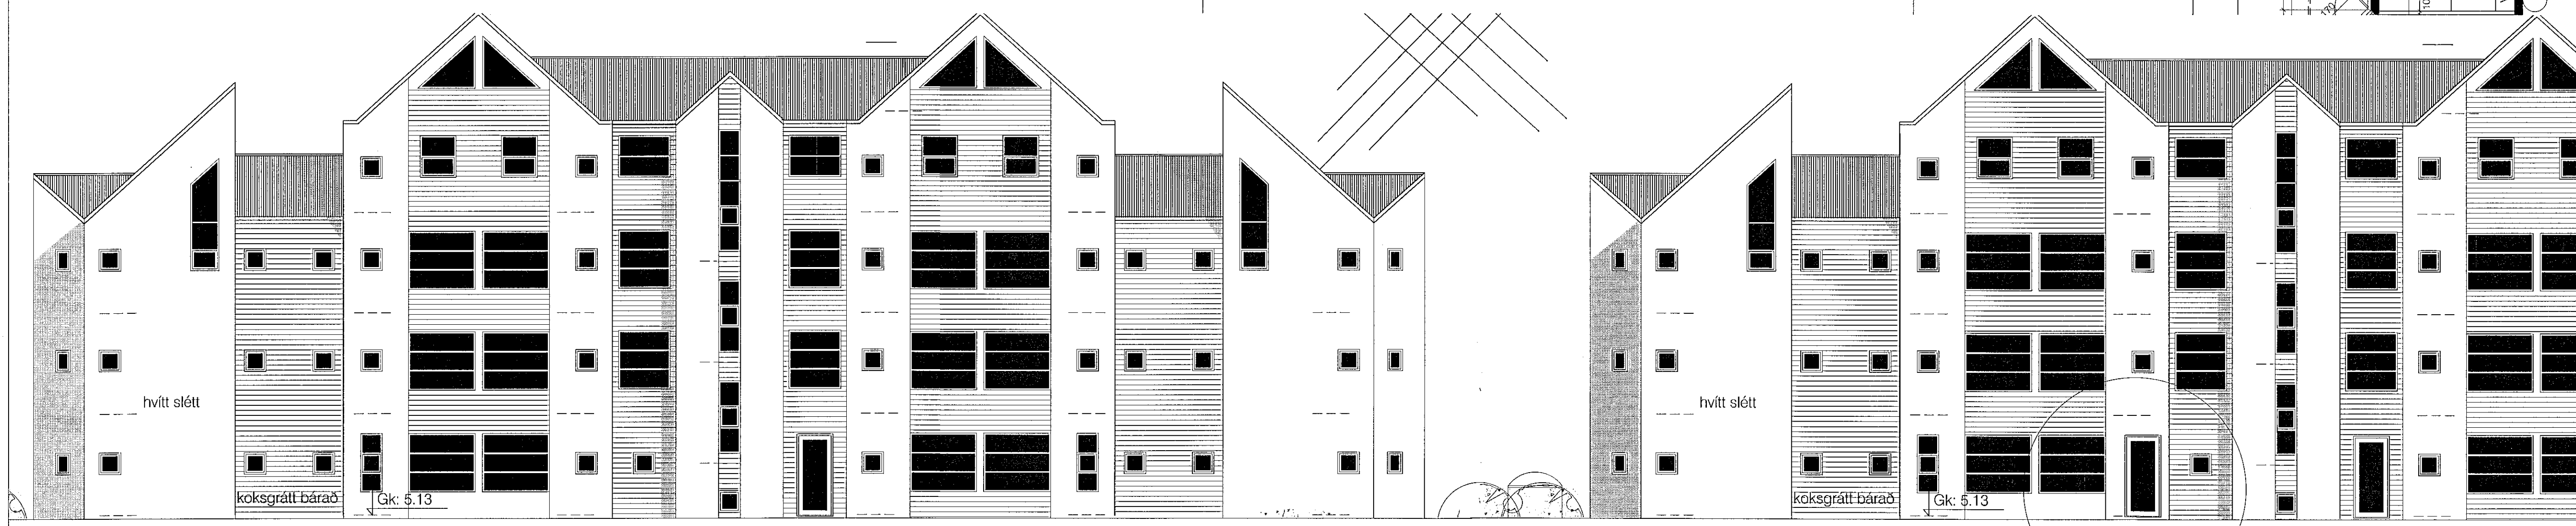

Eigendur íbúðar 01-12; Rannveig Lund og Halldór Gíslason óska hér með eftir að fá að setja hurð úr frá svefnherbergi sínu á fyrstu hæð íbúðar sinnar nr 01-12. Útlits breyting er sáralítill og er samþykkt af aðalhönnuði hússins og hér uppsett af honum. Svæði fyrir aftan hús er sólríkt á morgnana, þar er nú þegar stétt og verður áfram í sameign íbúa og ekki afmarkaður sérnotahluti, aðeins afnot eigenda. Erindið var tekið fyrir á húsfélagsfundi og samþykkt, meðf. er samþykki.

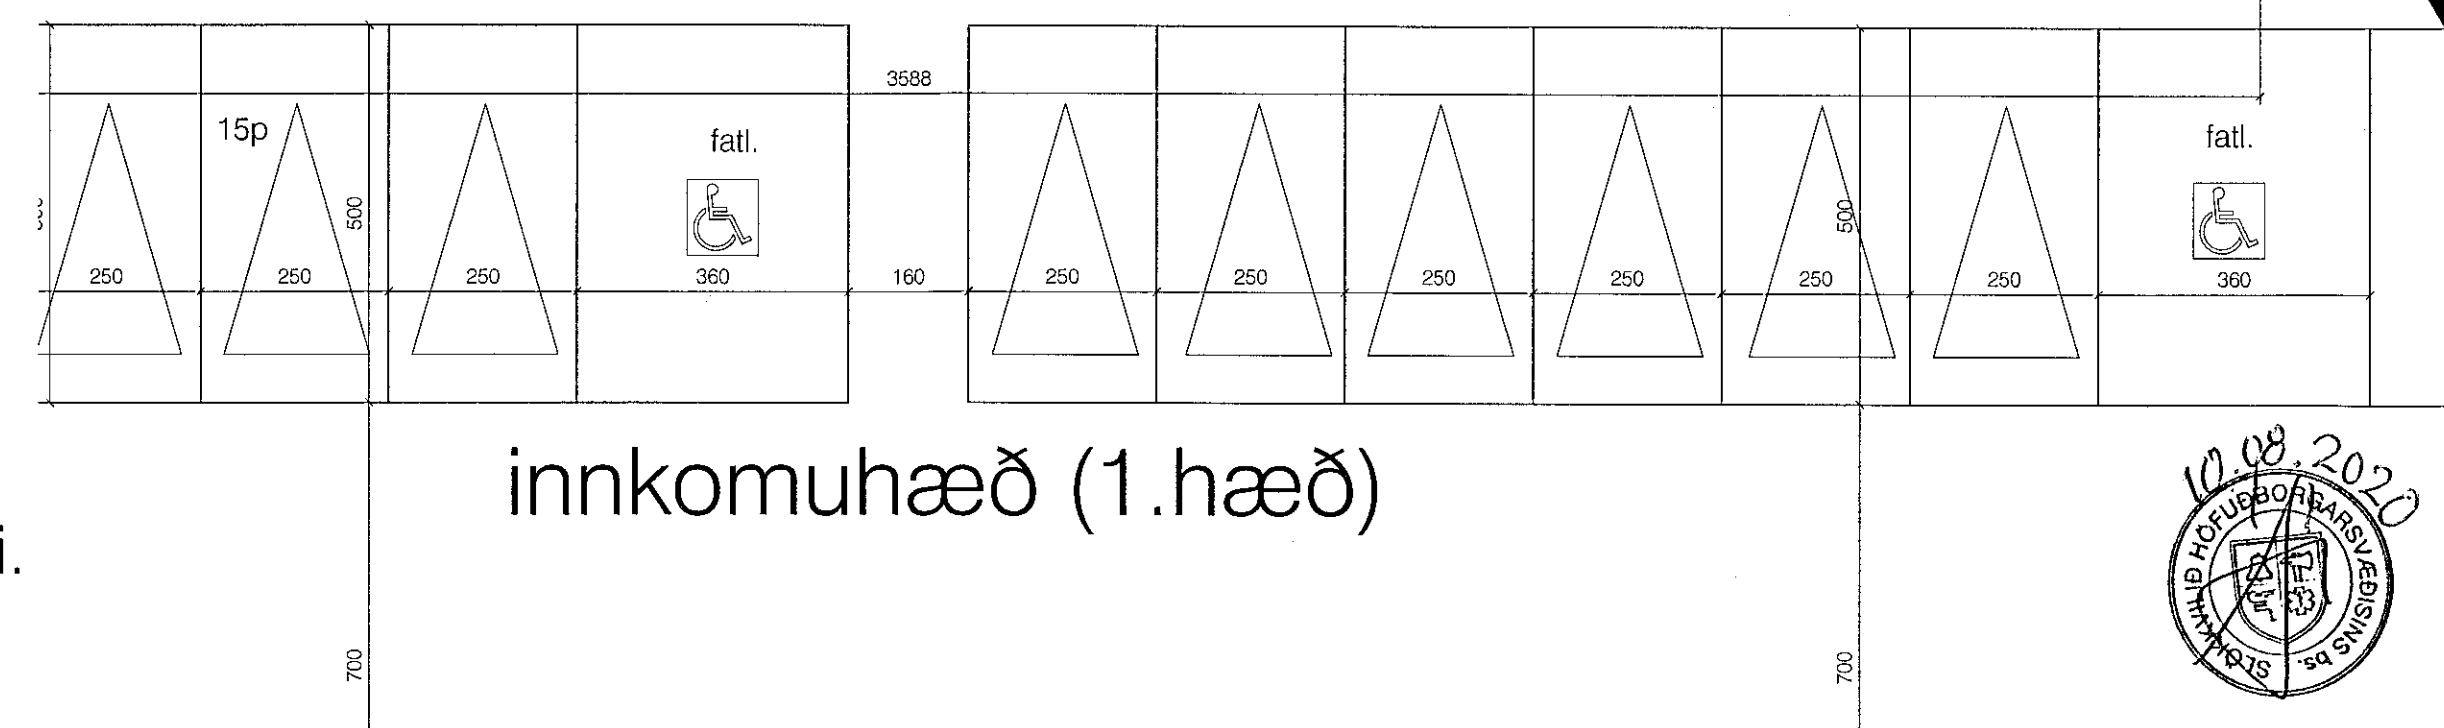

lengd lóðar: 105.50m

hverfisvernd

dvalarsvæði sjá teikn. landslagsarkitekts

2. herb. íb.

skýringar:

lykilmynd:

verkhelti: Herjólfsgata 36-38-40
eining 01-12 ósk um hurð frá hjónaherb.

verkhilti: grunnmynd 1. hæð

mkv.:	1:100
dags.:	11.06.20
hannað.:	GG
teiknað.:	GG, PRV

dags. breytinga.:

br. (a.):

br. (b.):

br. (c.):

br. (d.):

br. (e.):

br. (f.):

br. (g.):

br. (h.):

br. (i.):

br. (j.):

fylgiskjöl:

Guðmundur Gunnlaugsson, arkitekt FAI
kt: 190554-3419
Archus s/f teiknistofa Stórhófa 17,
110 Reykjavík. s: 5677735 gsm: 698-7894
gg@archus.is www.archus.is

teikn.nr.:

