ÚTLIT SUÐUR. SKURÐUR A-A




ÚTLIT VESTUR. SKURÐUR B-B

**SVALARLOKANIR**
Fyrirhugaðar svalarkokanir eru úr viðurkenndu lokunarkerfi og samanstanda af opnanlegum öryggisglerflekum á málbrautum.
Kerfið skal standast öll ákvæði byggingarreglugerðar og eru 95% af flekunum opnanlegir jafnt utanfrá sem og að innan.

Sótt er um svalakokanir fyrir svalir á hús nr 34E, íbúð 0202.
Allir prófilar og öryggisglerflekar svalarlokunarkerfis skulu vera vottaðar, viðurkenndir og standast vindálag samkv. Byggingarreglugerð 6.7.6 og 9.6.17 gr.

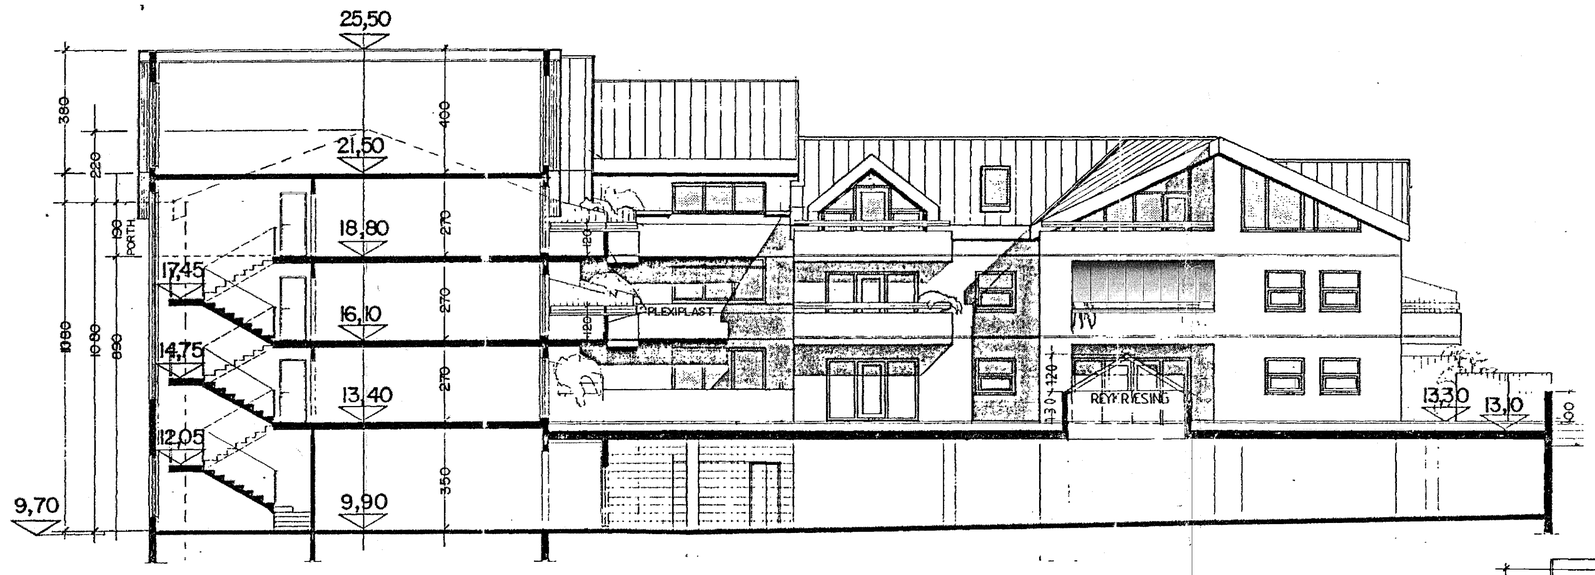


SKURÐUR E-E

2007516 28.07.2020

Samþykkt þann
11. ÁGÚ. 2020
Byggingarfulltrúinn í Hafnarfirði

## Tákn
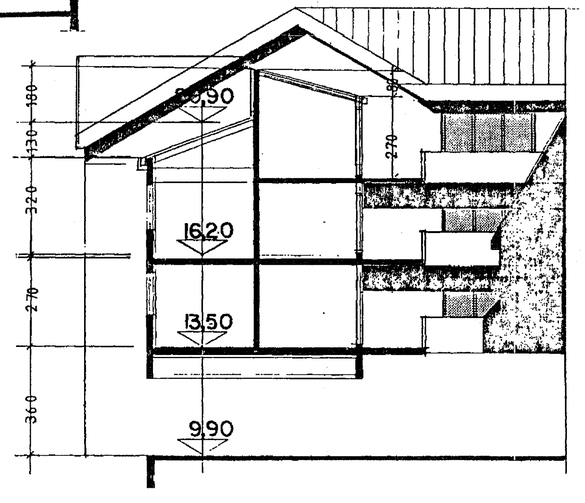
| | | |
|---|---|---|
| GN | = Gólfniðurfall | **Brunatákn** |
| ÞN | = Þaknniðurfall | |
| SN | = Svalaniðurfall | **Veggir og hæðaskil** |
| LR | = Loftræsting | EI60 |
| VLR | = Vélknúin loftræsting | EI90 |
| PK | = Póstkassar | A-EI60 |
| NL | = Neyðarljós | A-EI120 |
| BO | = Bjöllunarop | REI60 |
| R | = Reykskynjari | REI120 |
| HSL | = Handslökkvitæki | A-REIM120 |
| ÚT | = Merktur útgangur | |
| | | **Hurðir** |
| BO | = Fellistigi við bjöllunarop | E-CS30 |
| | | EI-CS30 |
| | = Brunaslanga | EI-CS60 |
| | = Stigaljósta | **Gluggar** |
| | = Stigaljósta út | E30 |
| | = Stjórnstöð brunaviðvörunarkerfis | |
| | = Inntak | |
| | = Bílastæði fyrir fatlaða | |

| Útg. | Dagsetning | Lýsing | Nafn |
|---|---|---|---|
| 1 | 24.07.2020 | Breyting á svölum húss nr. 34E, íbúð 0202. | LPM |

1:100 0 1 2 3 4 5 m

KRark
Kristinn Ragnarsson arkitekt ehf.
Hlíðasmári 19 - 2.hæð . 201 Kópavogur . Ísland
S. 564.2255 . Fax. 544.4225
Kt. 581298.3589 . www.krark.is . krark@krark.is

# Lækjargata 34
## Hafnarfjörður

| | | | |
|---|---|---|---|
| **Landnúmer:** | 121769 | **Staðgreinir:** | 1400-1-58300340 |

Fjölbýlishús

## Suður og vestur útlit og skurður

Aðaluppdrættir

| | | | |
|---|---|---|---|
| **Hönnun:** | KR | **Verknúmer:** | 1988 |
| **Verkefnastjóri:** | LPM | **Mælikvarði:** | 1:100 |
| **Teiknað:** | LPM | **Dagsetning:** | 10.06.2020 |
| **Yfirfarið:** | KR | **Blað:** | **Útgáfa:** |
| **Samþykkt:** Kristinn Ragnarsson Kt. 120944.2669 | | A201 | 01 |

Copyright © KRark, _Þýðing, dreifing og afritun án leyfis höfundarréttarhafa er óheimil

A1

Plot: 24-Jul-20 12:50:33 PM
Save: 24-Jul-20 12:46:48 PM
Skrá: Z:\Verk 1988\01 ÍBÚÐARHÚS\04 FJÖLBÝLISHÚS\88001IF-Lækjargata 34 Hfj\04 Aðaluppdrættir\1988-Lækjargata Hafj_A102.dwg