



Sambúikt hann  
10. JÚLÍ 2020  
Byggingarlitirúinn í Hafnarfjörð  
Hilma Brynarsdóttir

**Lindarberg 58A**  
Landnúmer: L174296  
Þjóðskrámr.: 5610-0581  
**Breytingar:**  
Lokað rými hafa verið tekið í notkun og stækkað íbúð 0101 sem því nemur. Rýminu er skipt upp í þrjú rými, sjónvarpsherbergi, geymslu og fönðurherbergi. Nýr gluggi hefur verið settur á austur hlið fönðurherbergi.  
Teikning af stækkunni er sett ofan á áður samþykktar teikningar sem gerðar voru miðað við þágildandi byggingareglugerð.



Stærðir:		
0101 Íbúð	81,2m <sup>2</sup>	
0102 Inntaksdeili	4,6m <sup>2</sup>	
0201 Íbúð	109,0m <sup>2</sup>	
0202 Bílskúr	23,2m <sup>2</sup>	
0203 Íbúð	54,8m <sup>2</sup>	
<b>Samtals</b>	<b>272,8m<sup>2</sup></b>	<b>786,9m<sup>3</sup></b>
Stækkun		
0101 Íbúð	47,8m <sup>2</sup>	124,3m <sup>3</sup>
<b>Samtals eftir stækkun</b>	<b>320,6m<sup>2</sup></b>	<b>911,2m<sup>3</sup></b>
Stærð lóðar	635,6m <sup>2</sup>	
Nýtingarhlutfall	0,51	

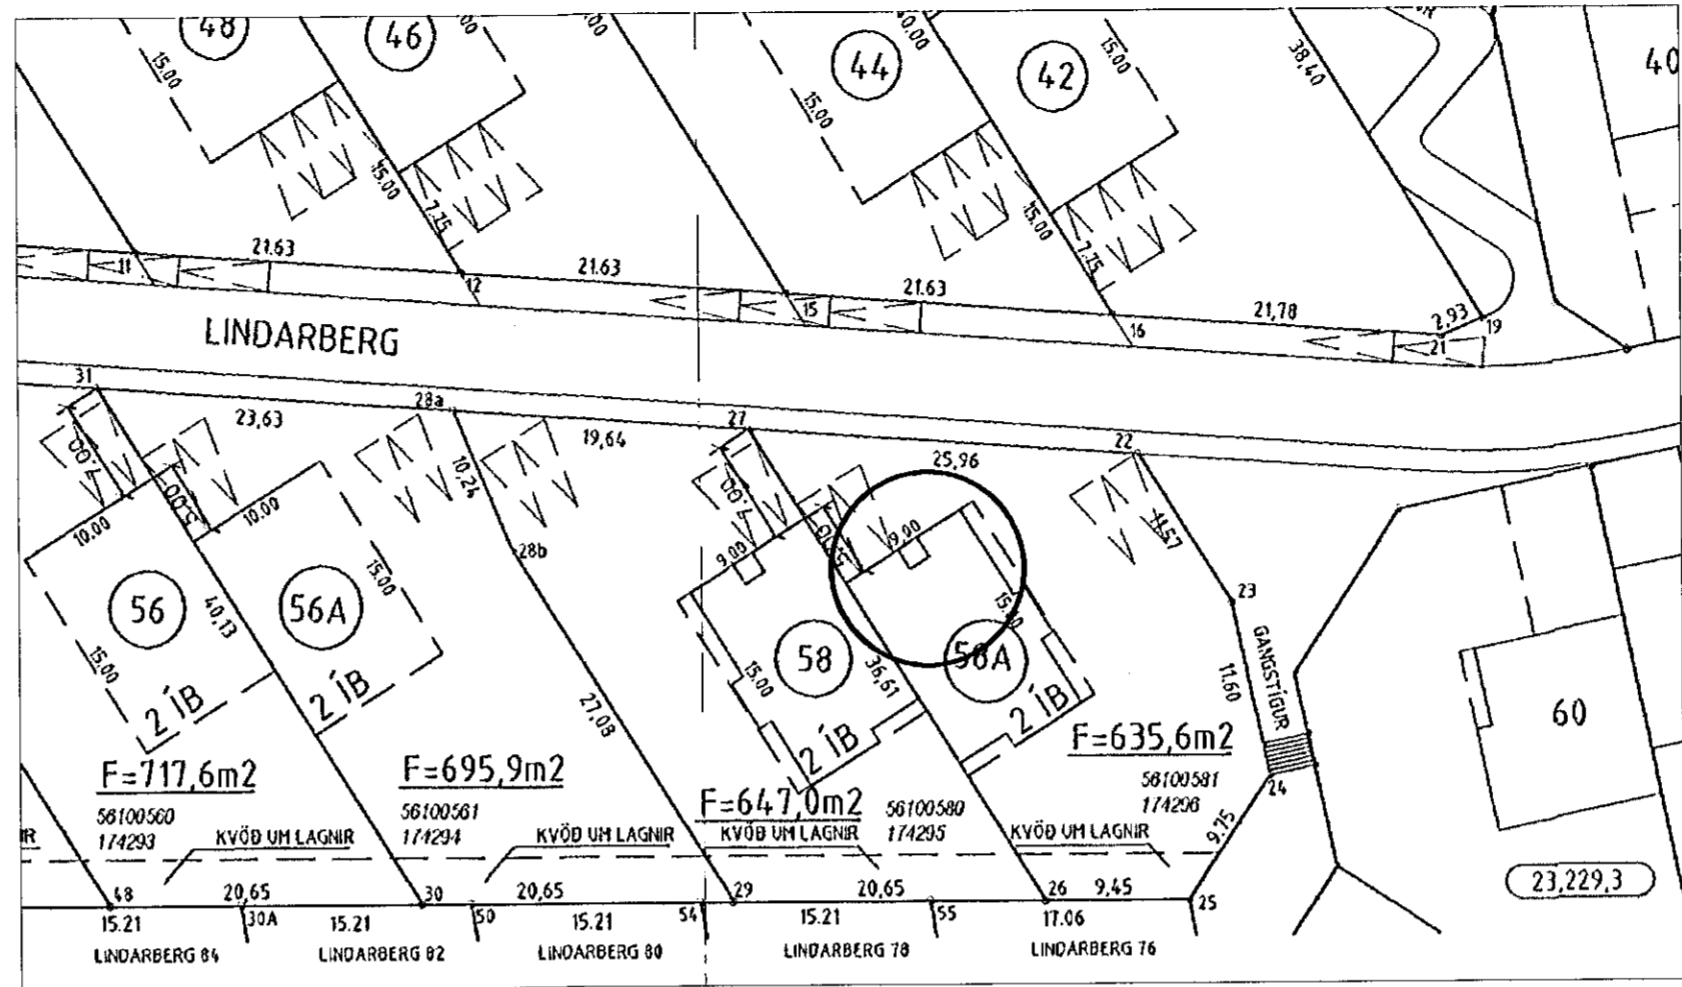

Afstöðumynd 1/500

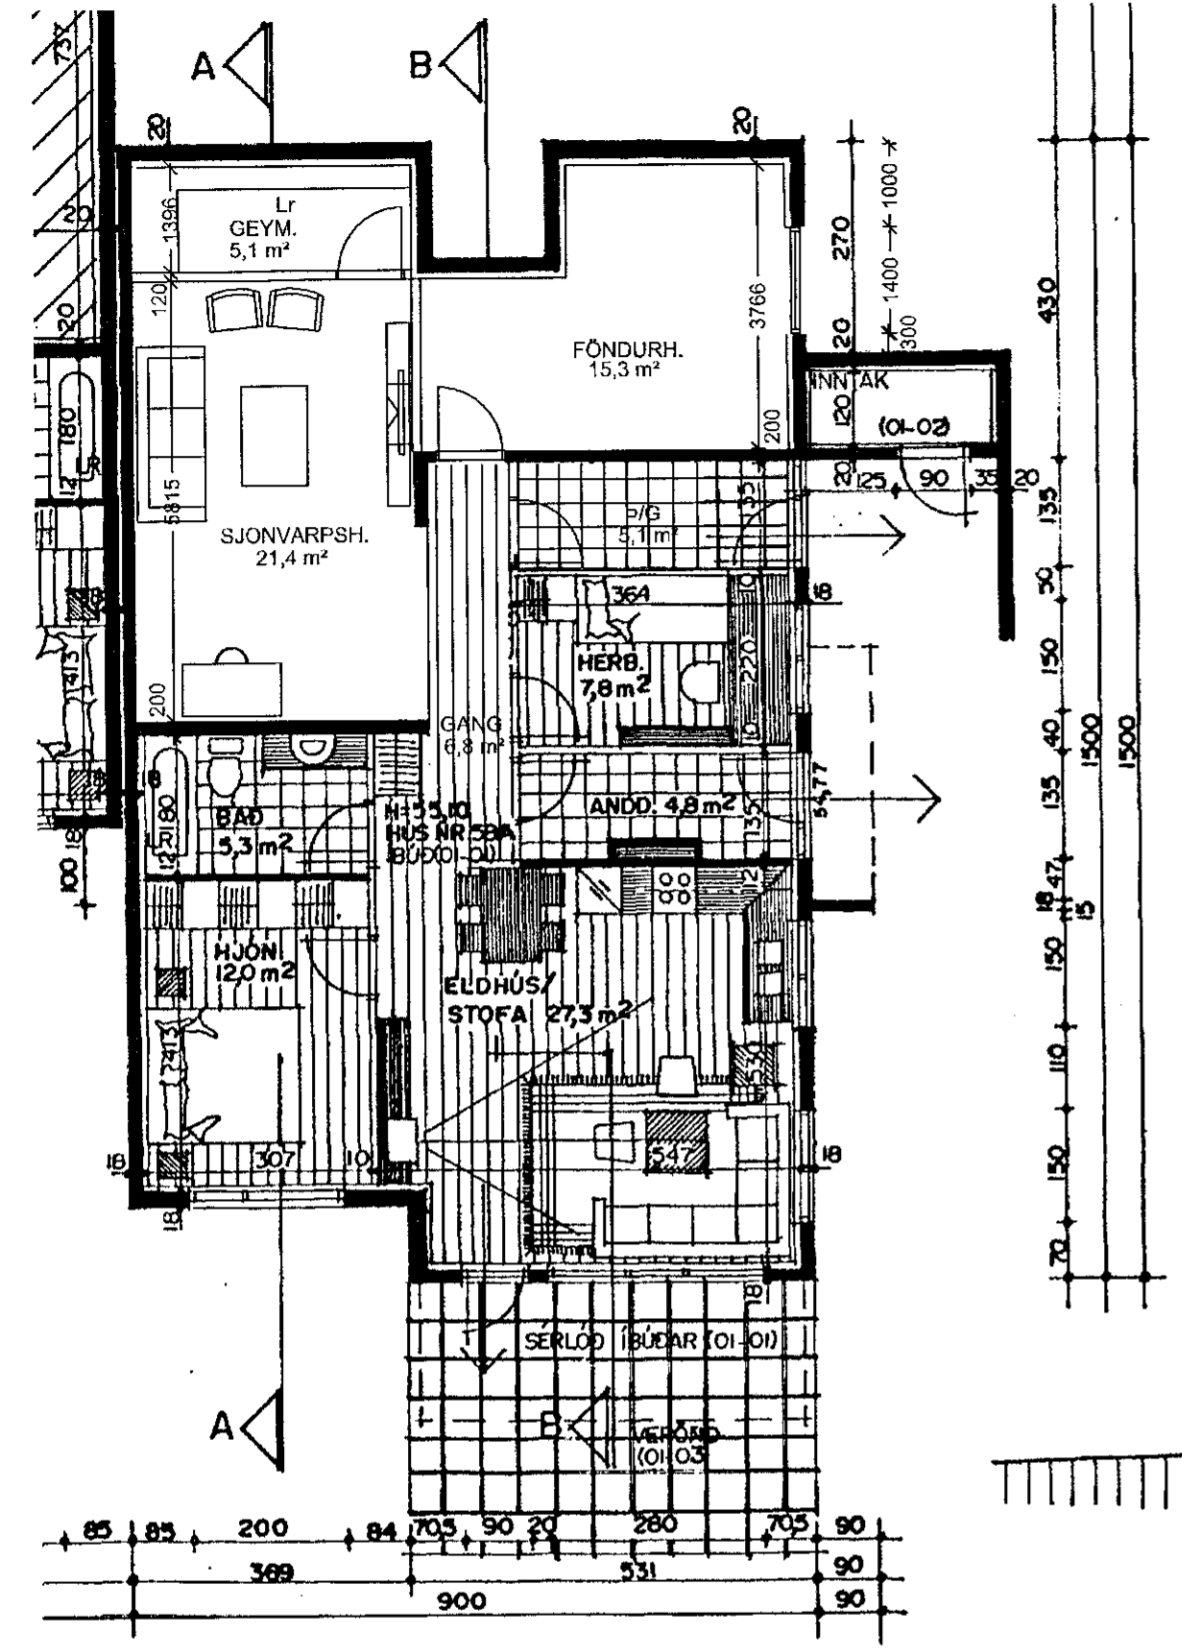

Grunnmynd 1/100

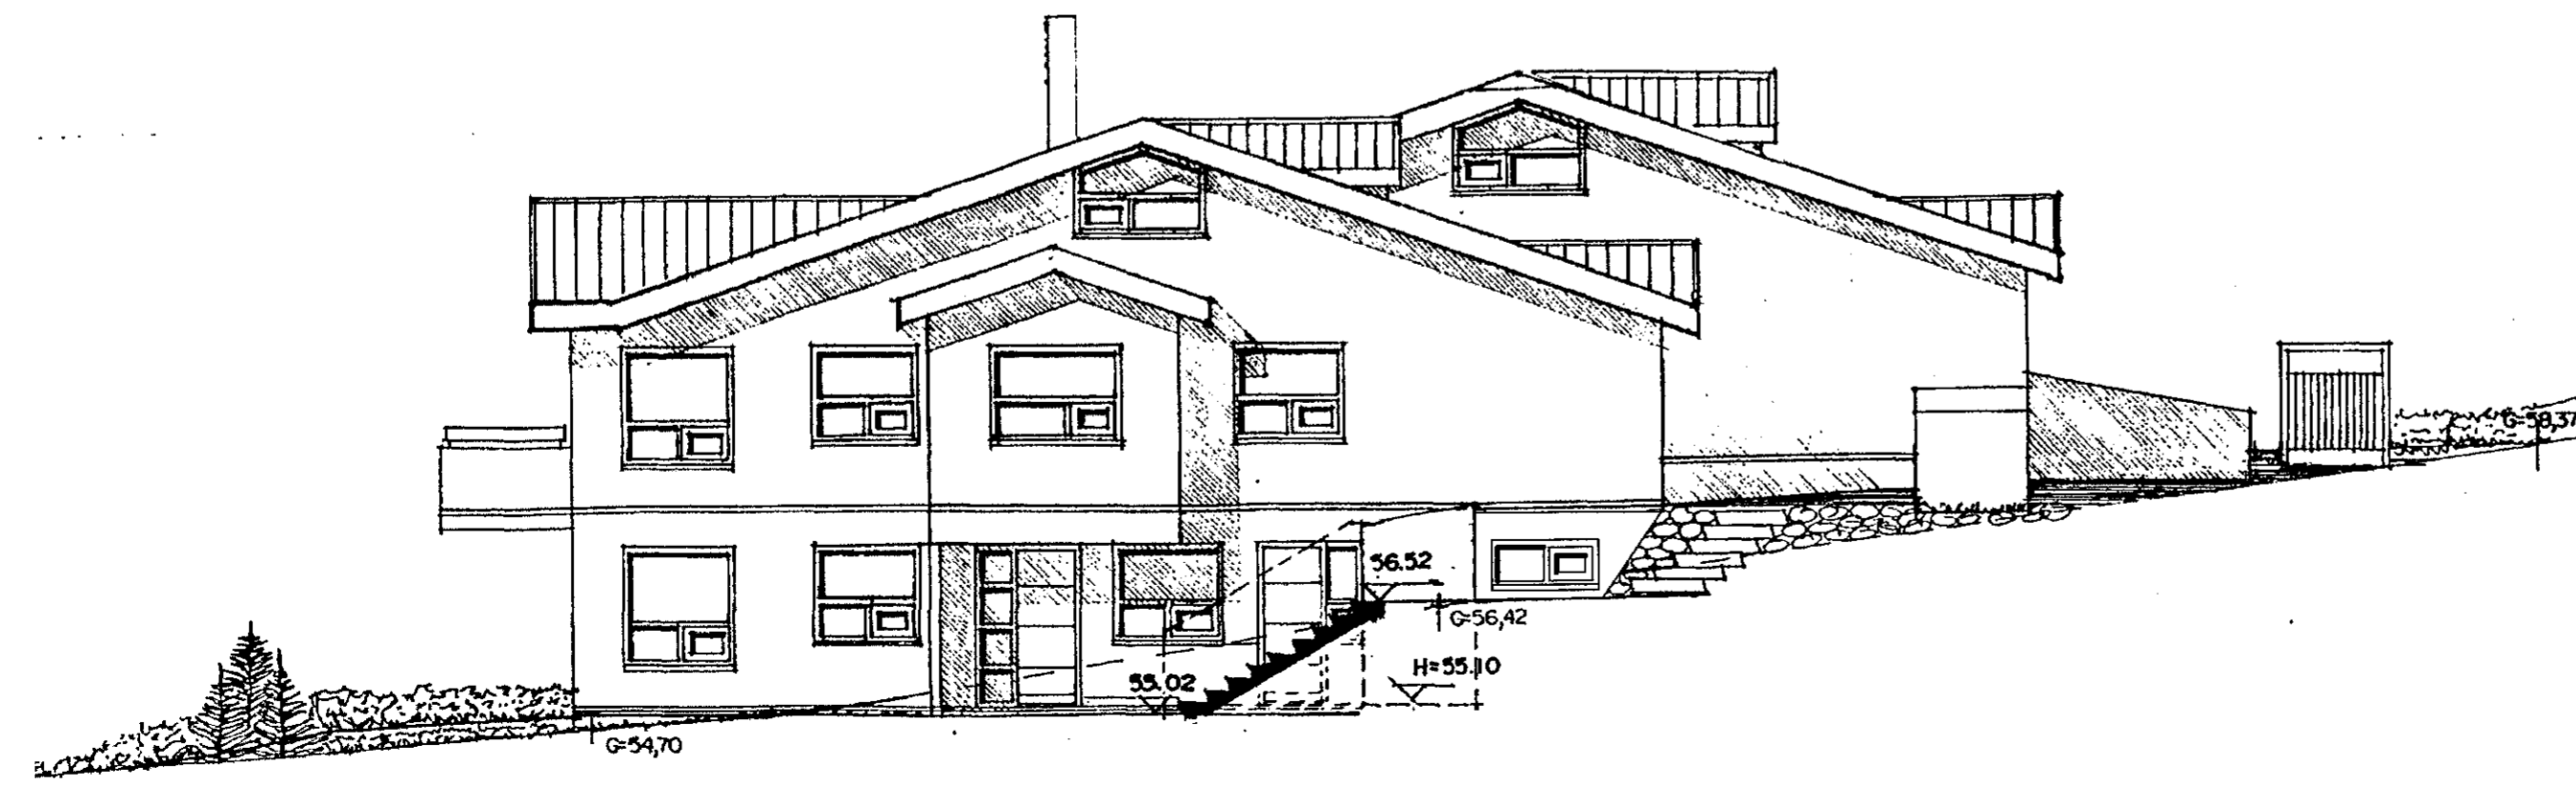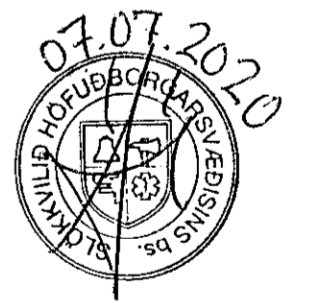

Útlit Austur

Lindarberg 58A  
Hafnarfjörður  
Grunnmynd, snið  
Afstöðumynd

Hannað / teiknað: //f Verknúmer: 2010  
Mælikvarði: 1/100, 1/500 Dagsetning: 02.06.2020

Teikn.nr. 101

Aðalhönnuður:  
Fríðrik Friðriksson arkitekt Fal, Kt: 211256-4519 *Handwritten signature*

06.08.2020

**Studio F - arkitekta**  
Kelduhvammur 6, 220 Hafnarfjörður  
Kt: 430707-1670 S: 571 0202 / 864 9610 Netf: studiof@islandia.is