
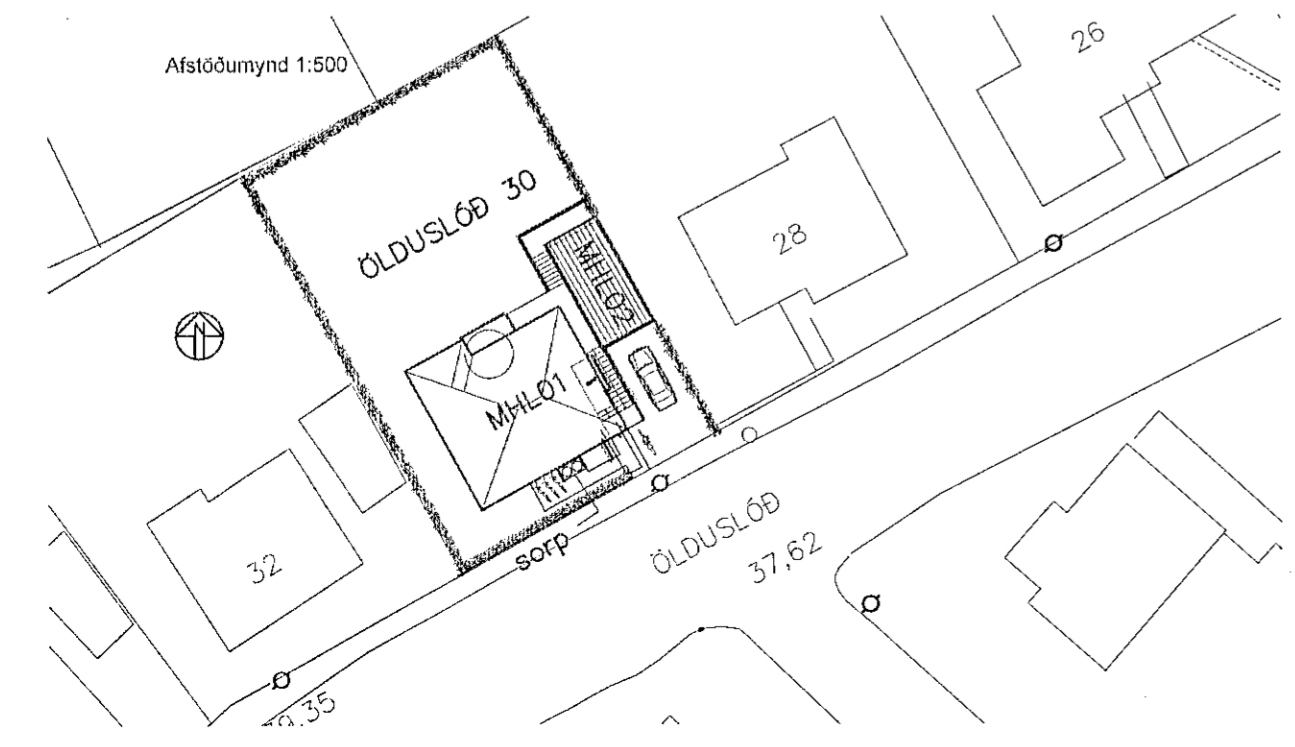
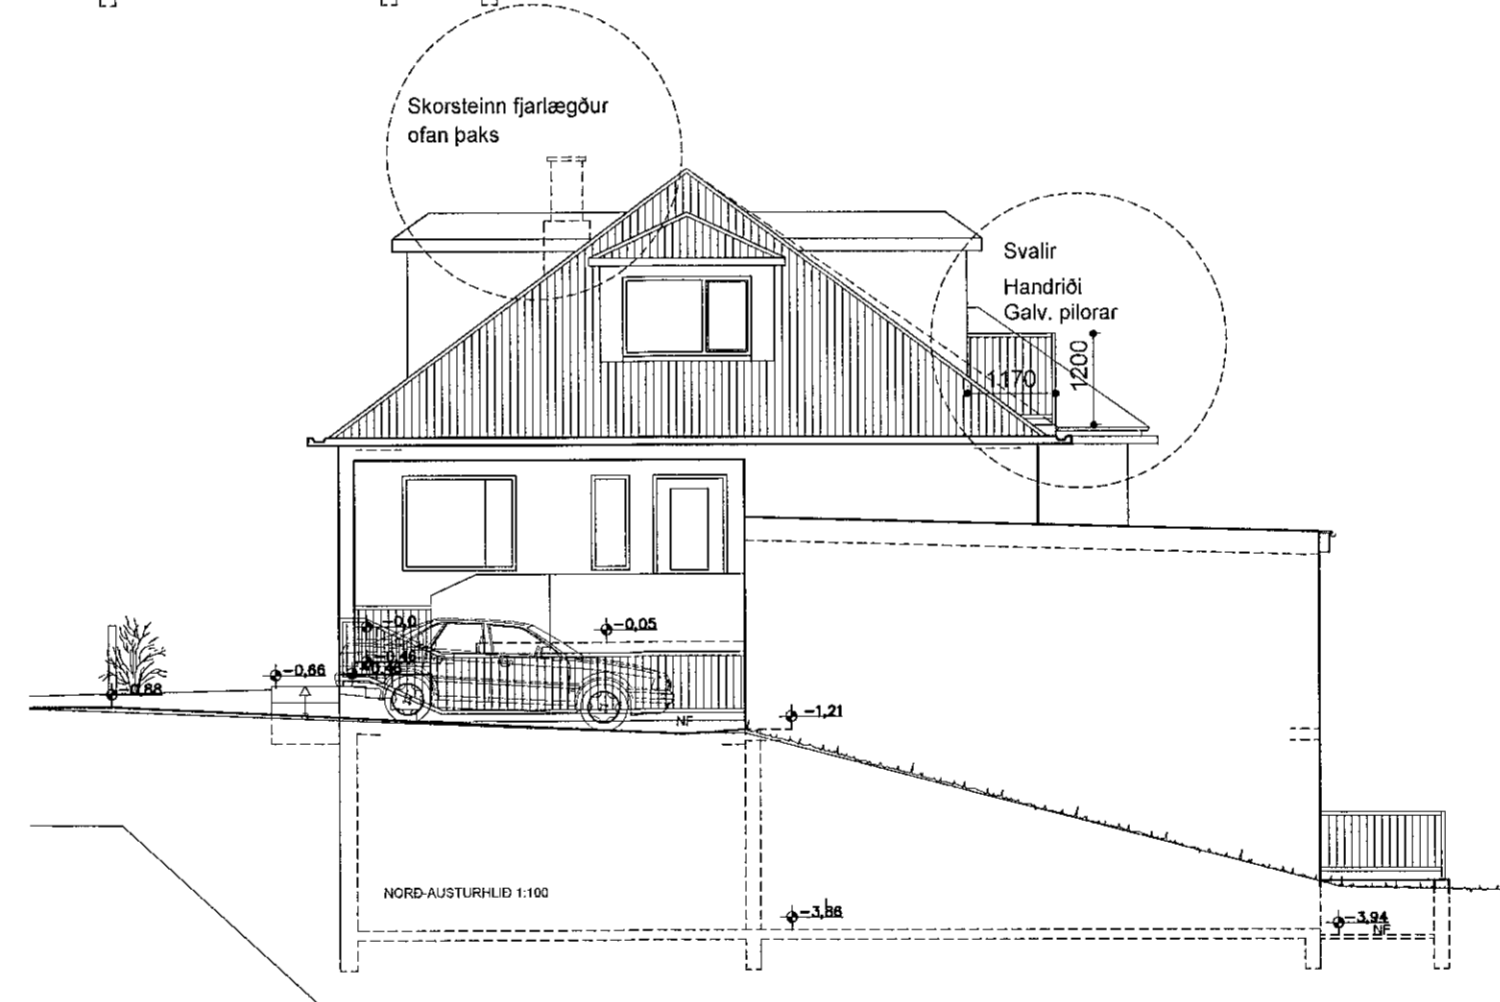
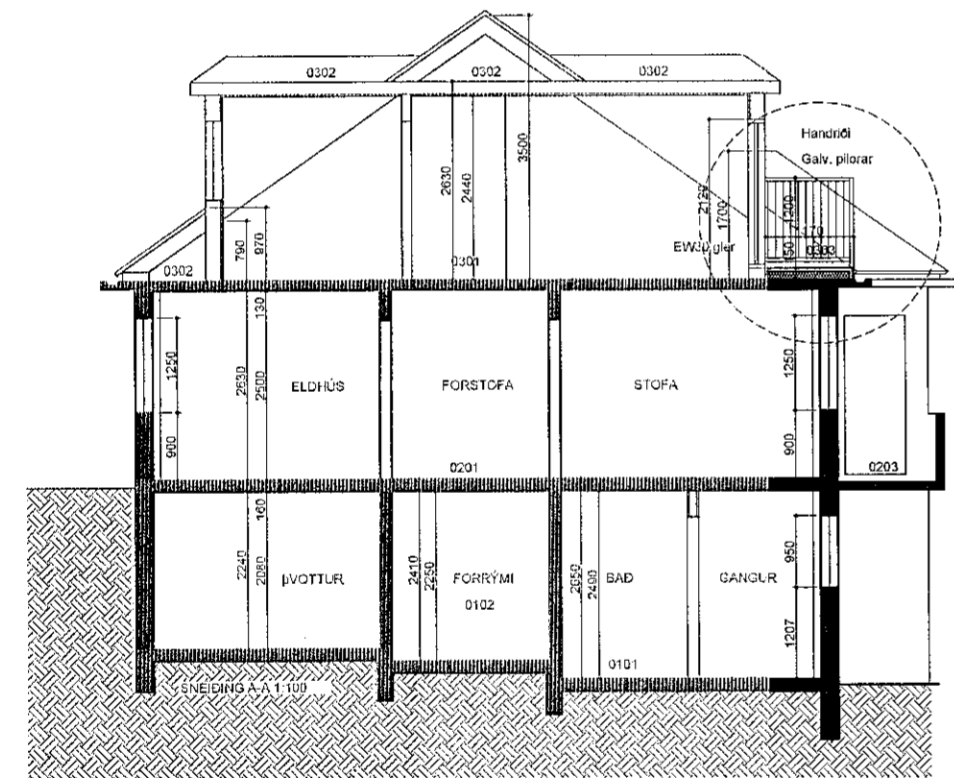
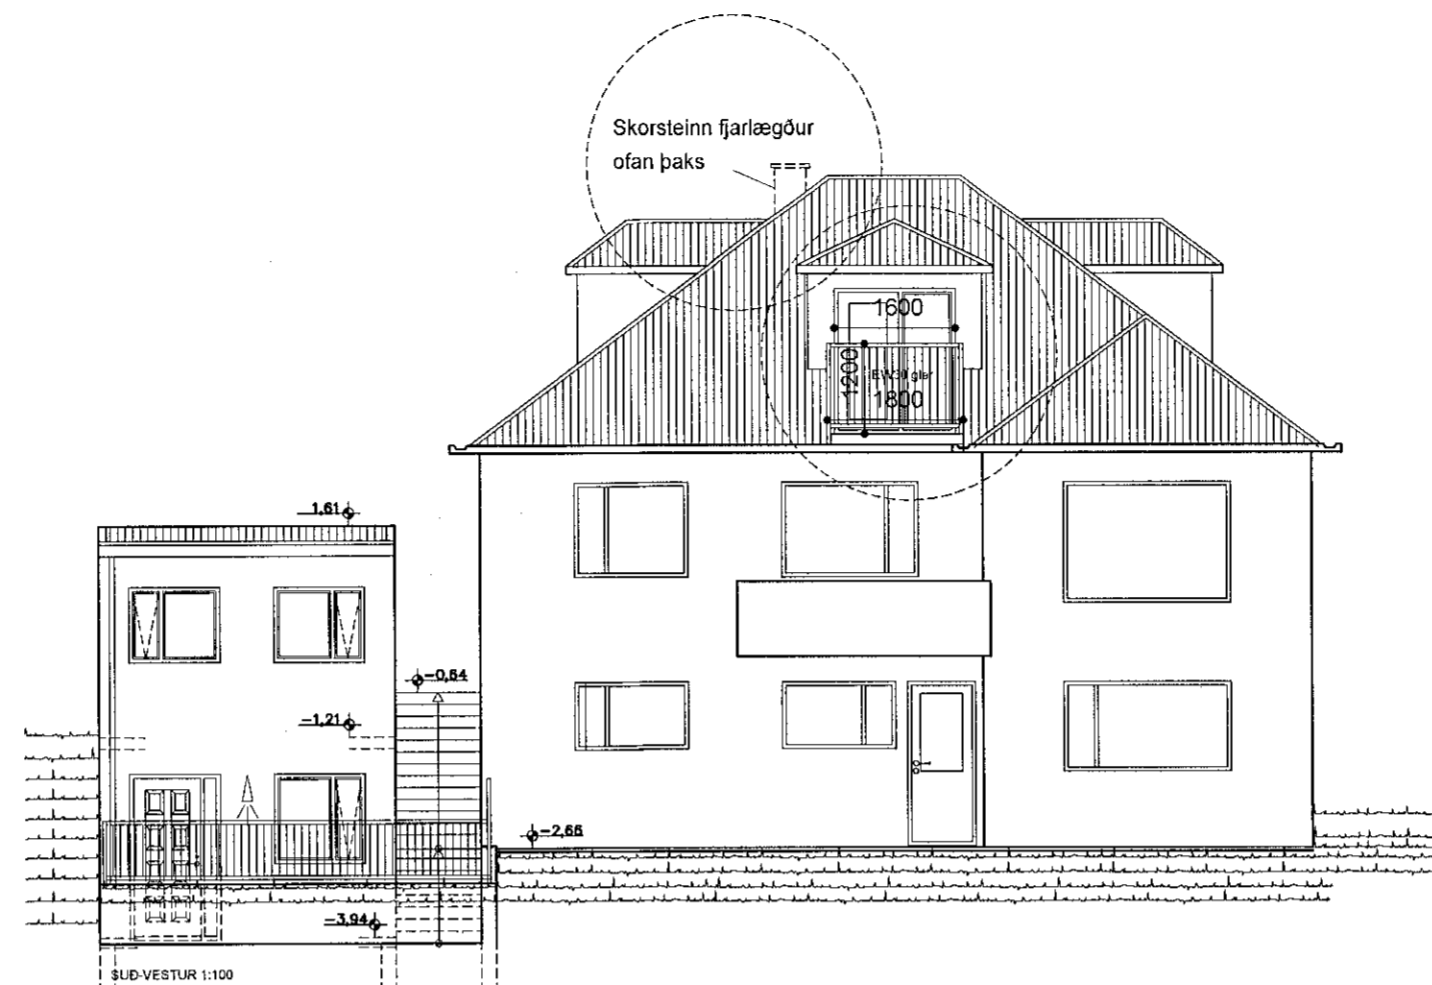


Samþykkt þann
11. AGÚ. 2020
Byggingarfulltrúinn í Hafnarfirði
Silvin Bjarnadóttir

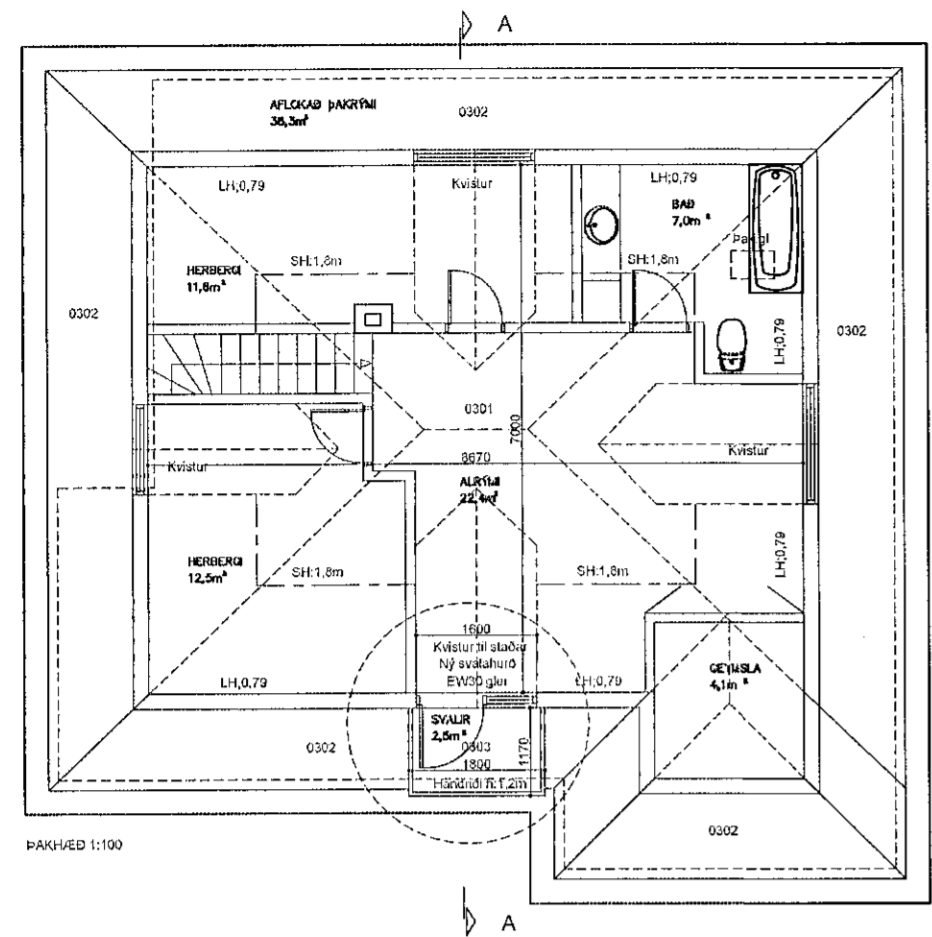

BYGGINGALÝSING.:
ÖLDUSLÓÐ 30 HF.
ÍBÚÐARHÚS. MHL 01.

Landnr.: 123074
Staðgr.: 1400-01-98800300

Upphaflega teiknað 1955 af Jóni Pálmasyni.

Öldhúslóð 30 er steinsteypt húsnæðing sem skiptist í hæð, þakhæð og kjallari með einni íbúð á hæð. Húsið er upphaflega teiknað af Jóni Pálmasyni árið 1955.

Umsókn 2020.06.20

Sótt er um að setja nýjar svalir á 2. hæð (rishæð) norð vestur, gluggi á kvisti verður fjarlægður og þar kemur ný svalahurð og gluggi. Svalir verða með vatnshalla að þakrennu til staðar, og skal frágangur vera samkvæmt reglugerð. Svalagólf verður byggt upp með vatnspólinni einagrun, tvöfaldur heildsoðinn pappi yfir og 20mm lektur og pallaefni sem efsta yfirborð.

Svalahurð og opnanlegur gluggi úr timbri með tvöföldu K-gleri sem uppfyllir EW30 eldvarnargler. Handríði verður 1,2m á hæð gert úr galv. píloru stáli með mest 85mm milli píloru.

Einnig er sótt um leyfi til að fjarlægja skorstein yfir þaki vegna skemmda og mun þakjárn verða endurnýjað á húsinu samhliða.



Önyx ehf		Brynjar Danielsson Byggingafr. Stórakrika 53 270 Mosfellsbæ Sími. 861 5655 Netfang. onyx@onyx.is Veffang. www.onyx.is	
nr.	Breyting	af	dags
1	Svalahandriði	BD	22.07.20
2	Eldv.gl. í svalahurð	BD	28.07.20
3			
4			
5			
6			
7			
8			
VERKEFNI		ÖLDUSLÓÐ 30 HAFNARF.	
TEIKNING.		Svalir á rishæð og fjarlægja skorstein	
YFIRFARIN OG SAMÞYKKT.		<i>Silvin Bjarnadóttir</i>	
M.ÉLIKVARDI.		1:100	
Öll mál á teikningum eru í mm.		0,0 0,1 0,2 0,3 0,4 0,5 0,6 0,7 0,8 0,9 1,0m 0,0 100 200 300 400 500 600 700 800 900 1000mm	
DAGS.		2020.06.18	
TEIKNAD AF.		BRYNJAR	
TEIKN nr.		A201	
Kt.		09.04.67-5229	