
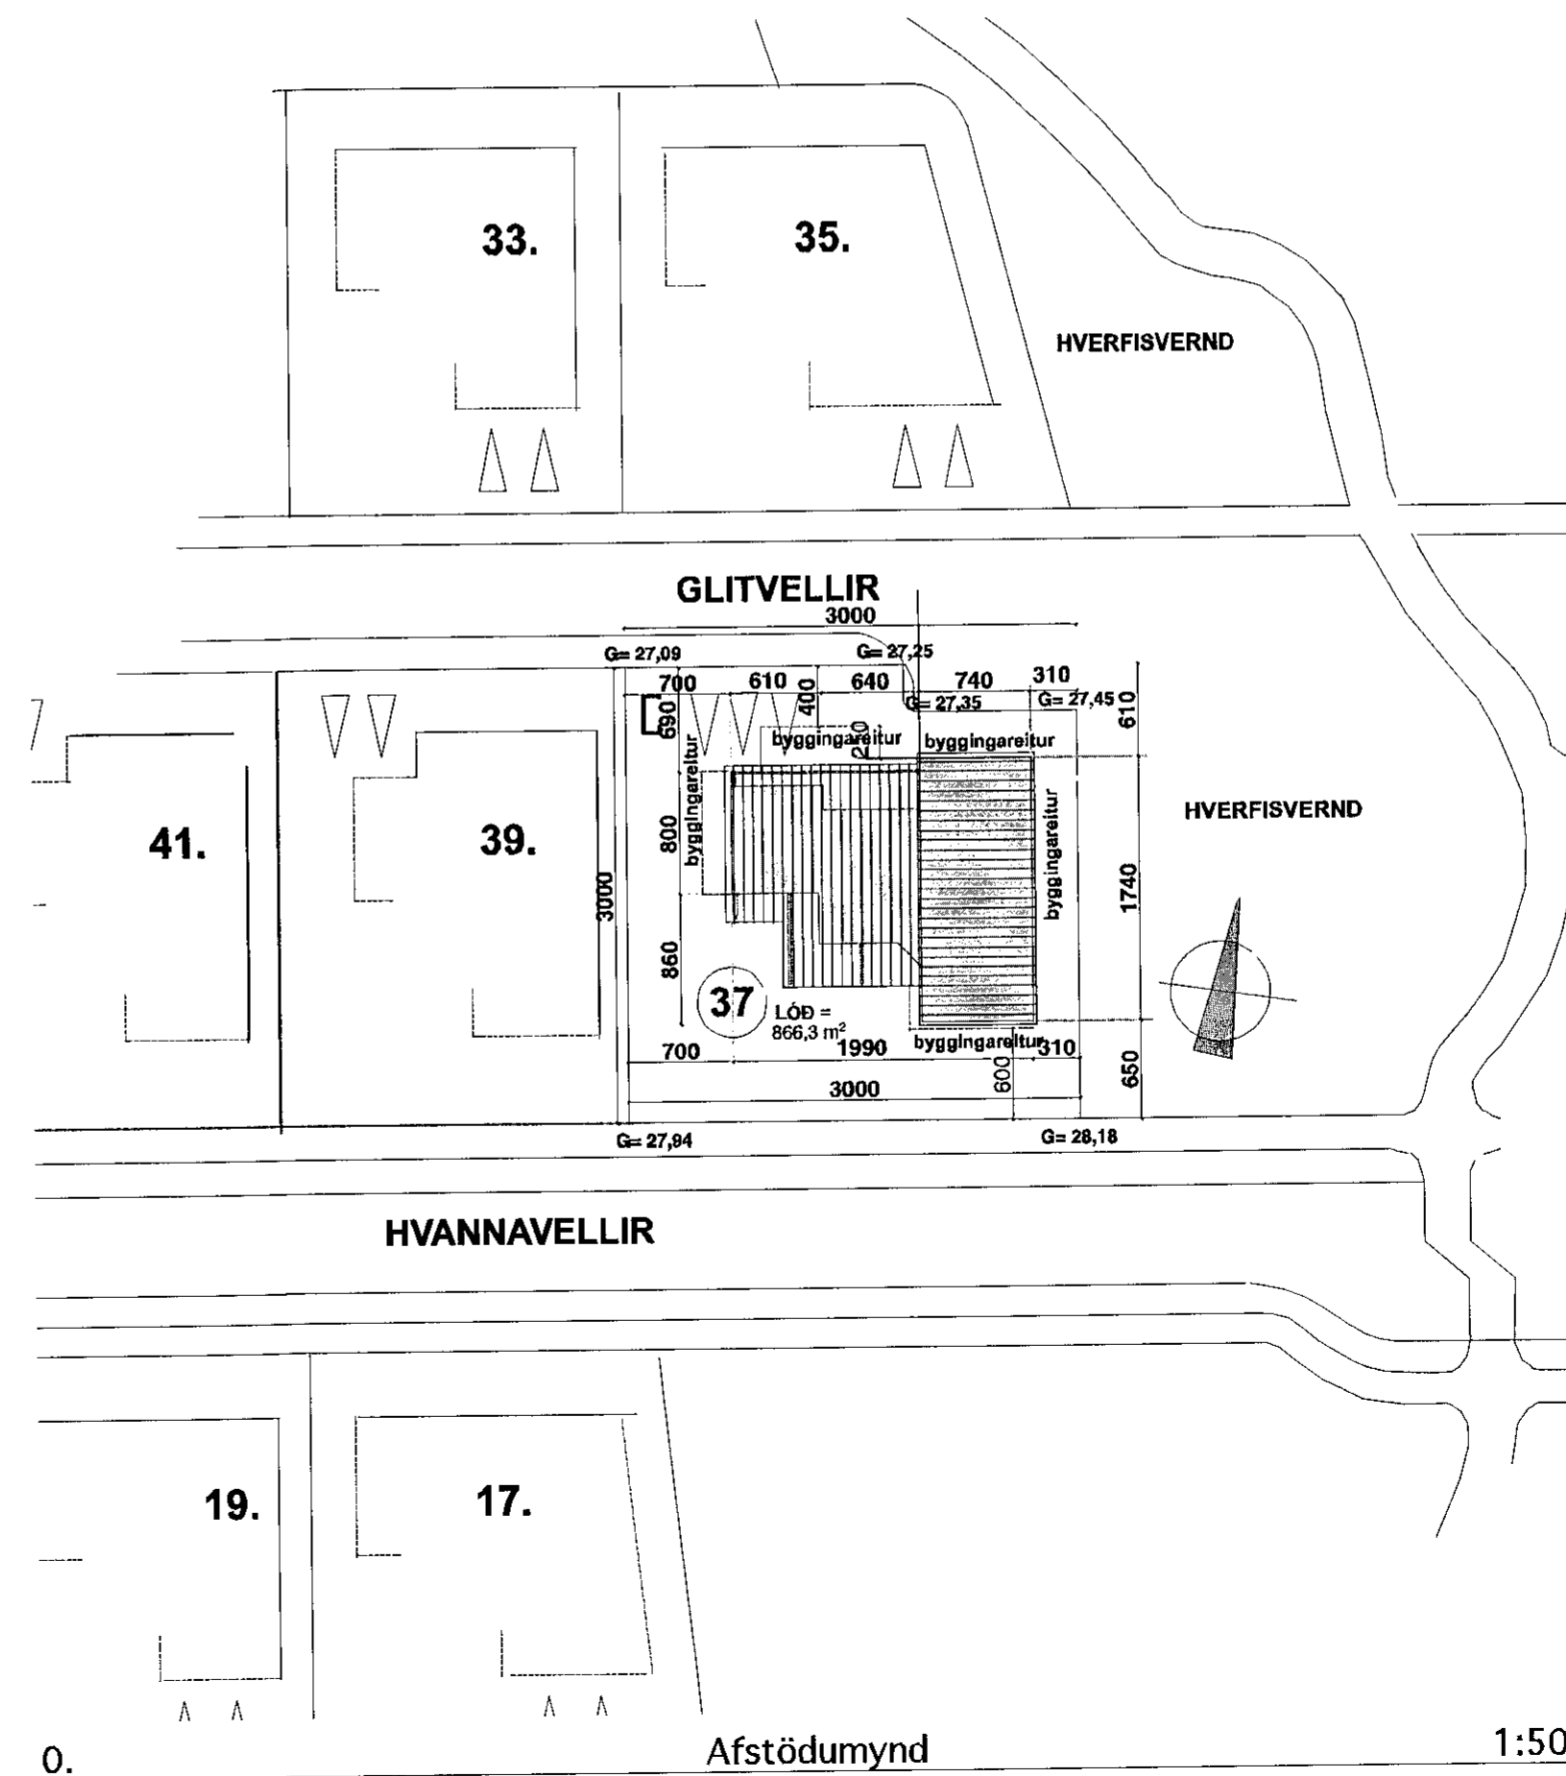
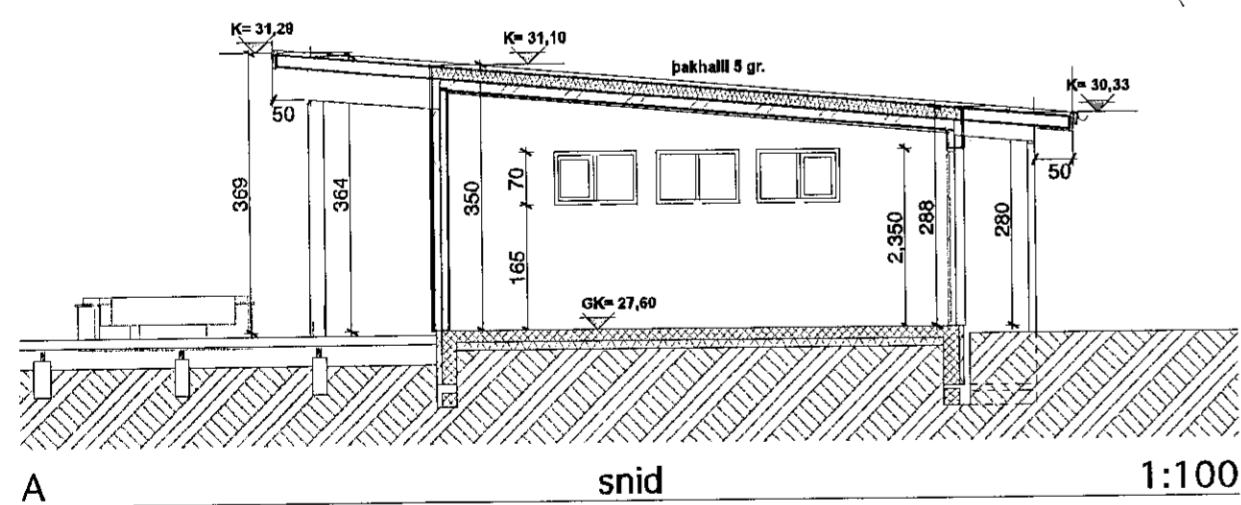
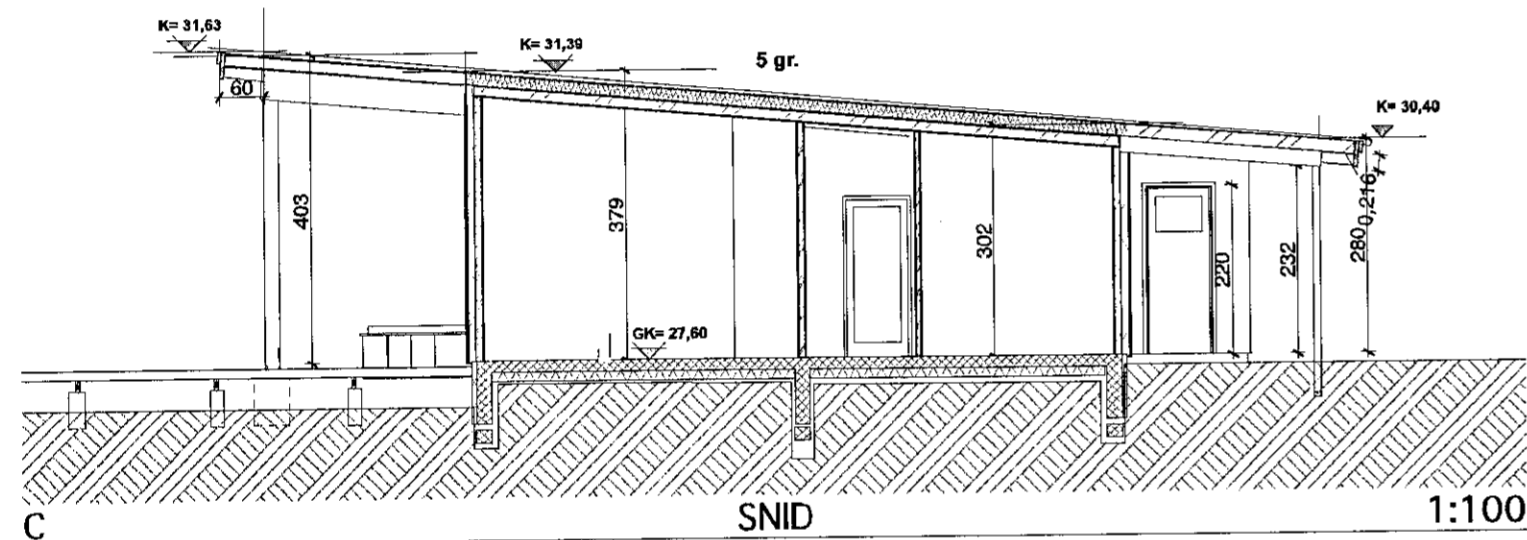


Samþykkt þann  
19. ÁGÚ. 2020

Byggingarfulltrúinn í Hafnarfirði  
*Helmi Þrymsdóttir*

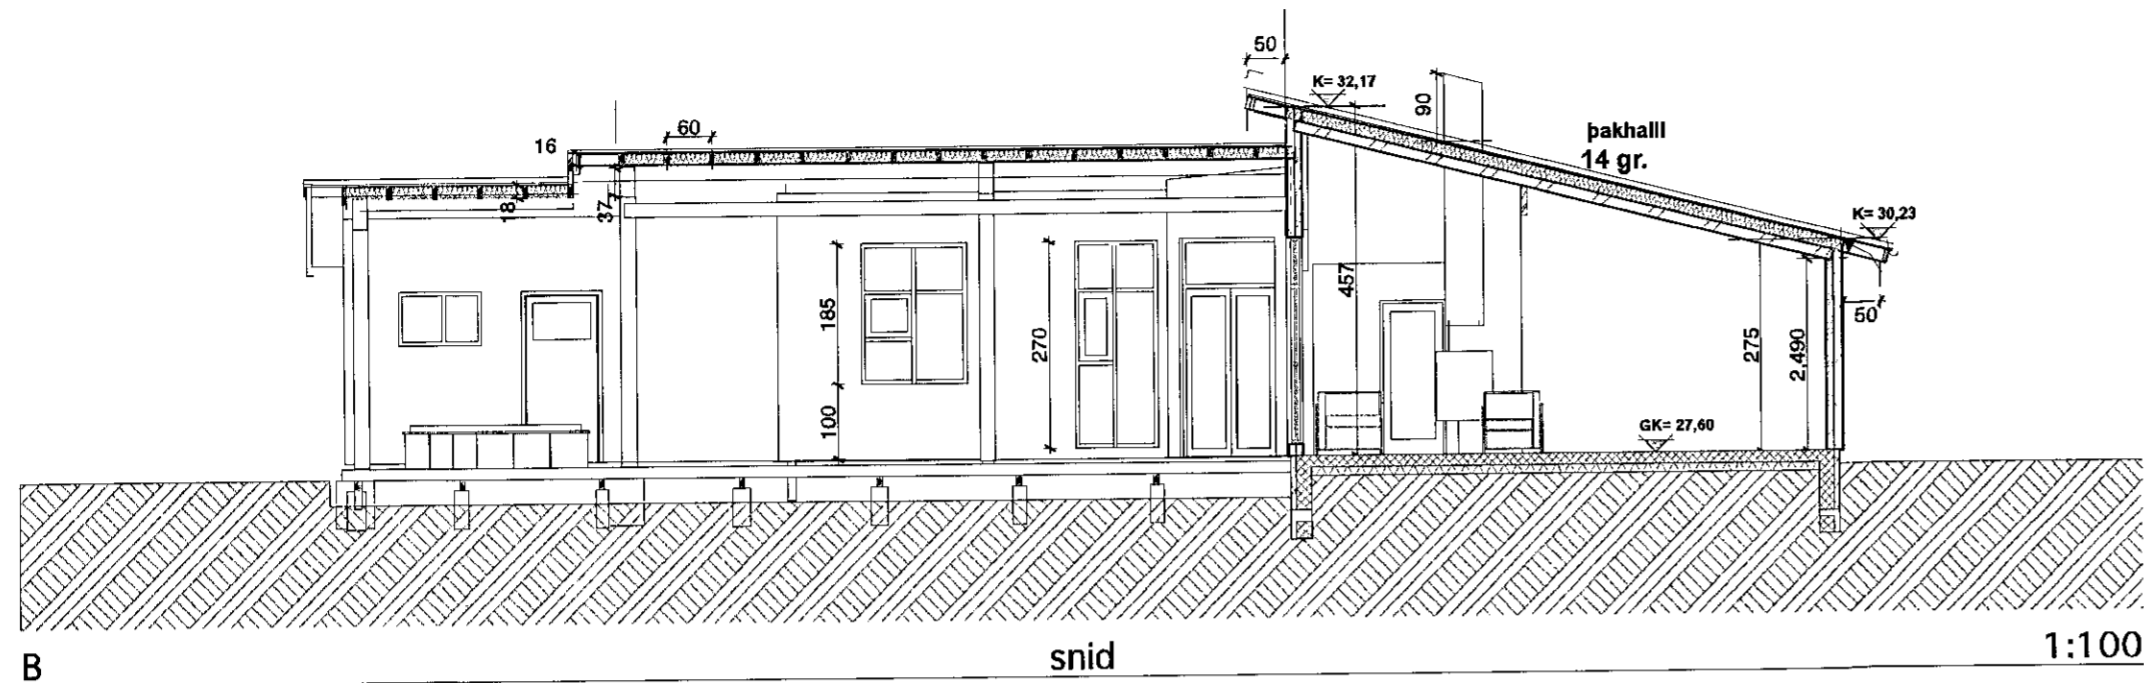

Breytt 7. ágúst 2020:  
Hæð gólfkóta hækkar um 20 cm samkvæmt hæðarmælingu.  
Fasta nr. 2312398 Land nr. 204354  
Staðgreinir = 1400-1-27700370

TEIKNISTOFAN Verkefni  
**GLITVELLIR 37**  
**HAFNARFIRÐI**  
**EINBYLISHUS**  
Heiti **SKURÐMYNDIR**  
**AFSTÖÐUMYND**

kvarði	1 : 100 1 : 500	verk. nr	2018 G-159
dags.	19. OKT. 2019	dags br.	7. ÁGÚST 2020
hönnun	G. G.	teikn. nr	<b>AB-2</b>
teikn	G. G.		

Hringbraut 17 220 Hafnarfirði  
s. 555-2020 FAX 553-2021  
Gísli G. Gunnarsson BFI kt. 020649-2409  
kvardi@kvardi.is

*Gísli Gunnarsson*