


GRUNNMYND 2. HÆÐ  
MKV. 1:100

Samþykkt þann  
11. ÁGÚ, 2020  
Byggingarfulltrúinn í Hafnarfjarði  
Helmi Þorsteinsson

- SKÝRINGAR**
- Kótar eru í m.y.s
  - Másetningar eru í mm
  - Merkir þykkt plötu
  - Merkir hæðarkóti snið
  - Merkir hæðarkóti plan
- SNIDMERKING**
- Heiti sniðs
  - Heiti teikningar þar sem snið er sýnt
  - Heiti teikningar þar sem snið er tekið

- R60 BRUNAMÓTSTADA BURÐARVIRKIS Í MINÚTUM
- E160 BRUNAMÓTSTADA VEGGS
- E30-C5m BRUNAMÓTSTADA HURÐAR
- UT → ÚT- OG NEYÐARLÝSING
- Slökkvitæki
- 25m BS BRUNASLANGA
- LR LOFTRÆSTING
- GNF GÖLFNIDURFALL

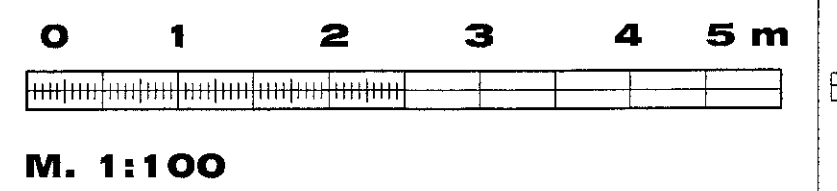

D  
C  
B  
A Texta breytt, sprautuklefi uppfærður

BREYTINGAR

Samþykkt



**VEB** Verkfraeðistofa  
Dalveg 18 201 Kópavogi  
Sími 564 3322 Fax 564 3324  
Netfang veb@veb.is, GSM 698 1198  
Ráðgefandi verkfræðisvígðing

VERKHEITI  
**MIDHELLA 2**  
**221 HAFNAFJÖRDUR**

Teikning nr  
**A2**  
A

**ÖRUGG** Allt Rútur Þorsteinsson  
Brúnavanar yfirfarnar  
5.8.2020

HEILBRIGDISEFTIRLIT  
HAFNAFJARDAR-  
OG KÓPAVOGSSVÆÐIS  
Gagnatogi 5 - 21.08.2020

HEITI TEIKNINGAR	Dagsetning	Teiknað	Yfirfarið	Kvarði	Verknúmer
<b>GRUNNMYND 2. HÆÐ</b> <b>REYNDARTEIKNING</b>	ÁGÚST 2020	DHE	SÁLENDUR BRUNSSON	1:100	

*1/8*