


Útskýringar:


GK - Efsta brún ásteyplags

Breytingasaga:


15.06.2020
-Lagfæring á uppdrætti í takt við athugasemdir við Fokheldisúttekt. Bætt við pósti í eldhúsglugga auk þess sem glugga er bætt við á baðherbergi i matshluta 01.
-Innra skipulagi breytt lítillega frá áður samþykktum aðaluppdrætti.
-Færð um eitt herbergi í matshluta 01 og stofa stækkuð.
-Forstofu herbergi stækkað lítillega á kostnað þvottahúss í matshl.02

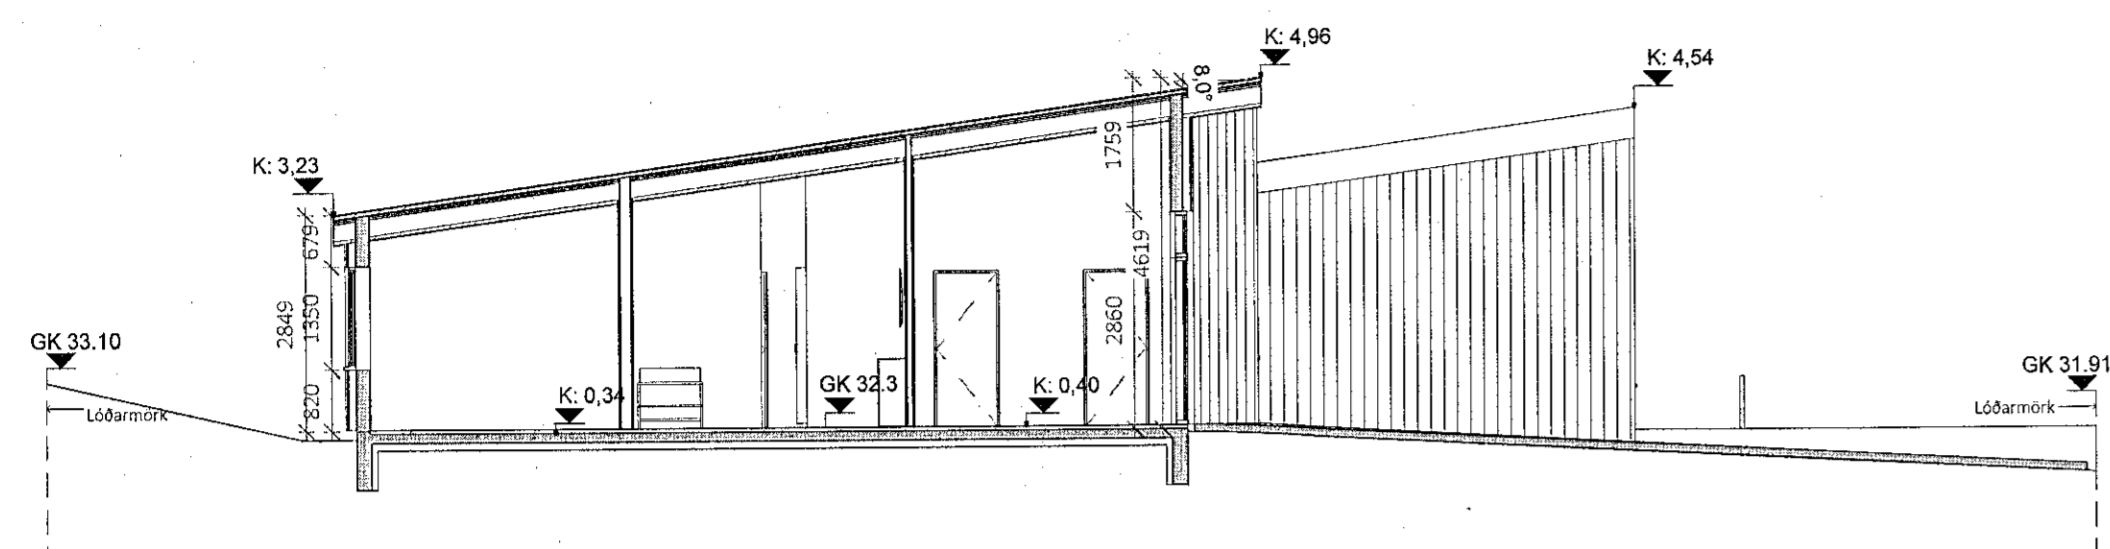

1 Snið 1 - aðaluppdráttur
1:100

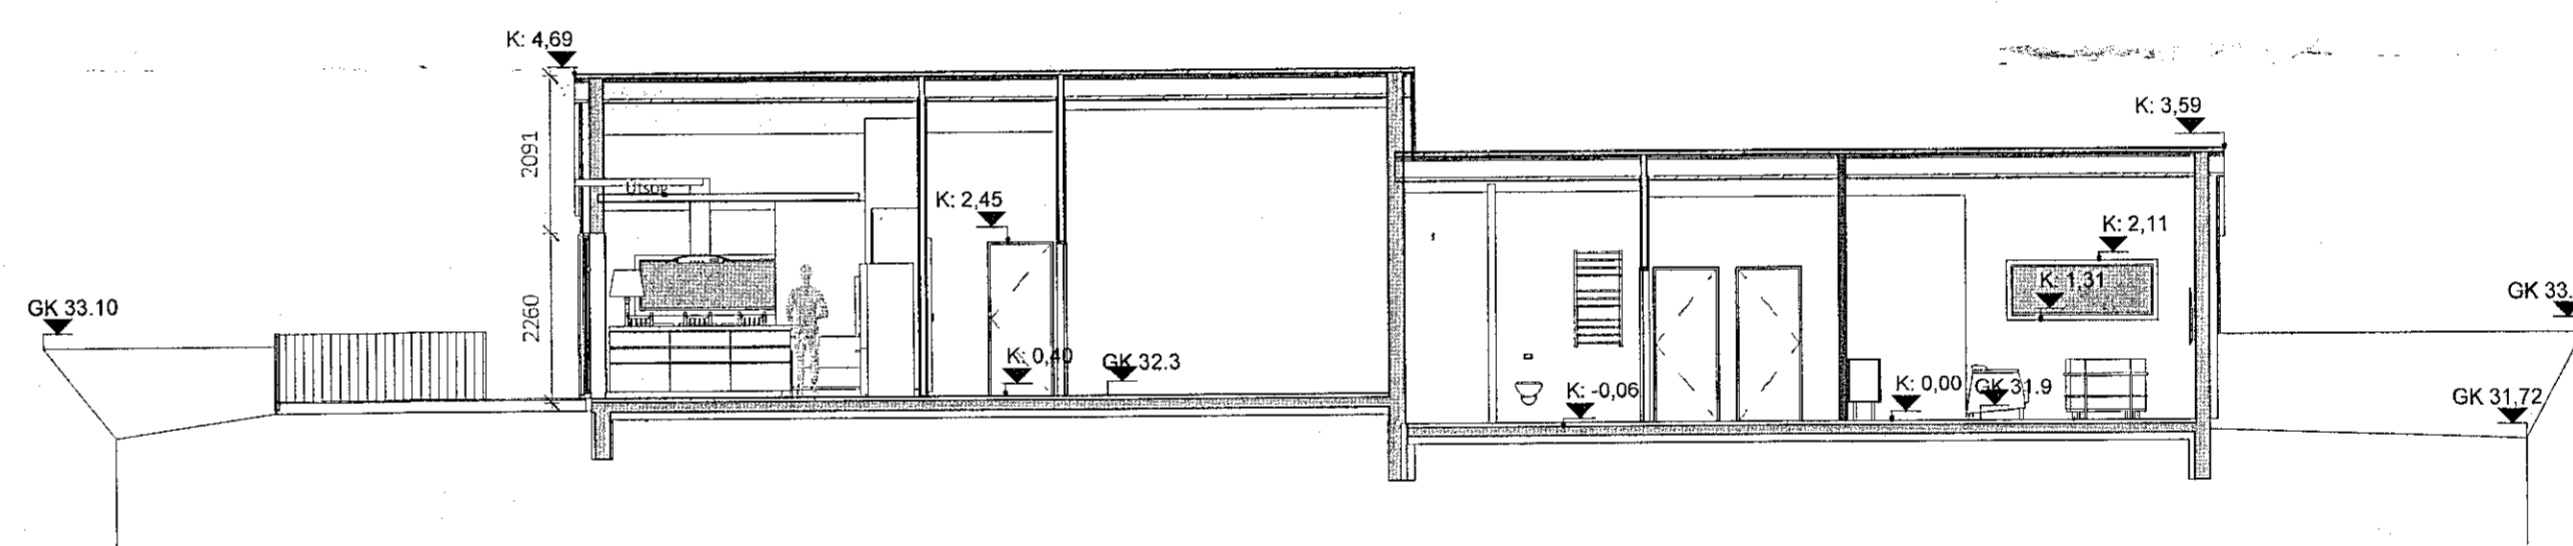

3 Snið 3 - aðaluppdráttur
1:100

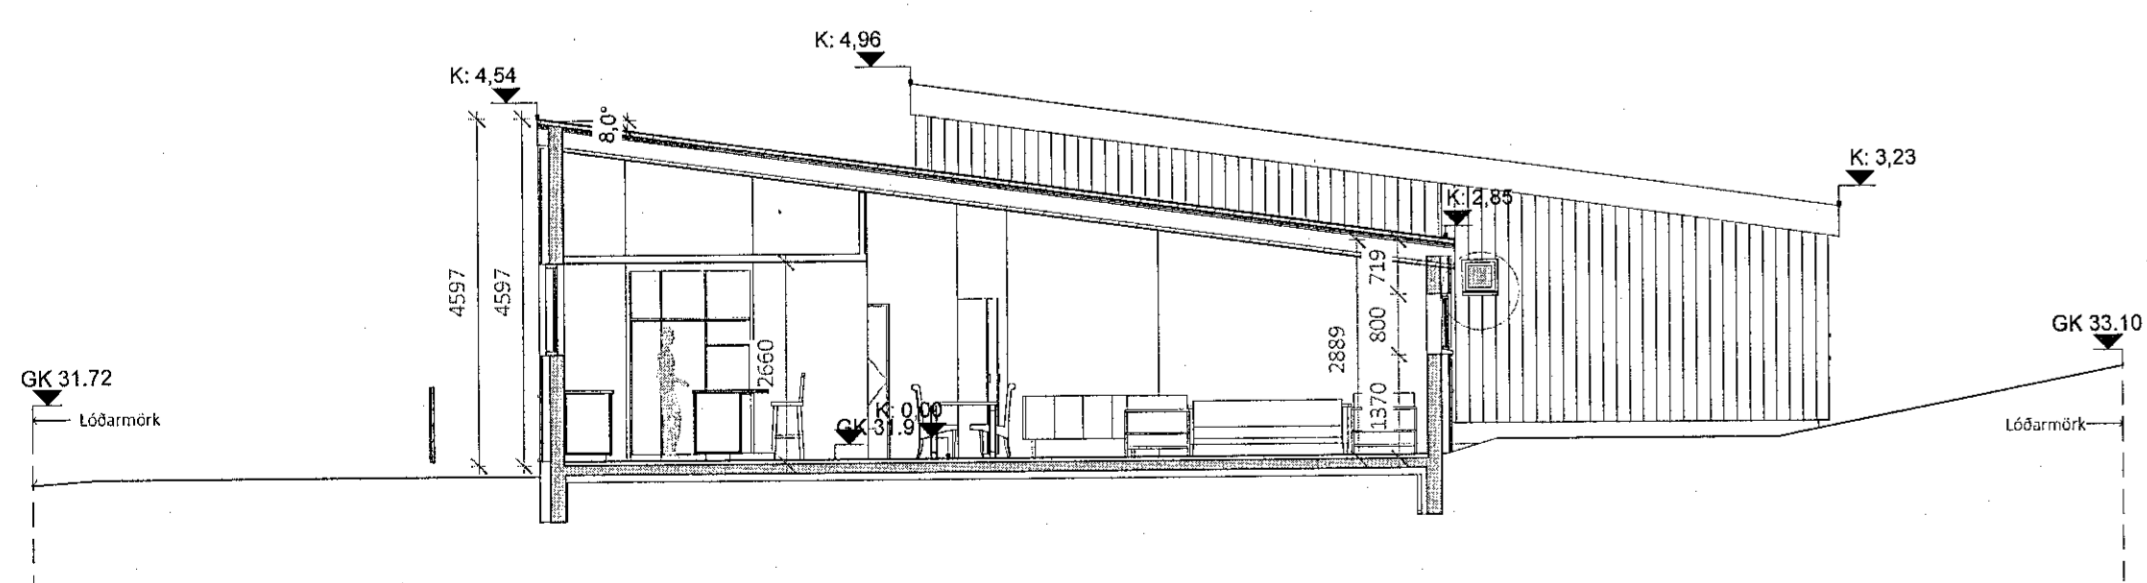

2 Snið 2 - aðaluppdráttur
1:100

Dagfinn Þ. Halvarsson
Undirritun hönnunarstjóra
kt: 071085-3339

Dagný Lóa Sigurðardóttir
VERKKAUPLI EIGANDI
Aðaluppdráttur
TEGUND VÉRKS

Malarskarð 9-11
GATASTAFSEIÐING

A.03 Aðaluppdráttur
Snið

LANDNÖMÉR:	225445
STADGR:	1400 01
MÍL:	01
MKV:	1:100
BLADSTÆRÐ:	A1
ÚTGÁFA DAGS:	7.11.2019
STOFN DAGS:	26.6.2018
TEIKNAD:	Vigfus Þ.
YFIRFARIÐ:	Stemundur



VPH HÖNNUN

Dæleingi 2
Sími 8482656
Vthonnun@gmail.com

Vigfus Þór Hróbjartsson
kt: 071085-3339