


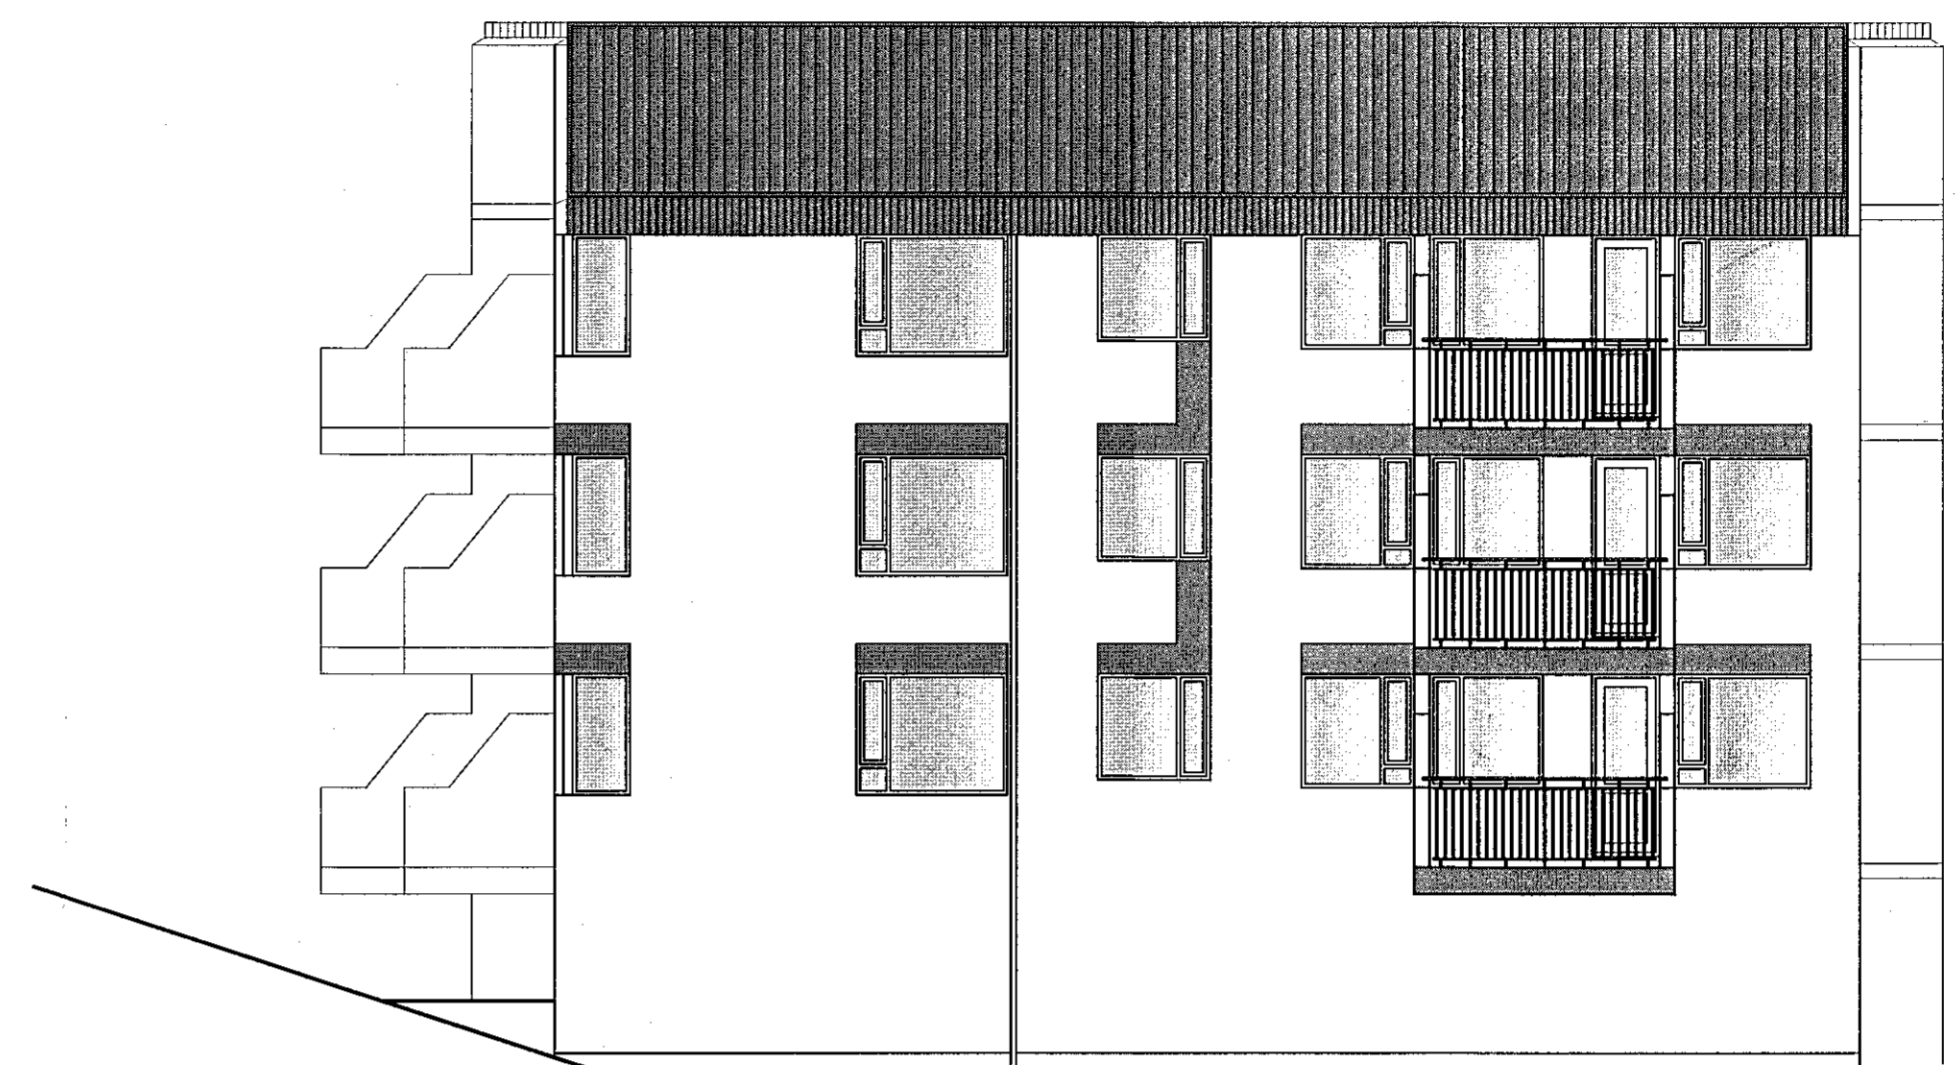


ÚTLIT SUÐUR

NÚVERANDI ÚTLIT




ÚTLIT AUSTUR

FYRIRHUGUÐ KLÆÐNING

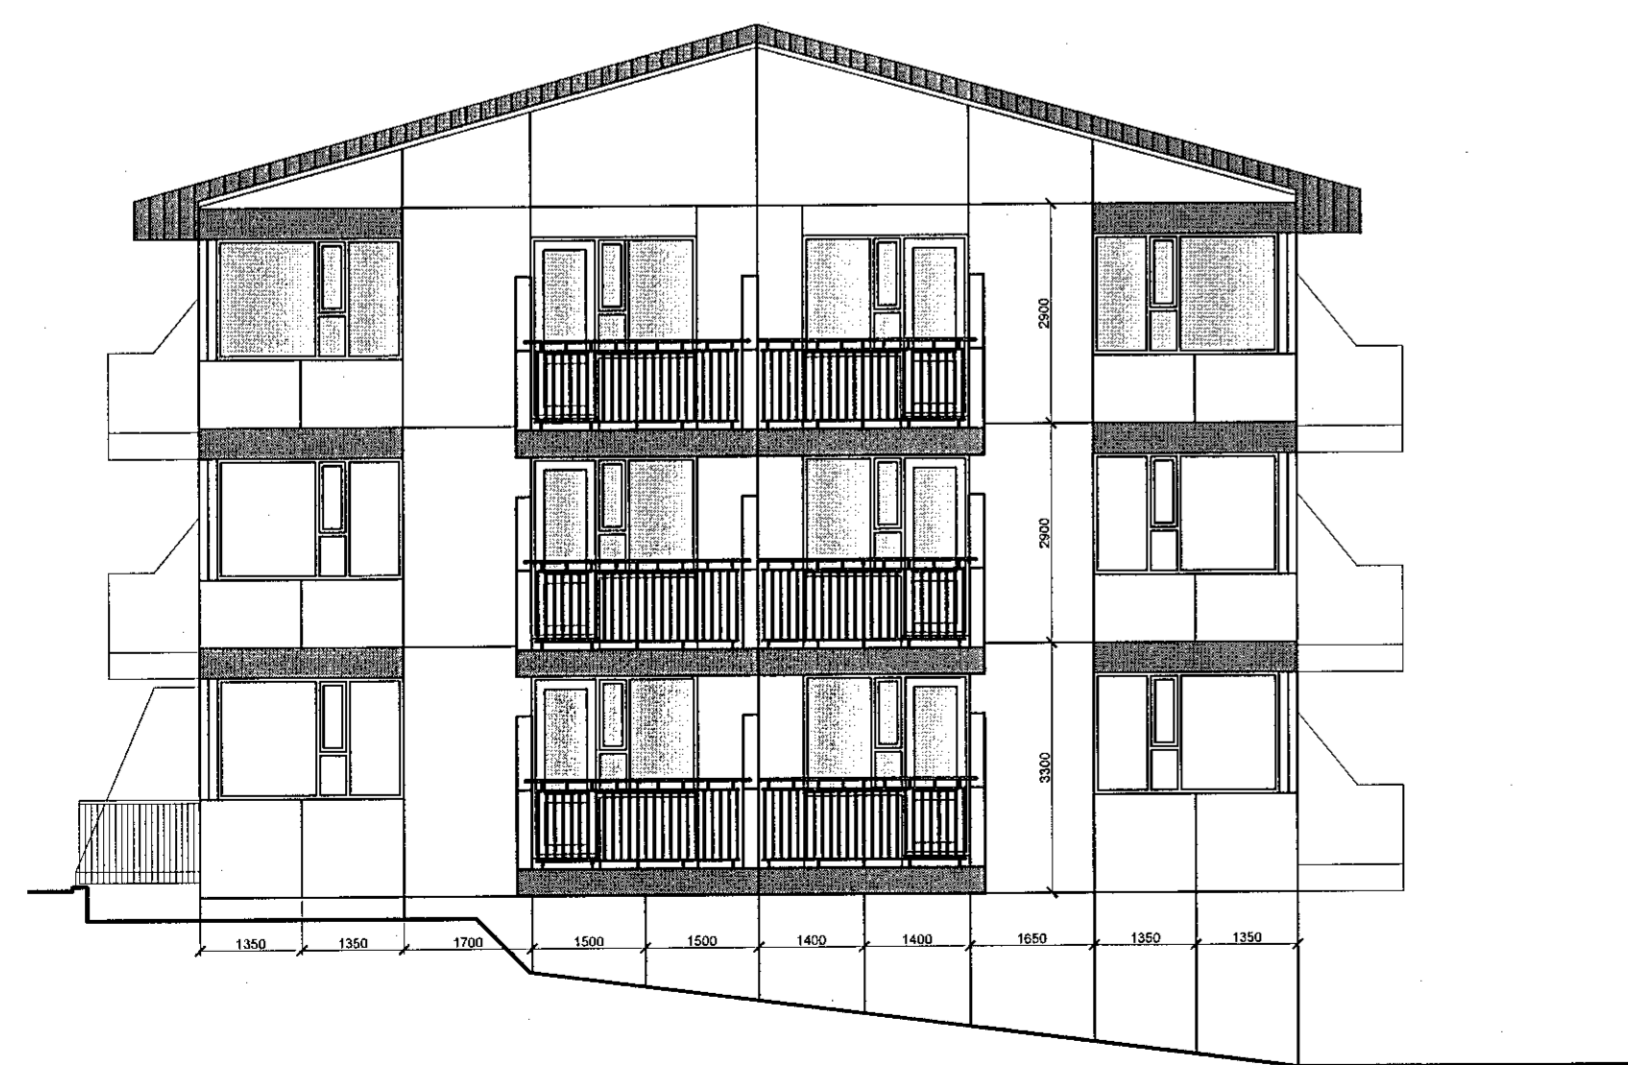

ÚTLIT SUÐUR

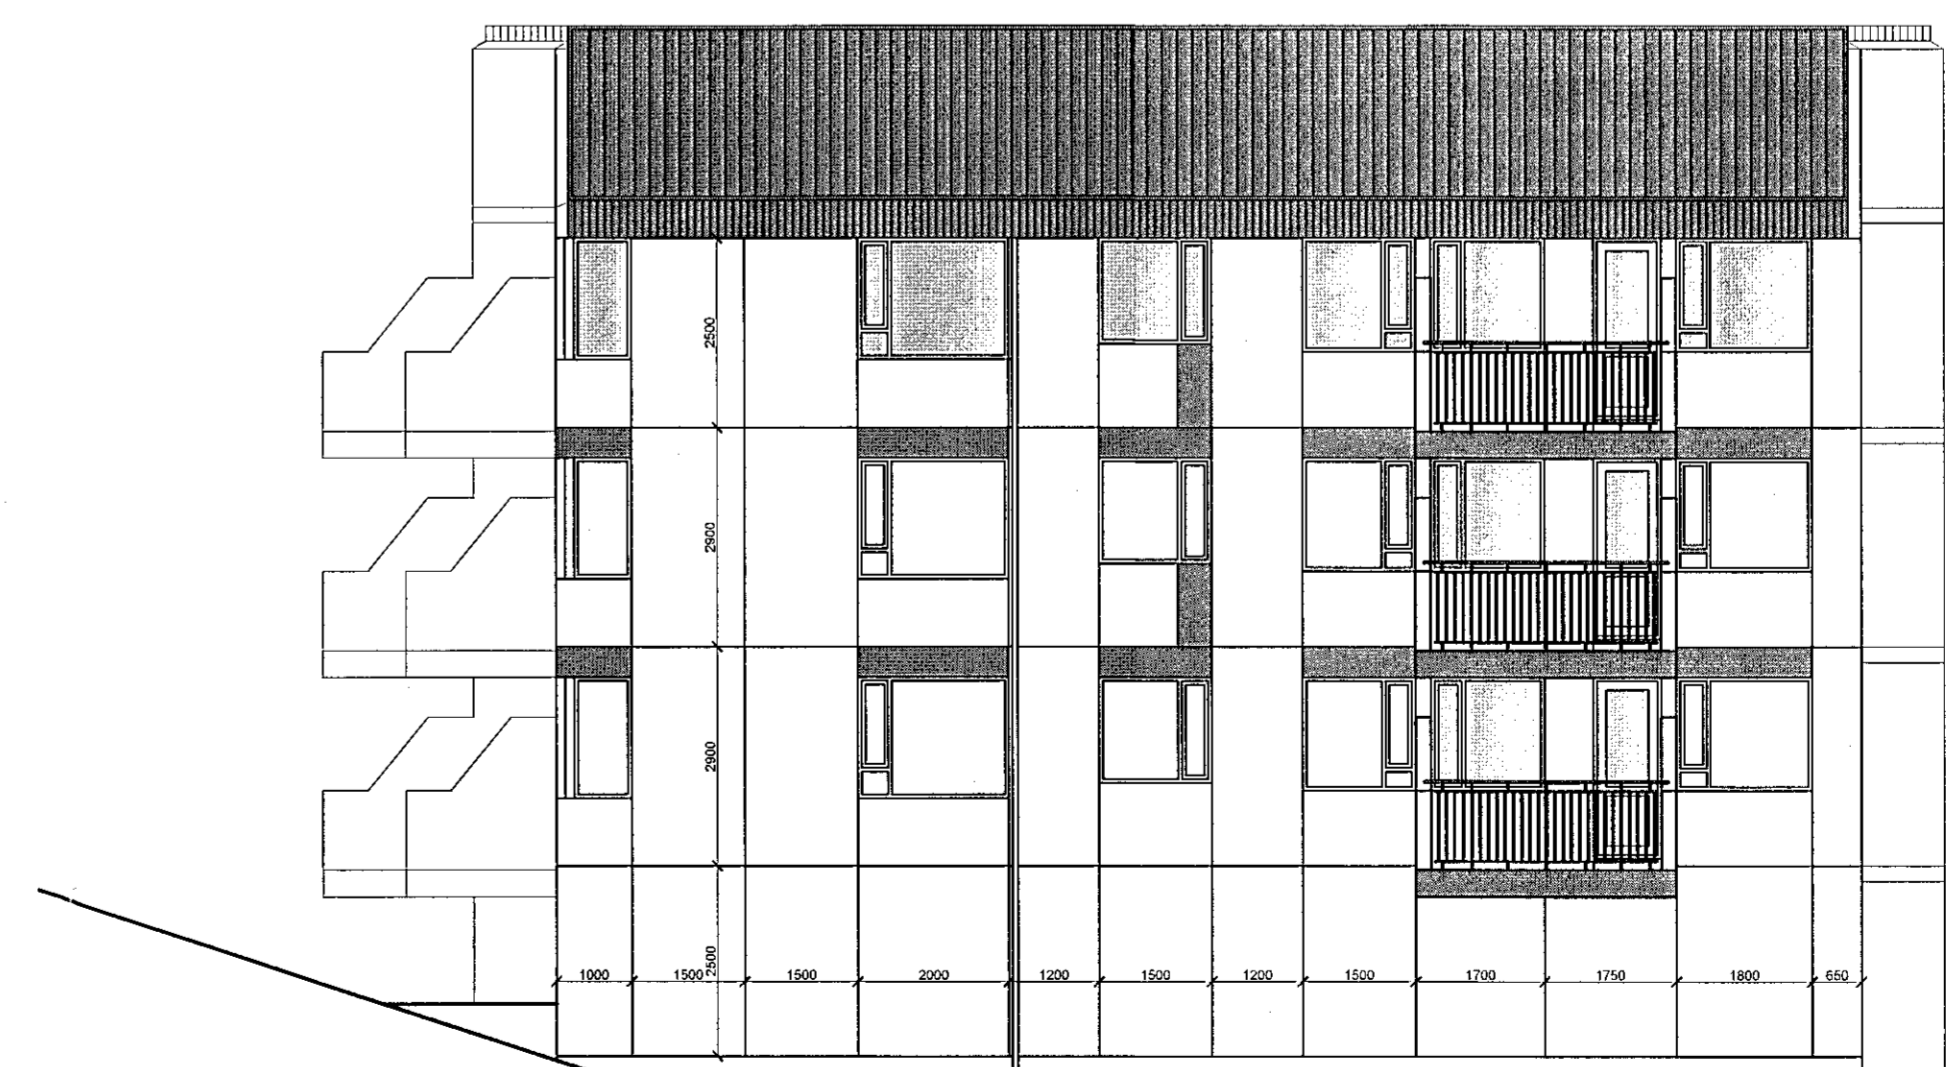

ÚTLIT AUSTUR



STADUR:
 VÍÐIVANGUR 5
 220 HAFNARFIRÐI

VERK:
 FJÖLBÝLISHÚS
 KLÆÐNING

TEIKNING:
 ÚTLIT
 AUSTUR

VERKNR: A-257	MÆLIKVARDI: 1:50 Í A1 TEIKNAD: 7.1.20 SÖM/GG	TEIKN.NR: 211
------------------	---	------------------

OG
 ARKITEKTASTOFAN
 Sigurður Guðafsson
 Skúlatún 2 IS-105 Reykjavík Sími 562 6833 Fax 562 6835
 arkitektastofan@arkitektastofan.is www.arkitektastofan.is