


Völuskarð 11  
Hafnarfjörður  
Neðri hæð  
Snið

Hannað / teiknað : ff Verknúmer : 2001  
Mælikvarði : 1/100 Dagsetning : 26.05.2020

Teikn.nr. 102

Aðalhönnuður :  
Friðrik Friðriksson arkitekt Fai, Kt: 211256-4519

**Studio F - arkitekta**  
Kelduhvammur 6, 220 Hafnarfjörður  
Kt: 430707-1670 S: 571 0202 / 864 9610 Netf: studiof@islandia.is

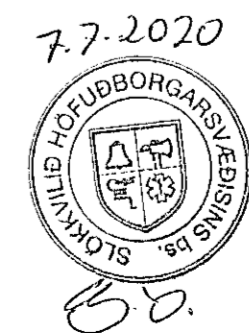

7.7.2020

Handwritten signature and date.