
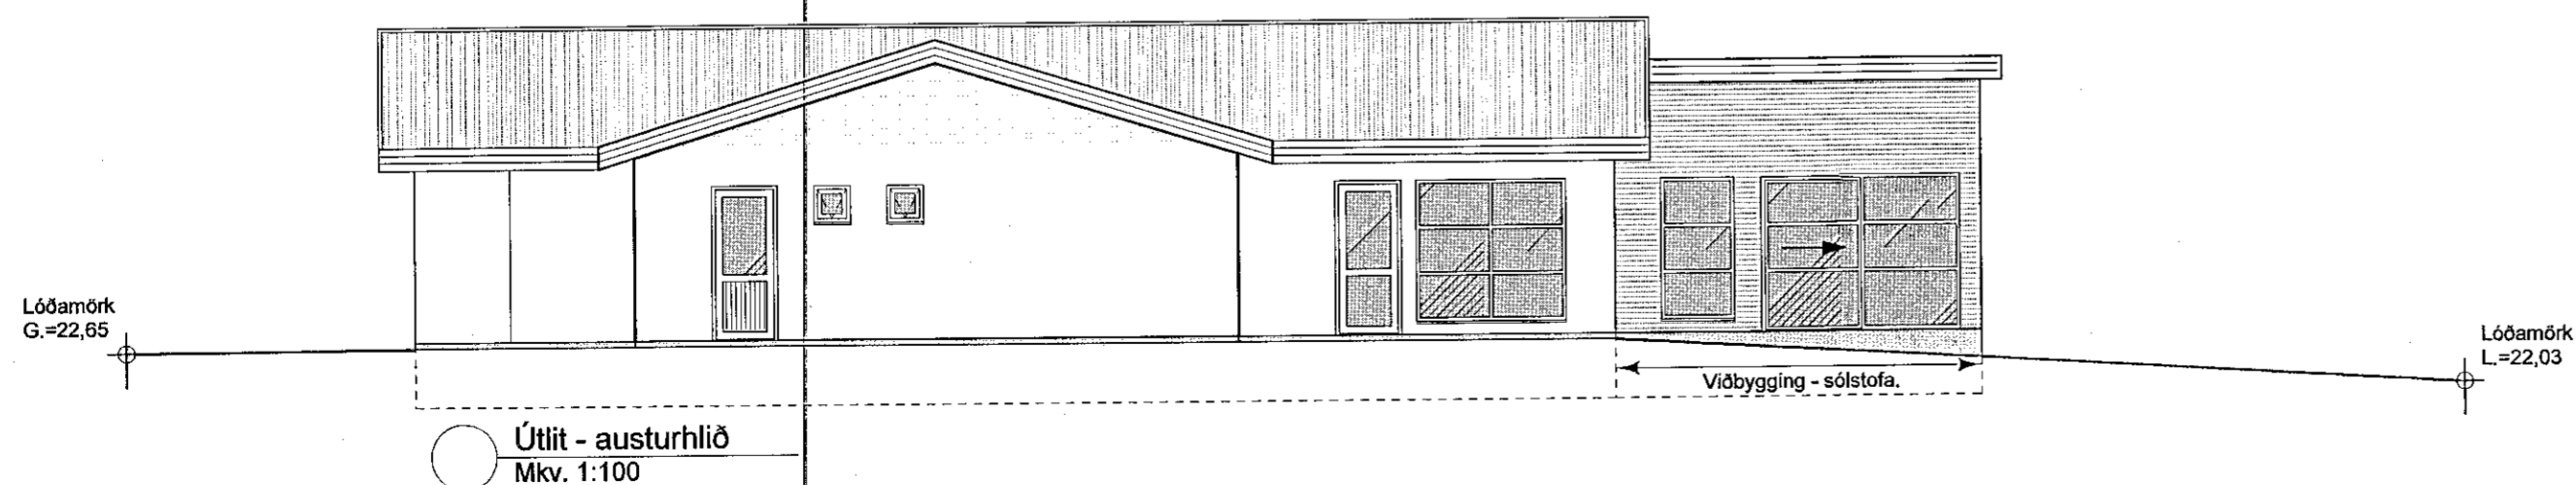
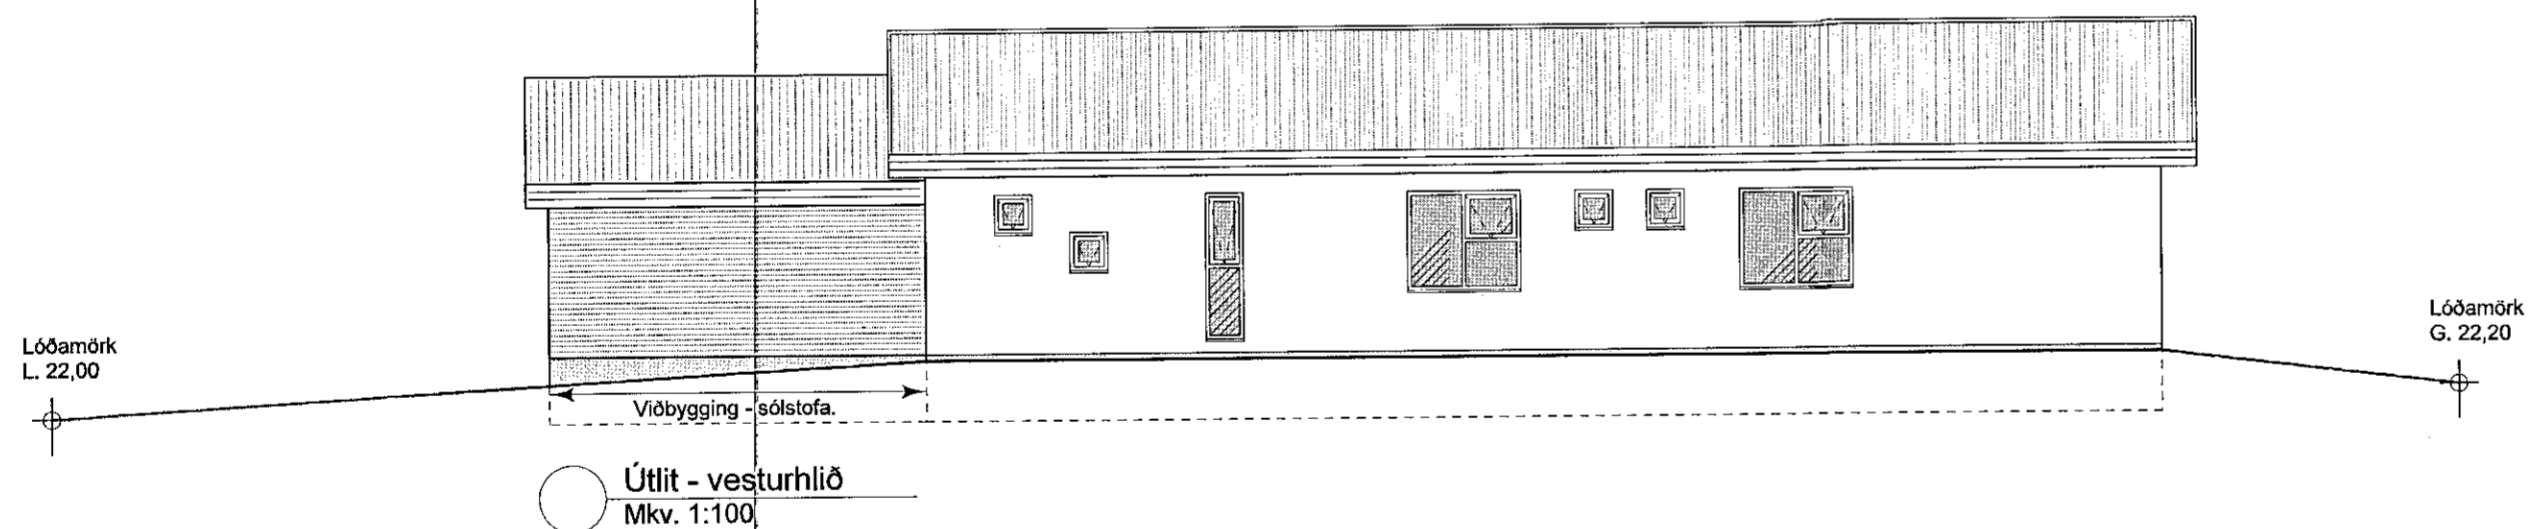
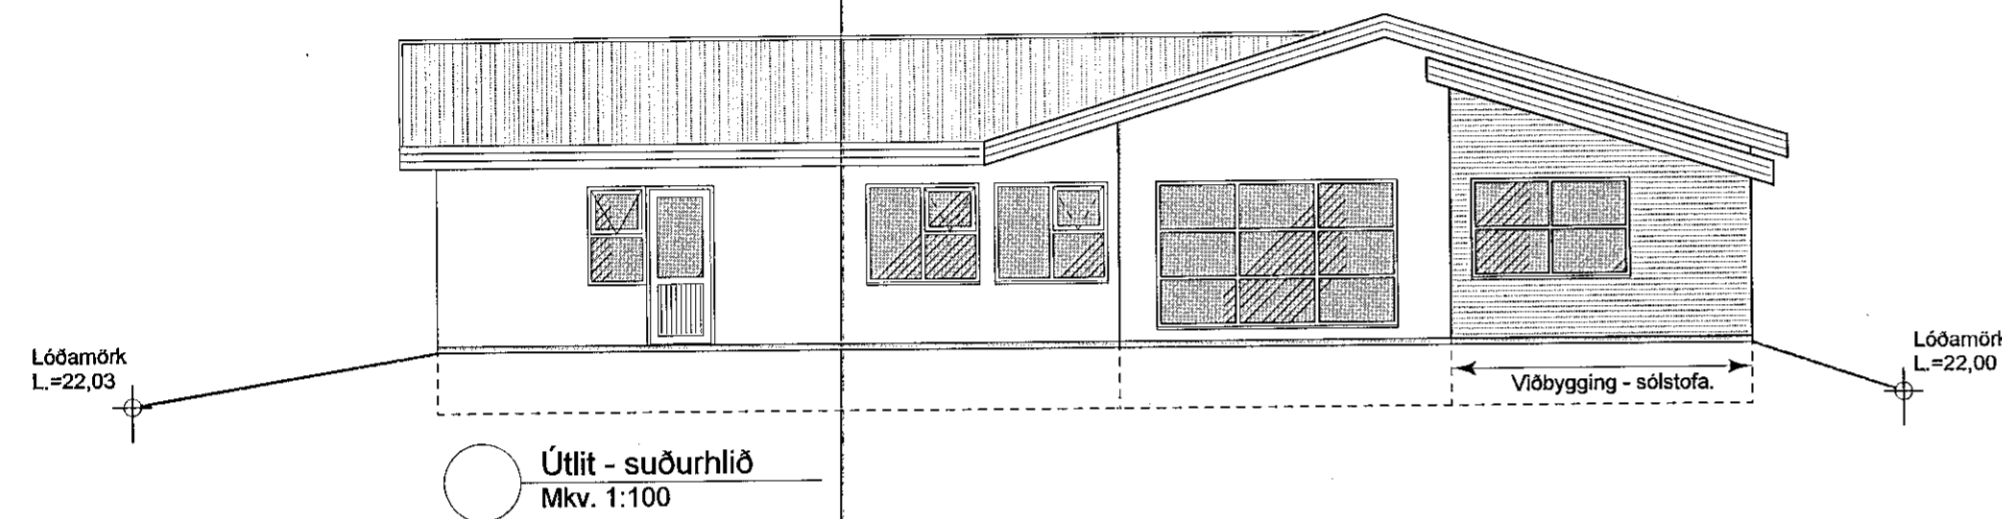


Samþykkt þann
 02. SEP. 2020
 Byggingarfulltrúinn í Hafnarfirði
Skelun Brynisdóttir

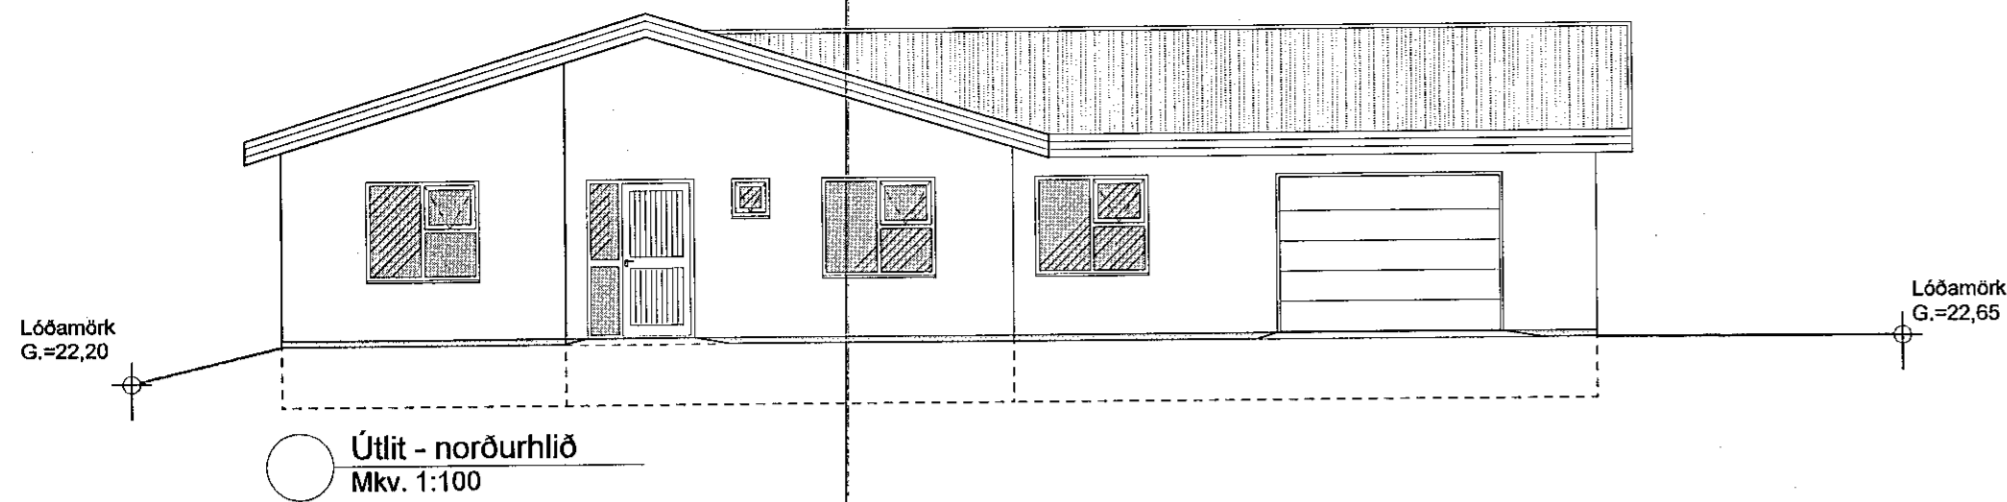

Það er hlögast áð um ef að fæða samþykkt á áður gerðri framkvæmi sem gerð var án byggingarleyfis. Övissa kann því að vera um upphýggningu og útfærslu framkvæmdar. Hvorki er skráð verkþýggning á verkjó né úbyggingarúðilar.

SHS
 01.09.2020
Árni Jónsson

Sjá skýringar á teikningu A101

Fífuvellir 22, 221 Hafnarfjörður

Aðaluppdráttur - reyndarteikning - sólstofa
 Útlit - hlíðar

Mkv.	1:100	Teikn. nr.	A102
Dags.	24.7.2020	Breytt dags.	
Teiknað.	GJ.	Stærð teikn.	A2.

Gudmundur Jónsson
 byggingafræðingur BFI
 kt. 041260-4839
 Heiðvangi 28, 220 Hf.
 s. 565 5508-866 1299
 gud.jons@simnet.is.

Gudmundur Jónsson
 041260-4839
 Undirskrift aðalhönnuðar.