


- SKÝRINGAR:
- SL. SLÖKKVITÆKI
 - BO. BJÖRGUNAROP
 - GN. GÖLFNIDURFALL
 - LR. LOFTRÆSTING
 - XX.00 HÆÐARKÓTAR Á GR.MYND
 - XX.00 HÆÐARKÓTAR Í SNÍÐI
 - BRUNASLANGA
 - ÚT FLÓTTALEIÐ
 - 0101 NOTEINGANÚMÉR
 - STJÖRNSTÖÐ BR.V.KERFIS
 - ÚTSTÖÐ BR.V.KERFIS

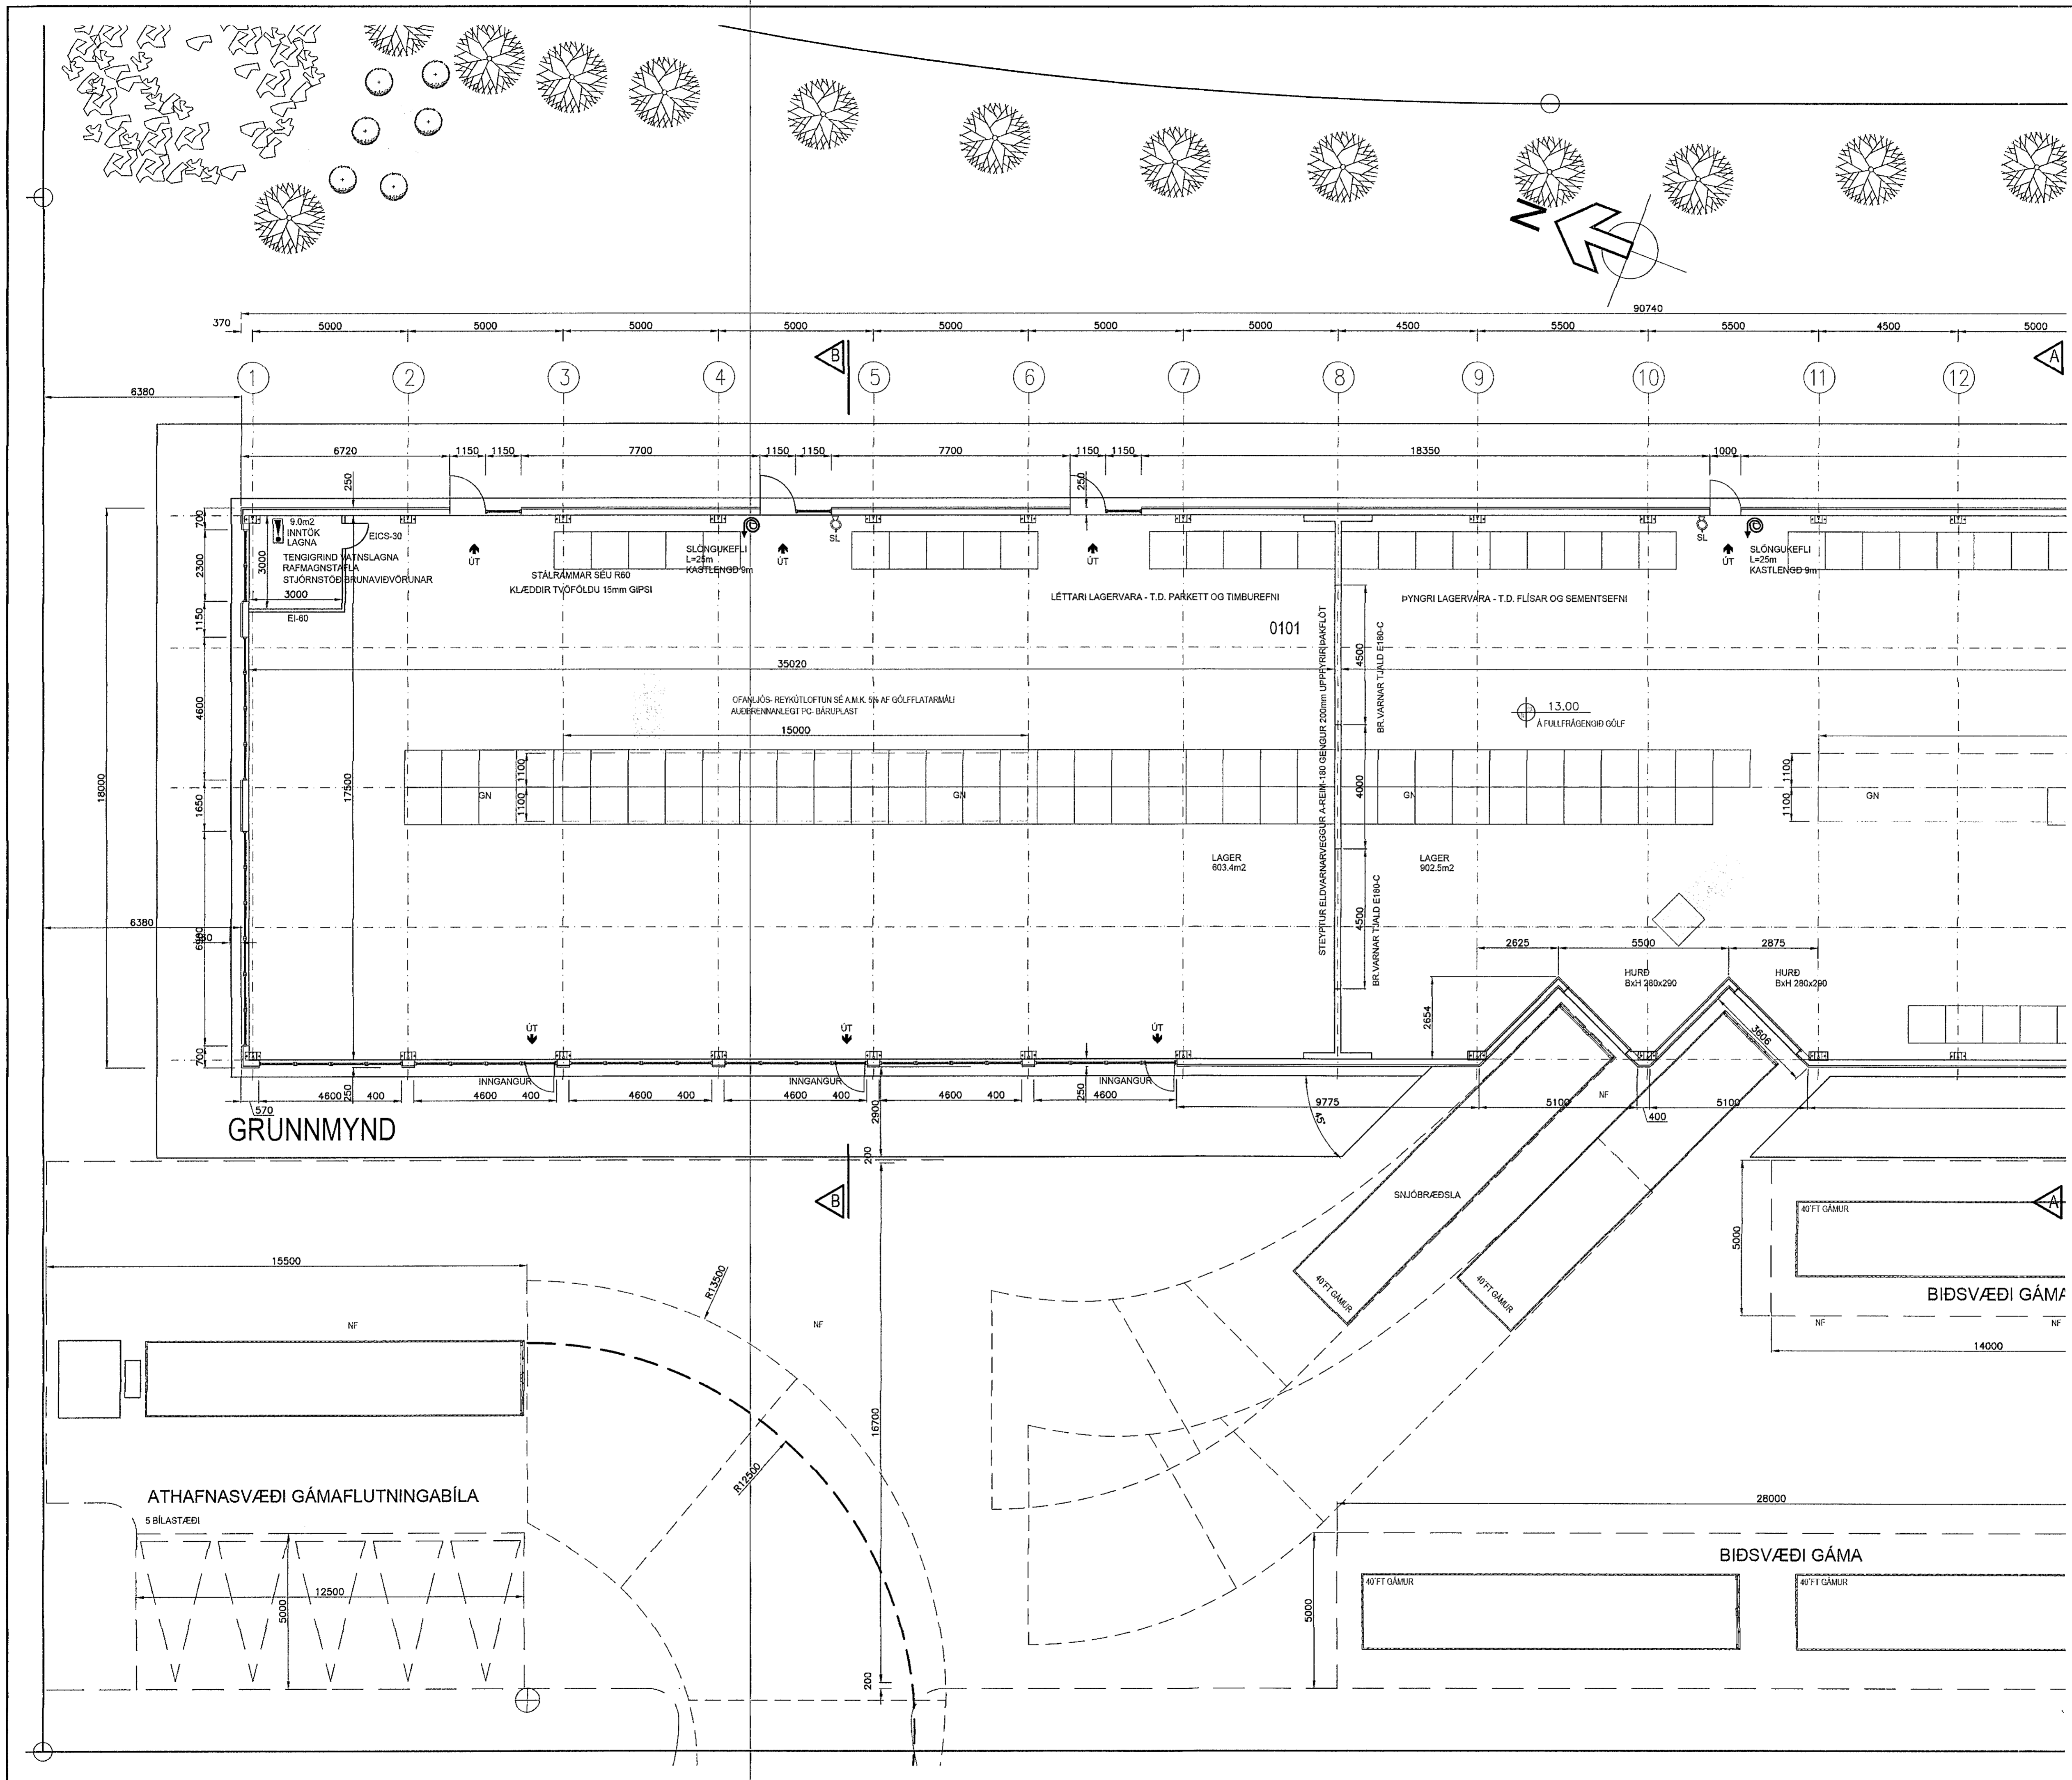

SHS
15.09.2020
Sölun Þrymmer

Digitally signed by
Guðrún Þ. Kristjánsson
DN: cn=Guðrún Þ.
Kristjánsson, o=Guðrún
Þ. Kristjánsson, email=gu
drun@skjalstofa.is, c=Iceland
Date: 2020 08 25 09:55Z

REYNDARTEIKNING
DAGS: 18.03.2019
SAMKVÆMT VETTIVANGSSKODUN ADALHÖNNUDAR
DAGS 5.3.2019 ÁSAMT BYGGINGARSTJÓRA OG
ATHUGASEMDUM BYGGINGARFULLTRÚA OG
SLÖKKVILIÐI HÖFUÐBORGARSVÆÐISINS DAGS
21.12.2018.
BYGGINGARLEIFISNÚMÉR: 1809409

VOR VERKFRÆÐINGUR
TÓMAS ELLERT TÓMASSON
VERKFRÆÐINGUR M.S.C.E. - VFI
SÍMI 853 8 358 - tomasellert@gmail.com

SELHELLA 4 - HAFNARFIRÐI

ADALUPPRÁTTUR	REV.
GRUNNMYND	REV. 1:100
MAÐAF	REV.
MAÐAF T. ELLERT TÓMASSON	TEKNAÐ T. ELLERT
VERKFRÆÐINGUR 17001	SKÝRANUM Selhella 4-aðal.dwg
18.03.2019	18.03.2019