


- SKÝRINGAR:
- SL. ☐ SLÖKKVITÆKI
  - BO. ☐ BJÖRGUNAROP
  - GN. ☐ GÖLFNIÐURFALL
  - LR. ☐ LOFTRÆSTING
  - ☉ XX.00 ☉ HÆÐARKÓTAR Á GR.MYND
  - ▼ XX.00 HÆÐARKÓTAR Í SNIDI
  - ☉ BRUNASLANGA
  - ← ÚT FLÓTTALEIÐ
  - 0101 NOTEINGANÚMÉR
  - ! STJÖRNSTÖÐ BR.V.KERFIS
  - ! ÚTSTÖÐ BR.V.KERFIS

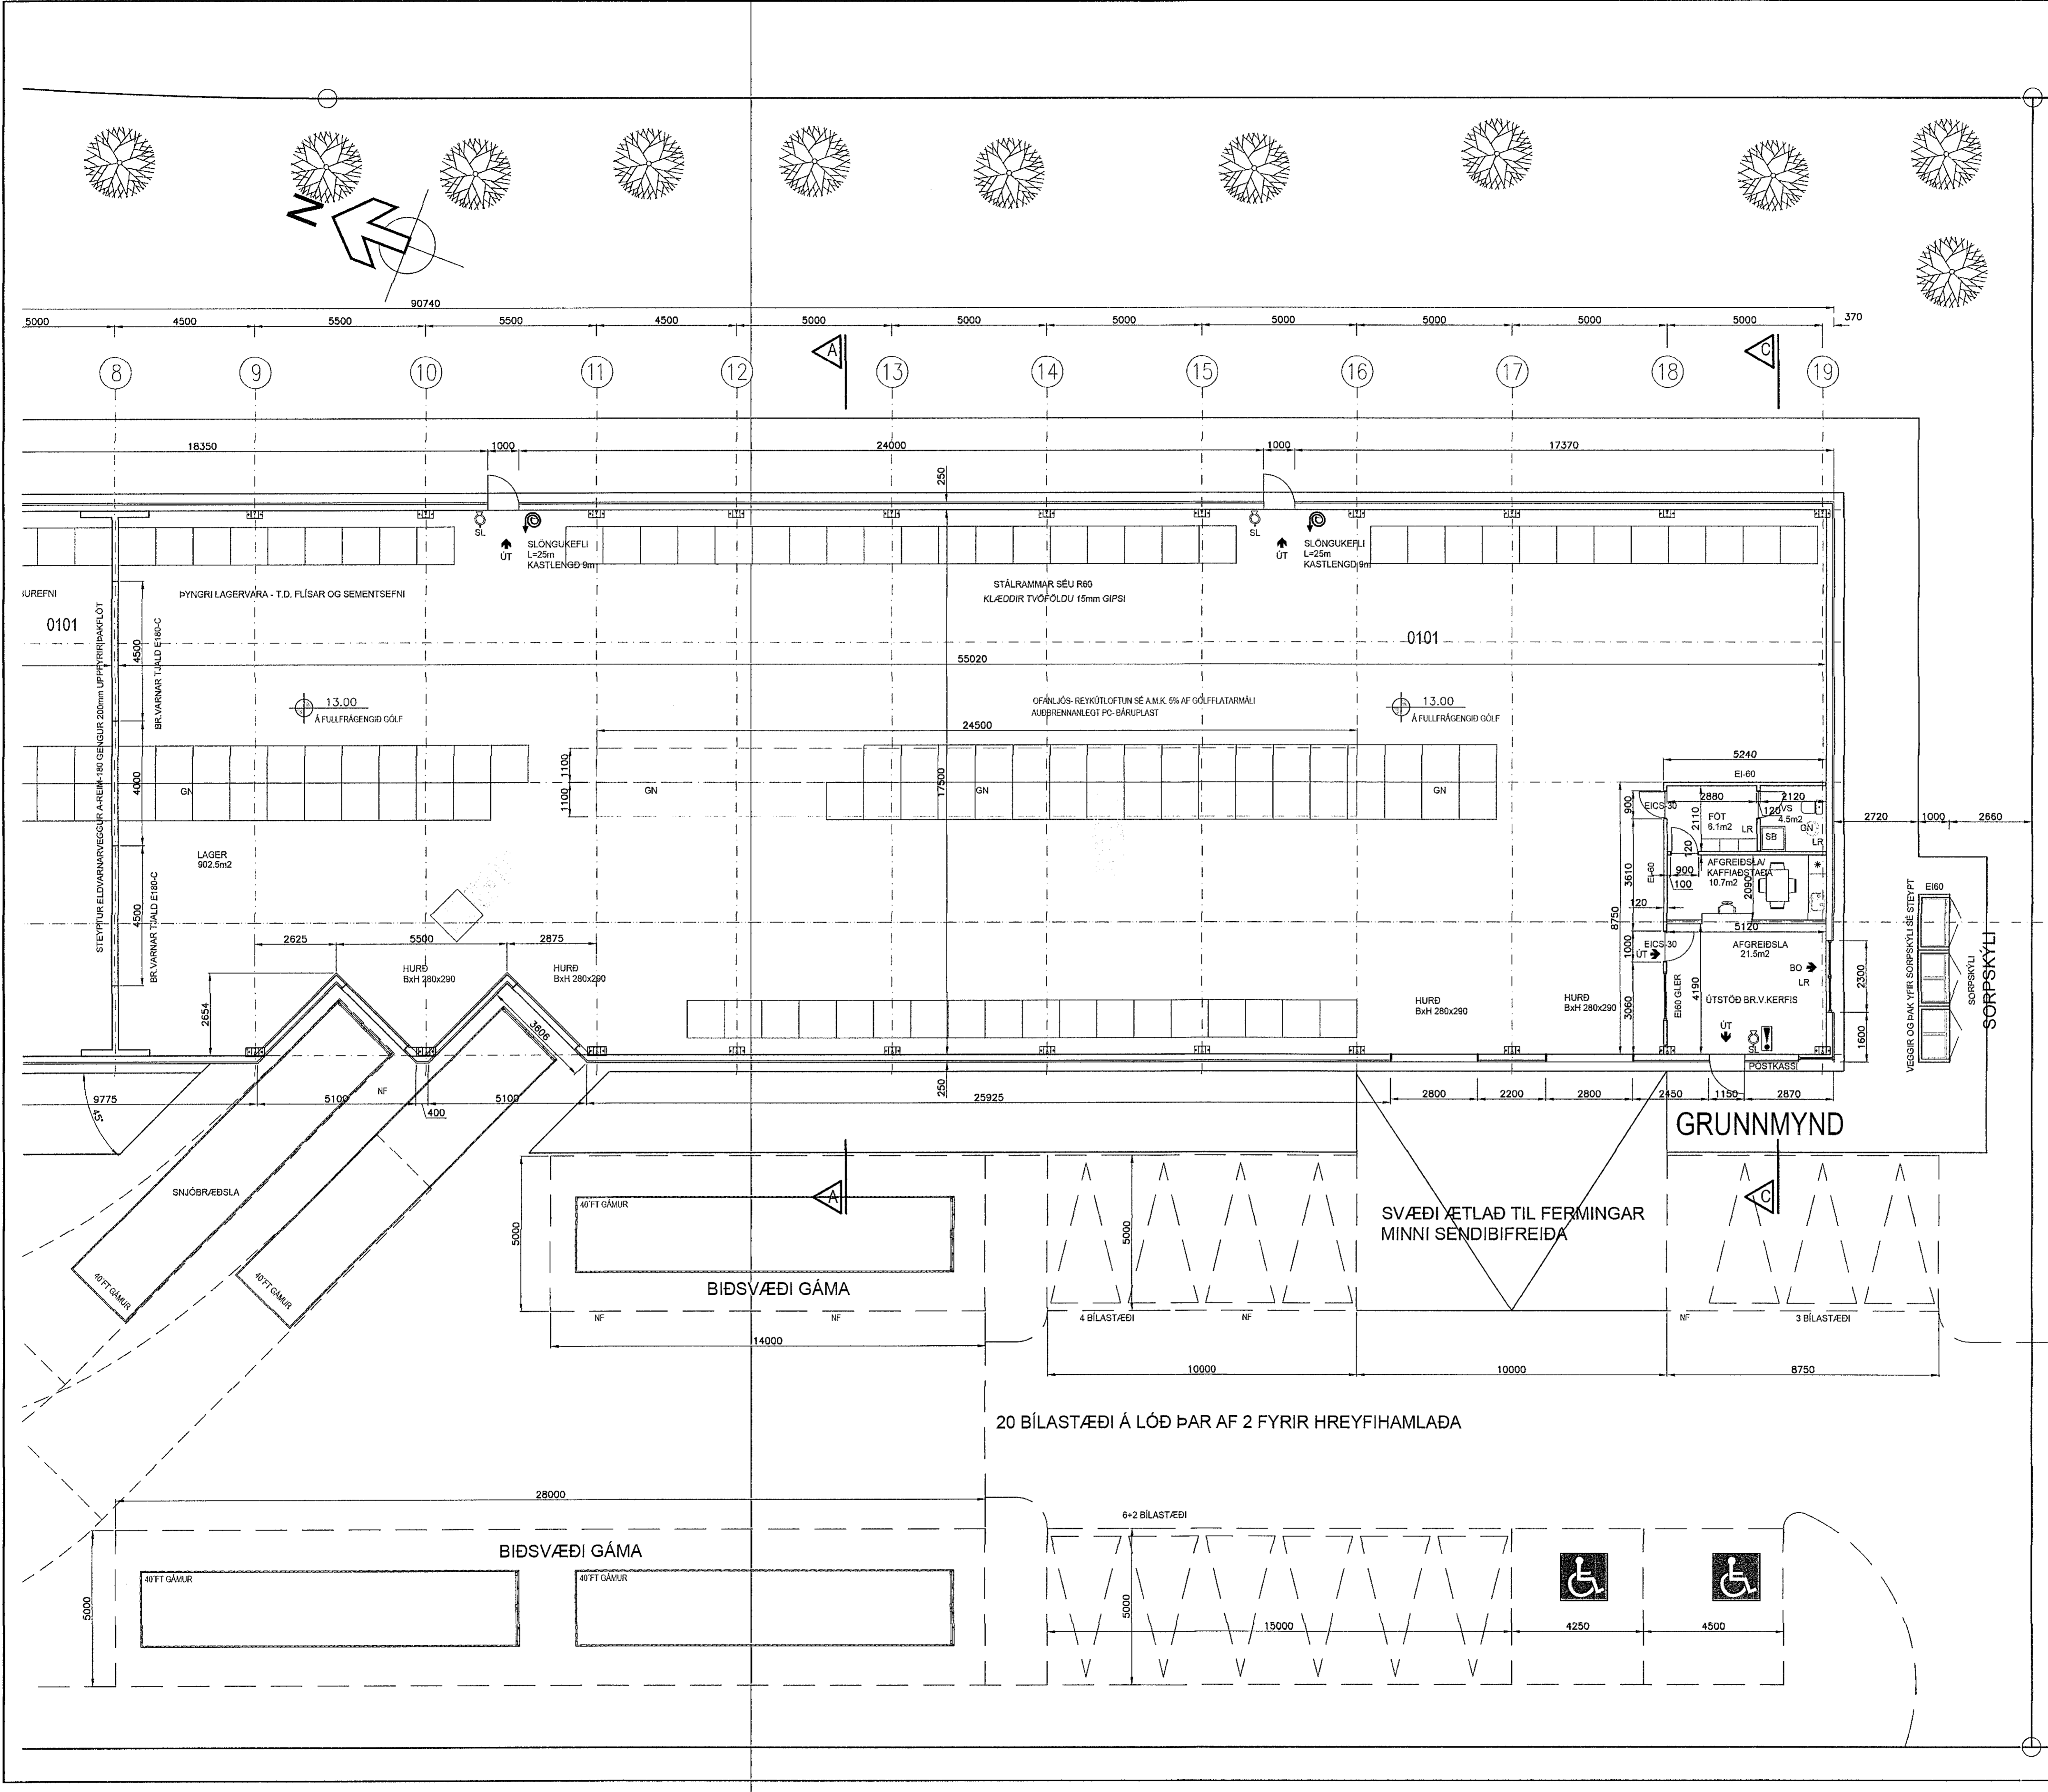

SHS  
15.09.2020  
Sölun Þjornmáttir

Digitally signed by  
Gunnar H. Kaldneson  
DN: cn=Gunnar H.  
Kaldneson, o=SHS  
Location: IS, postalCode=101,  
serialNumber=101,  
email=Gunnar.H.Kaldneson@shs.is  
Reason: I am the author  
of this document  
Date: 2020.08.25 09:50Z

**REYNDARTEIKNING**  
DAGS: 18.03.2019  
SAMKVÆMT VETTvangSSKODUN ADALHÖNNUBAR  
DAGS 5.3.2019 ÁSAMT BYGGINGARSTJÓRA OG  
ATHUGASEMDUM BYGGINGARFULLTRÚA OG  
SLÖKKVILÍÐI HÖFUÐBORGARSVÆÐISINS DAGS  
21.12.2018.  
BYGGINGARLEIÐISNÚMÉR: 1809409

**VOR** TÓMAS ELLERT TÓMASSON  
VERKFRÆÐINGUR M.S.C.E. - VFI  
SÍMI 853 8 358 - tomasellert@gmail.com

**SELHELLA 4 - HAFNARFIRÐI**

ADALUPPRÁTTUR	MY.
GRUNNMYND	MY. 1:100
MAÐUR	T. ELLERT TÓMASSON
TEIÐUR	T. ELLERT
VEÐUR	17001
DRÖG	Sölun Þjornmáttir
DRÖG	SelHELLA 4 - 0901.dwg
DRÖG	18.03.2019
DRÖG	A-03