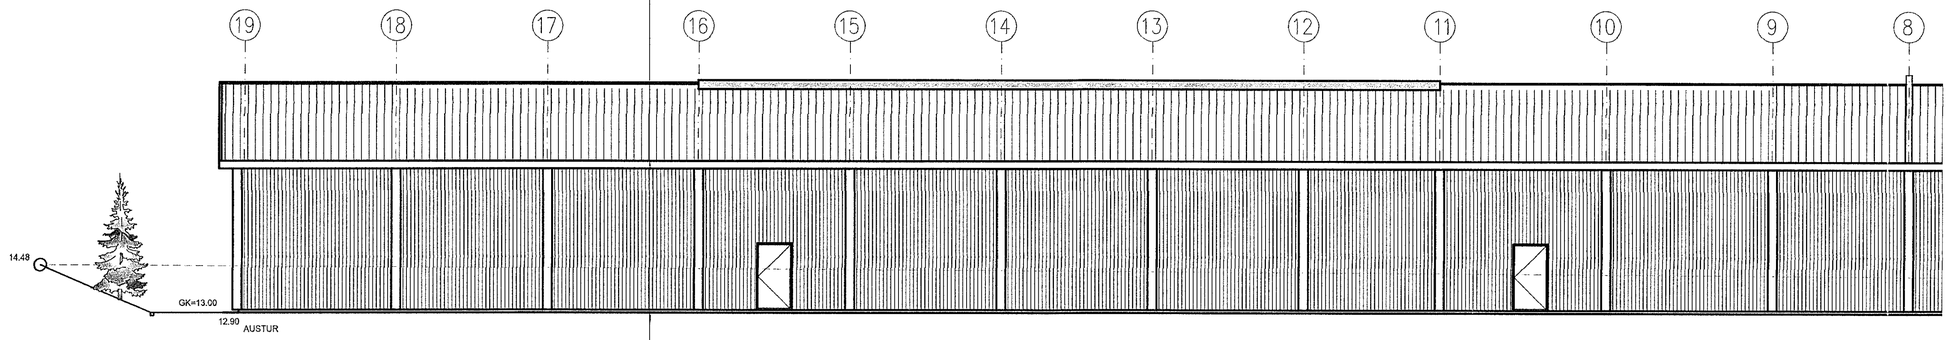

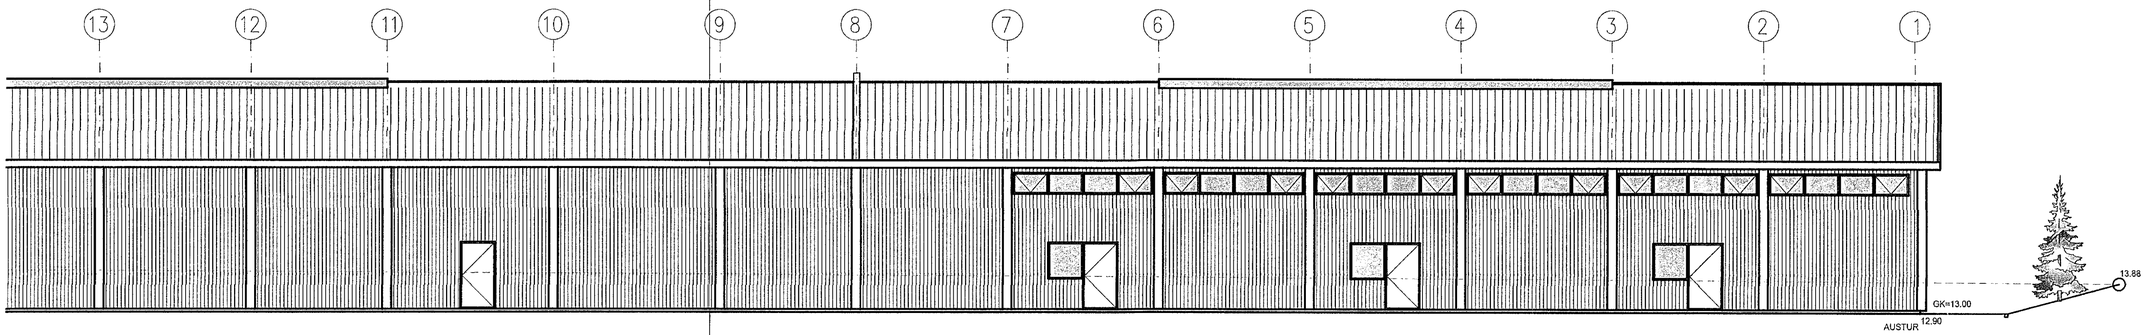

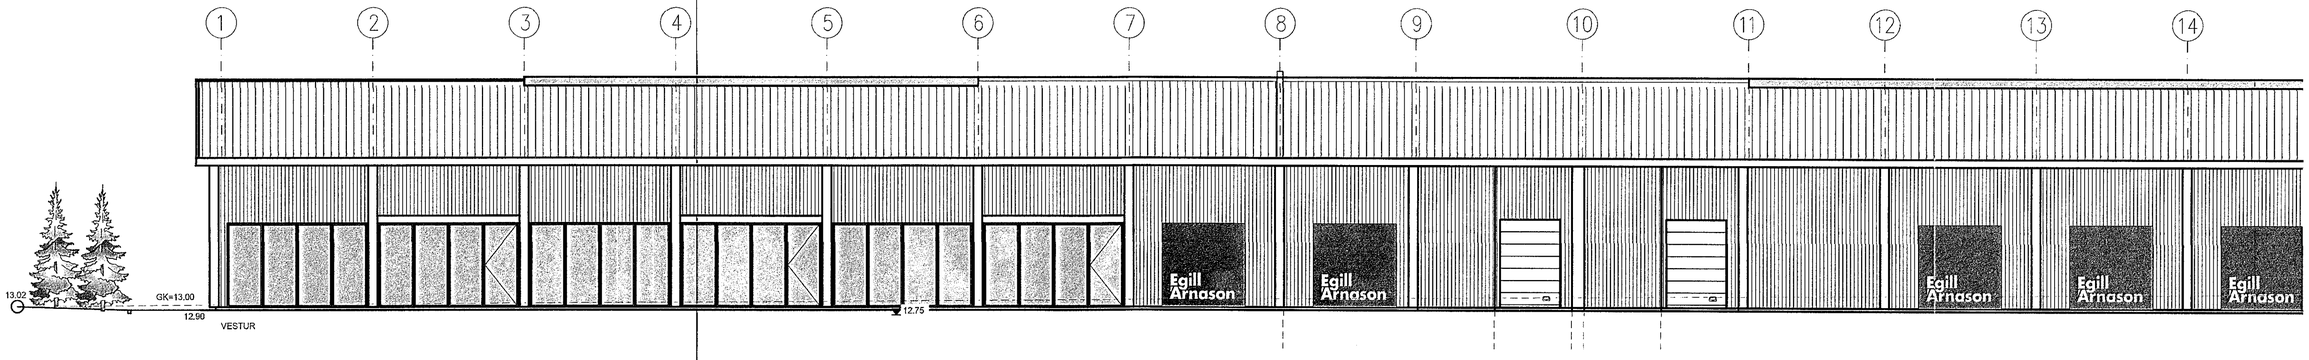

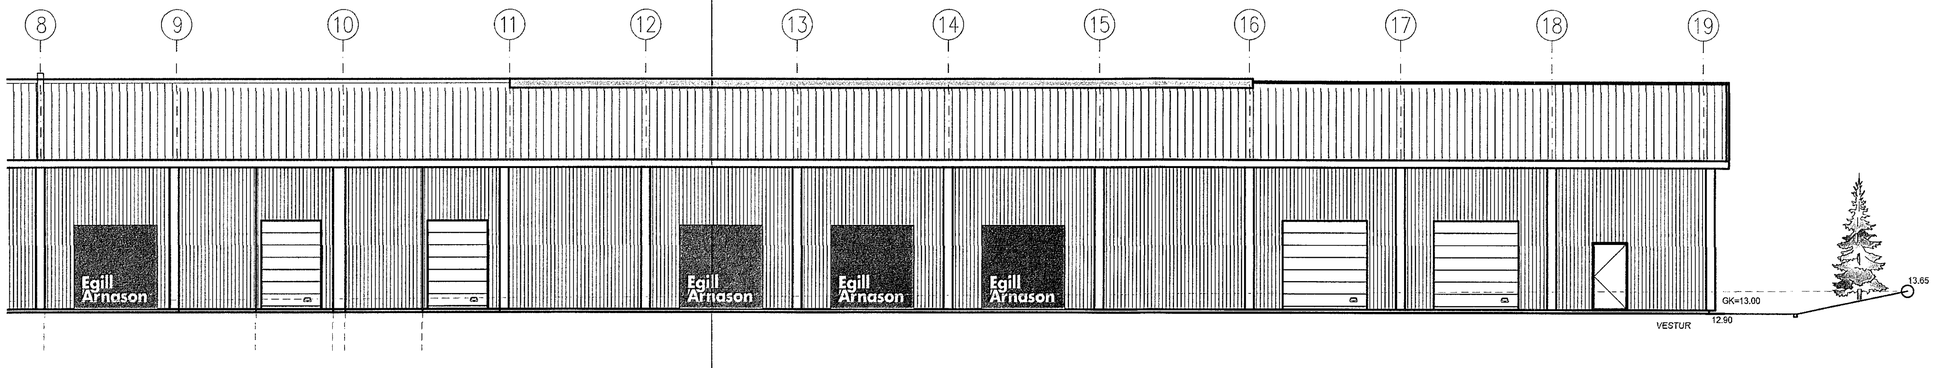

Samþykkt þann
09. SEP. 2020
Byggingarfulltrúinn í Hafnarfirði

SHS
15.09.2020

Digitally signed by Gunnar H Kristjansson
DN: cn=Gunnar H Kristjansson, gn=Gunnar H Kristjansson, c=IS
Icelandic I=IS Iceland
o=Brunahönnun slf, e=brunahonnun@brunahonnun.com
Reason: I am the author of this document
Location:
Date: 2020-09-25 09:56Z

BRUNAHÖNNUN slf

REYNDARTEIKNING

DAGS: 18.03.2019

SAMKVÆMT VETTVANGSSKOÐUN AÐALHÖNNUÐAR DAGS 5.3.2019 ÁSAMT BYGGINGARSTJÓRA OG ATHUGASEMDUM BYGGINGARFULLTRÚA OG SLÖKKVILIDI HÖFUÐBORGARSVÆÐISINS DAGS 21.12.2018.

BYGGINGARLEYFISNÚMER:1809409

VOR VERKFRÆÐI OG RÁÐGJÖF
TÓMAS ELLERT TÓMASSON
VERKFRÆÐINGUR M.S.C.E. - VFÍ
SÍMI 853 8 358 - tomasellert@gmail.com

SELHELLA 4 – HAFNARFIRÐI

AÐALUPPDRÁTTUR	MKV.
ÚTLIT	MKV. 1:100
	ÞKV.
HANNAÐ: T. ELLERT TÓMASSON	TEIKNAÐ: T.ELLERT
VERKNÚMER: 17001	SKRÁARHEITI: Selhella 4–aðal.dwg
DAGSETNING: 18.03.2019	SAMÞYKKT:
	TEIKNING NÚMER: A–04

201170–3979