
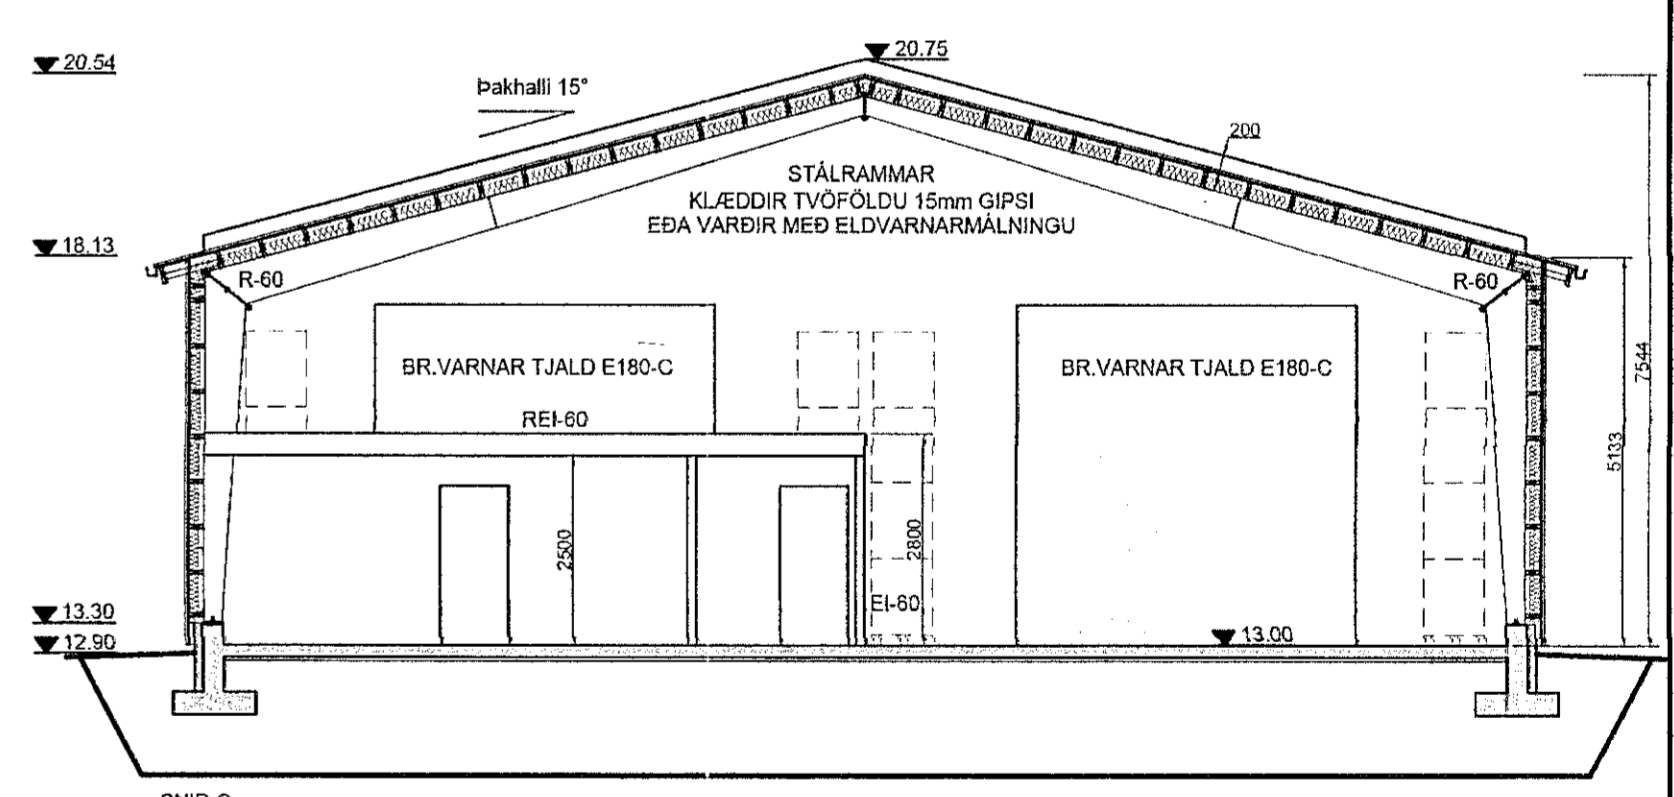
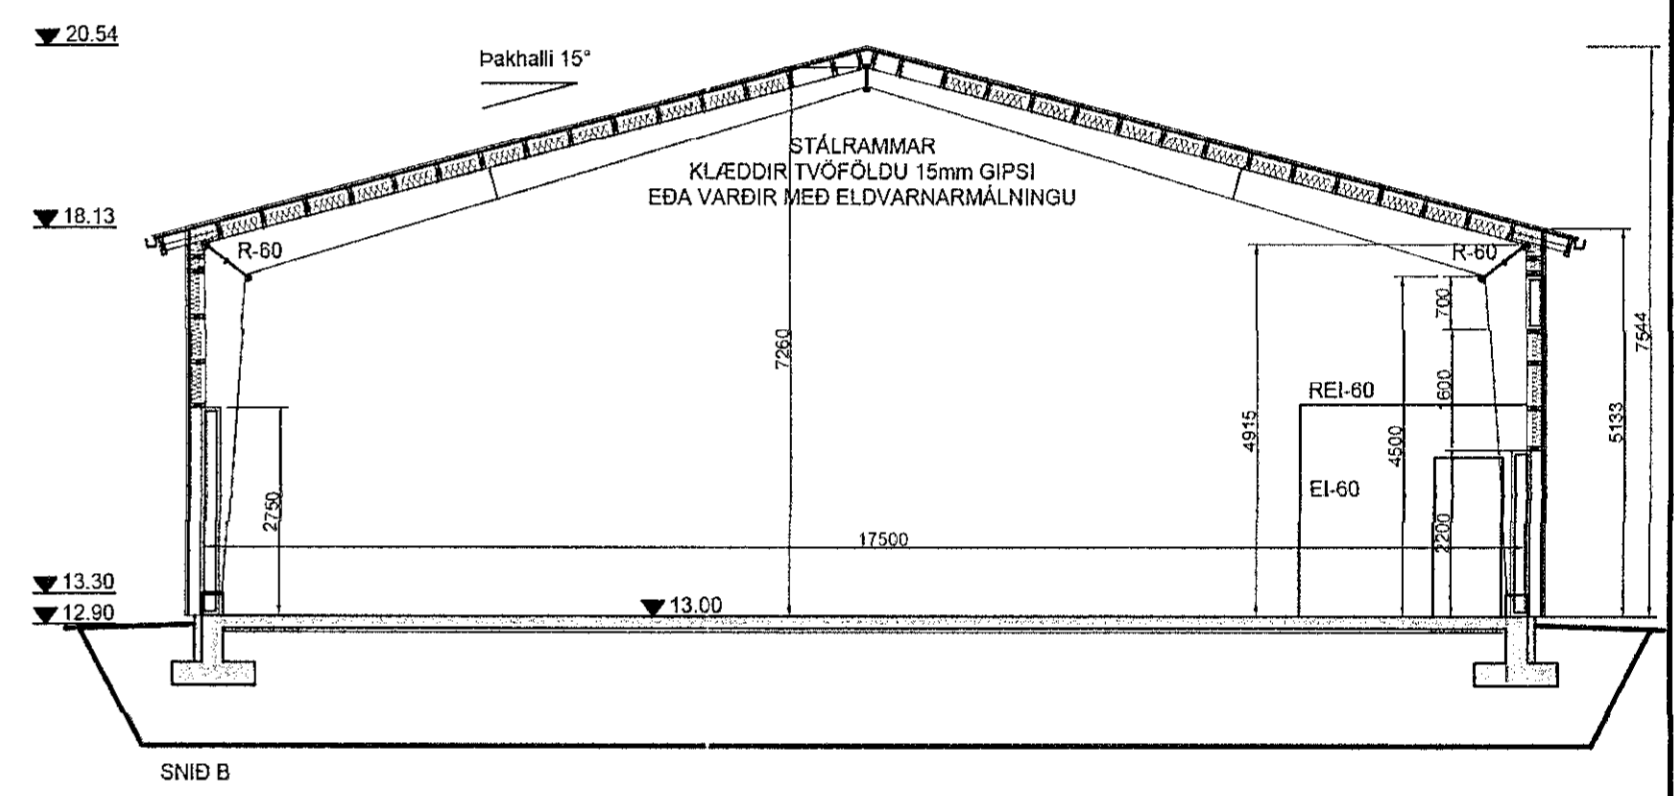
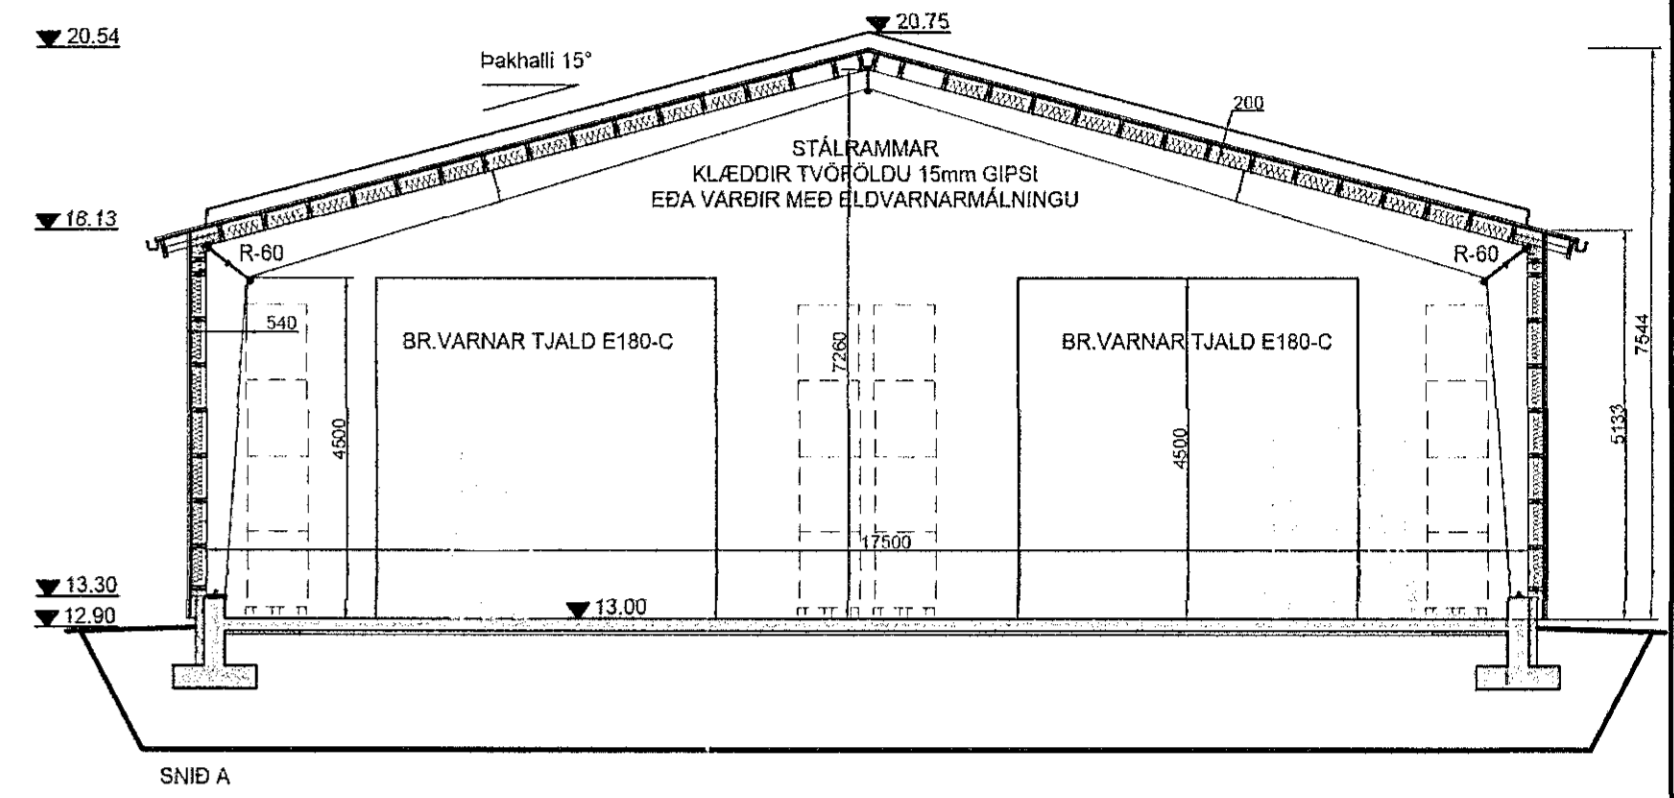
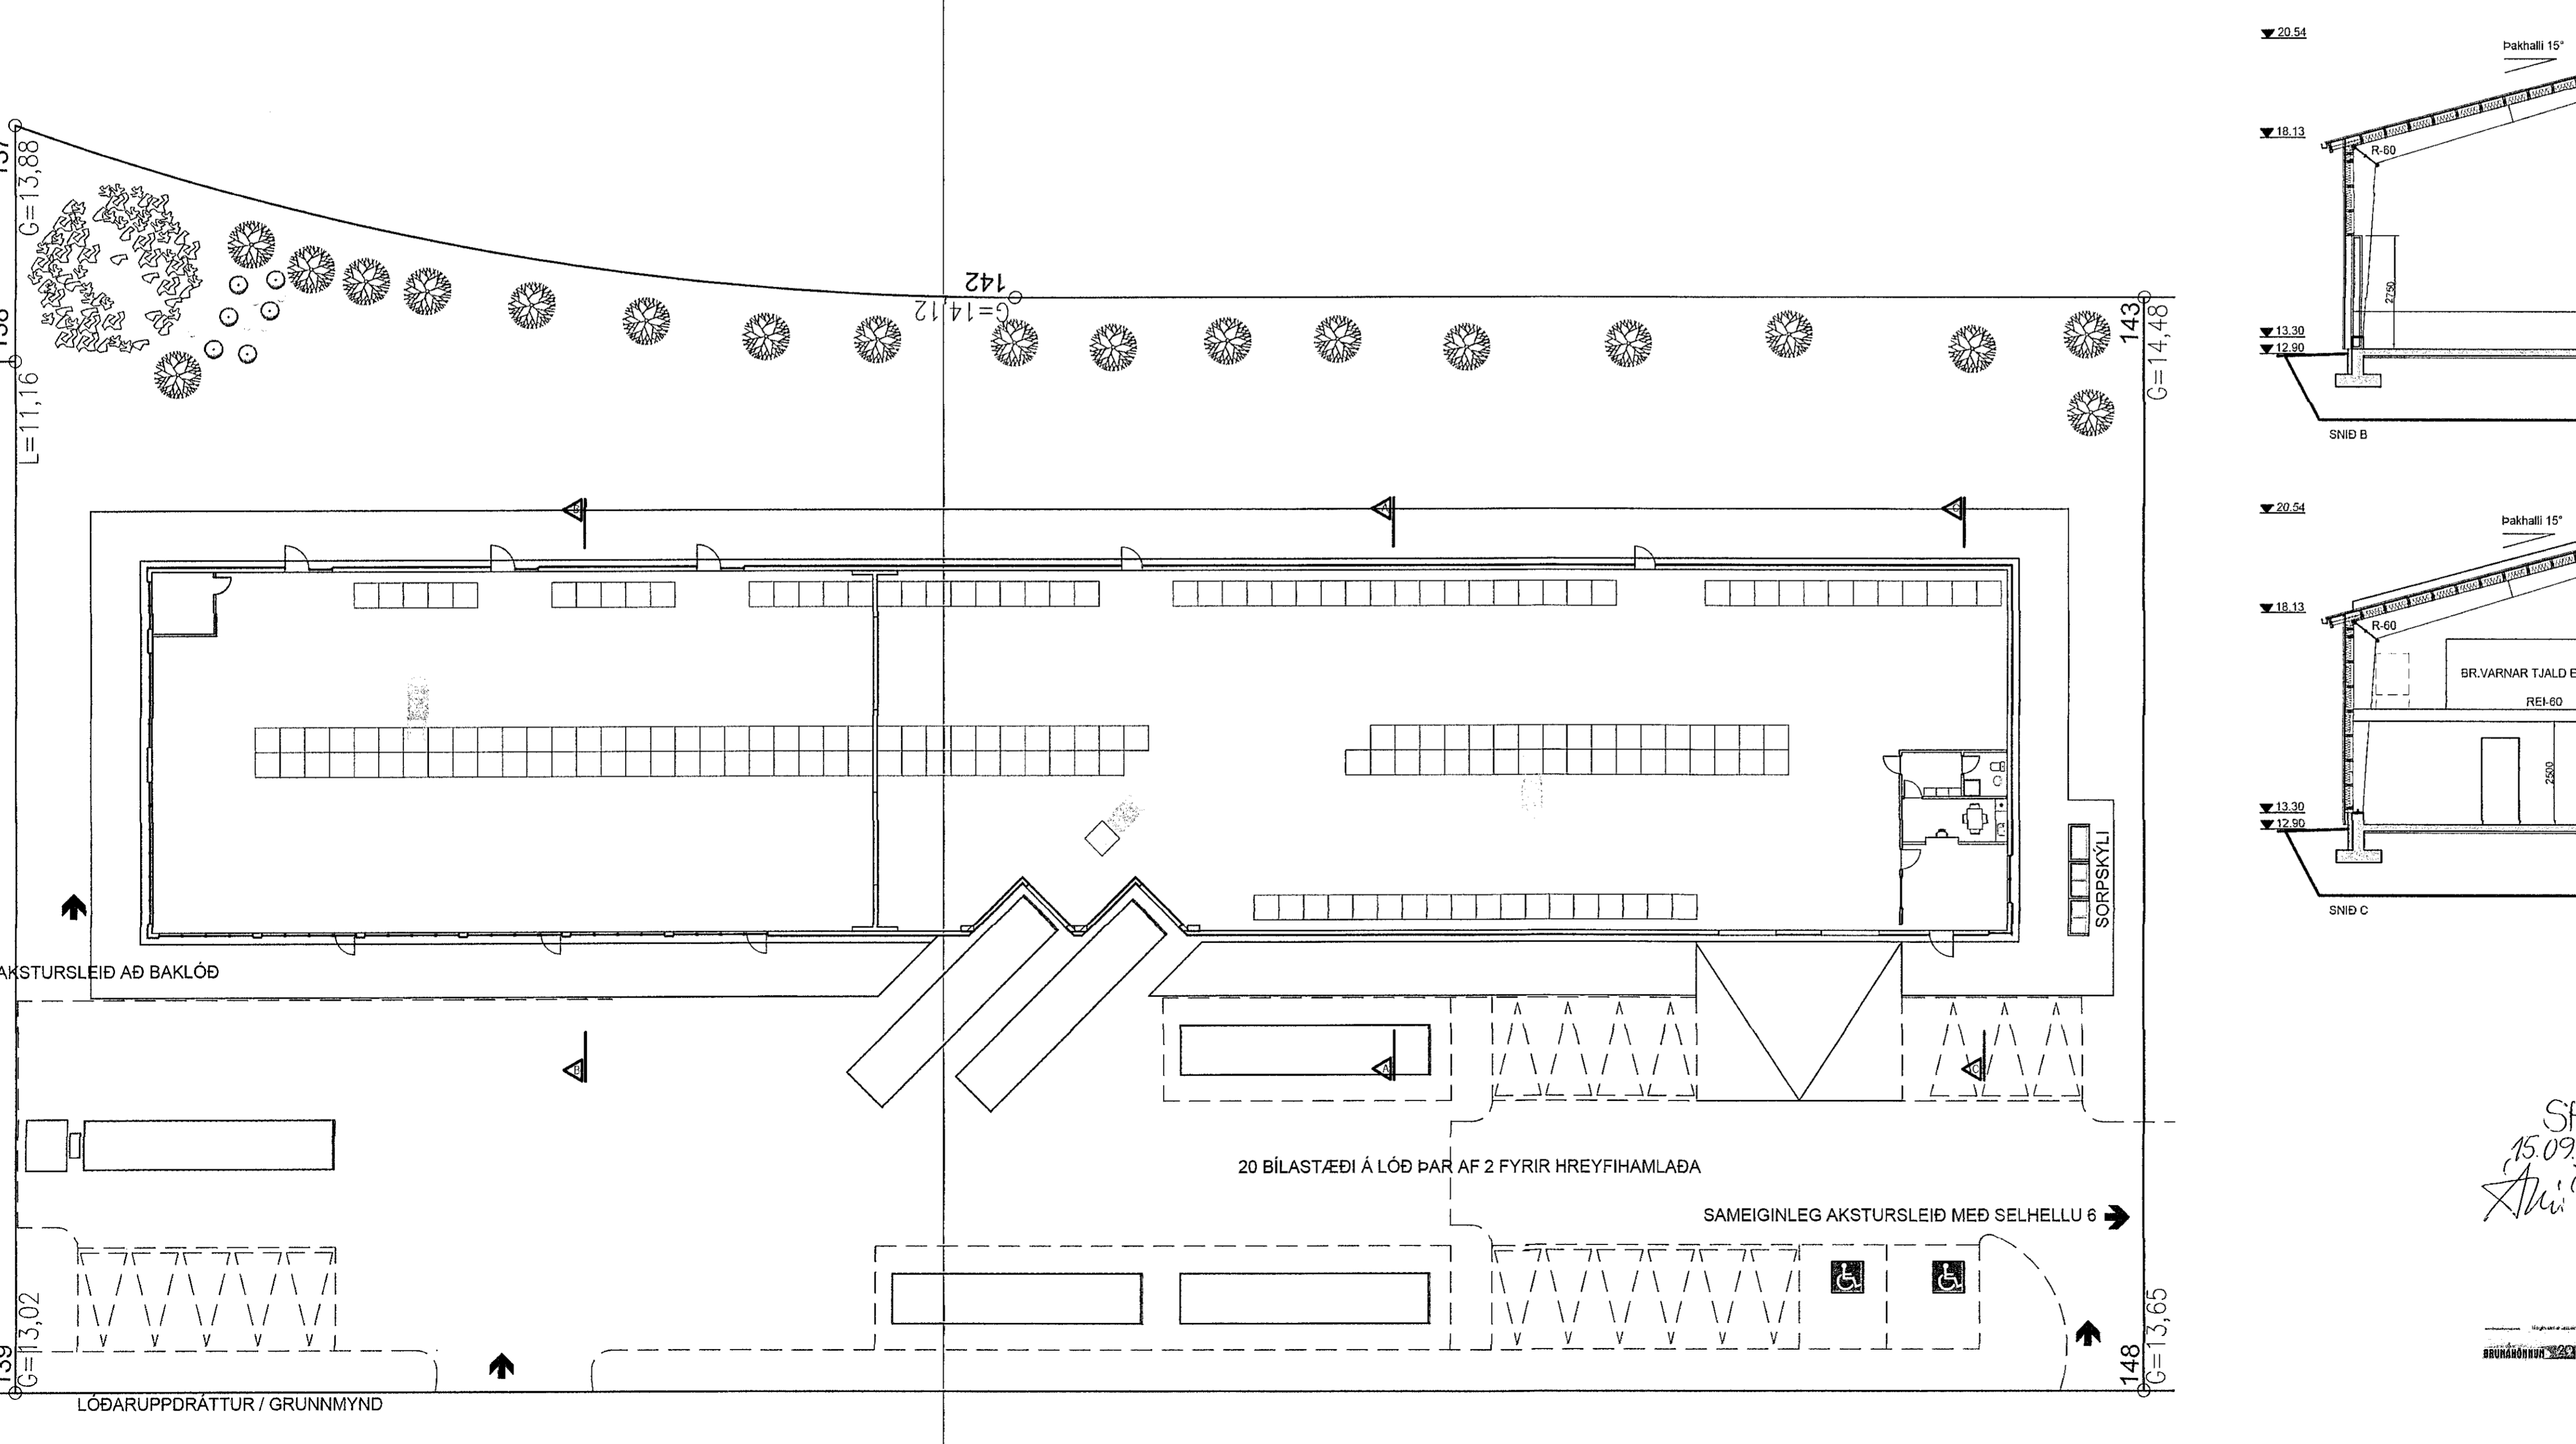
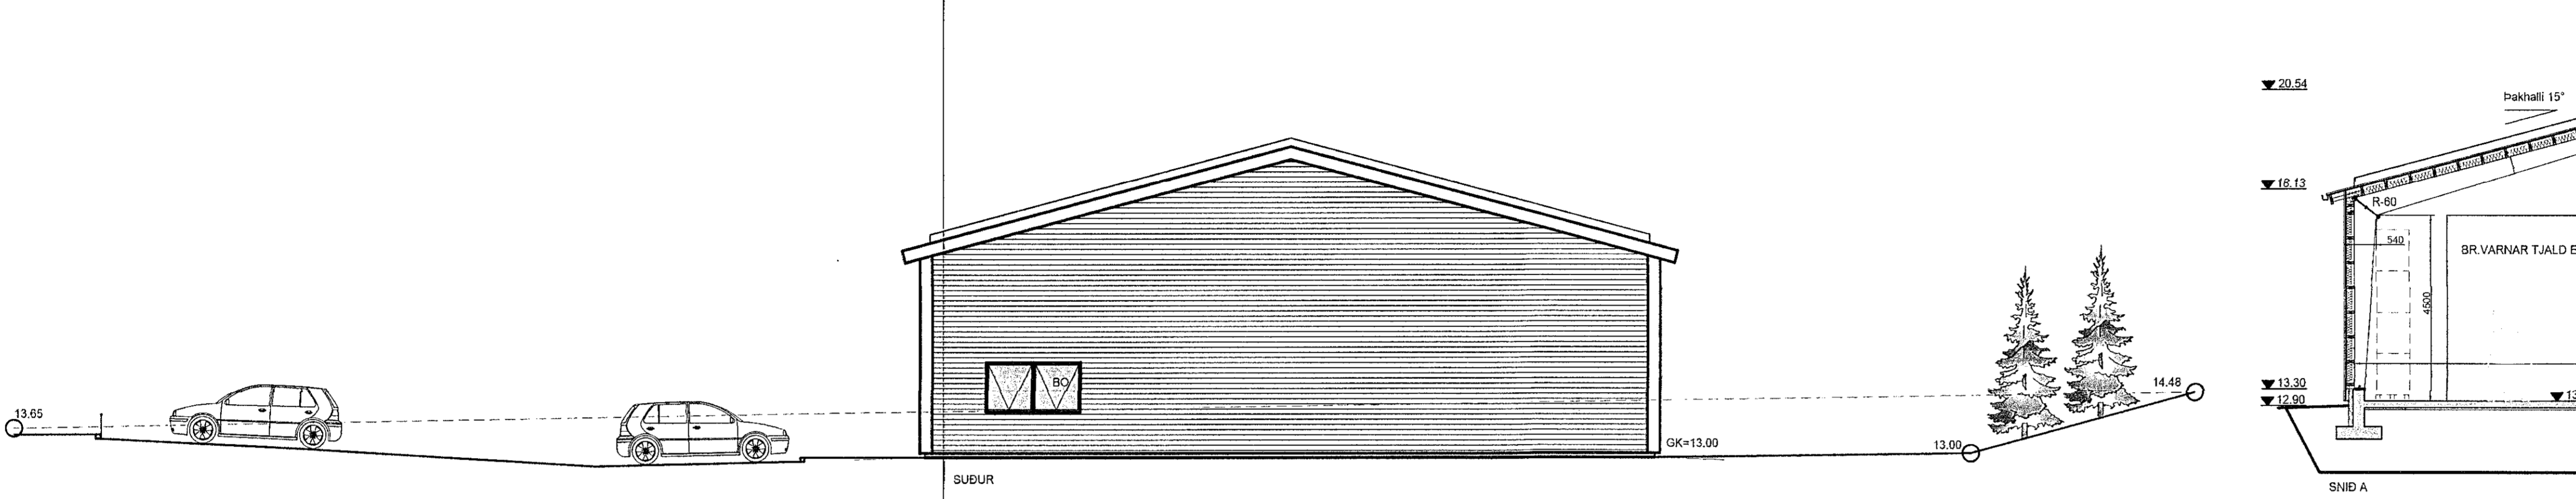


Samþykkt þann
09. SEP. 2020
Byggingartillittrúnn í Hafnarfirði
Skelvan Byggingar

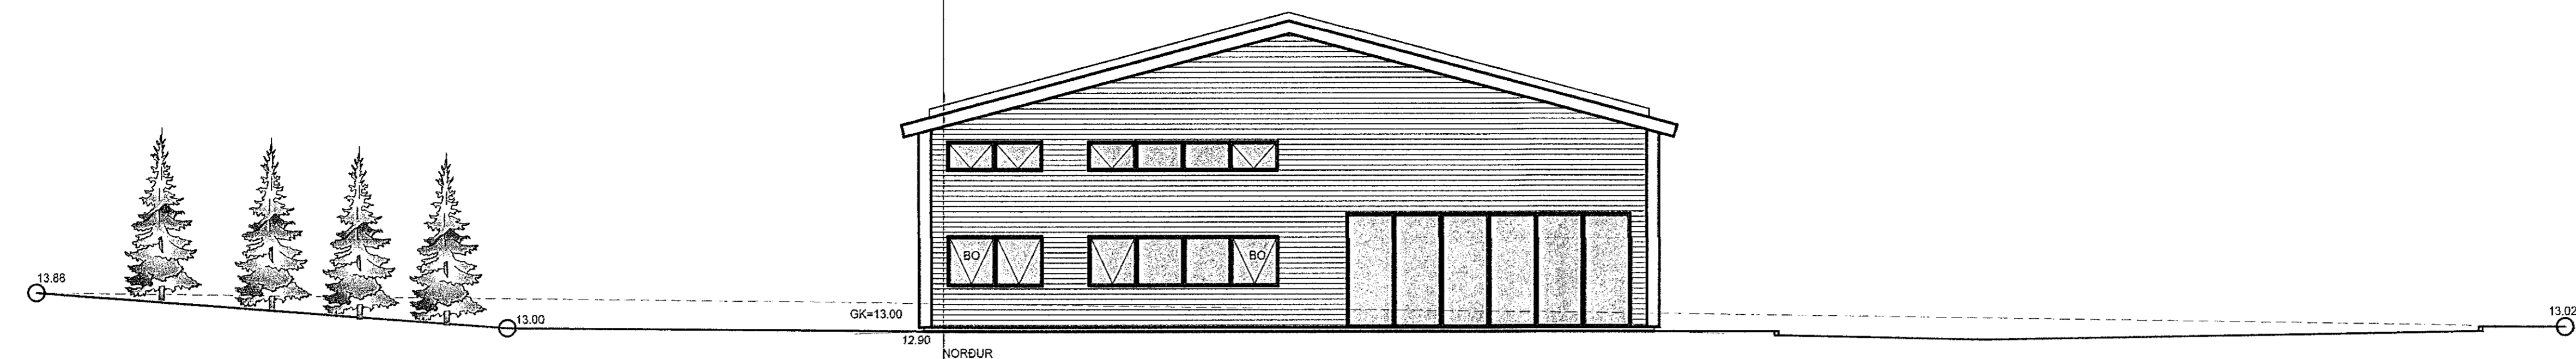

REYNDARTEIKNING
DAGS: 18.03.2019
SAMKVÆMT VETTvangsskodun Adalhönnuðar
Dags 5.3.2019 ásamt byggingarstjóra og
athugasemdum byggingarfulltrúa og
slökkviliði höfuðborgarsvæðisins dags
21.12.2018.

BYGGINGARLEIFYNISNÚMER: 1809409
VOR VERKFRÆÐINGUR OG BÚÐIÐ
TÓMAS ELLERT TÓMASSON
VERKFRÆÐINGUR M.S.C.E. - VFI
Sími 853 8 358 - tomasellert@gmail.com

SELHELLA 4 - HAFNARFIRÐI

ABALUPPDRATTUR	MVV
ÚTLIT OG SNID	MVV 1:100
LÖÐ	MVV 1:200
NAVA T. ELLERT TÓMASSON / HANNA T. ELLERT	
VERKFRÆÐINGUR 17001	SELHELLA 4 - 05.dwg
BYGGING	BYGGINGARFRÆÐINGUR
18.03.2019	A-05

SFS
15.09.2020
Skelvan

Digitally signed by
Guðmar H. Pálsson
DN: cn=Guðmar H.
Pálsson, o=Guðmar H.
Pálsson, ou=Guðmar H.
Pálsson, email=guðmar.h.
palsson@skelvan.is
Reason: I am the author
of the document
Date: 2020.08.25
10:24:22