


**1 NEDRI HÆÐ**  
1 : 100

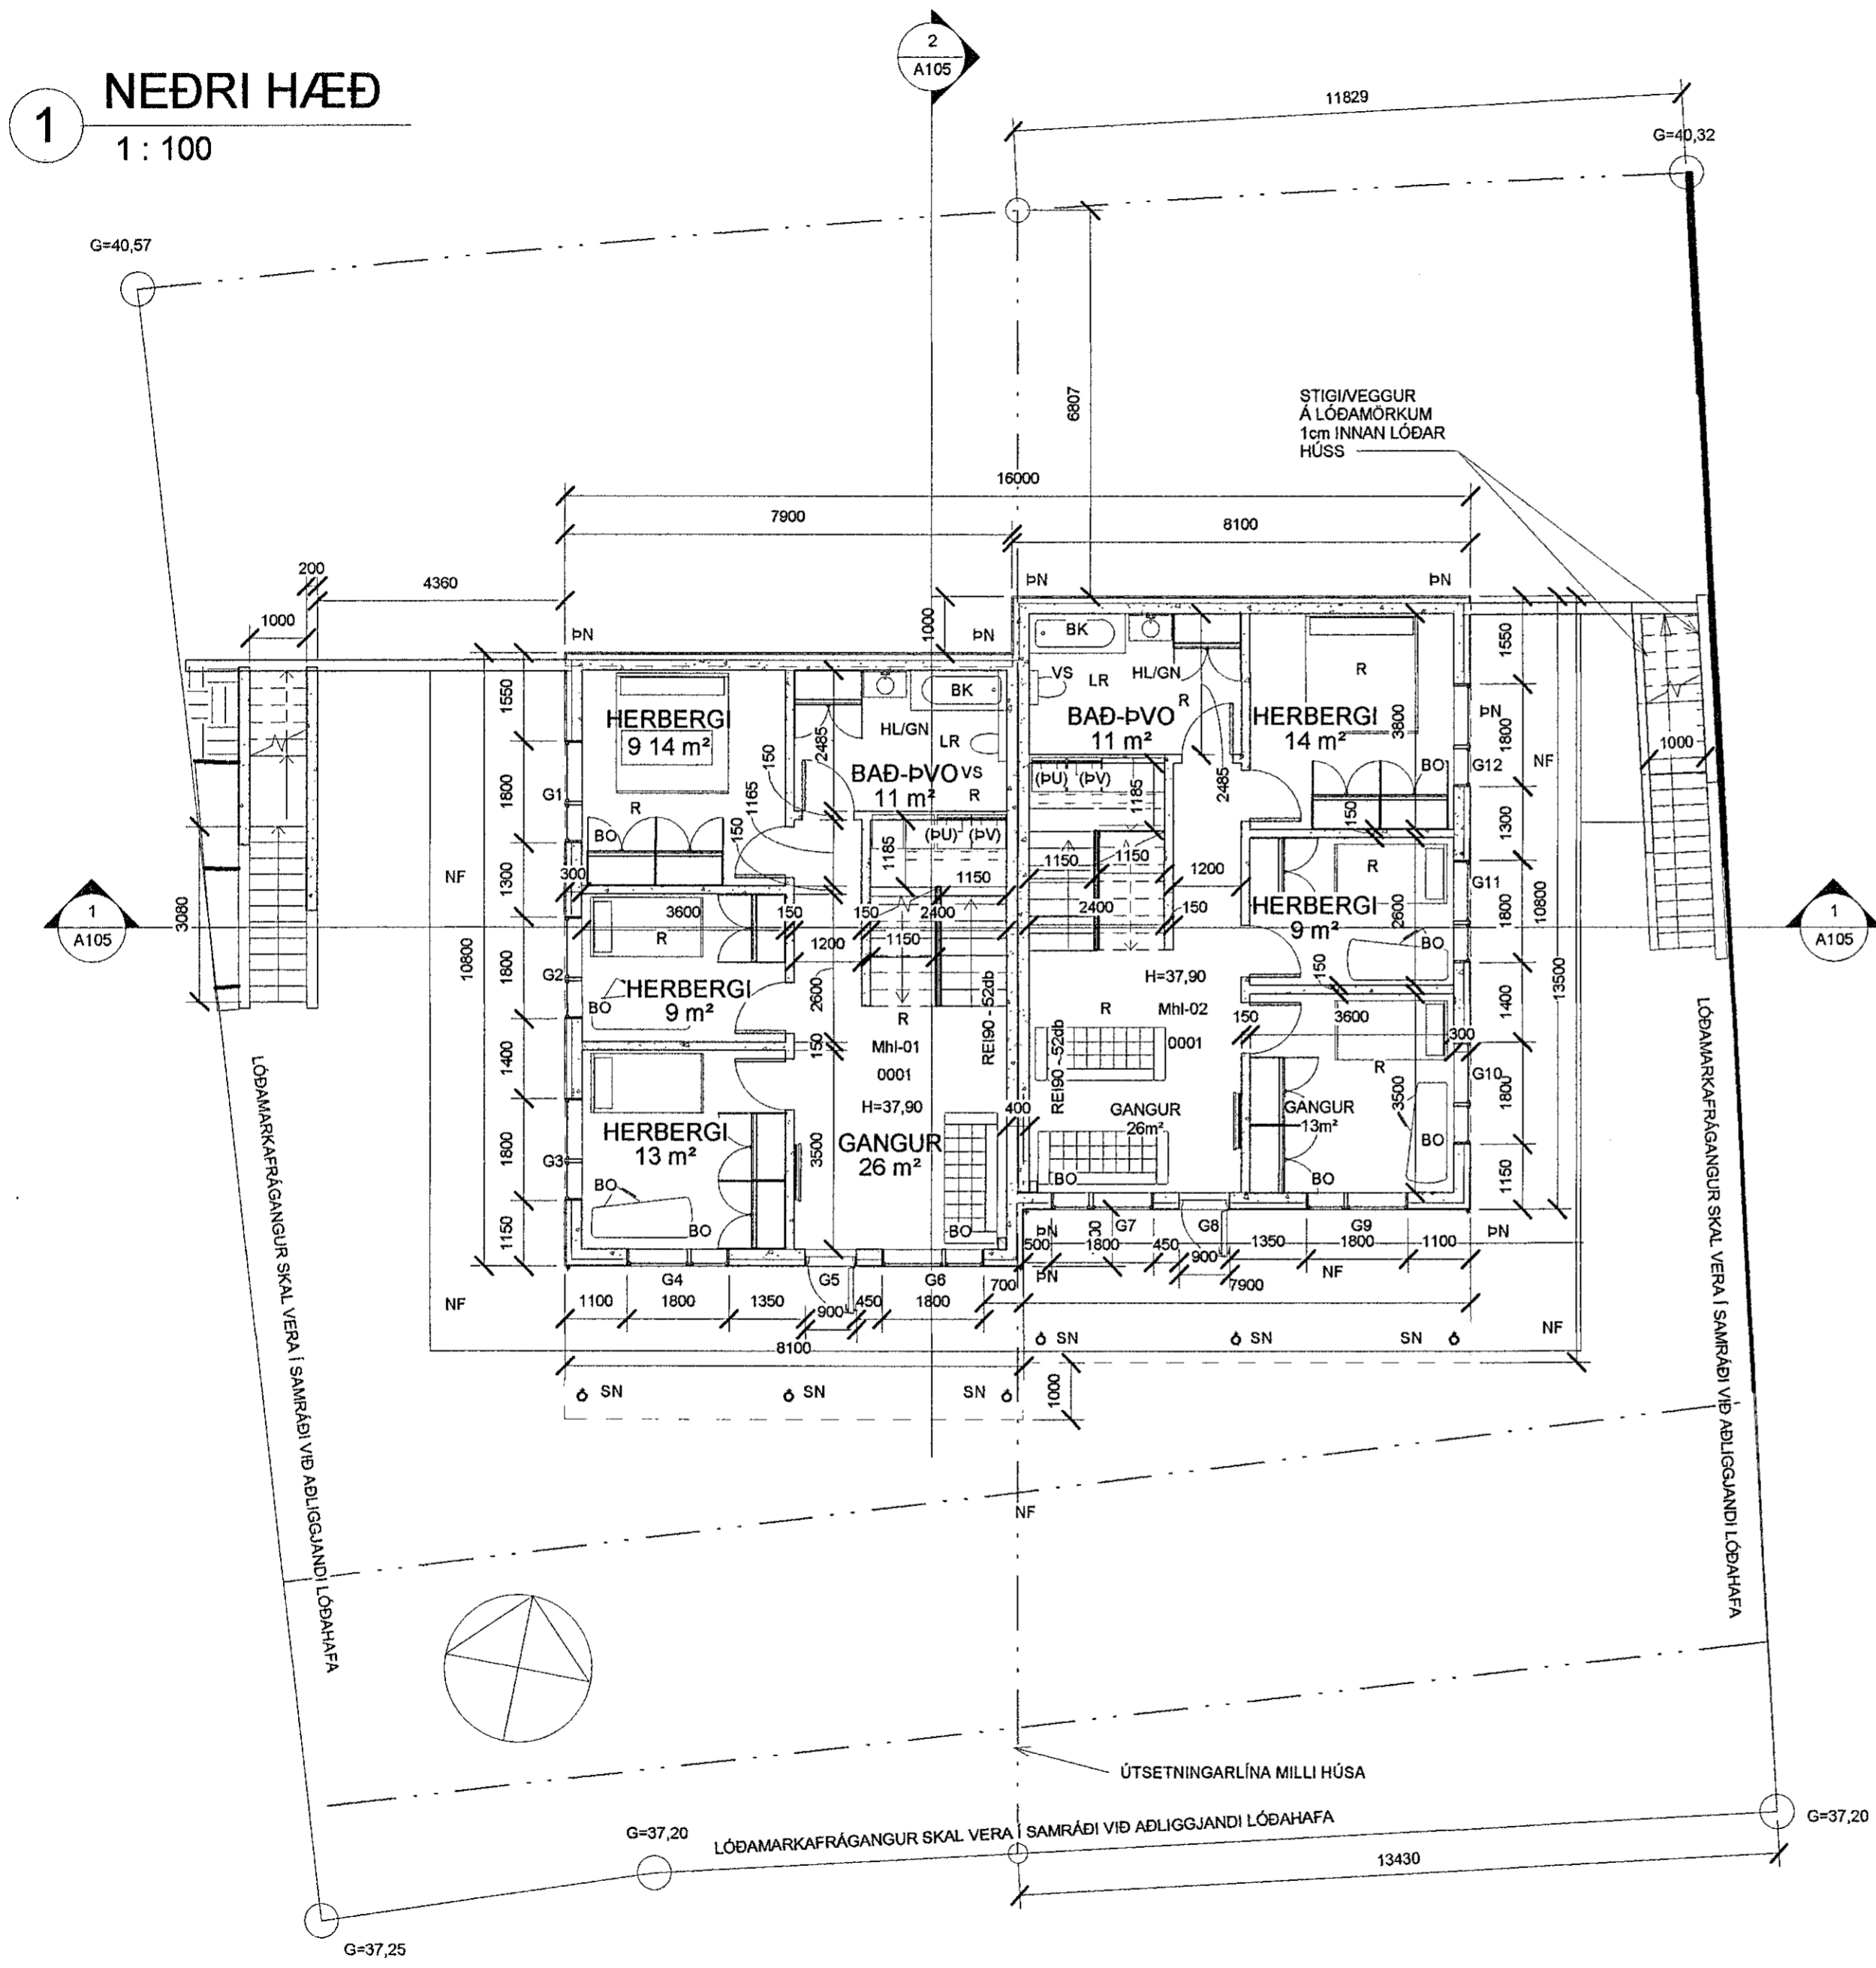

Samþykkt þann  
23. SEP. 2020  
Byggingartulltrúinn í Hafnarfirði  
*Skelvin Þorvaldur*



Nr.	Lýsing	Dagur
1	ATH. FRÁ BYGGF.	11.06.2019
4	Gluggamerking	04.02.2020
5	Útistig Mhl-01	06.06.2020
7	Píla í útistiga mhl02	08.07.2020
8	Útistigar-reyndarteikning	20.07.2020

**Fríðrik Ólafsson,**  
Verkfæðingur, 240753-2439,  
Gsm: 8966548, Netfang: ofridrik@gmail.com  
Reykjafold 14 - 112 Reykjavík

VIKURSKARD 12 - HAFNARFJÖRDUR	
NERÐRI HÆÐ GRUNNMYND	
Verknúmer	FO12201730
Dagur	20.07.2020
Teiknari	FÓ
Samþykkt	FÓ
<b>A103</b>	
Kvarði	1 : 100