




2 SUDUR
1 : 100

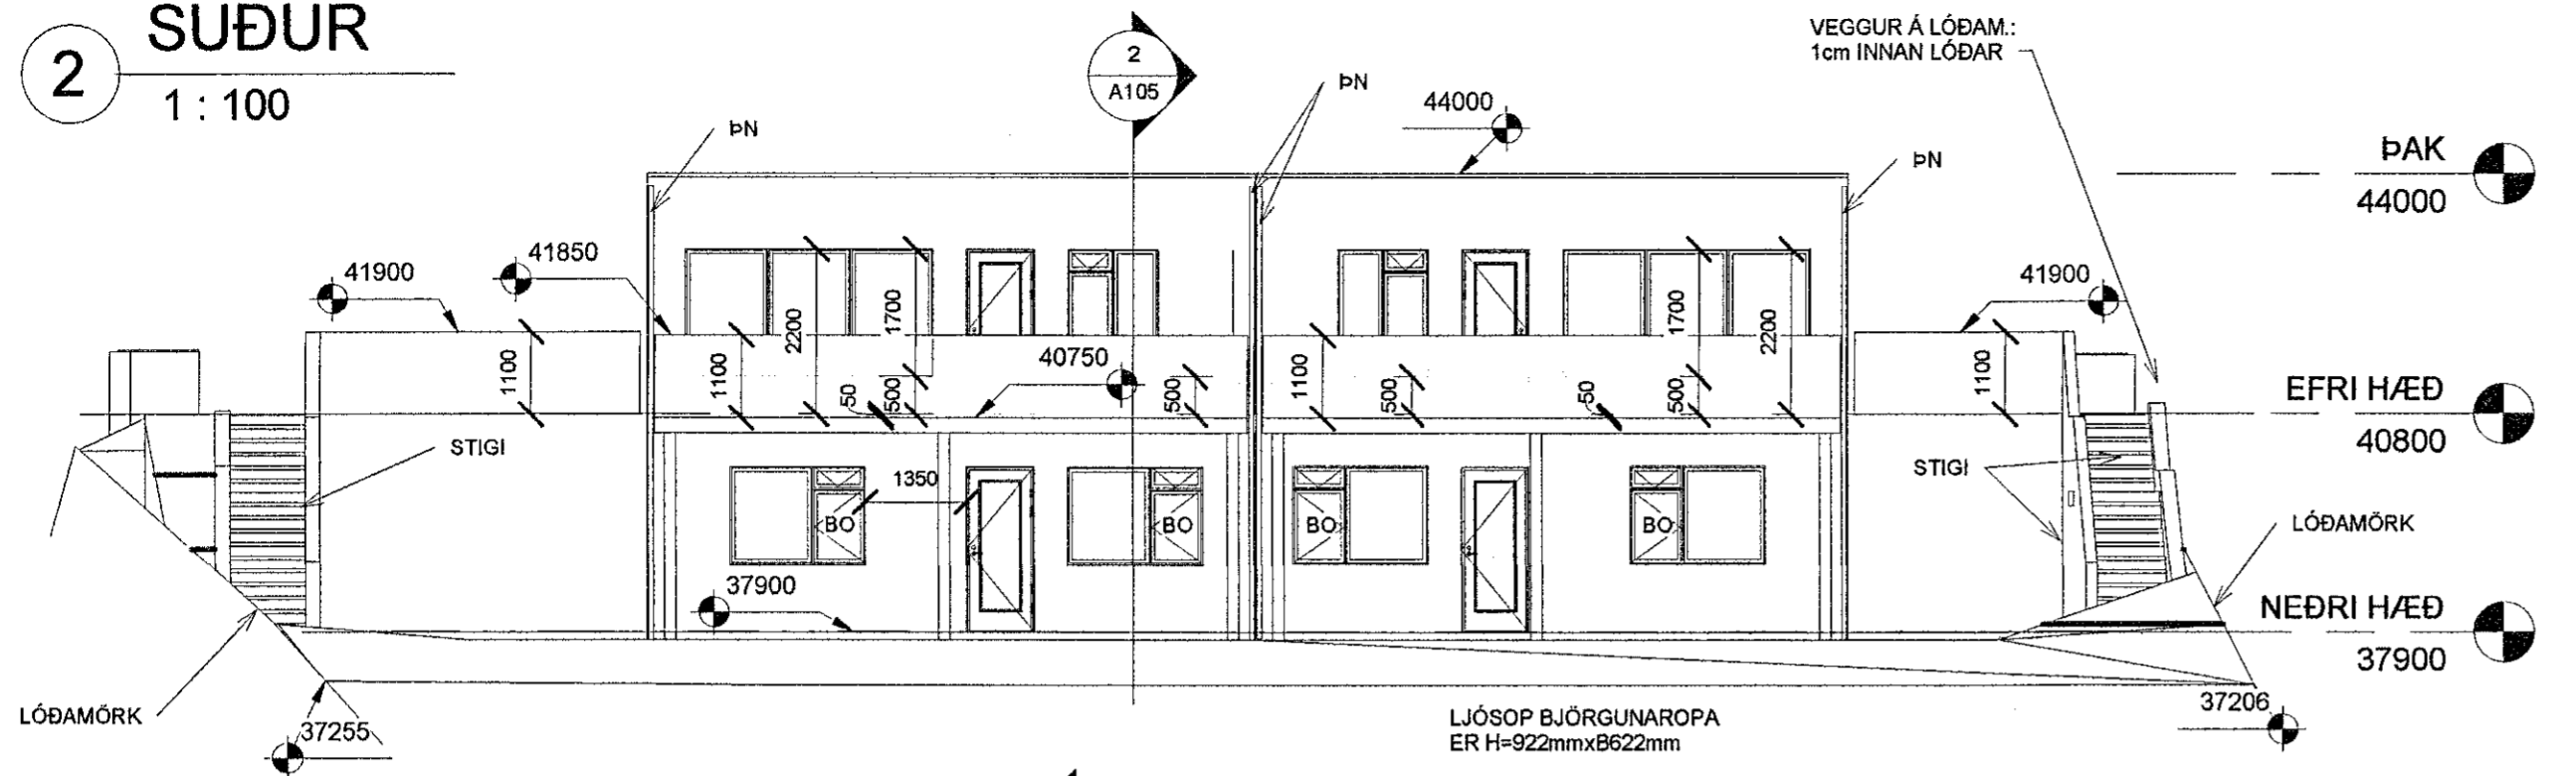


1 VESTUR
1 : 100

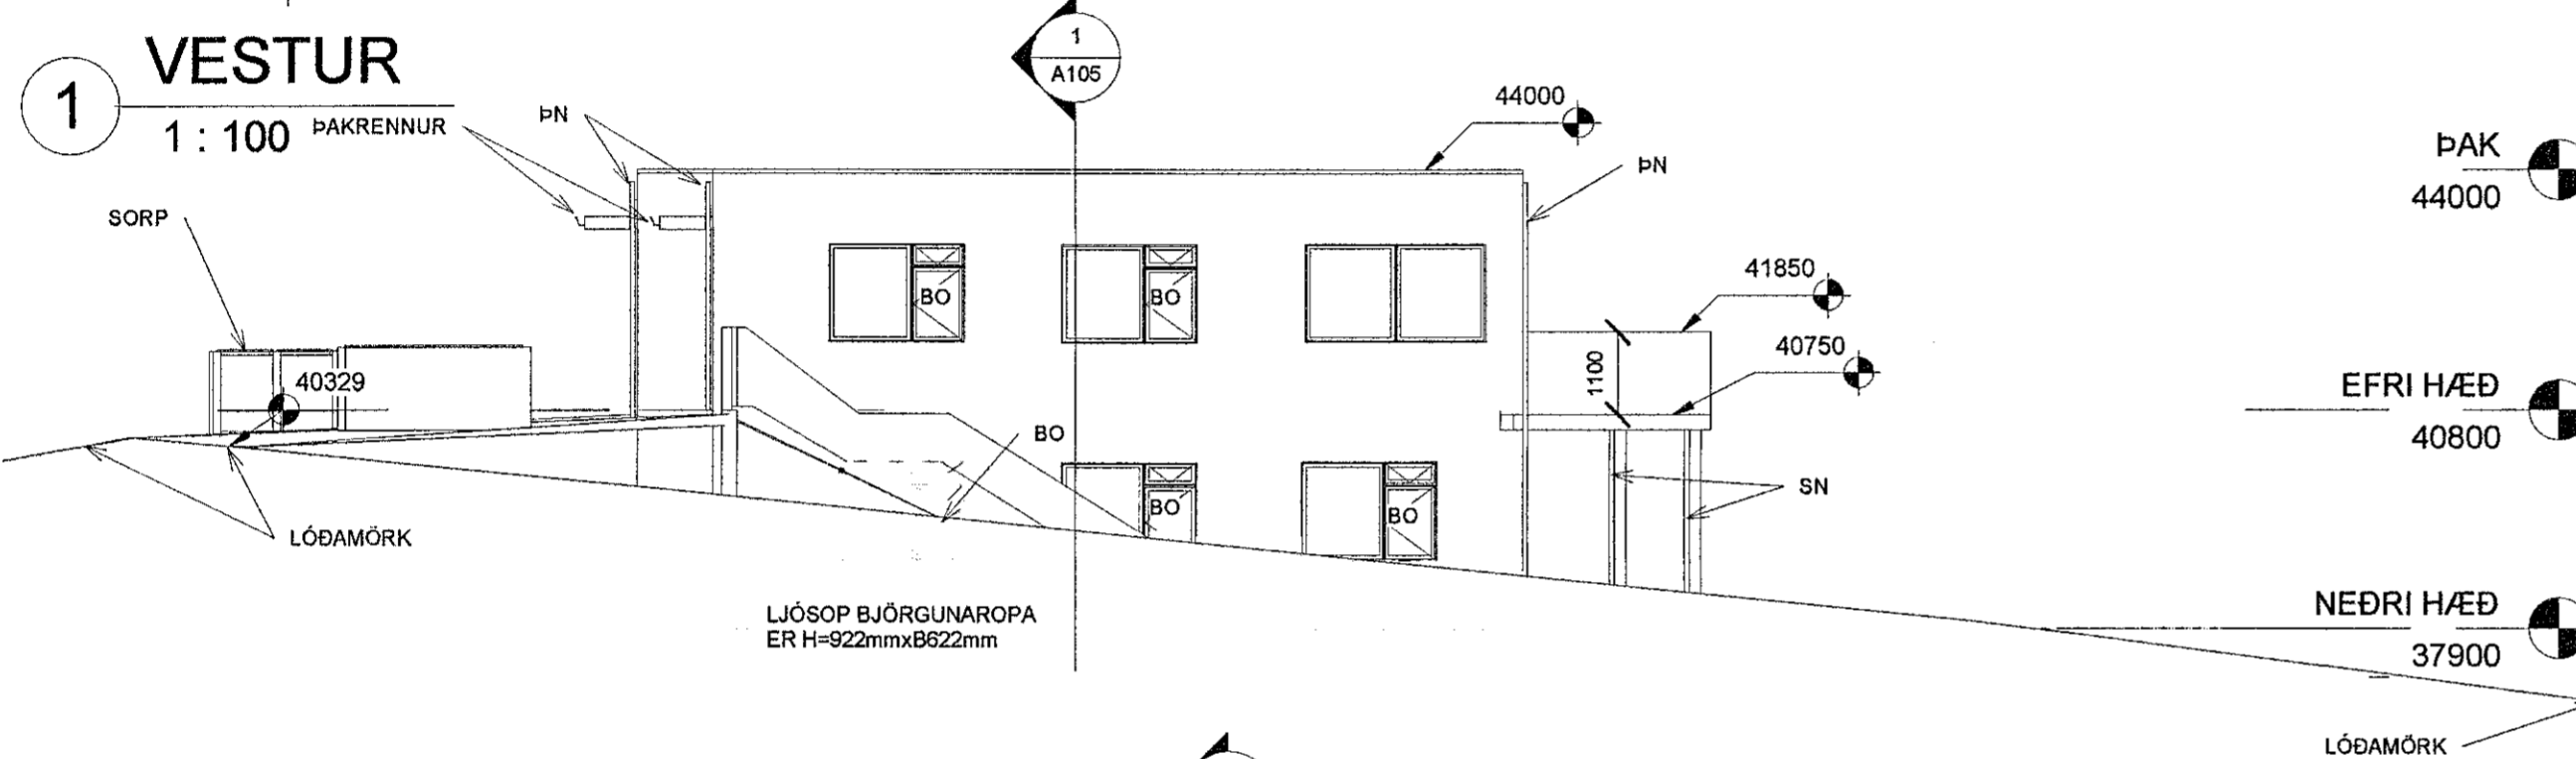

3 NORÐUR
1 : 100

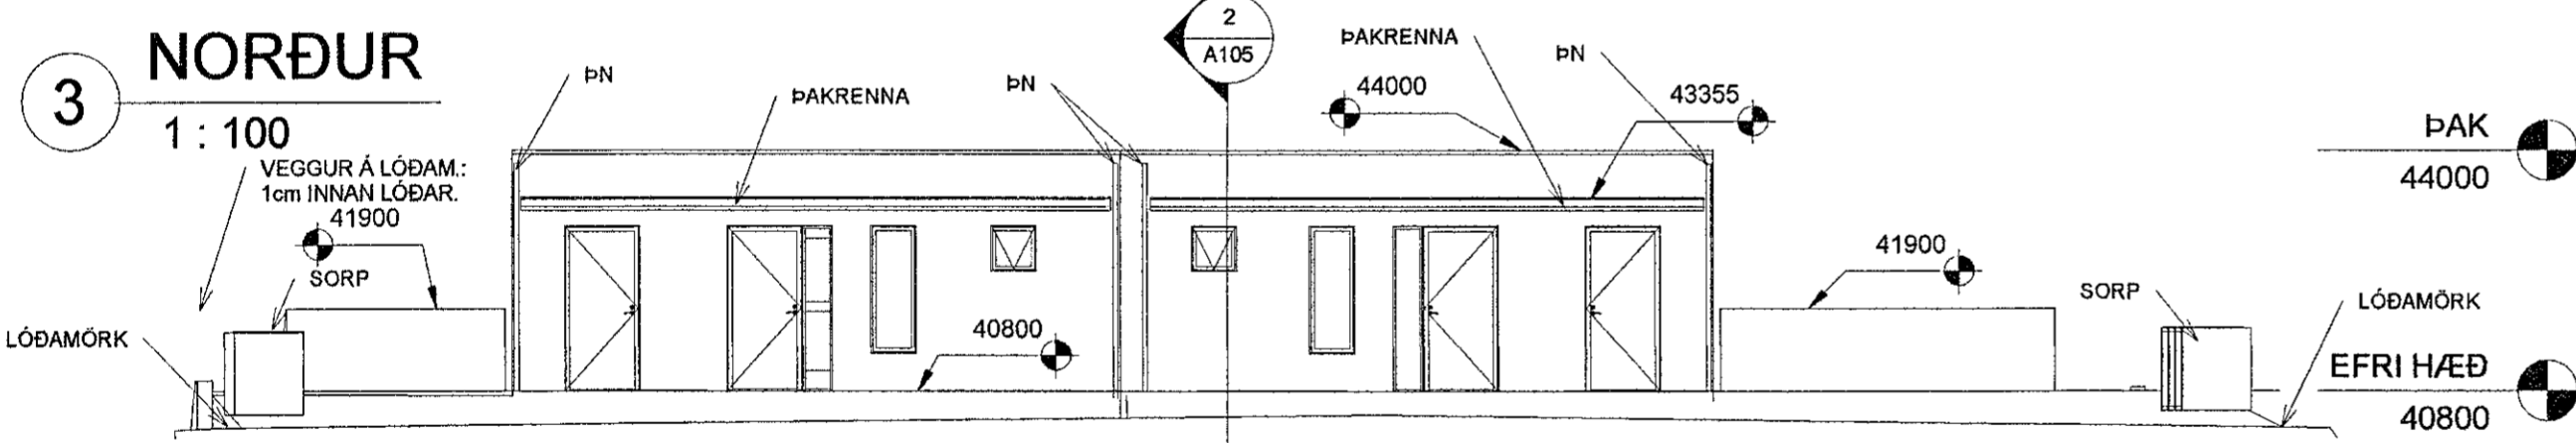

4 AUSTUR
1 : 100

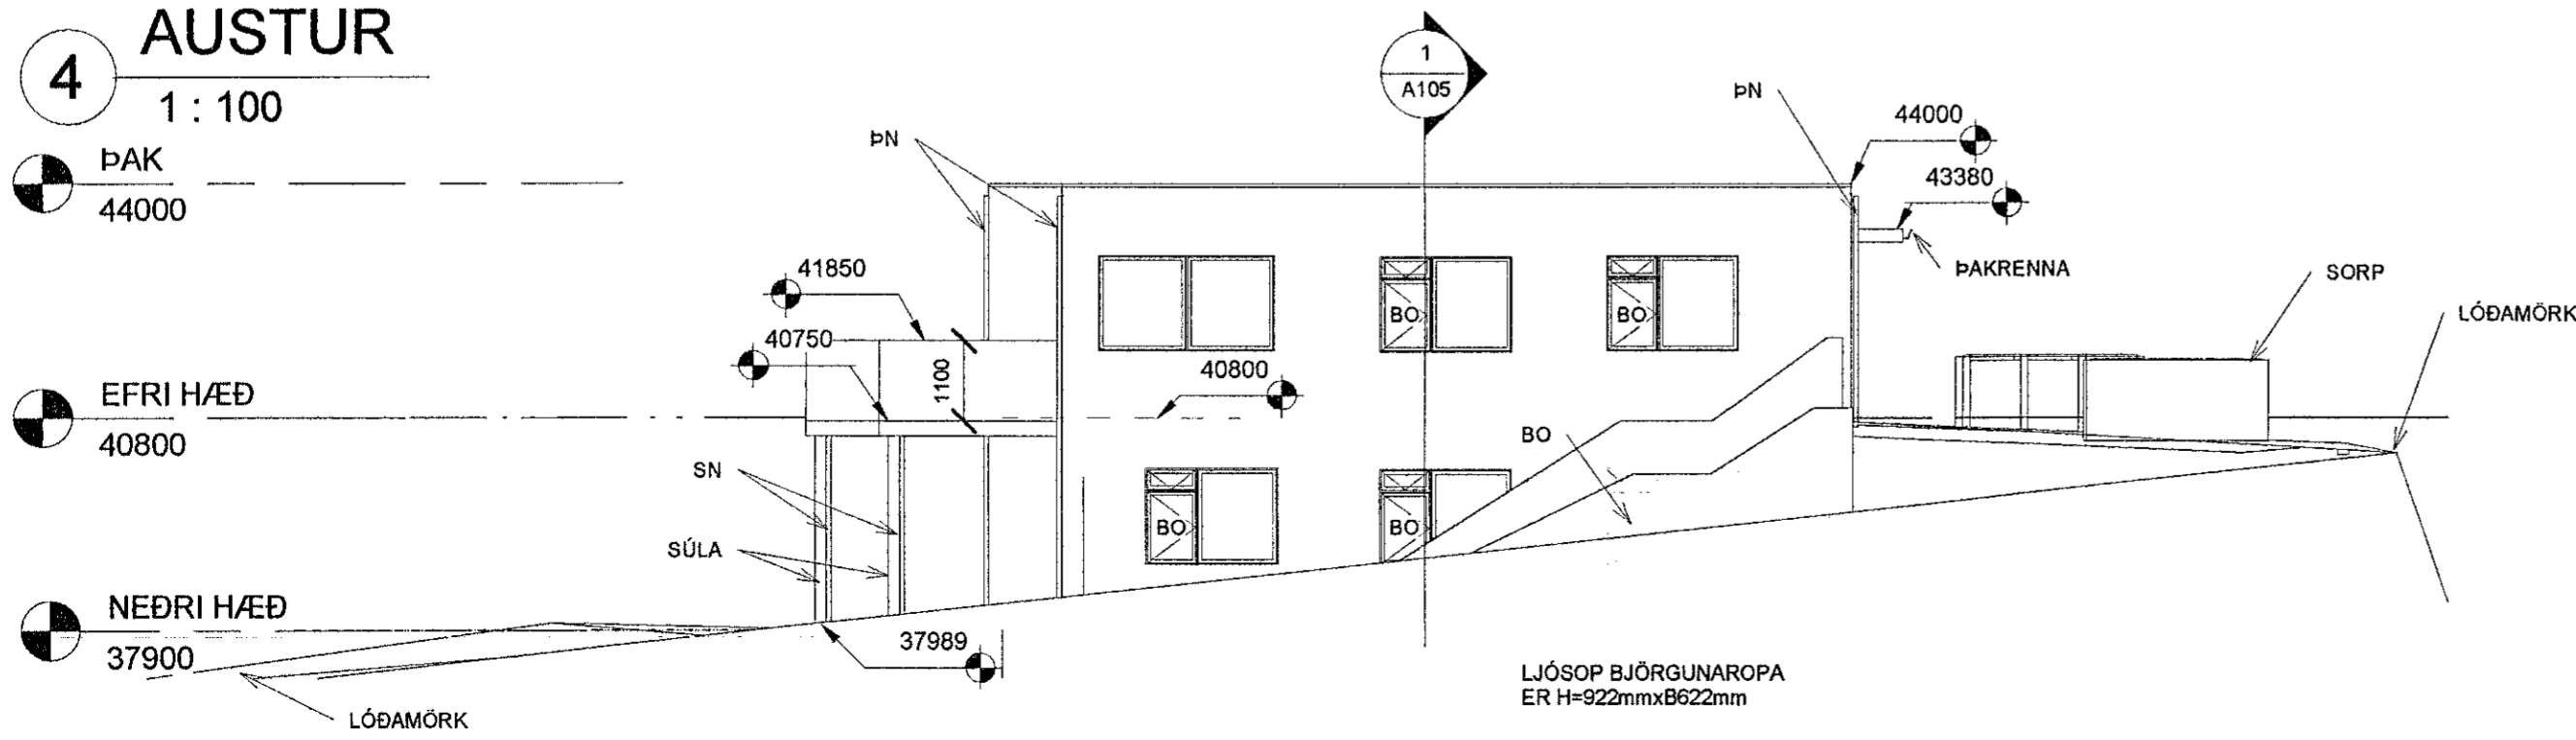

Samþykkt þann
23. SEP. 2020
Byggingarfulltrúinn í Hafnarfjörð
Helena Þorvaldsson



Nr.	Lýsing	Dagur
1	ATH. FRÁ BYGGF.	11.06.2019
3	ATH. FRÁ BYGGF.	15.07.2019
5	Útistig Mhl-01	06.06.2020
7	Píla í útistiga mhl02	08.07.2020
8	Útistigar-reyndarteikning	20.07.2020

Friðrik Ólafsson,
Verkfræðingur, 240753-2439,
Gsm: 8965548, Netfang: ofridrik@gmail.com
Reykjafeld 14, 112 Reykjavík

VIKURSKARÐ 12 - HAFNARFJÖRÐUR

ÚTLIT HLÍÐA HÚSA

Verknúmer	FO12201730
Dagur	20.07.2020
Teiknari	FÓ
Samþykkt	FÓ

A104

Kvarði 1 : 100