1 SNIÐ 1
1 : 100

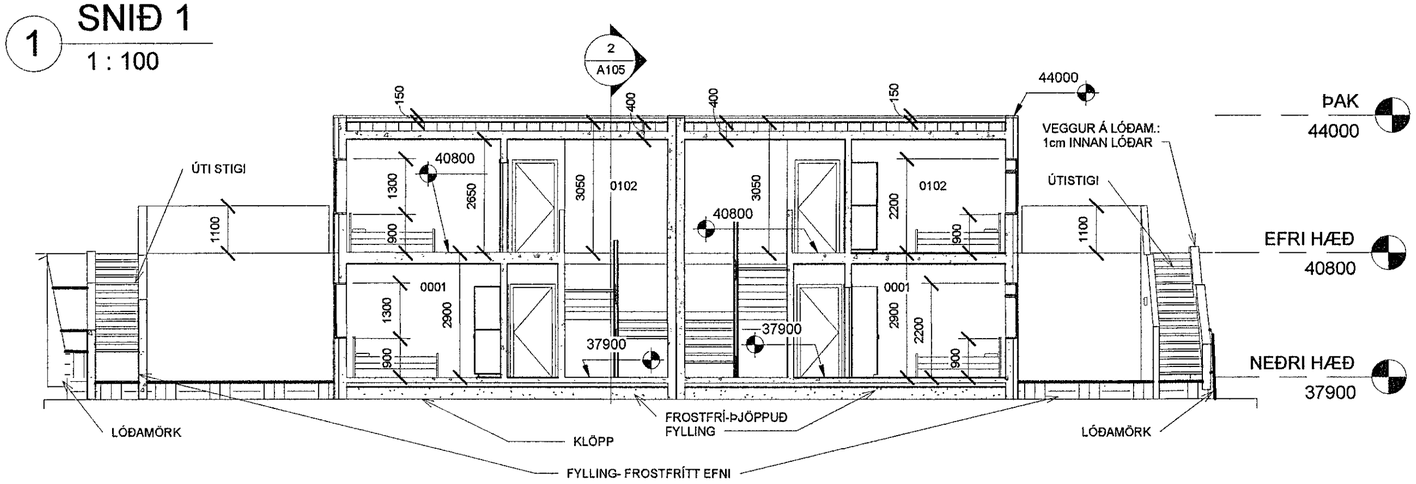

2 SNIÐ 2
1 : 100

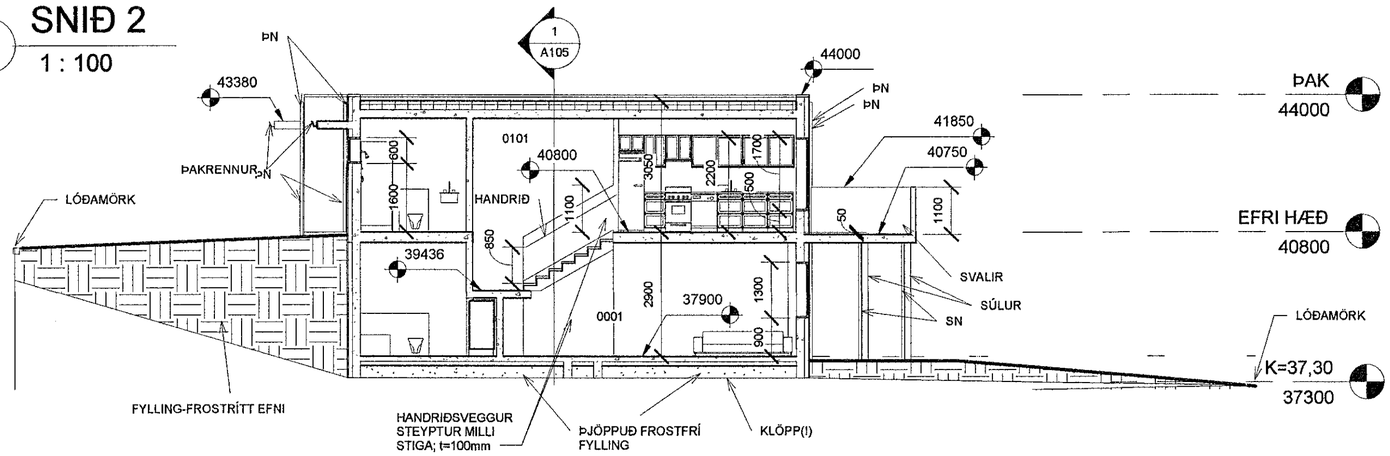

AFSTÖÐUMYND
1:500

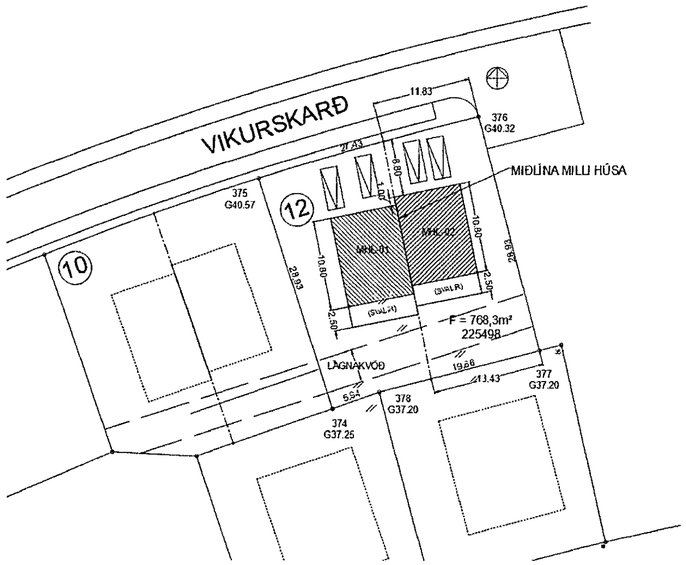

ÚTSETNING HÚSA VIKURSKARÐS 12:

Í STAÐ 11.83 METRA FRÁ P376 Í ÁTT AÐ P375 OG Í STAÐ 13.43 METRA FRÁ P377 Í ÁTT AÐ P378 ER DREGIN MIÐLÍNA MILLI HÚSA.

Á MIÐLINU, 6,8 METRA Í SUÐUR FRÁ PUNKTINUM Á LÍNU MILLI P376 OG P375 ER HÚSHORN MHL 02.

HÚS ERU EKKI HORNRÉTT Á NEINAR LÓÐALÍNUM NÉ LÓÐARHORN HORNRÉTT.

TEIKNINGAVEFUR HAFNARFJARÐAR ER GAMALL - HEFUR VÍST EKKI VERIÐ UPPFÆRÐUR LENGI - FÓ/11.06.2019.

Samþykkt þann
23. SEP. 2020
Byggingarfuiltrúinn í Hafnarfirði

08.09.2020
SLÖKKVILIÐ HÖFUÐBORGARSVÆÐISINS bs.

Nr.	Lýsing	Dagur
1	ATH. FRÁ BYGGF.	11.06.2019
8	Útistigar-reyndarteikning	20.07.2020

Friðrik Ólafsson,
Verkfræðingur, 240753-2439,
Gsm: 8965548, Netfang: ofridrik@gmail.com
Reykjafold 14 - 112 Reykjavík

VIKURSKARÐ 12 - HAFNARFJÖRÐUR

SNIÐ 1, SNIÐ 2, AFSTÖÐUMYND

Verknúmer	FO12201730
Dagur	20.07.2020
Teiknari	FÓ
Samþykkt	FÓ

A105

Kvarði	1:500 & 1 : 100

C:\Users\Notandi\Dropbox\Hafnarjörður\Vikurskarð 12\Vikurskarð 12 - 20-01-2020.rvt