

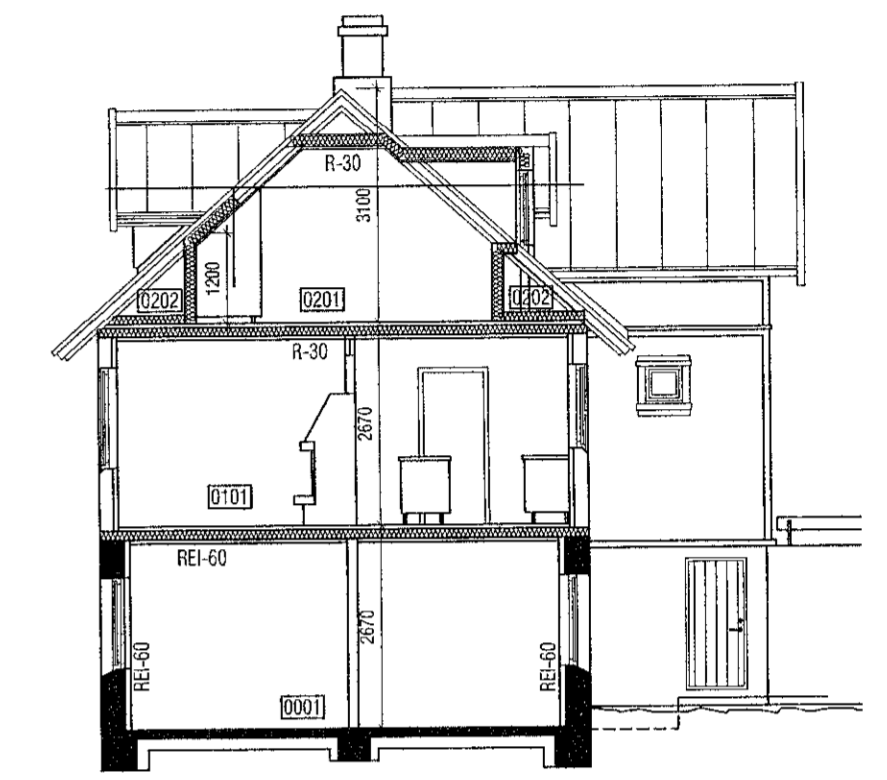
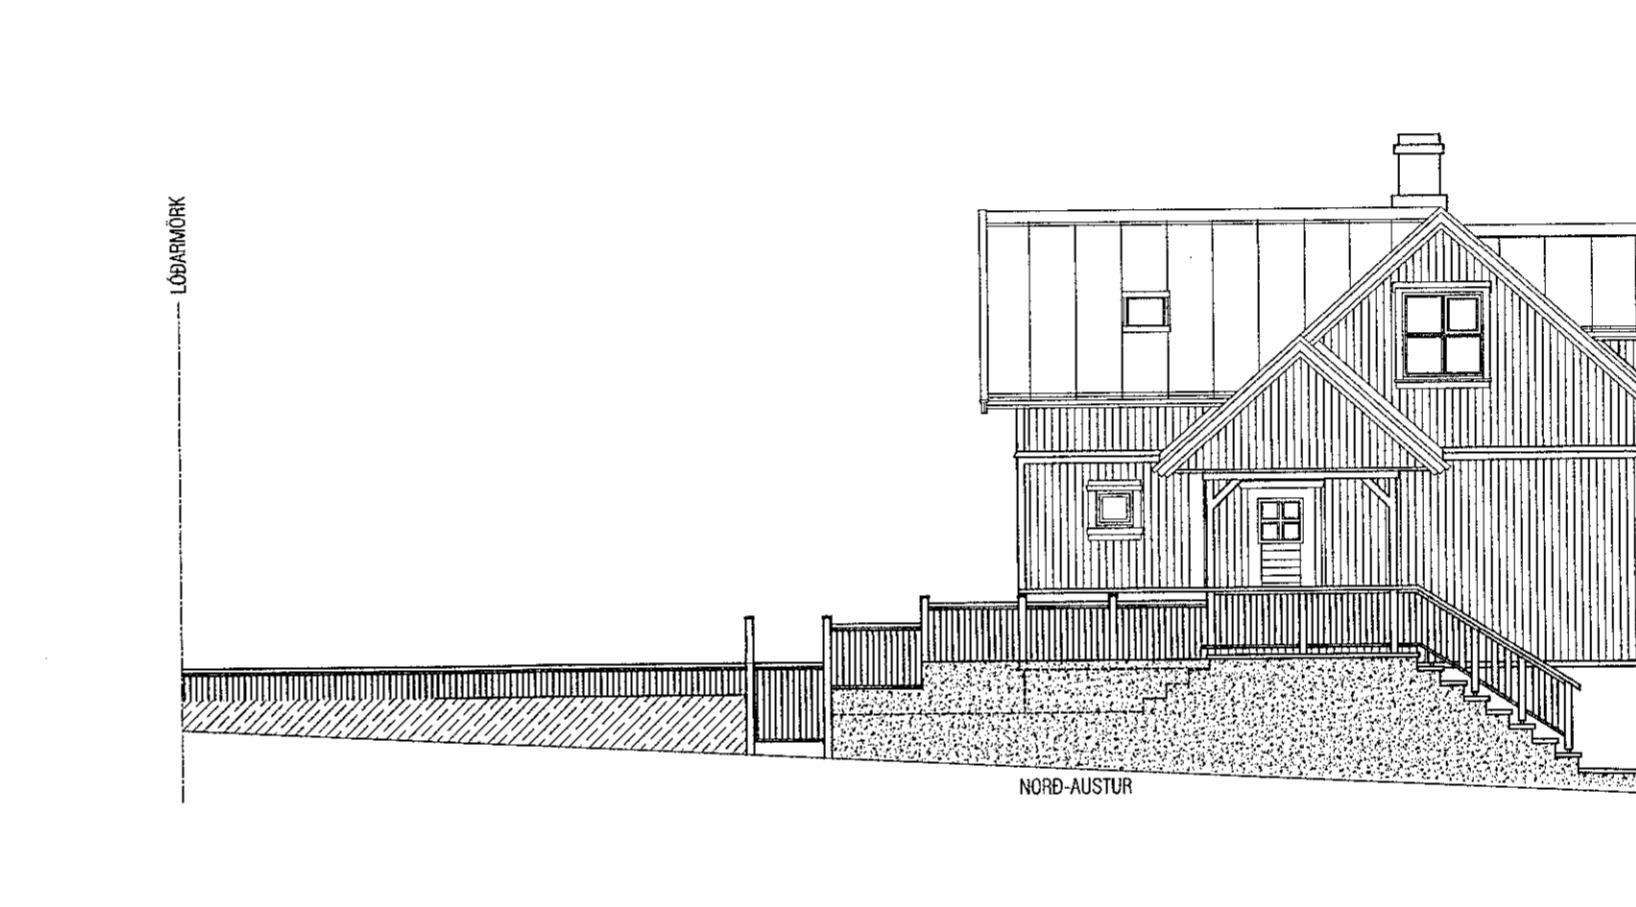
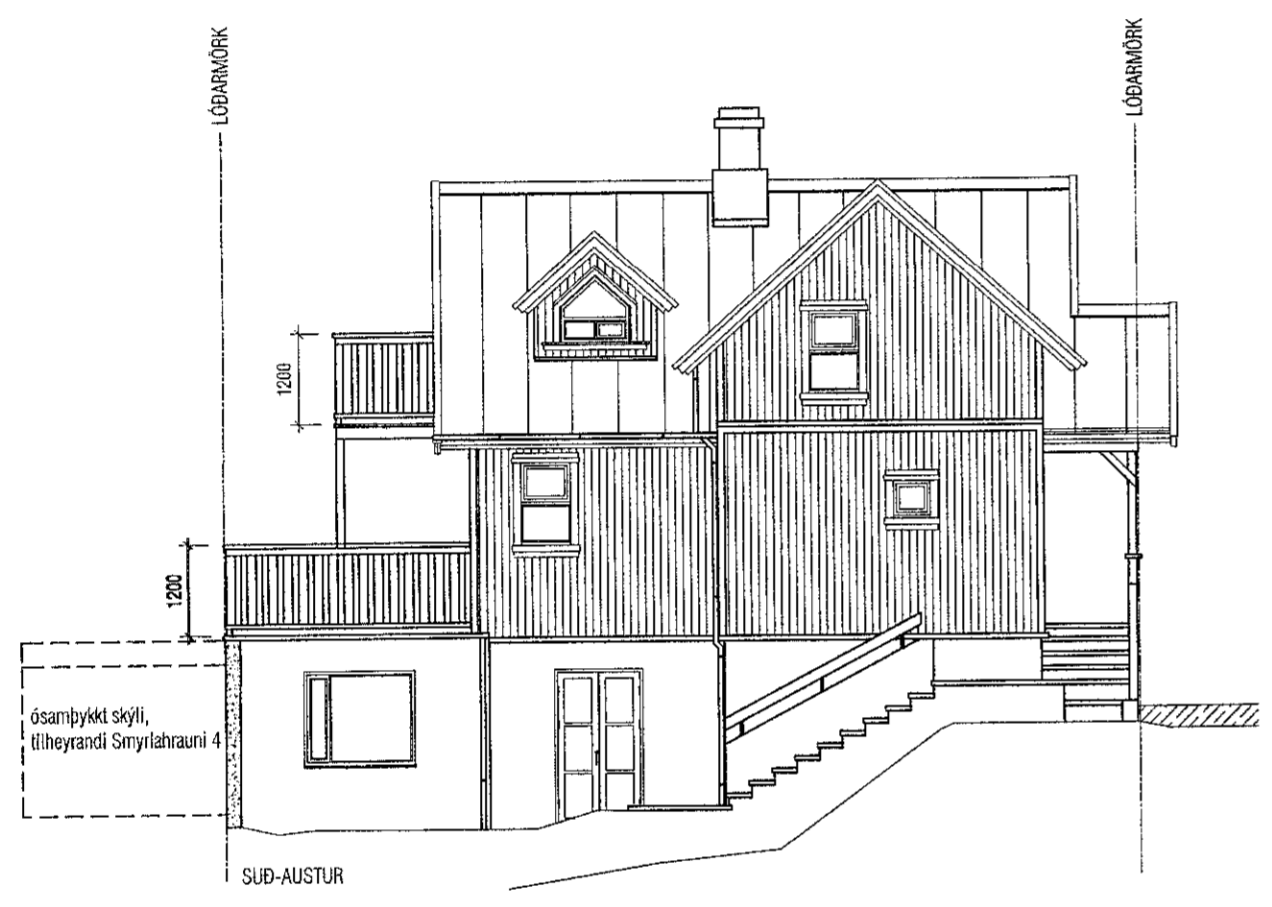


Samþykkt þann
28. OKT. 2020
Byggingarfulltrúinn í Hafnarfirði
Helmi Þjornarson

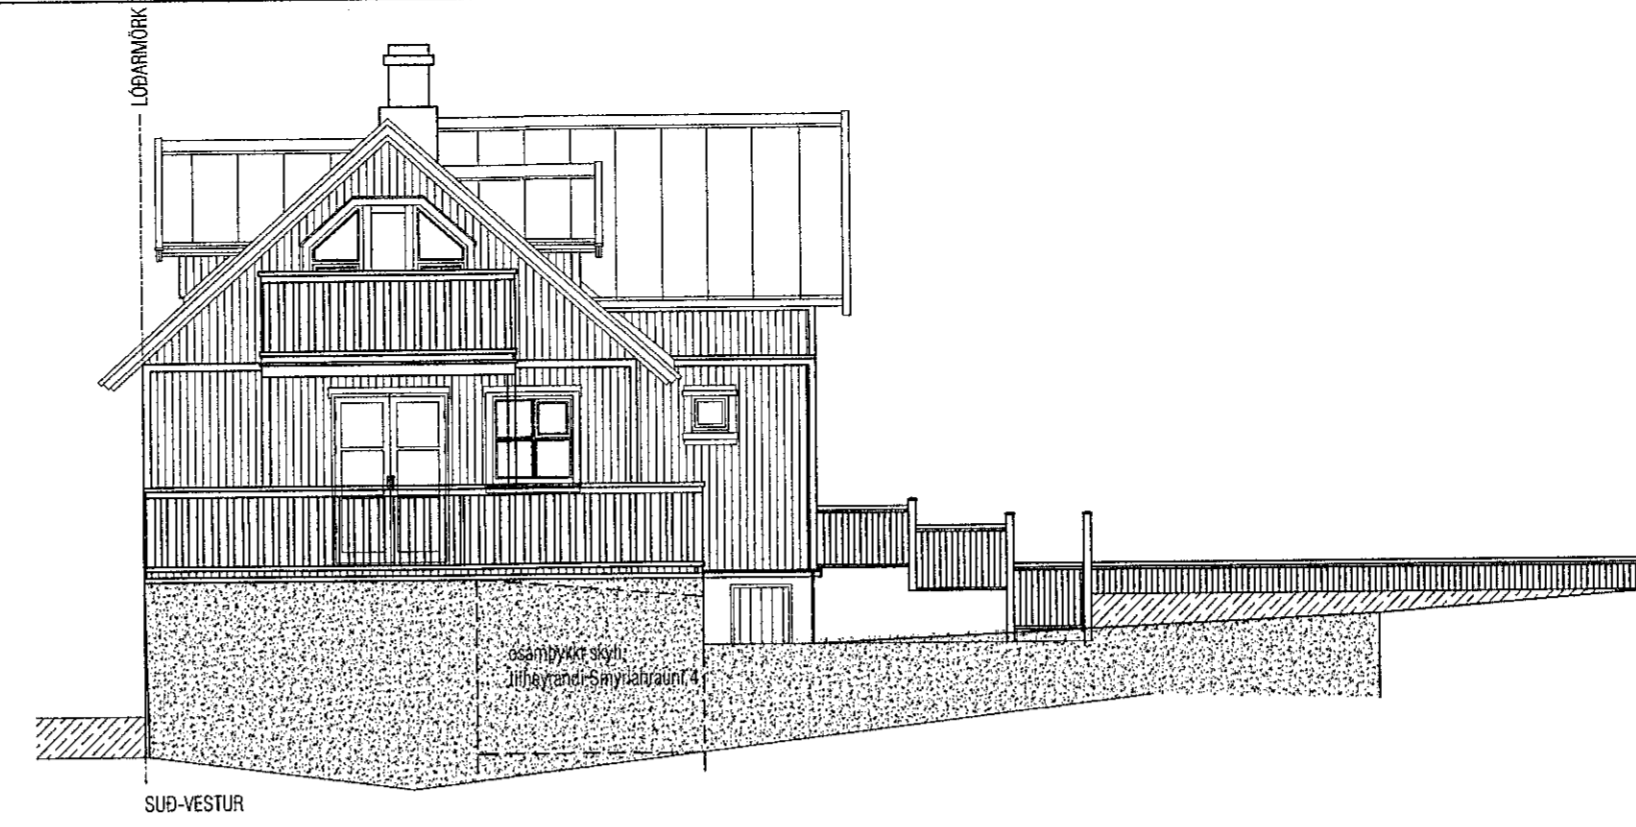

SNID A-A

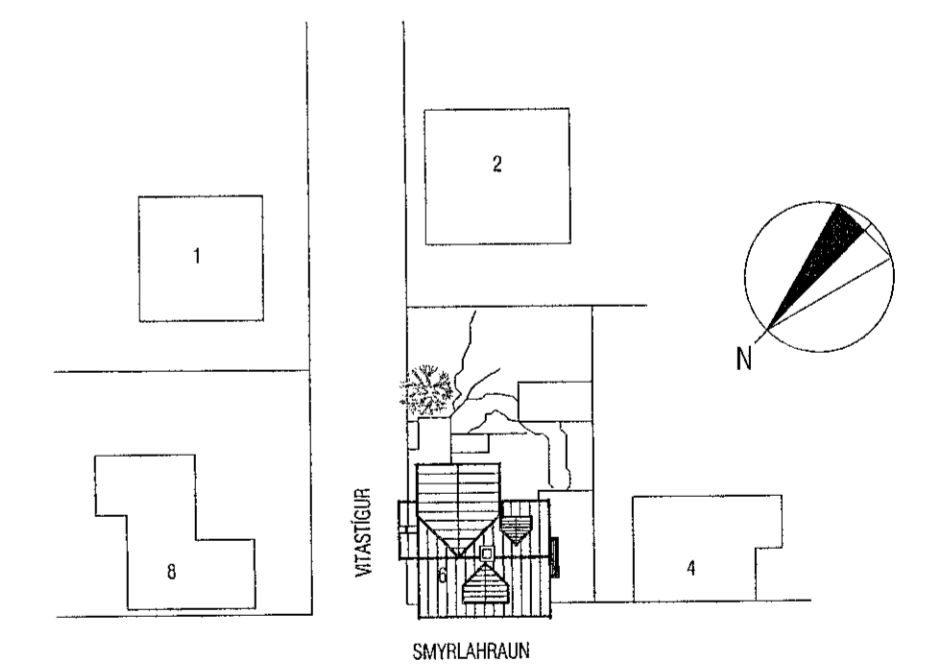

AFSTÖÐUMYND MKV. 1:500

A : 21.09.2020. Svalir settar á 1. hæð suðvestur og svalir á 2. hæð stækkaðar. A

Skráningartafli: Smyrlahraun 6, Hafnarfirði				Skrásetjari: Sigurður Hafsteinsson													
Landnúmer: 122285				Kennitala: 030859-7749													
Matshlutanúmer: 01				Útgáfa: 4.01b Dags: 30.6.2020													
Uppskipting og lýsing				Stærðir													
D0 Lokun	D1 Rými hæð-roð	D2 Nöfnun texti	D3 Hófu-flokkun	D4 Eignar-hald	D5 Botnflöt m²	D5M Milliflöt m²	D6 Stigar m²	D7 Op m²	D8 Brúflöt m²	D9 Brúflöt m² < 1,8	D10a Salahæð min	D10b Salahæð max	D11 Brúflöt rúmmál m³	D12 Netflöt m²	D16 Bit flatarmál m²	Reknaáala skiptarúmmál	D17 Skiptarúmmál m³
		Matshluti			205,9	0,0	3,3	3,0	188,9	18,7			524,9	149,1	182,1		418,857
		Botn											17,4				
	00	jarðhæð			82,1	0,0	0,0	0,0	82,1	0,0			215,5	64,0	82,1		154,056
A	0001	íbúð	N	0001	74,7				74,7		2,52	2,67	195,7	58,8	74,7	2,62	13,884
A	0002	Geymsla	N	0101	7,4				7,4		2,67	2,67	19,8	5,2	7,4	2,67	
	01	1. hæð			61,9	0,0	3,3	0,0	59,8	0,0			159,7	49,1	59,8	2,67	131,097
A	0101	íbúð	N	0101	59,8		3,3		59,8		2,67	2,67	159,7	49,1	59,8		
A	0102	Virkisrými	V	0101	2,1											1,00	24,800
C	0103	Svalir	S	0101	24,8				24,8								
C	0104	Úttröppur	U	X	14,5				14,5								
	02	2. hæð			61,9	0,0	0,0	3,0	47,0	18,7			132,4	36,0	40,2		88,920
A	0201	íbúð	N	0101	50,0			3,0	47,0	6,8	1,20	2,67	123,7	36,0	40,2	2,47	
A	0202	Þakrými	F	0101	11,9					11,9	0,25	1,20	8,6				
C	0203	Svalir	S	0101	6,1				6,1							1,00	6,100
Athugasemdir																	
Sameignir sumra																	
Eignarhald																	
	Eignar-hald	Nöfnun texti	Bit flatarmál m²	Skiptarúmmál Séreign m³	Skiptarúmmál Sameign m³												
	0001	íbúð	74,7	154,056	154,056												
	0101	íbúð	107,4	264,801	264,801												
		Allis	182,1	418,857	418,857												

<p>VEKTOR - hönnun og ráðgjöf - Síðumúla 3, 108 Fvk, s: 554-6650 / 897-5363</p>		<p>Sigurður Hafsteinsson byggingatæknifræðingur Kt. 030859-7749 email: sigurdur@vektor.is</p>		<p>SMYRLAHRÁUN 6, HAFNARFIRÐI ÚTLIT HÚSS, SNEIDING, AFSTÖÐUMYND og SKRÁNING</p>	
Teikn. nr.	Tilvisun á teikningu	Br.	Dags.	Hannað	Teiknað
Samþykkt	<i>Sigurður Hafsteinsson</i> Kt: 030859-7749			SH	EBHO
				Dagsetning	Verk nr.
				22.09.2018	Mælikvarði
					1:100
					Teikn. nr.
					A-02