
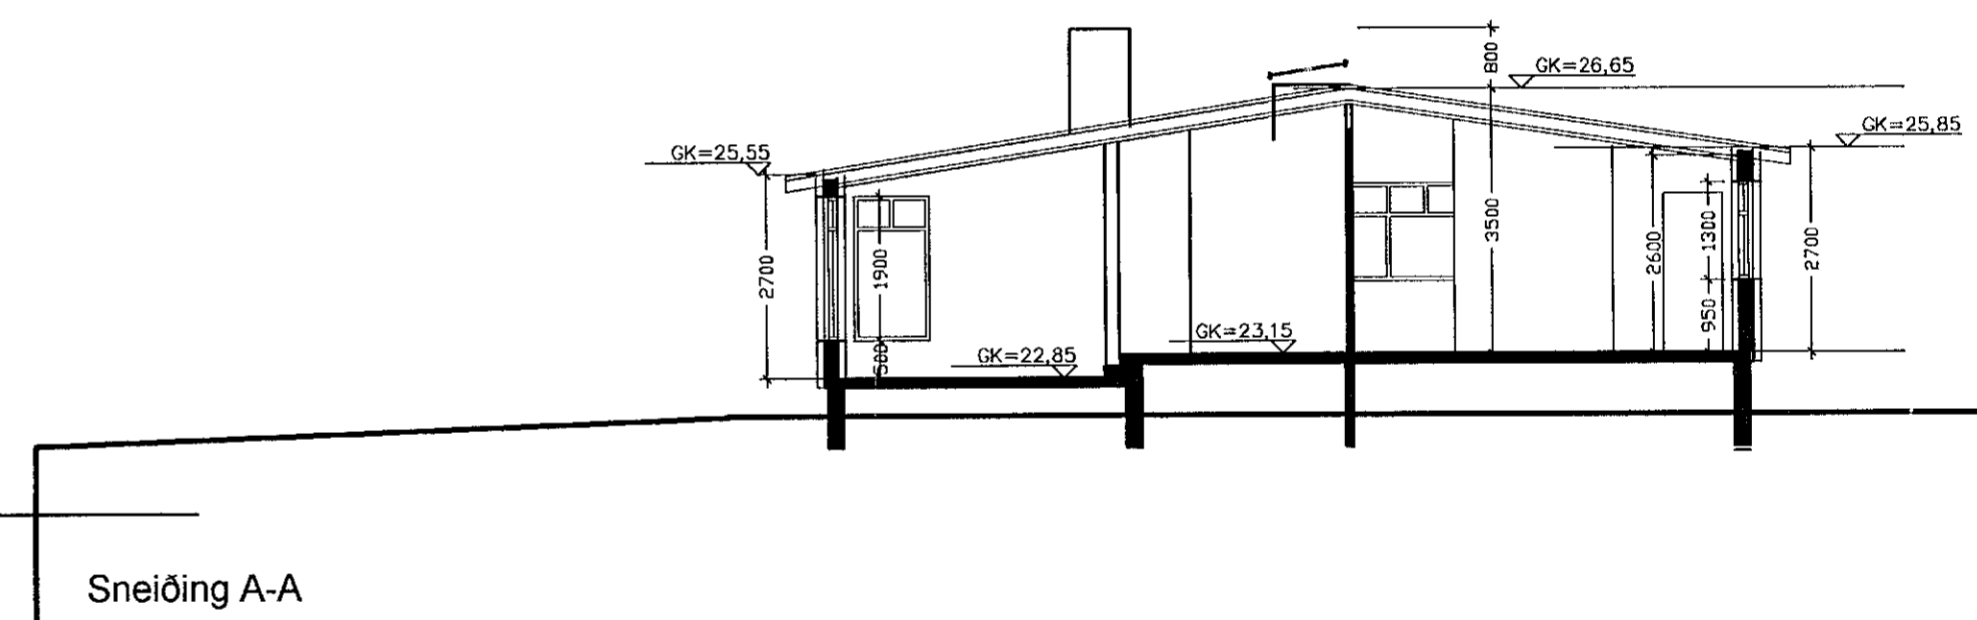
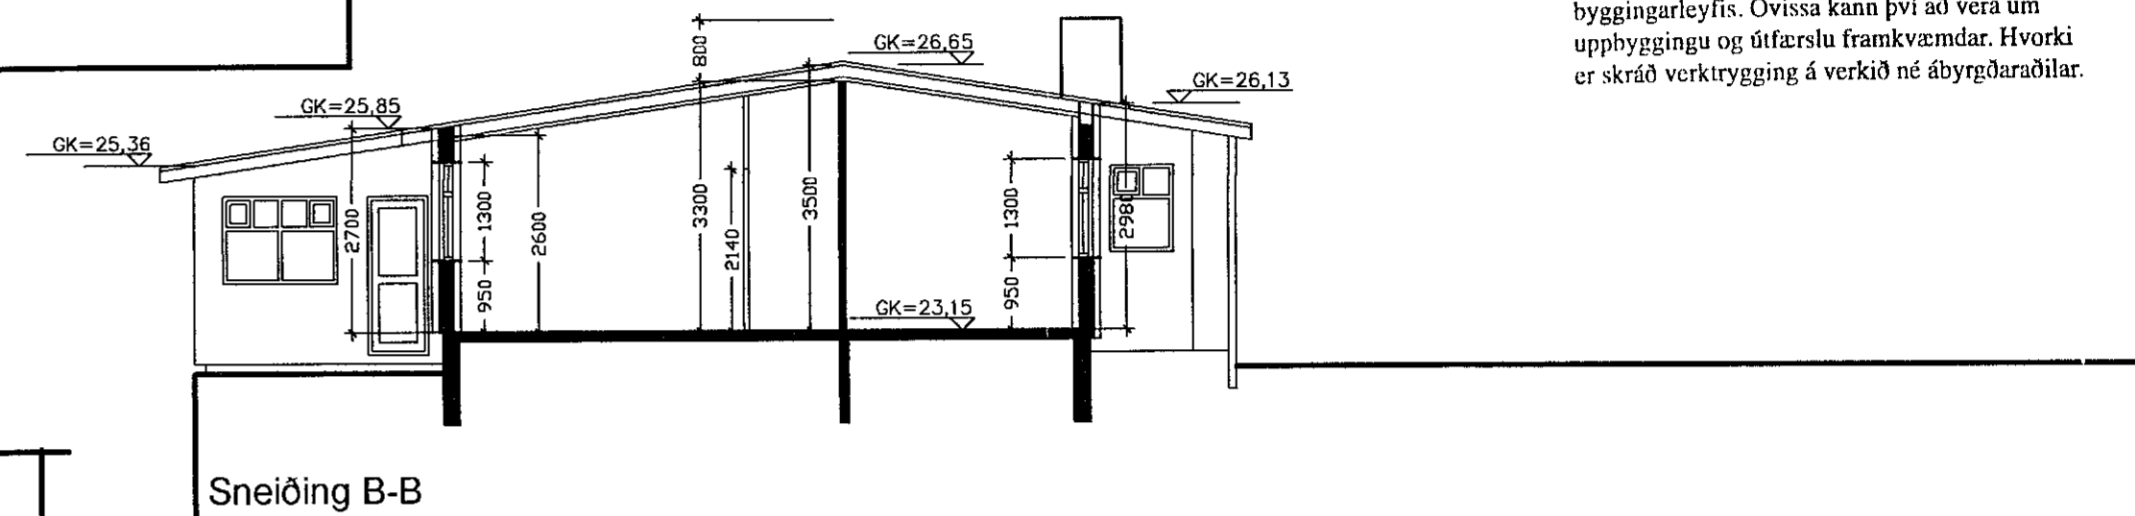
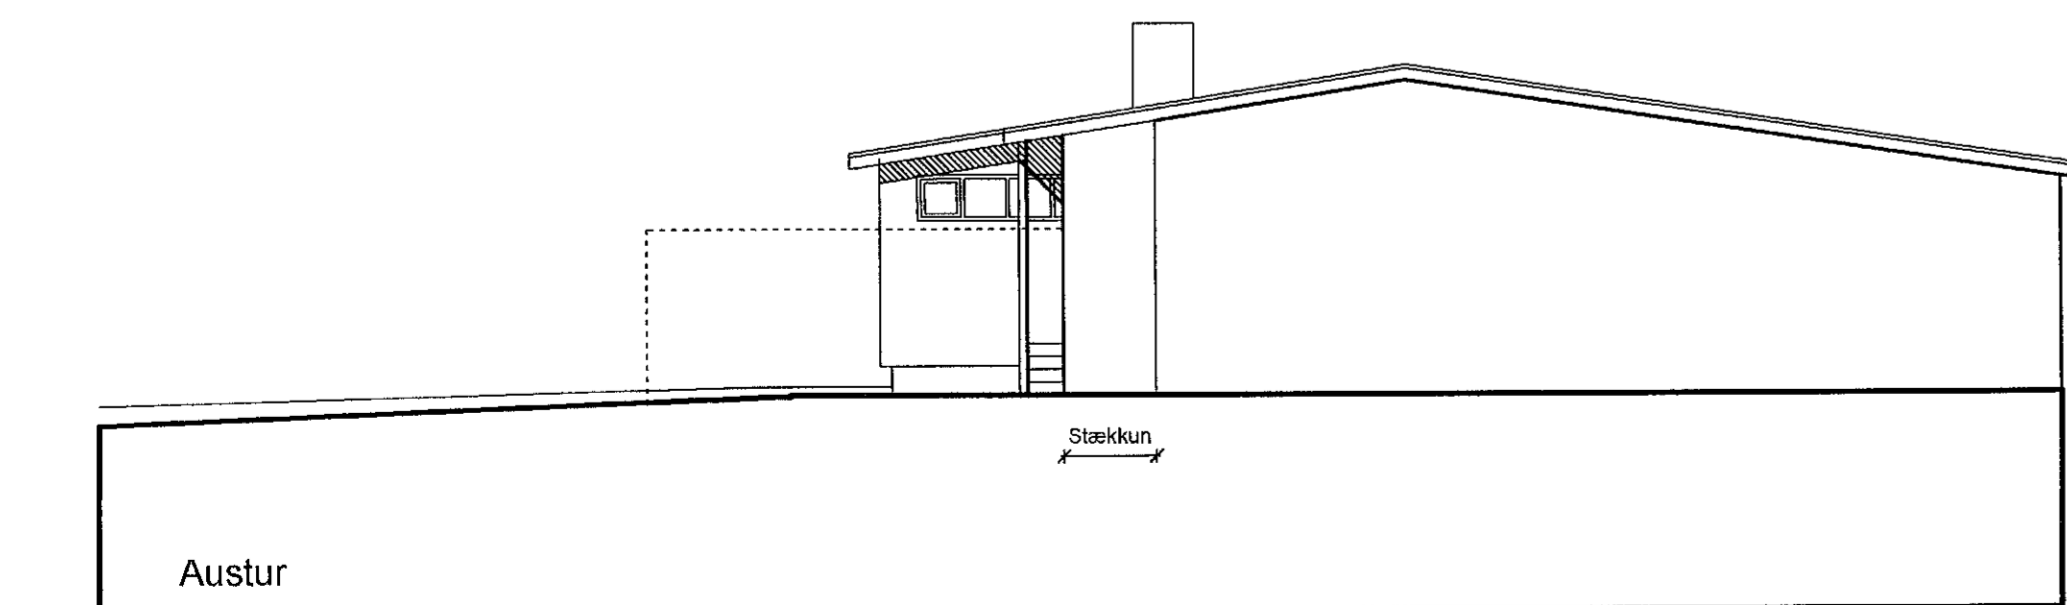
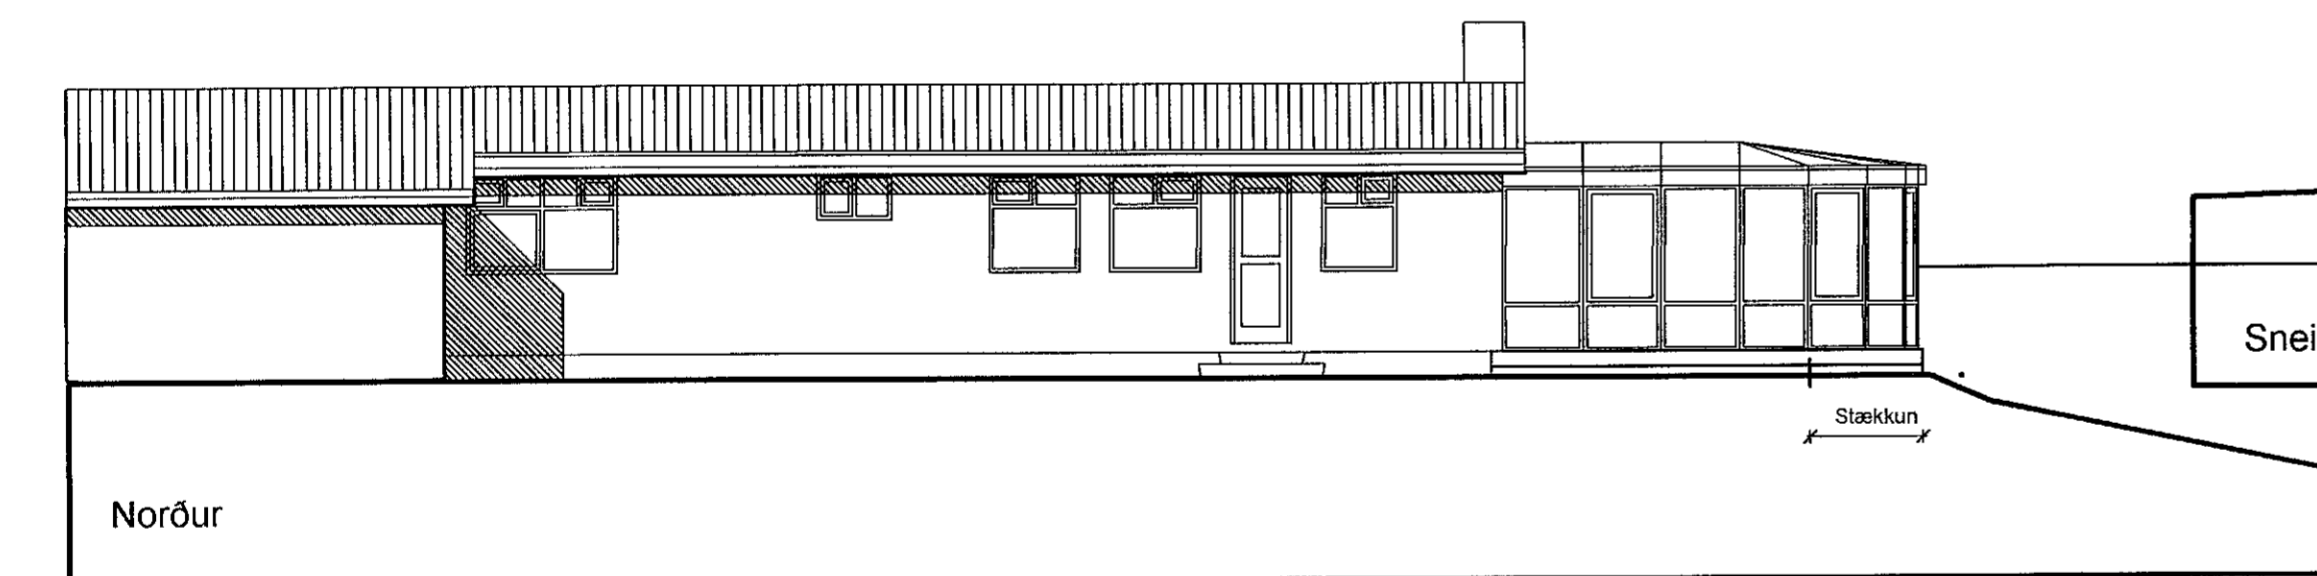
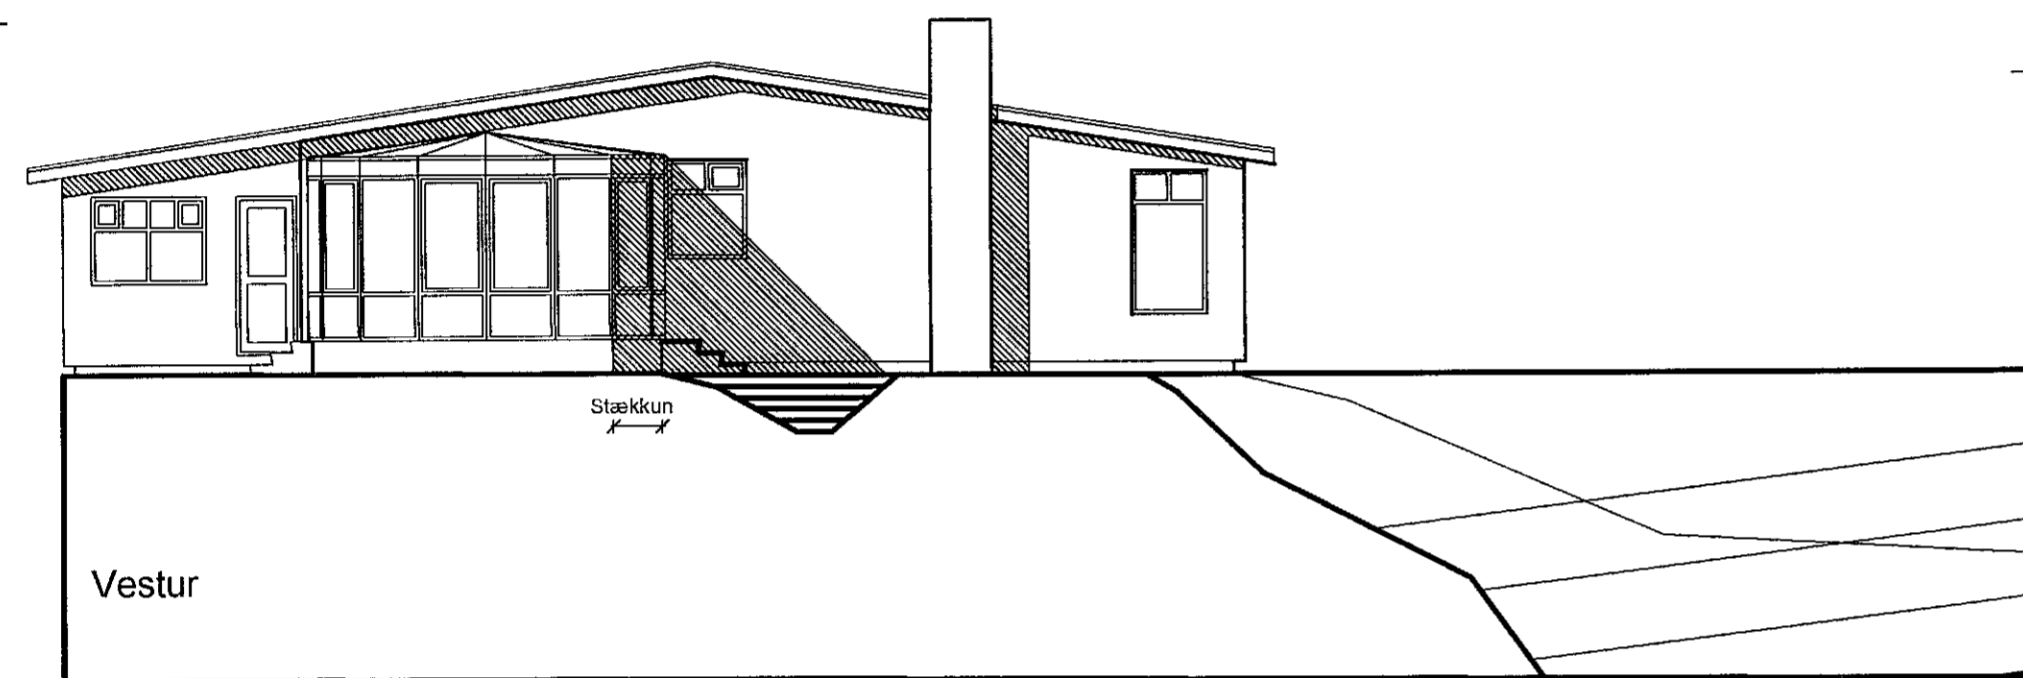


Það athugast að um er að ræða samþykkt á áður gerðri framkvæmd sem gerð var án byggingarleyfis. Óvissa kann því að vera um uppbyggingu og útfærslu framkvæmdar. Hvorki er skráð verktrygging á verkið né ábyrgðaraðilar.

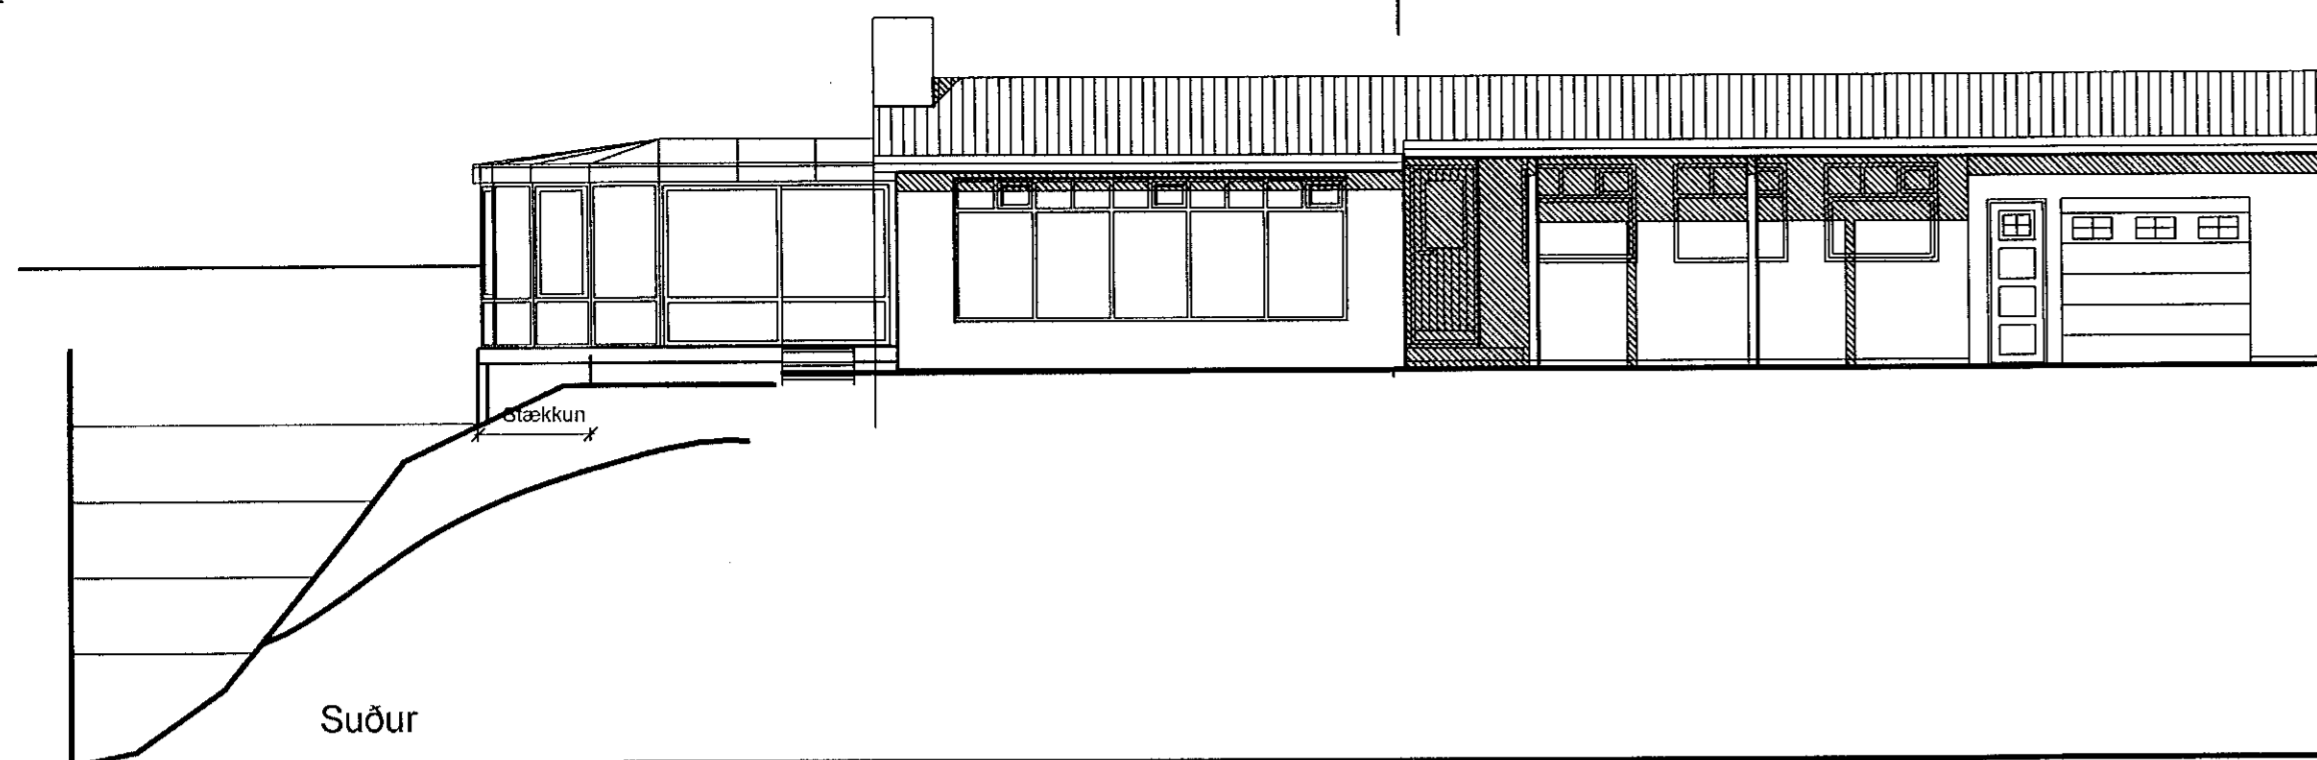

Miðvangur 27
Hafnarfjörður
Útlit, snið

Hannað / teiknað : ff Verknúmer : 0119
Mælikvarði : 1/100 Dagsetning : 13.08.2020

Teikn.nr. 102

Aðalhönnuður / Hönnunarstjóri :
Fríðrik Friðriksson arkitektar, Kt: 211256-4519 *Fríðrik Friðriksson*
13.10.2020

Studio F - arkitektar
Kelduhvammur 6, 220 Hafnarfjörður
Kt: 430707-1670 S: 571 0202 / 864 9610 Netf: studiof@islandia.is