

Öll málið lögstaðfarið á stöðnum öðrum er smíði hefst. Míðarni í teikningum skal tafarlaust tilkynna hönnuðum. Teikningar arkitekta skal lesa með teikningum meðhönnuðu.

Breytingar október 2020



Sótt er um að setja svalalokanir fyrir allar svalir á öllum íbúðum.

Svalalokanir skulu vera frá vörkenndum framleiðanda. Svalalokanir eru úr 12mm hertum glerflekum sem eru að hámarki 800mm breiðar, bíl er á milli glerja til að tryggja loftun á svölum.

Gler í svalalokunum eru með færnanlegum glerflekum sem renna í brautum að ofan og neðan. Unnt skal vera að ræða glerflekunum til hlíðar þannig að svalir geti verið nánast opnar að fullu.

Svalalokanir skulu uppfylla kröfur 6.7.4 og 9.6.17 í byggingarreglugerð 112/2012

Innra skipulag húss óbreytt. Allar klæðningar á húsi eru óbrennanlegar.

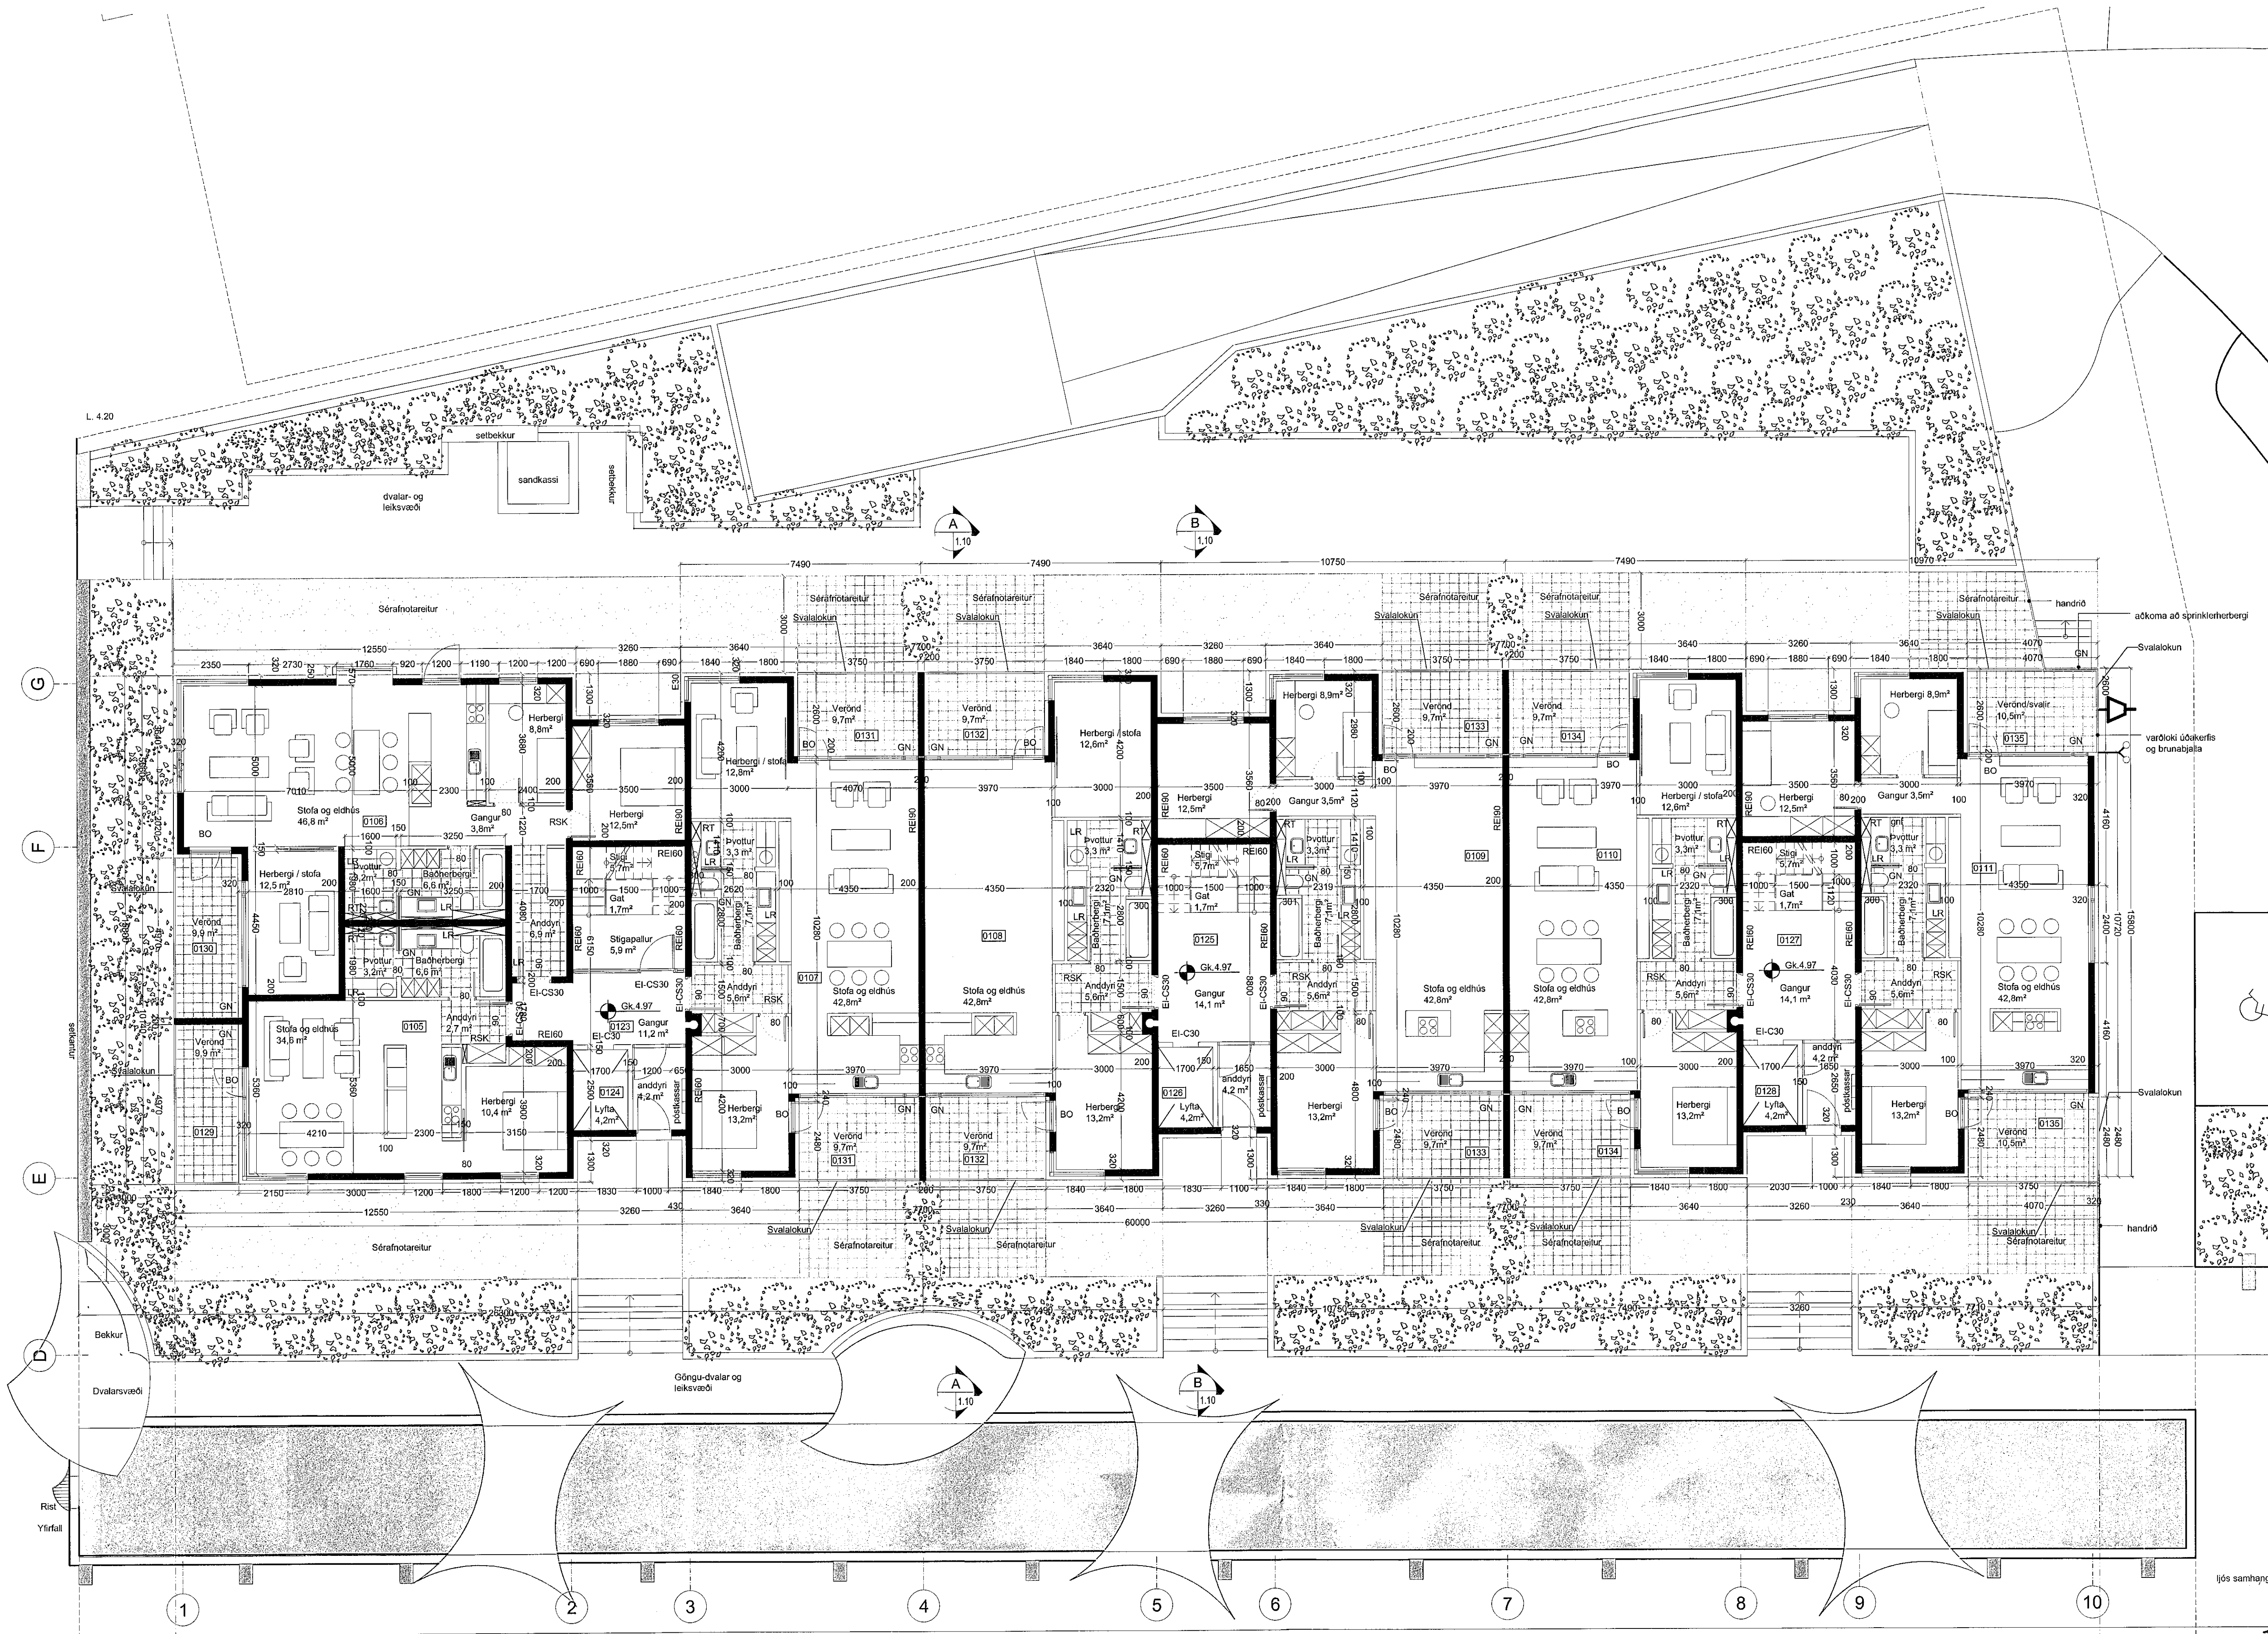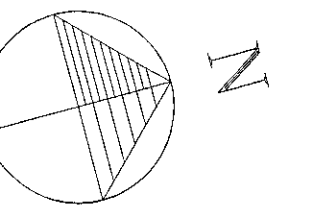

SHS
10.11.2020

Skýringar:
LR loftfæsing
GN gólfurhæð
RSK reykskyrjar
RT rafmagnstafla
BO bjórnunargop
SLT slökktivæði

Teikning Utgöfn	09.10.20
Breyting / Fyrir / Text	Dagur / Ísmp

Norðurbakki 1-3,
Fjölbýli, veitingar og þjónusta í Hafnarfirði

Verkhúsi: Grunnmynd 1. hæð, Norðurbakki 3.

Teknínúmer: 1.07

Mælikvarði: 1:100

Teiknað: GI HS

Yfirfarir:

Samþykkt: 09.10.20

Verknúmer: 0502

Útgáfudagur: 09.10.20

Teiknari: ÓD

Úprentað: Név 02, 2020 - 10:14

ARKIBING | AORDIC

BOUHOLT 8-105 REYKJAVÍK SIM: 570 5700 arkibing@arkibing.is - www.arkibing.is

SIQRUR HALLGRÍMSSON, 170753-3139 ARKITEKT
BIRRIK ARNASON, 200787-3159 BYGG.FR.
HALLUR KRISTMUNDSSON, 220573-3899 BYGG.FR.
HELGI MAR HALLGRÍMSSON, 210279-3429 ARKITEKT

Grunnmynd 1. hæð,
Norðurbakki 3.