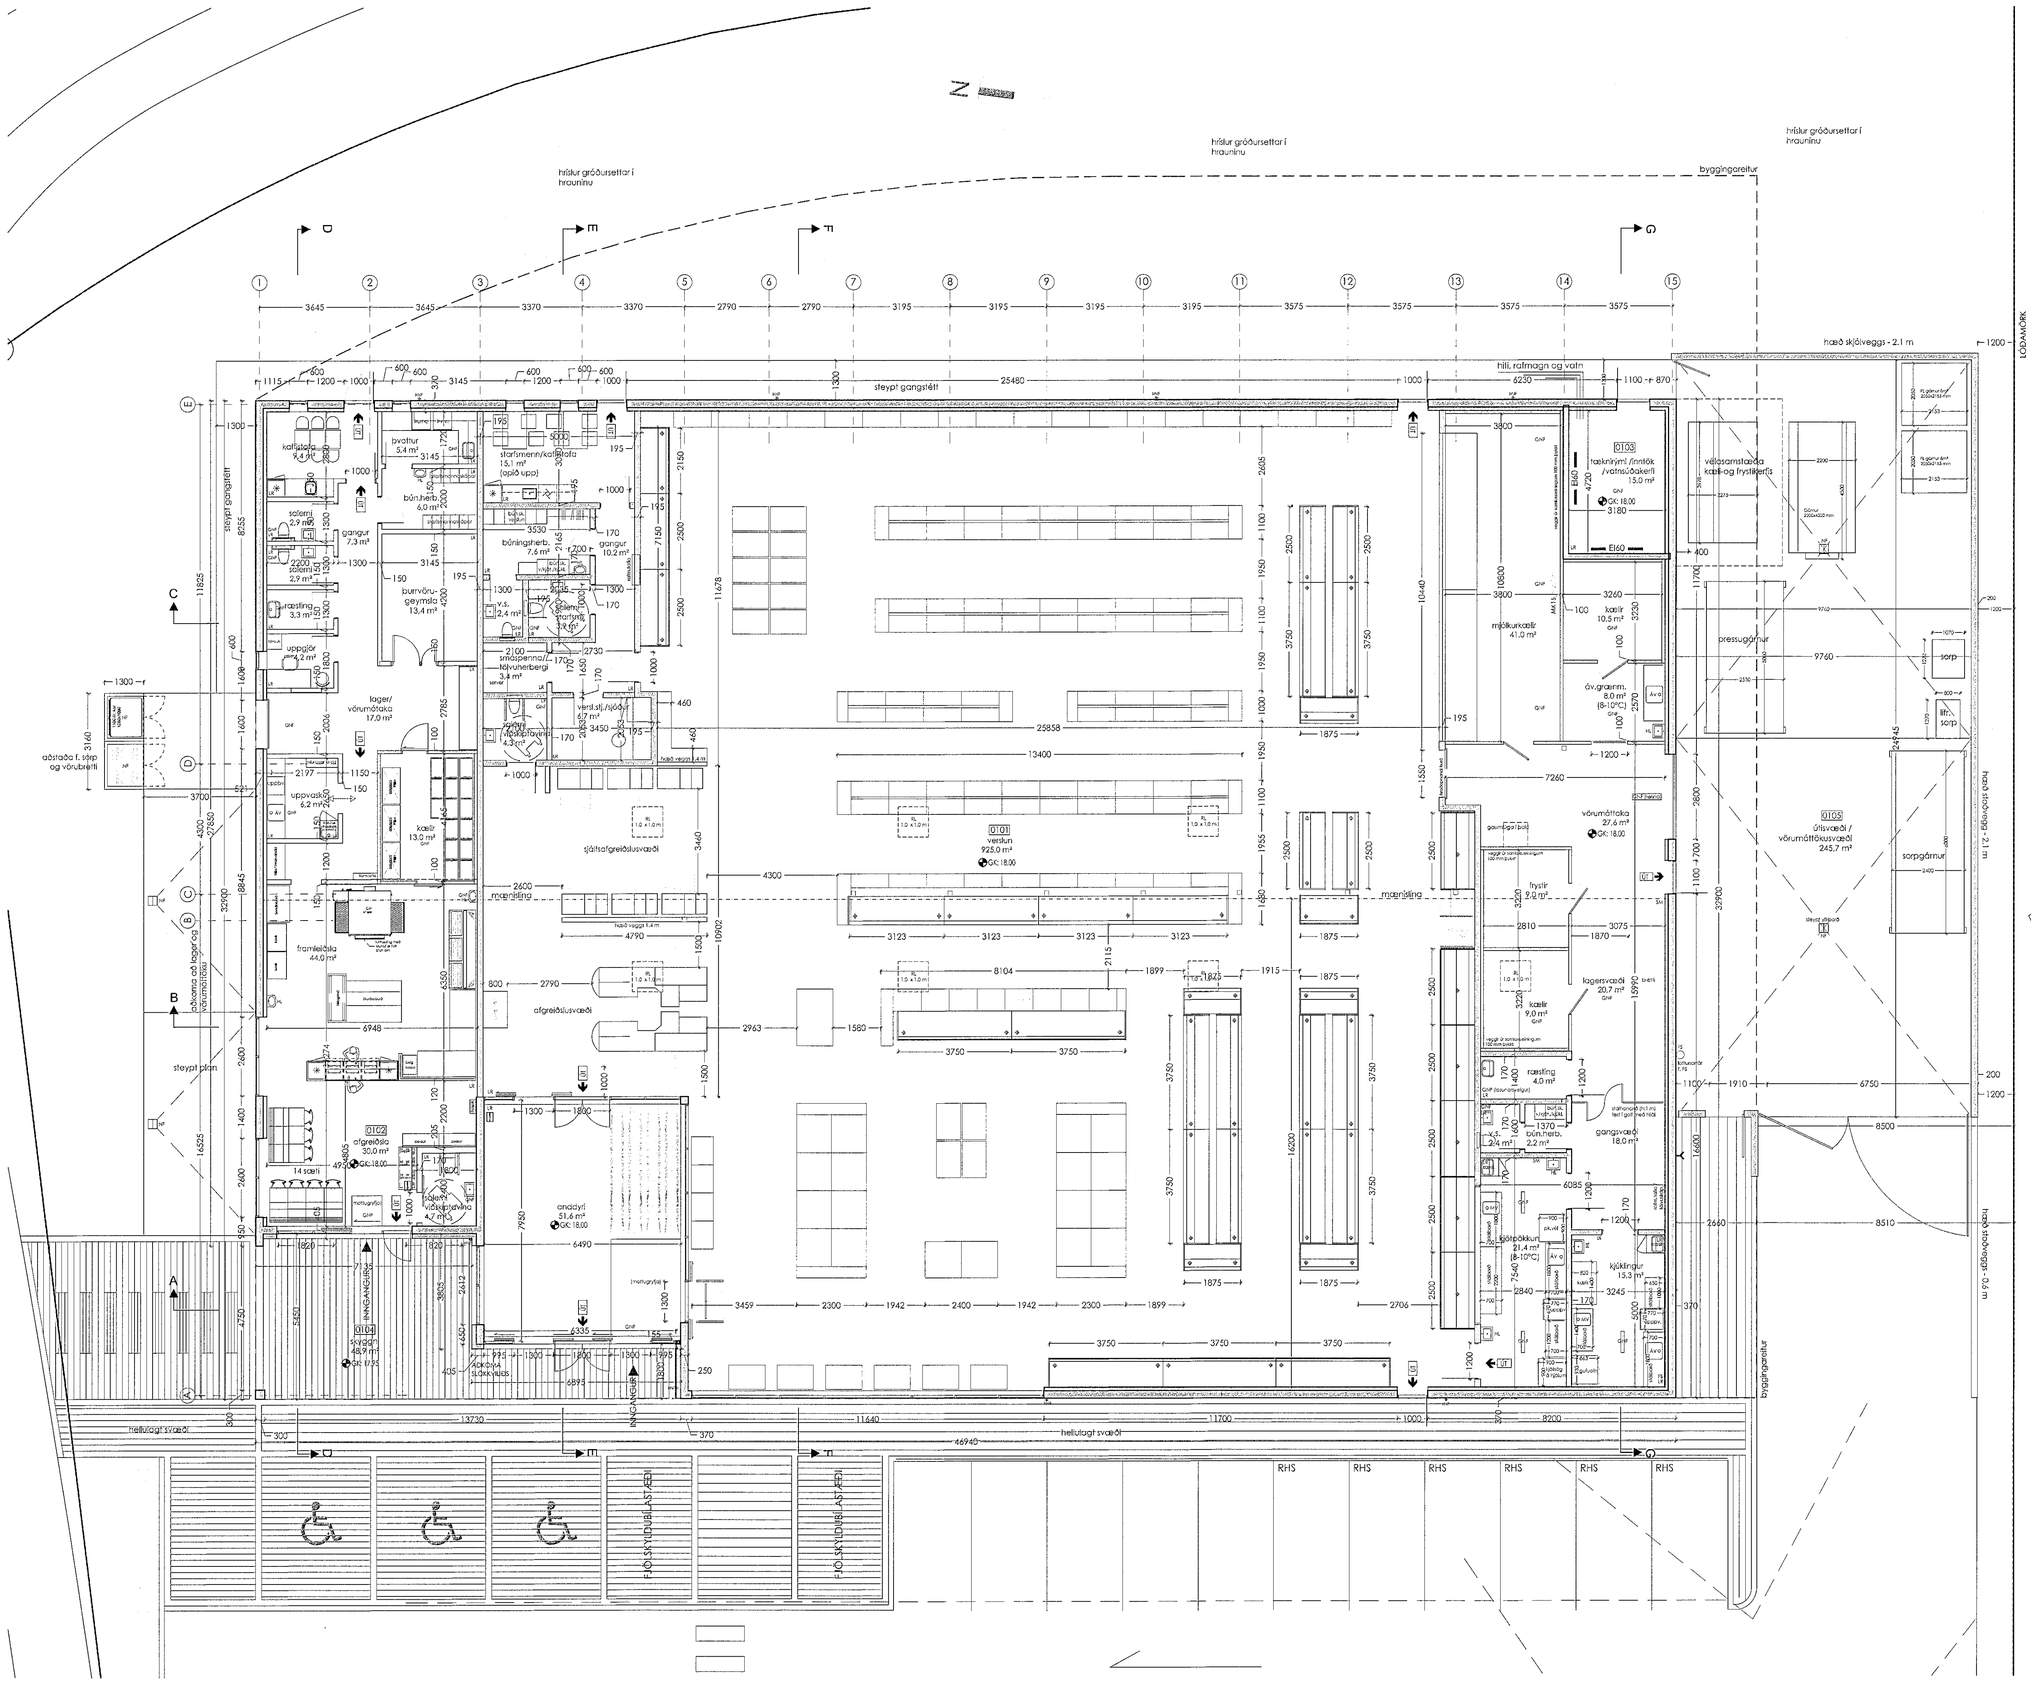

Samþykkt þann
11. NÓV. 2020
Byggingarfulltrúinn í Hafnarfirði

breyting	dags	unnið
A	**11.11.19**	**egg**

Breyting á notkun í eignarhluta 01-02 og þ.m.t. breyting á fyrirkomulagi innanhús // reykúlga sem var staðsett í þaki (milli mátlinu 2 og 3) fellur út // breyting á fyrirkomulagi bílastæða og gönguleiða á lóð // nýtt sorpgerði norðan við hús //breyting á áýndum þar sem tilfærsla hefur orðið á glugguum og hurðum sem tilheyra þessum eignarhluta // ljósaúrtök í útveggjum sýnd // tilfæringar á skiltum.

B	**29.09.20**	**egg**

Merking flóttaleiðar út úr kaffistofu starfsmanna Krónunnar bætt inn (sjá milli mátlinu 4 og 5) // merking flóttaleiðar út úr þakverði fram í verslun felld niður (sjá mátlinu 13) // veggur einangraður að utan (sjá mátlinu 5).

SKÝRINGAR Á TEIKNINGUM:

- Afmörkun byggingareits
- EI 60 — Veggir og hæðarskil með merktri brunamótstöðu
- E 30 — Hurðir og gluggar með merktri brunamótstöðu
- UT — Merktur útgangur
- 30 m — Brunaslanga
- Stjórnstöð brunaviðv.kerfis
- Y — Tvíburatengi stökkvivöðins
- RL — Reykloson
- LR — Loftræsting
- GN — Gólfniðurfall
- ÞNF — Þaknið urfall
- SM — Smúl-slanga
- RHL — Rafhleðsla f. lyftara
- FS — Fituskilja
- BV — Borðbún.vaskur
- ÁV — Áhaldavaskur
- MV — Matvælavaskur
- HL — Handlaug
- RHB — Rafhleðsla f. bifreiðar
- Breytingar í teikningu

Yfirfarið af brunahönnuði
LOTA
SHS
10.11.2020

ÆÐALUPPDRÁTTUR

verk	Norðurhella 1 - Hafnarfjörður Krónan matvöruverslun
verkkaupi	Festi fasteignir
heiti	**Grunnmynd**
mkv.	A1 1:100
dags	23.07.19
hannað	gov/egg
teiknað	gov/egg

G.Oddur Viðisson arkitekt FAÍ
220564-4369
dap
development architecture property
Tjarnargata 4 101 Reykjavík
s 6604200 arkitekt@dap.is www.dap.is

verknr.	teikning	breyting
14-04-O	(99)1.02	B

Öll mál athugist á staðnum - ósamræmi í teikningum og vafaatriði skal tilkynna arkitektum strax