

Samþykkt þann
09. DES. 2020
Byggingarfulltrúinn í Hafnarfirði
Selma Þorvaldsson





ný hurð


ÚTLIT 1:100
NORÐVESTUR



ÚTLIT 1:100
SUÐAUSTUR

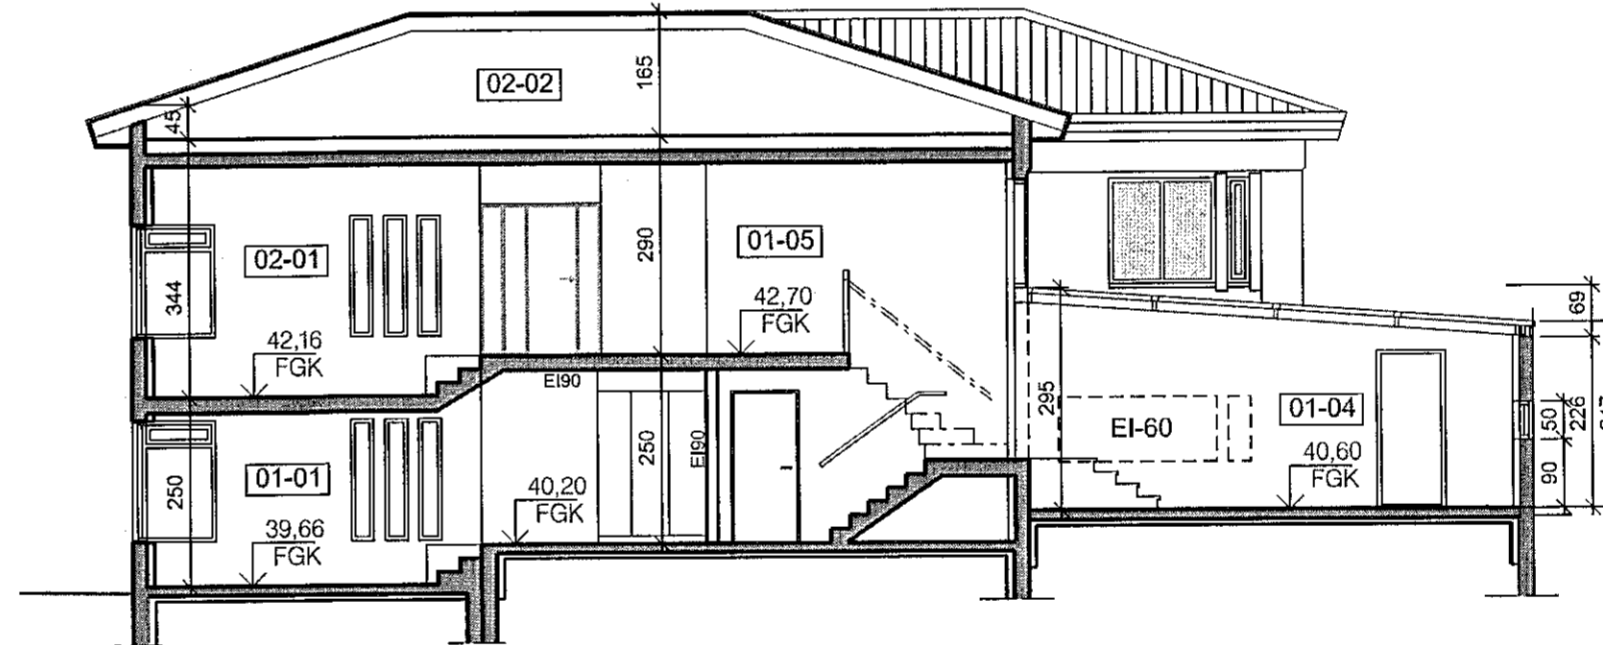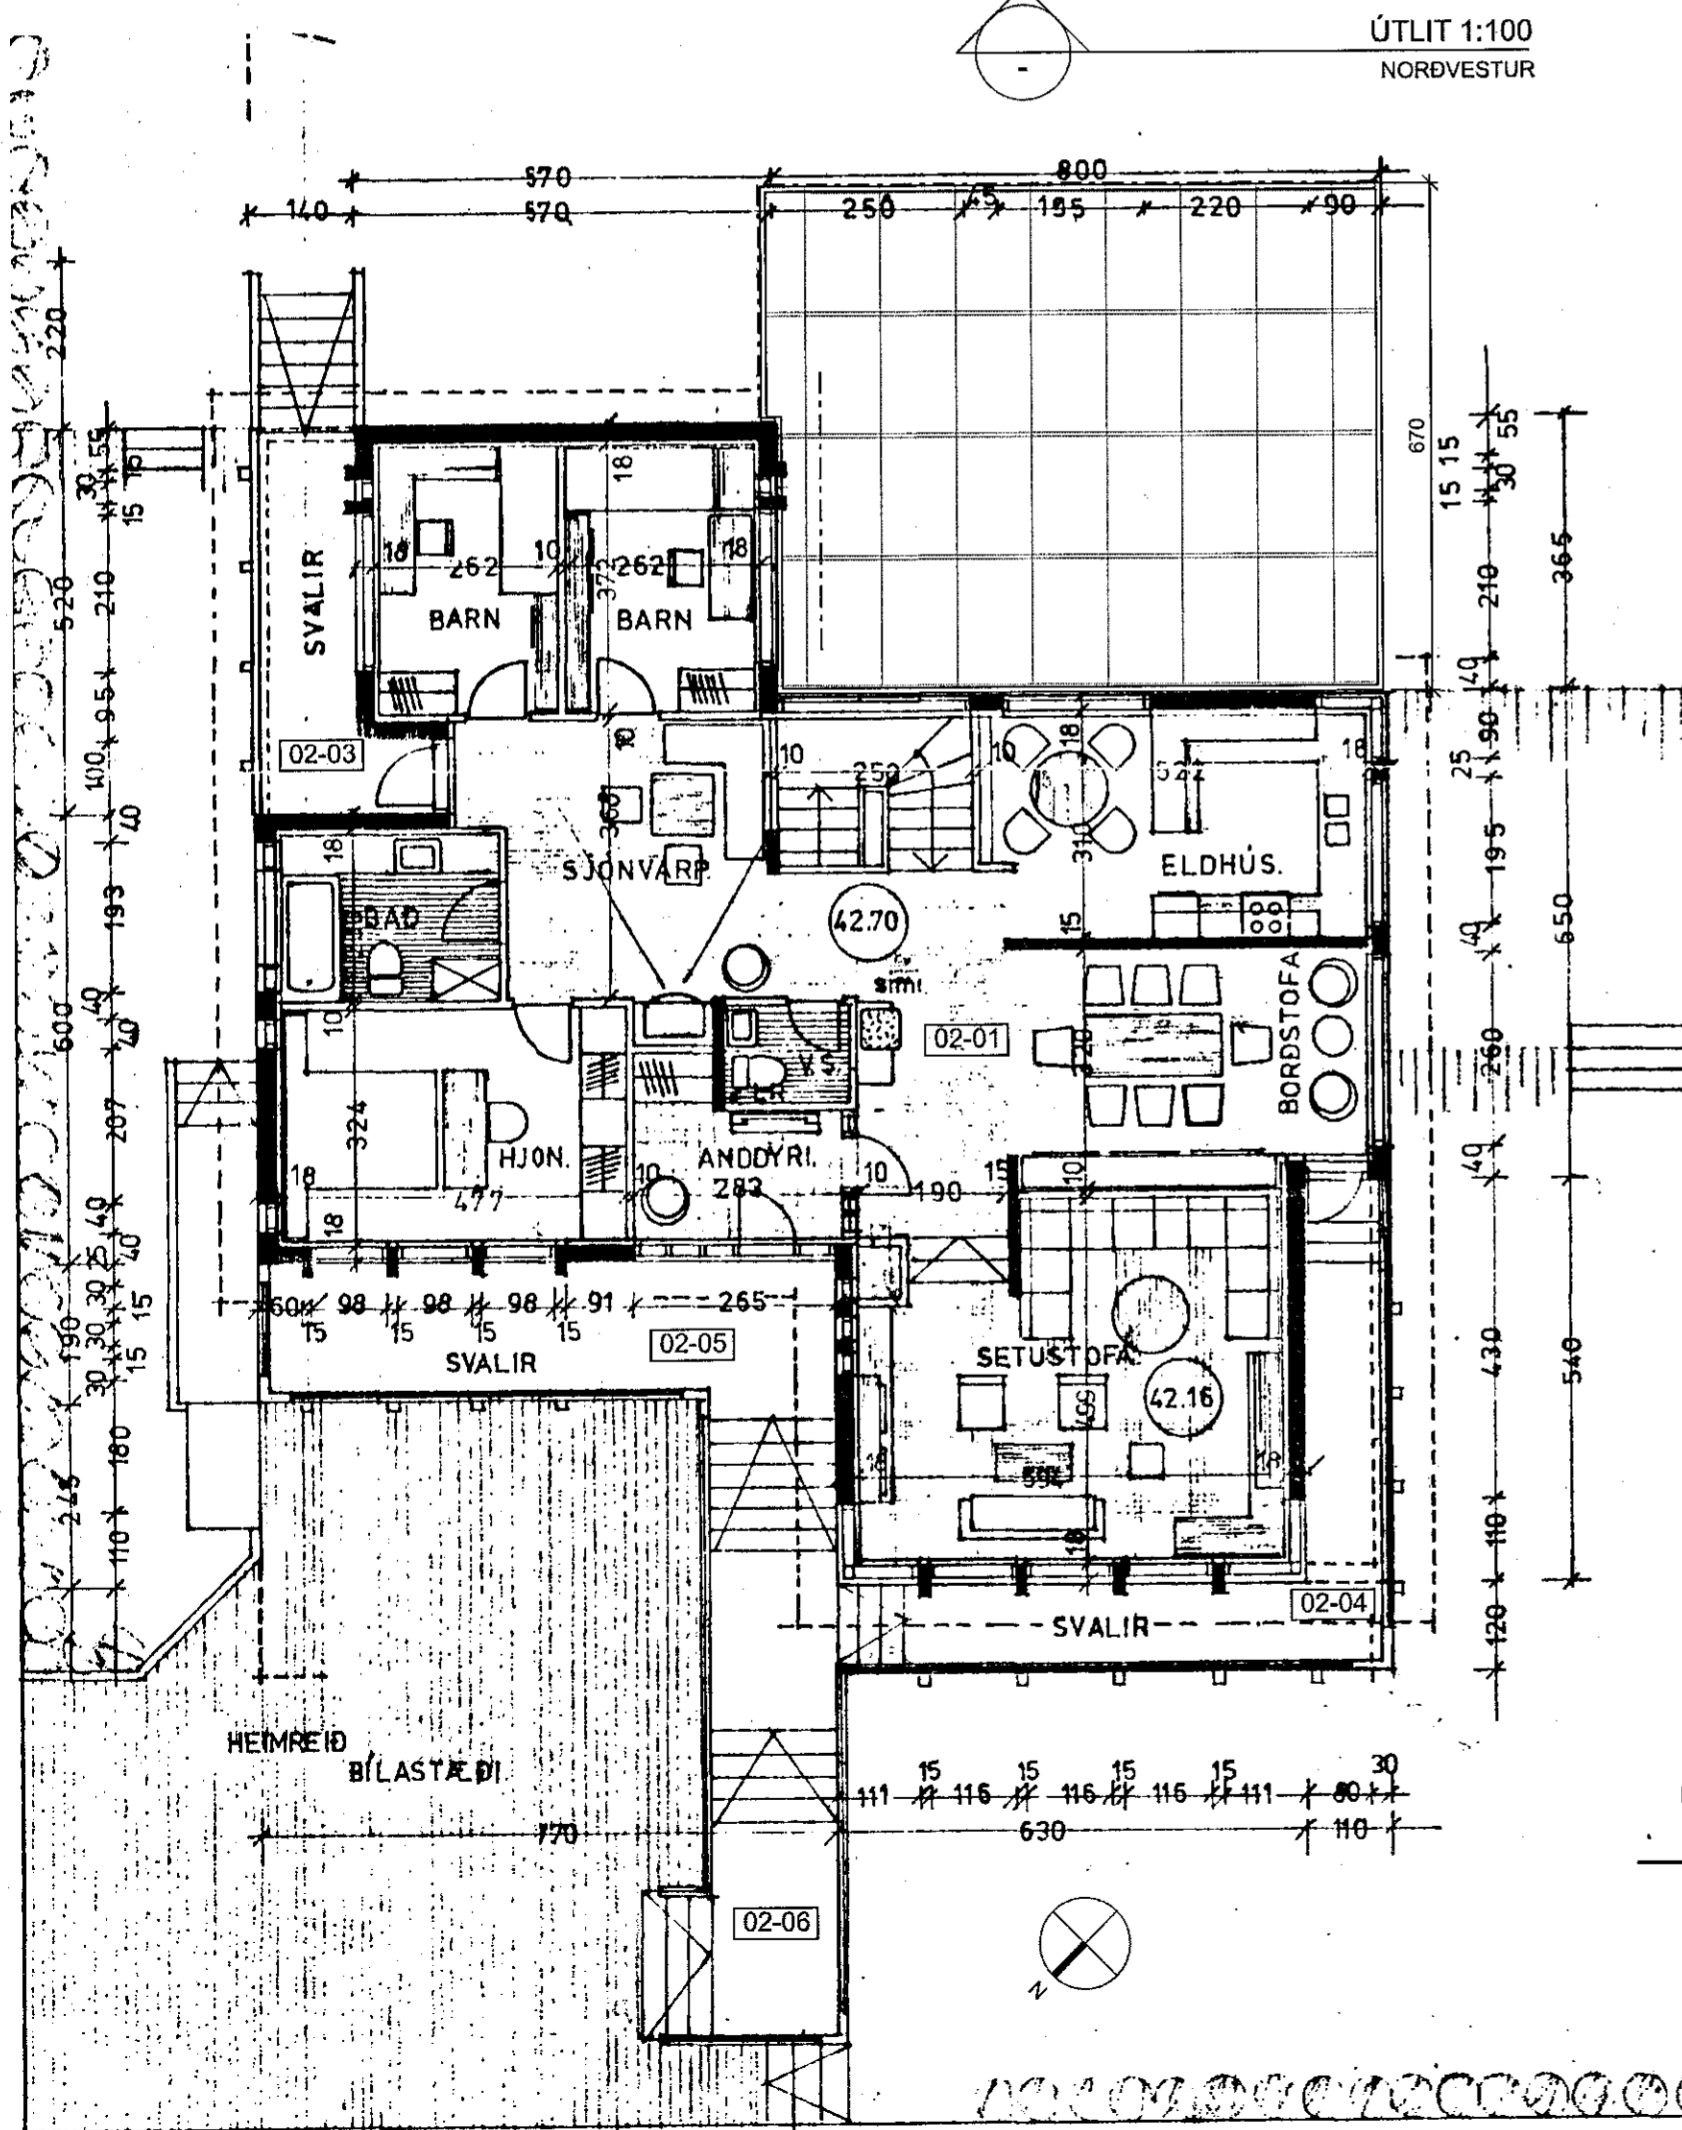

A-A
10-01
SNEIÐING 1:100

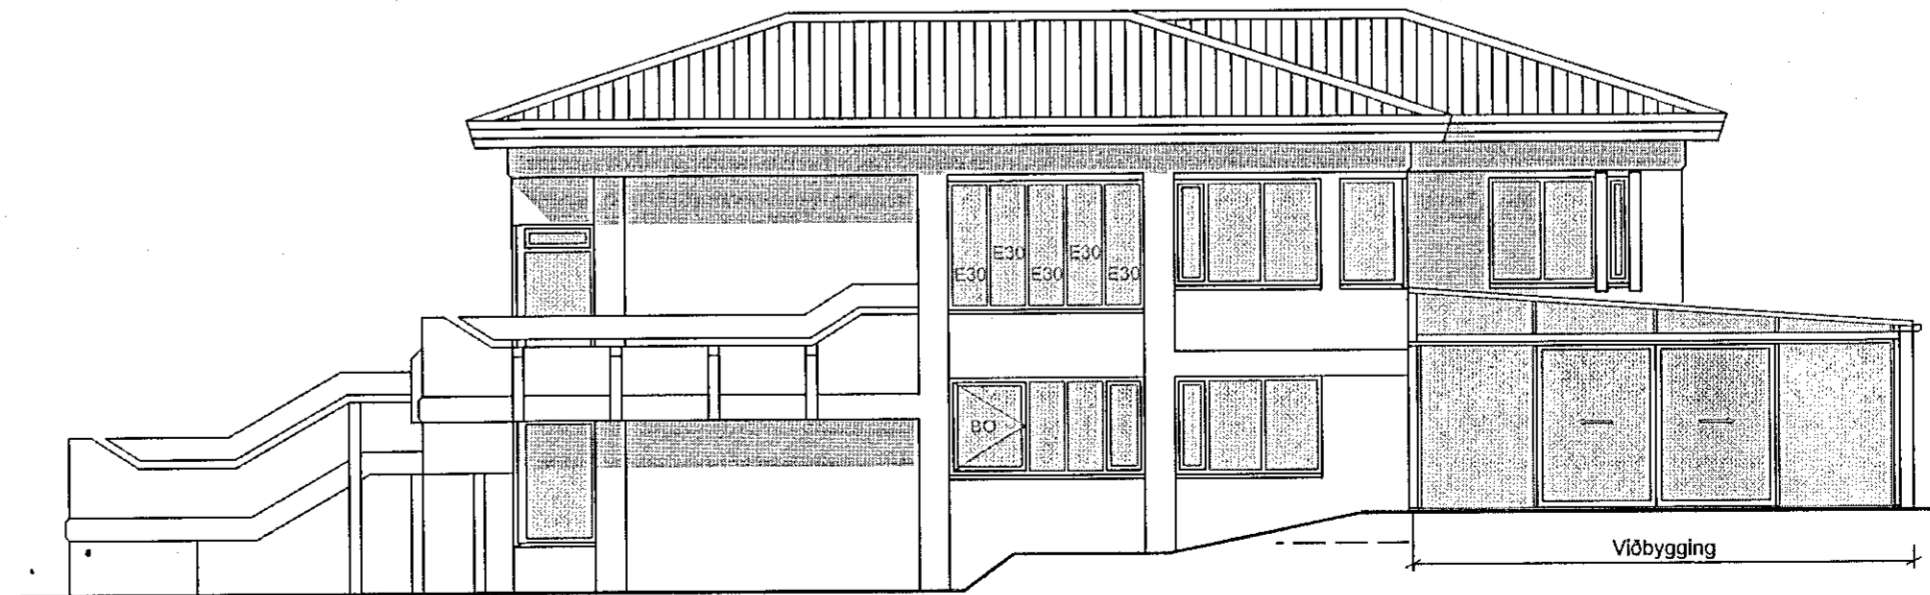

ÚTLIT 1:100
SUÐVESTUR

B	LGS	SS	07.09.2020
Sótt er um að skipta eigninni í tvær íbúðir og bæta við hurð útl garð frá 1.hæð			
A	LGS	JPA	18.09.2014
Bætt við gluggum á suðaustur hlöð og breytt nýting á rými.			
ÚTGAFA	TEIKNAD	TYRIFARID	DAGS
BREYTINGAR			



ASK ARKITEKTAR EHF
GEIRSGÖTU 9 101 REYKJAVÍK
SÍMI 515 0300 FAX 515 0319
www.ask.is

ARITUN ADALHÖNNUÐAR
Páll Gunnlaugsson
Páll Gunnlaugsson Arkitekt F.A.I. kt210552-2199 palk@ask.is

ASK
ARKITEKTAR

VERKEFNI
Fagríthvammur 8, Hafnarfirði
Viðbygging

TEGUND TEIKNINGAR	MKV. I A2
Aðalteikning	1:500/ 1:100
HEITI TEIKNINGAR	HT/POB
Útlit og sneiðing	PG
	YRIF.
	DAGS.
	30.08.2007
UTGAFA	

VERK NR.	AUKENNI - NÚMÉR TEIKNINGAR	ÚTGAFA
0753	10-02	B