




AFSTÖÐUMYND Í MKV. 1:500

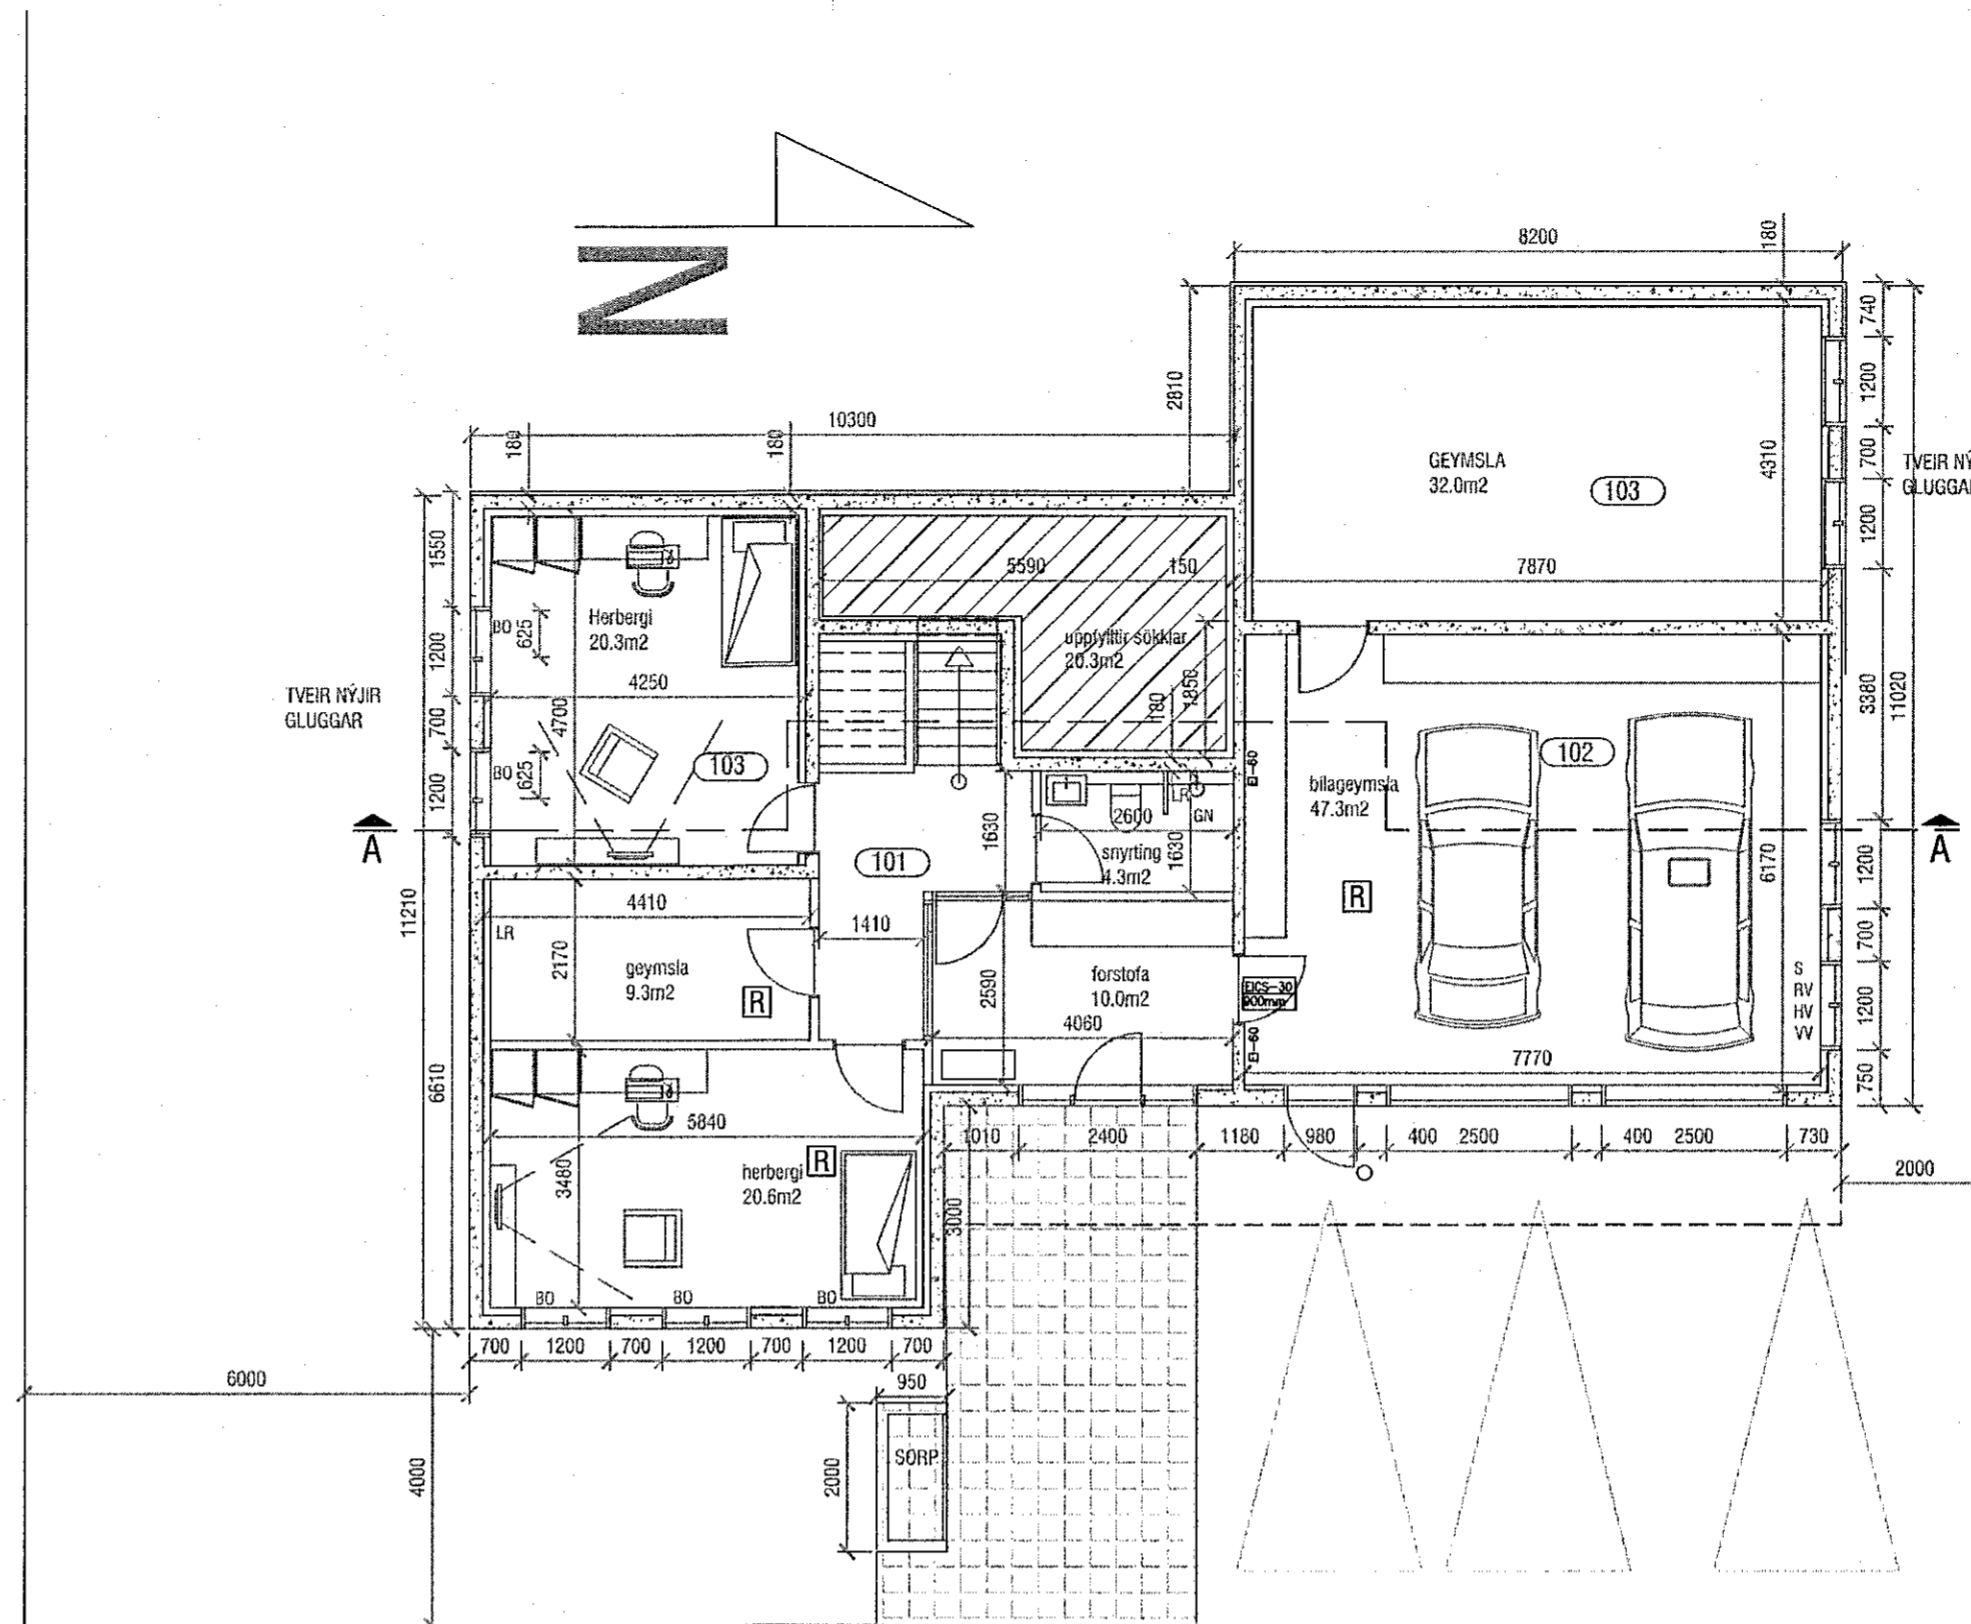


GRUNNMYND MKV. 1:100

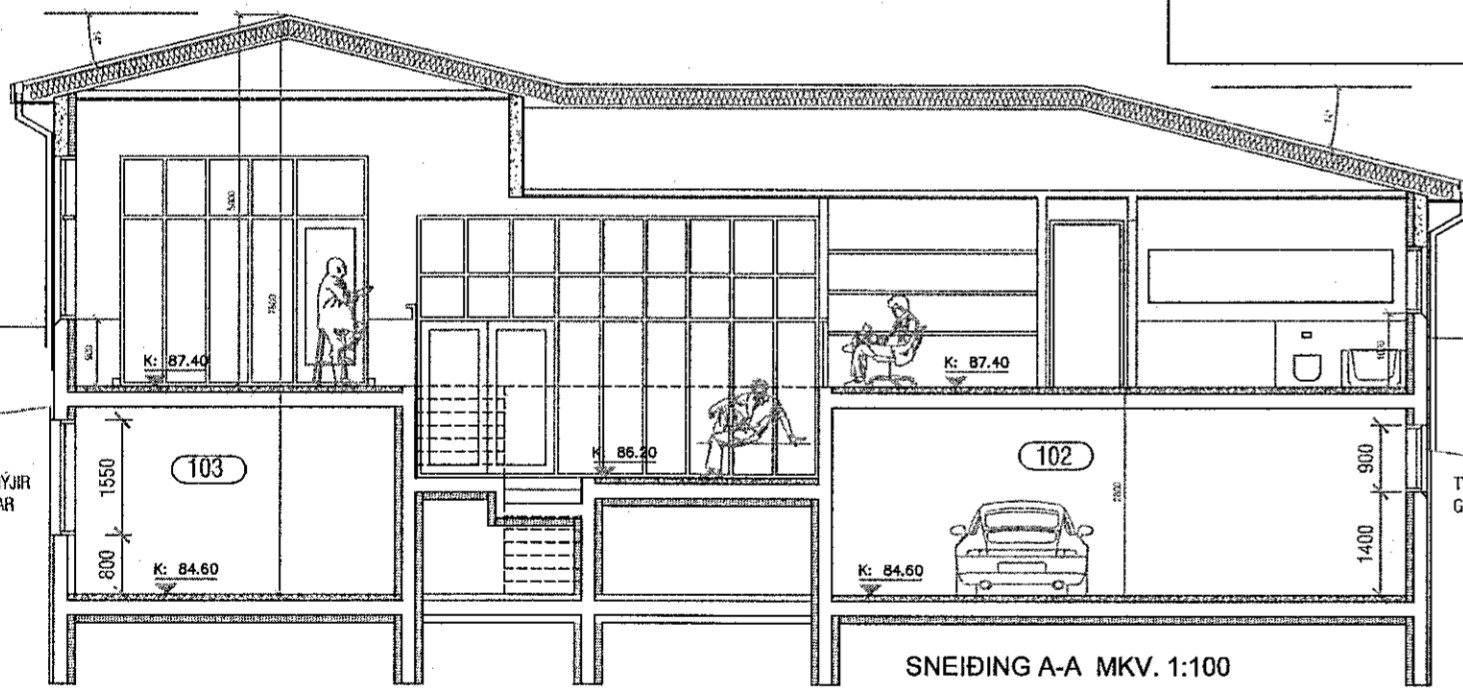

SNEIÐING A-A MKV. 1:100

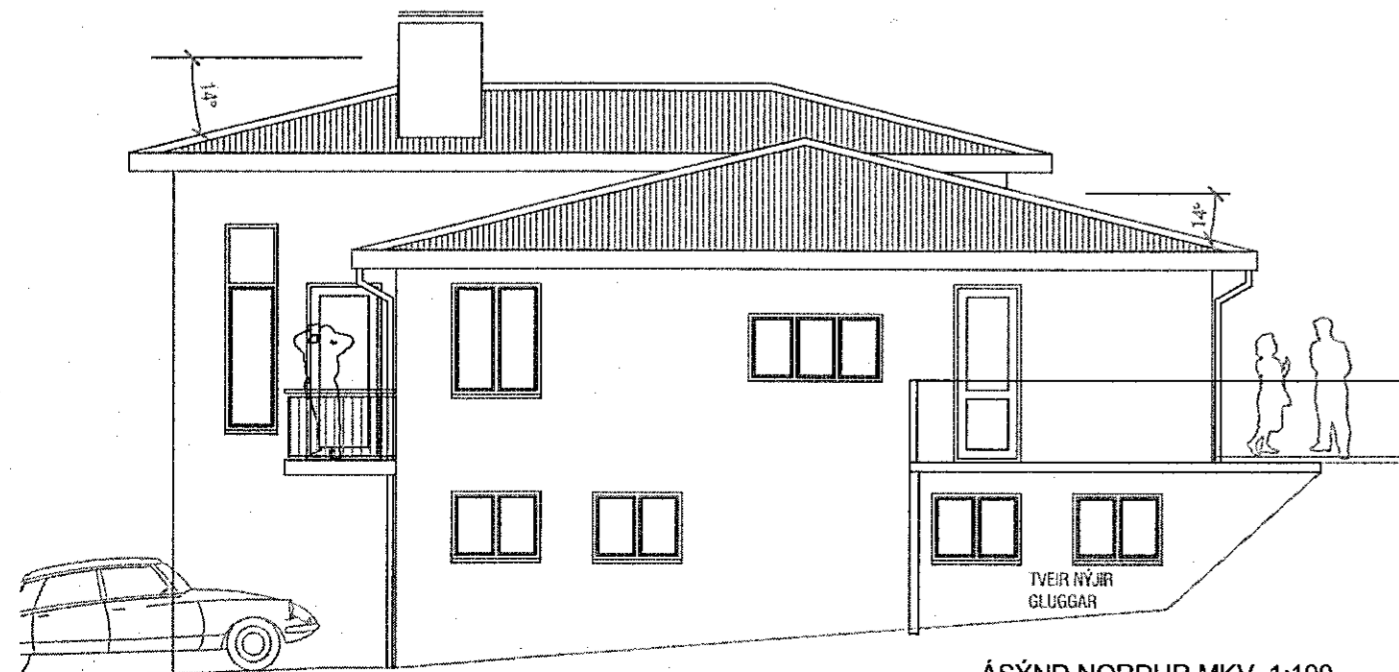

ÁSÝND NORÐUR MKV. 1:100

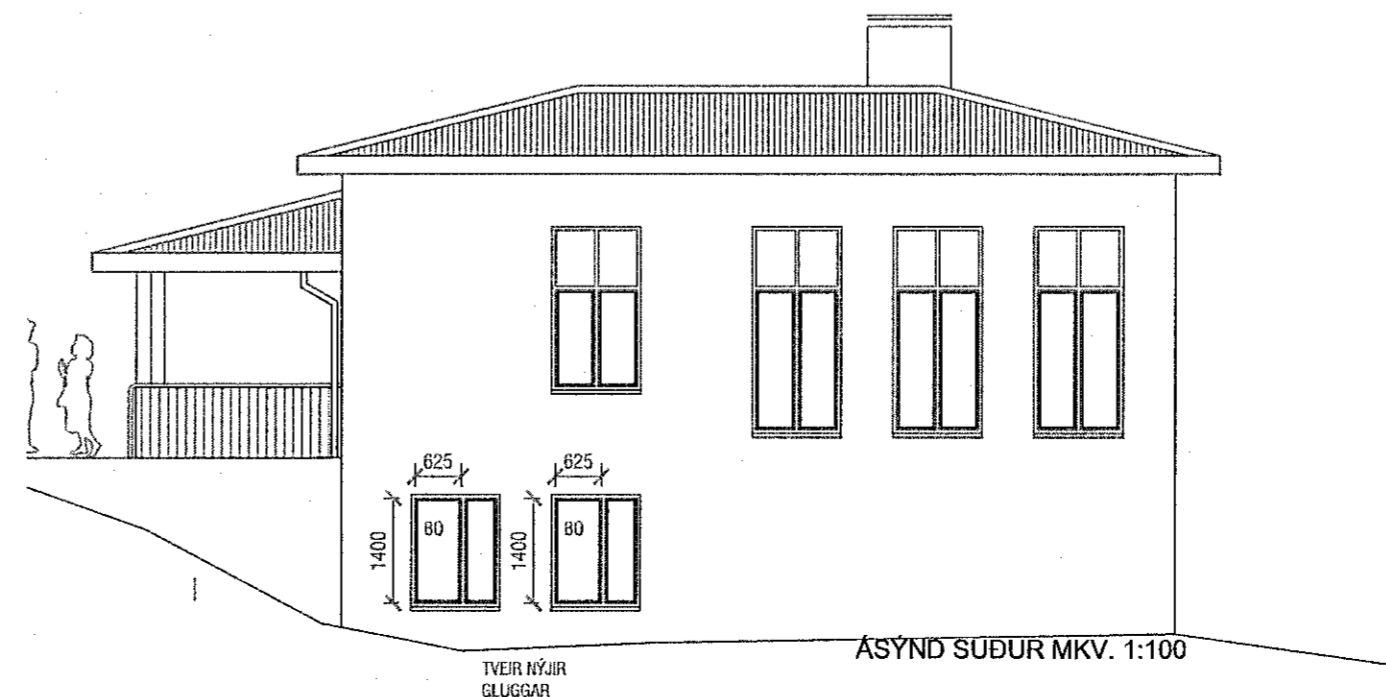

ÁSÝND SUÐUR MKV. 1:100

Tilkynnt framkvæmd  
Samþykkt þann  
2 5. nóv. 2020  
Byggingarfulltrúinn í Hafnarfirði  
Hildur Bjarnadóttir

Upprunalegur höfundur Kári Eiríksson

Óskað er eftir leyfi til að setja tvo glugga á norðurhlíð og tvo glugga á suðurhlíð hússins. Gluggar eru settir í áður samþykkt rými. Glugglaus rými skv. samþykktri skráningatöflu 20.07.2008.

Gluggar í rými á suðurhlíð uppfylla björgunarop og stærð glugga uppfylla ljósmagn skv. stærð rýmis og reglugerð

Gluggar á norðurhlíð koma í tómsundarymi og þurfa því ekki að uppfylla björgunarop. Eru hugsaðir sem útlöfturn.

Útg. / Skýring / Breyting. Dags. Teiknad. Váfrá

**HLÍÐARÁS 41**  
VERKKAUPI / EIGANDI  
**ADALUPPDRÁTTUR**  
TEGUND VERKS

LANDNÚMÉR: L207283  
STAÐGR.: 1400-1-38500410  
MHL: 01  
LÝSING MKV.: 1:100  
AFSTÖÐUMYND BLAÐSTÆRÐ: A2  
ÁSÝND, ÚTGÁFA DAGS: 10.11.2020  
GRUNNMYND OG SNEIÐING TEIKNAD: SBJ

**1805** **301-**  
VERKNR. RADNR. ÚTGÁFA

SVAVAJÓNS  
ARKITEKTÚR & RÁÐGJÖF

Syva Björk Jónsdóttir  
kt. 2812782239

LAUGAVEGUR 178 | 108 Reykjavík | S: 8999958 | svavajons@svavajons.com