



Álfholt 56A, mh.01, ofanvarp á þak húss. mkv. 1:100




Álfholt 56A, mh.01, ásýnd húss, suðaustur. mkv. 1:100.

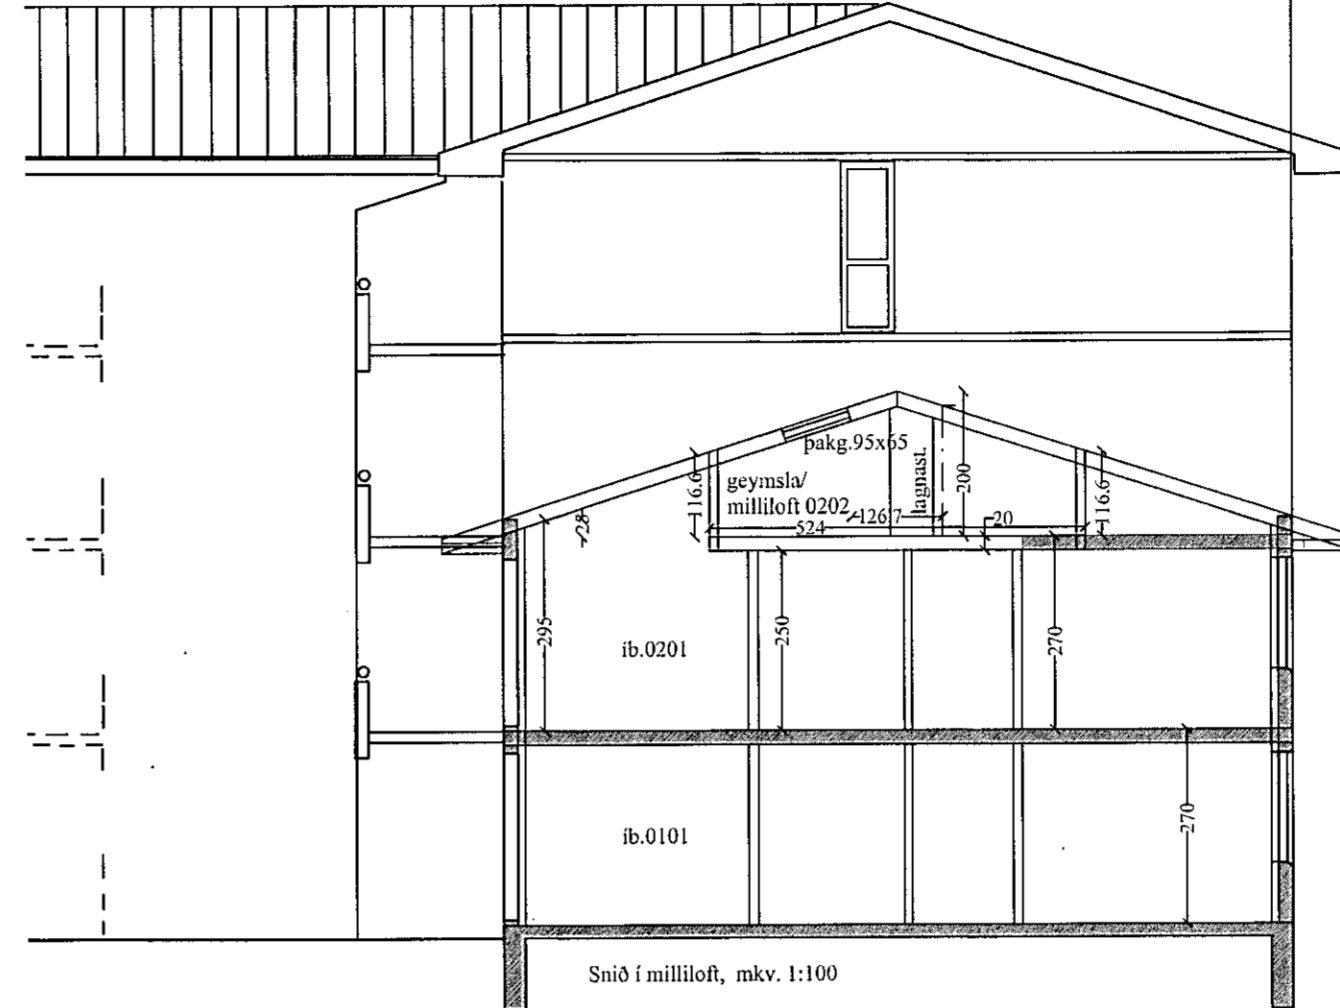

Álfholt 56A, mh.01, snið í hús, mkv. 1:100.

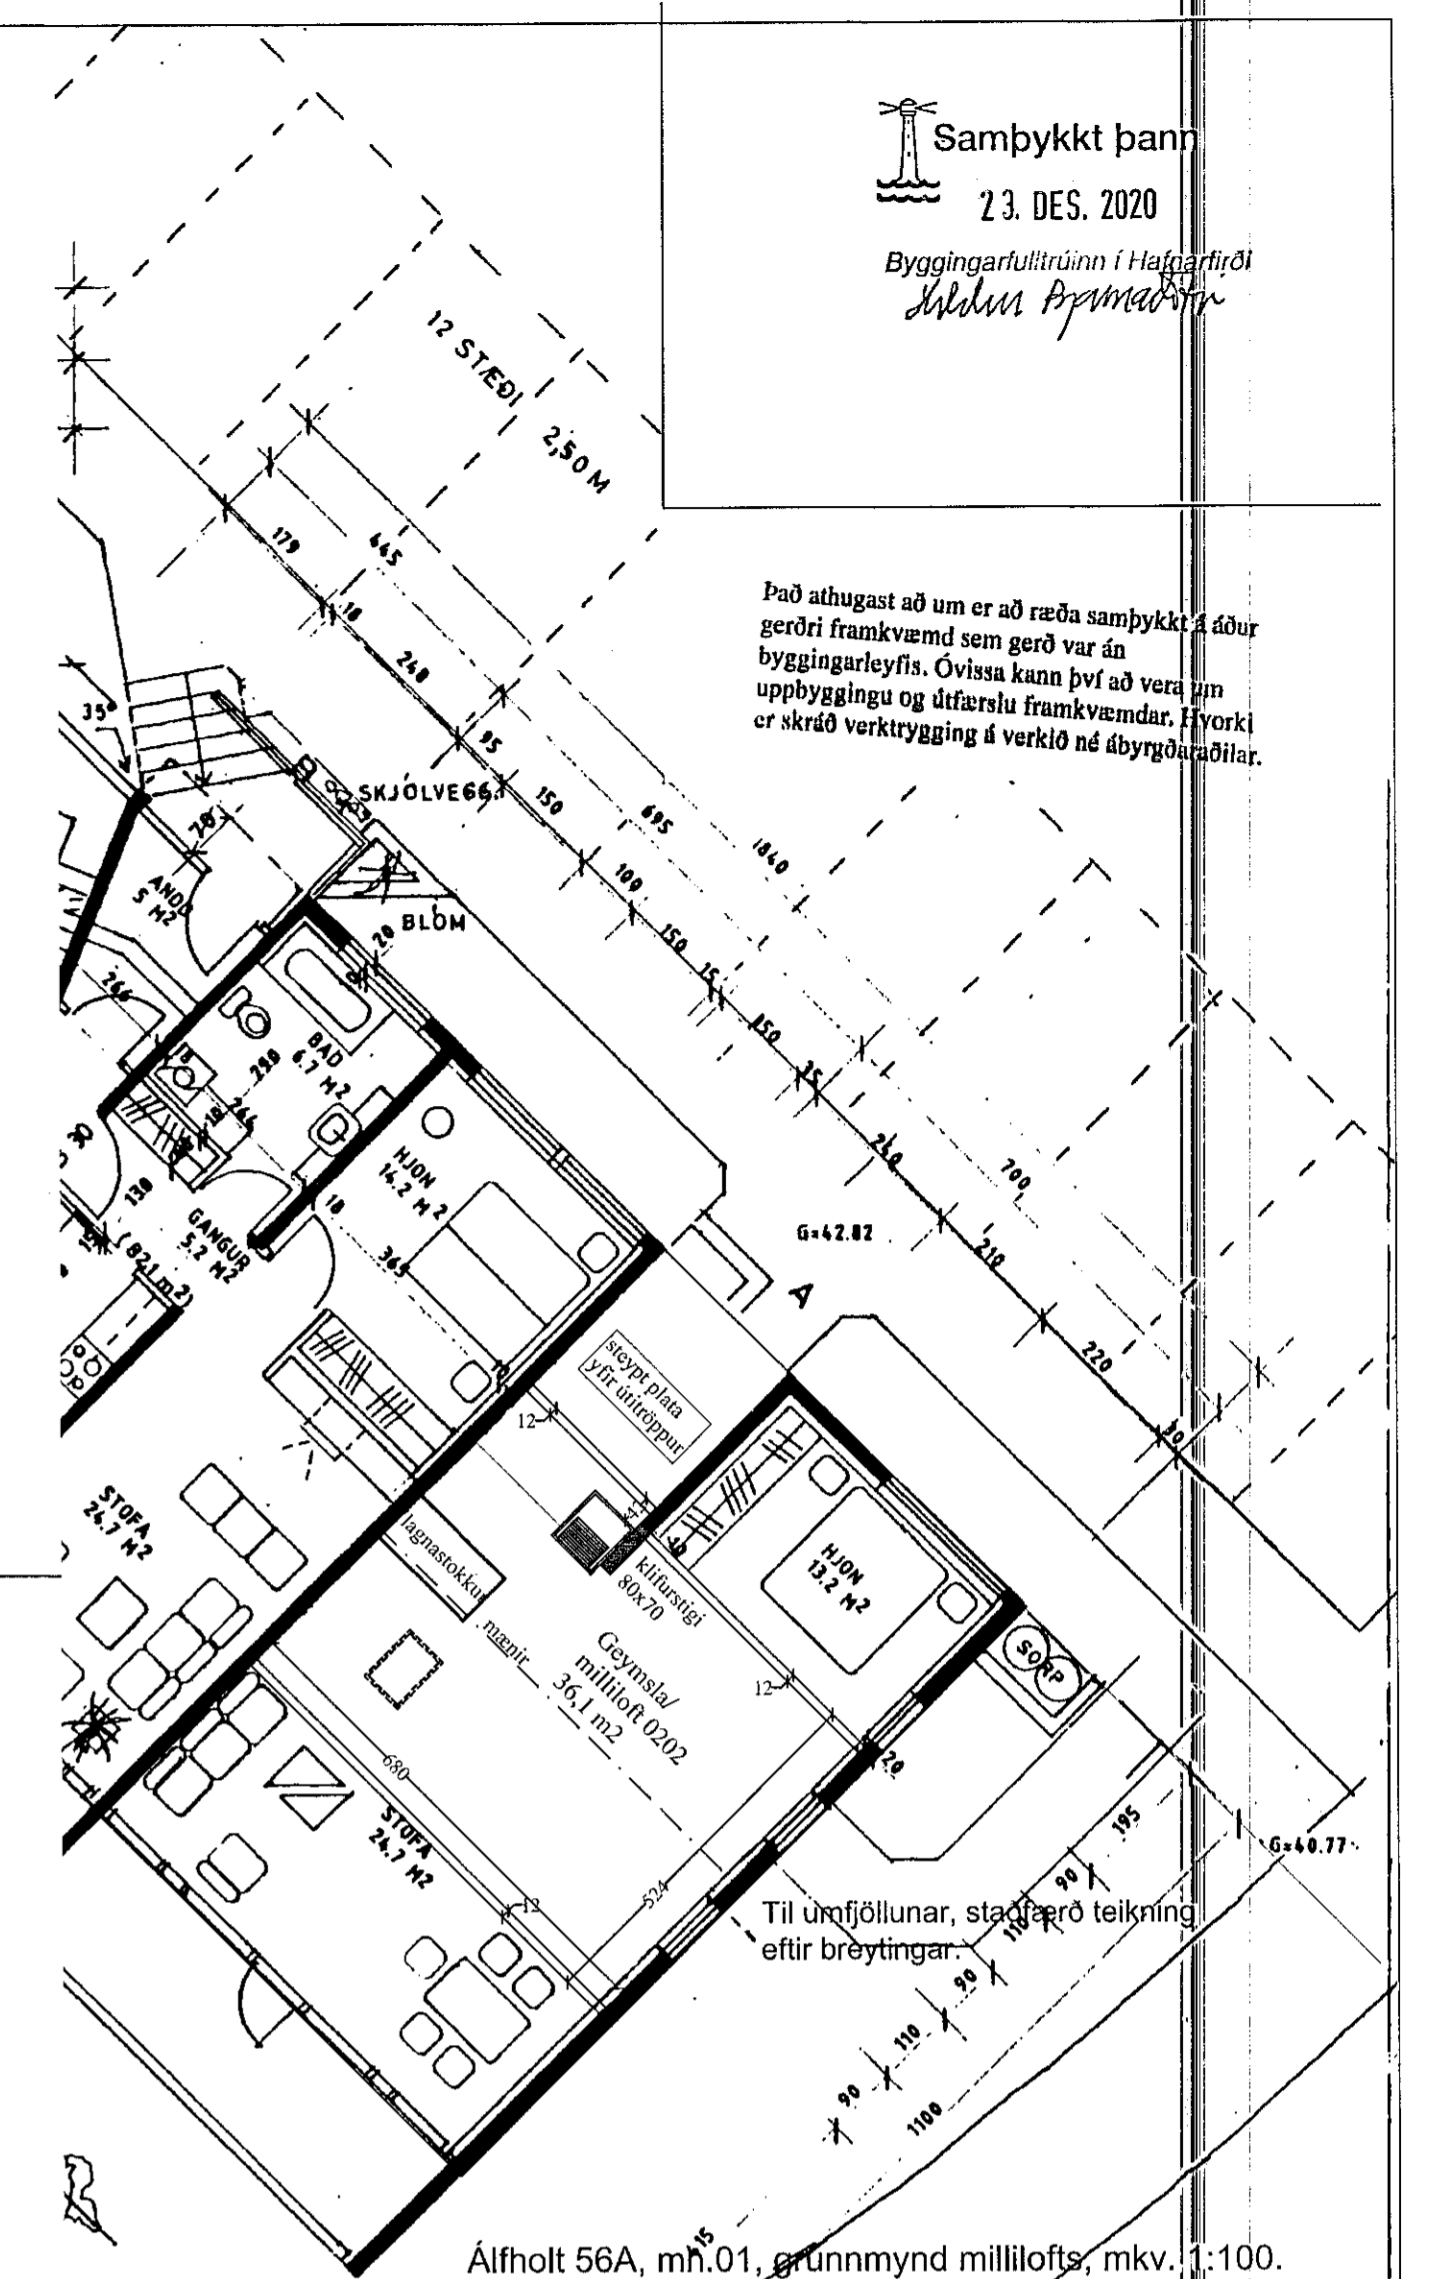

Álfholt 56A, mh.01, grunnmynd millilofts, mkv. 1:100.

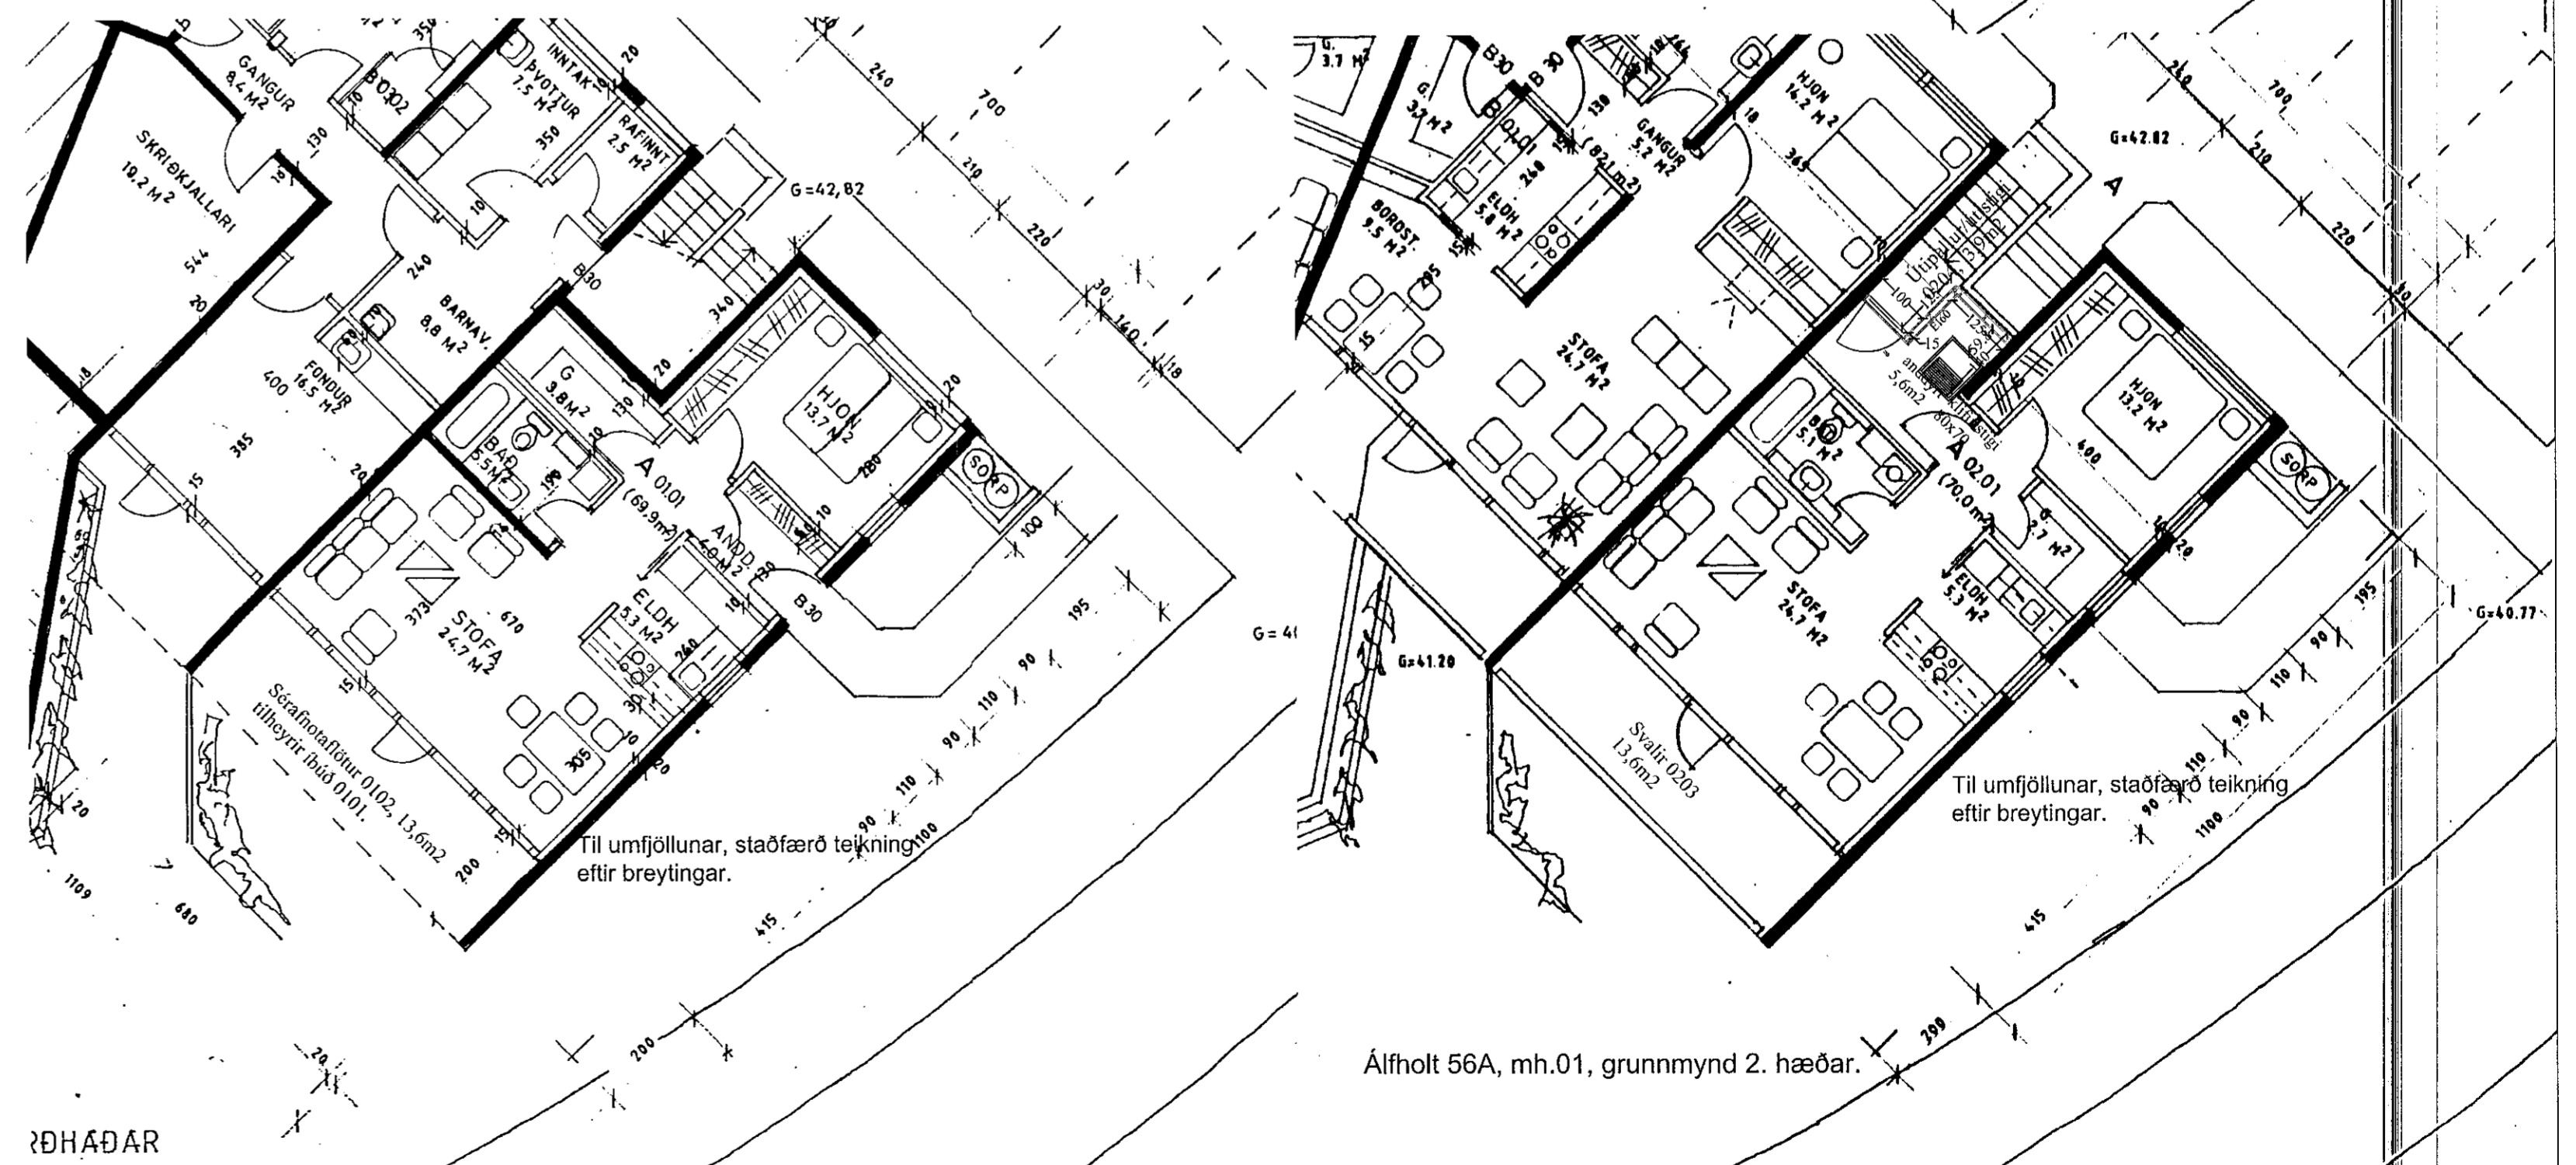

Álfholt 56A, mh.01, grunnmynd 2. hæðar.

Skráningartafla: Álfholt 56A, 220 Hafnarfirði.		Skrásetjari: Sigurbjarnir Halldórsson																
Landsnúmer: 110949		Kennitala: 230658-3479																
Matshlutanúmer: 01		Útgáfa: 4.018																
Dags: 07.12.2020		Dags: 07.12.2020																
Uppskjöling og lýsing		Stærðir																
D0	D1	D2	D3	D4	D5	D6M	D6	D7	D8	D9	D10a	D10b	D11	D12	D16	Reikittala	D17	
Lokun	Rými	Nafn	Nafn	Stærð	Stærð	Stærð	Stærð	Stærð	Stærð	Stærð	Stærð	Stærð	Stærð	Stærð	Stærð	Stærð	Stærð	
		Matshlúð			141.8	36.1	0.3	0.8	177.3	27.0			472.5	149.1	150.3		379.750	
		Botn											14.0					
	01	1. hæð			69.9	0.0	0.0	0.0	69.9	0.0			198.8	57.0	69.9			
A	0101	Íbúð	N	0101	69.9				69.9		2.70	2.70	198.8	57.0	69.9	2.70	153.900	
	02	2. hæð			71.6	36.1	0.3	0.8	107.4	27.0			289.7	89.1	80.4			
A	0201	Íbúð	N	0201	71.6				71.6		2.95	4.70	289.7	89.1	71.9	3.75	212.250	
A	0202	Milliloft	N	0201		36.1			35.5	27.0	1.17	2.90		32.5	8.5	1.00	13.600	
C	0203	Svalir	S	0201	13.6				13.6									
B	0204	Utparkur/Ústigi	U	X	3.9				3.9									
<b>Afhugasemdir</b>																		
Séráfnaflokkur merktur 0102 sem er 13.9 ferm. að stærð og tilheyrir íbúð 0101 að Álfholti 56A.																		
<b>Samtals summa</b>																		
<b>Eignarhald</b>																		
					Skiptisummal													
	Eignarhald	Nafn	Stærð	Berfærismál	Séráfn	Séráfn	Séráfn og samtals											
		0101	Íbúð	69.9	153.900	153.900												
		0201	Íbúð	80.4	225.850	225.850												
		Alls		150.3	379.750	379.750												

Álfholt 56A, mh.01, skráningartafla.

ÞDHADAR

Álfholt 56A, mh.01, grunnmynd 1. hæðar.

Notkun eldri aðalteikninga heimiláðar með leyfi aðalhönnuðar og samþykki hana, Haukur A. Viktorsson Arkitekt FAI. Var búið að fá þetta áður undirritað.

Dagsetning, nafn og kennitala

20.2.2017.

BR.	BR. DAGS	EDLI BREYTINGA	SIGN.
1	21.05.2020.	Þaklagga á hönd 0201, skráningartafli má teikningu og lagf. skráningartafli.	S.II
2	07.12.2020	Þaklagga, staðfærta breyting fyrir eignaða á andlyri og millilofti, skráningartafli.	S.II

STABUR: Álfholt 56A, Fjölbýlishús. 220 Hafnarfirði.

SKYRING: Grunnmynd hæða og geymslumlíffloft, ofanvarp á þak hússins, ásýnd á suðausturhlíð hússins, snið í hús, skráningartafli.

SIGURBJARNIR HALLDÓRSSON N. 230658-3479, Vnr:43064. BYGGINGATEKNIFRÆÐINGUR. FTFL.

Laxakvíst 35, 110 Reykjavík. Sími: 567-1065, 775-2233. sigurbja@stmmet.is. Samþ. Hönnuðar og hönnunartími.

TEIKNING NR. 0101

KVÆÐI: 1:100.

REIKN: Sigurbj. Hall.

TEIKN: Sigurbj. Hall.

DAGS: 07.12.2020.

VERK NR. 1

Samþykkt þann 23. DES. 2020 Byggingarfulltrúinn í Hafnarfirði Sölundur Þrymme


Til umfjöllunar, staðfærð teikning eftir breytingar.

Til umfjöllunar, staðfærð teikning eftir breytingar.

S. Halli 27/12 2020