



GAUKSÁS 2 OG 4 HAFNARFIRÐI.


Samþykkt þann
23. DES. 2020
Byggingarulltrúnn í Hafnarfirði

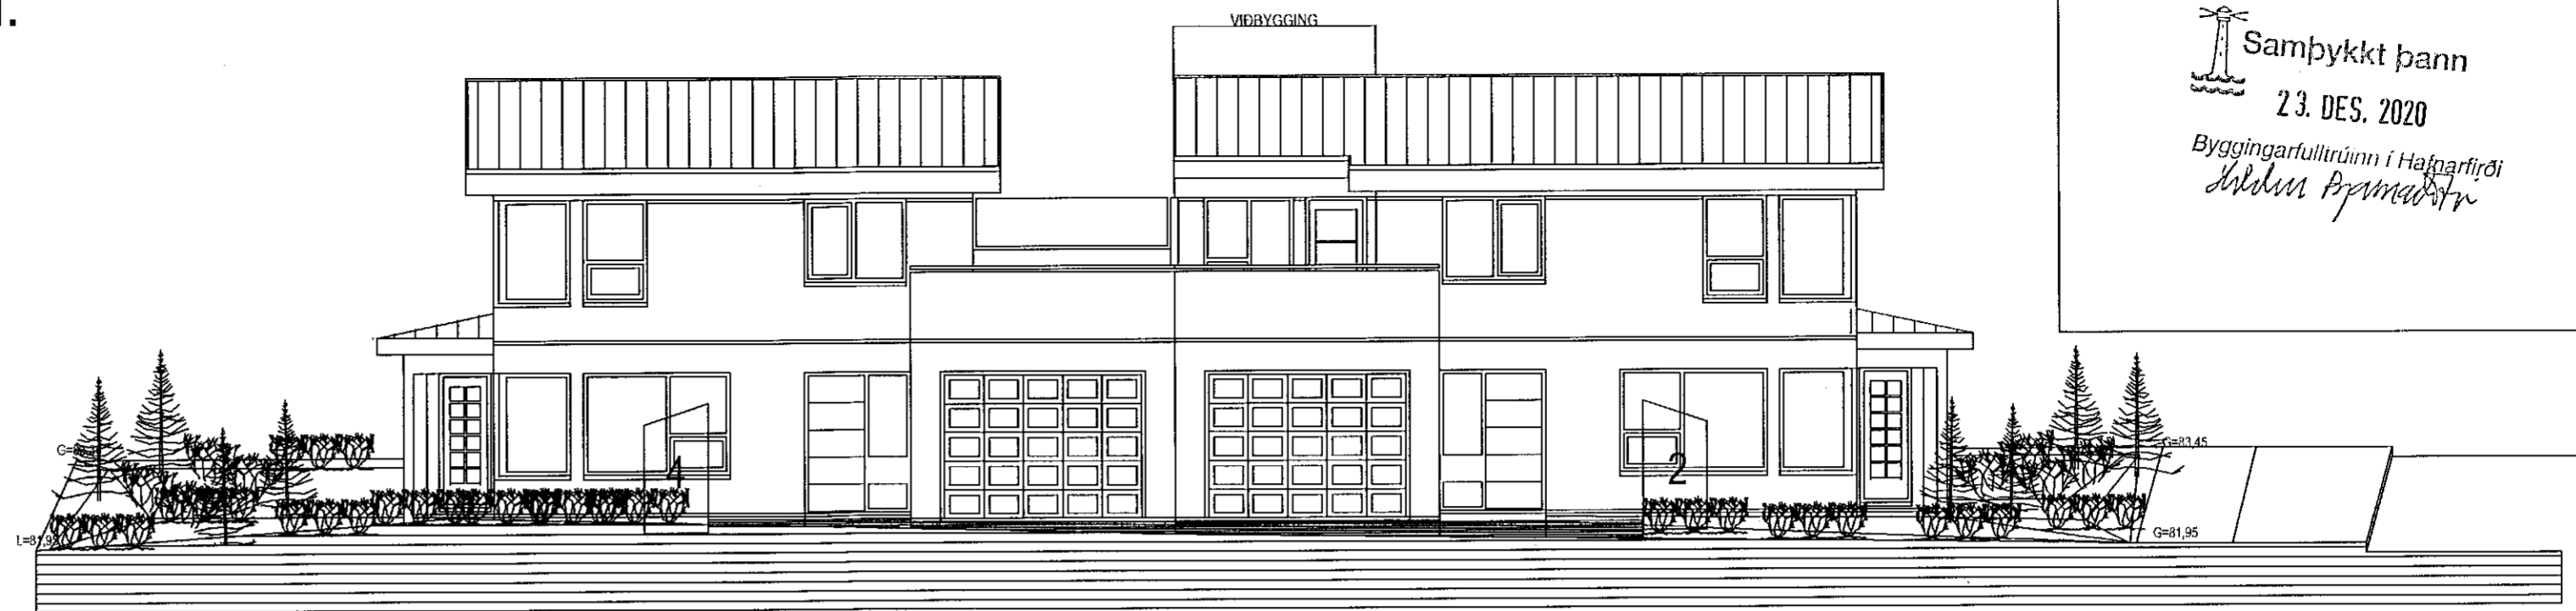

ÚTLIT VESTUR MKV. 1:100.

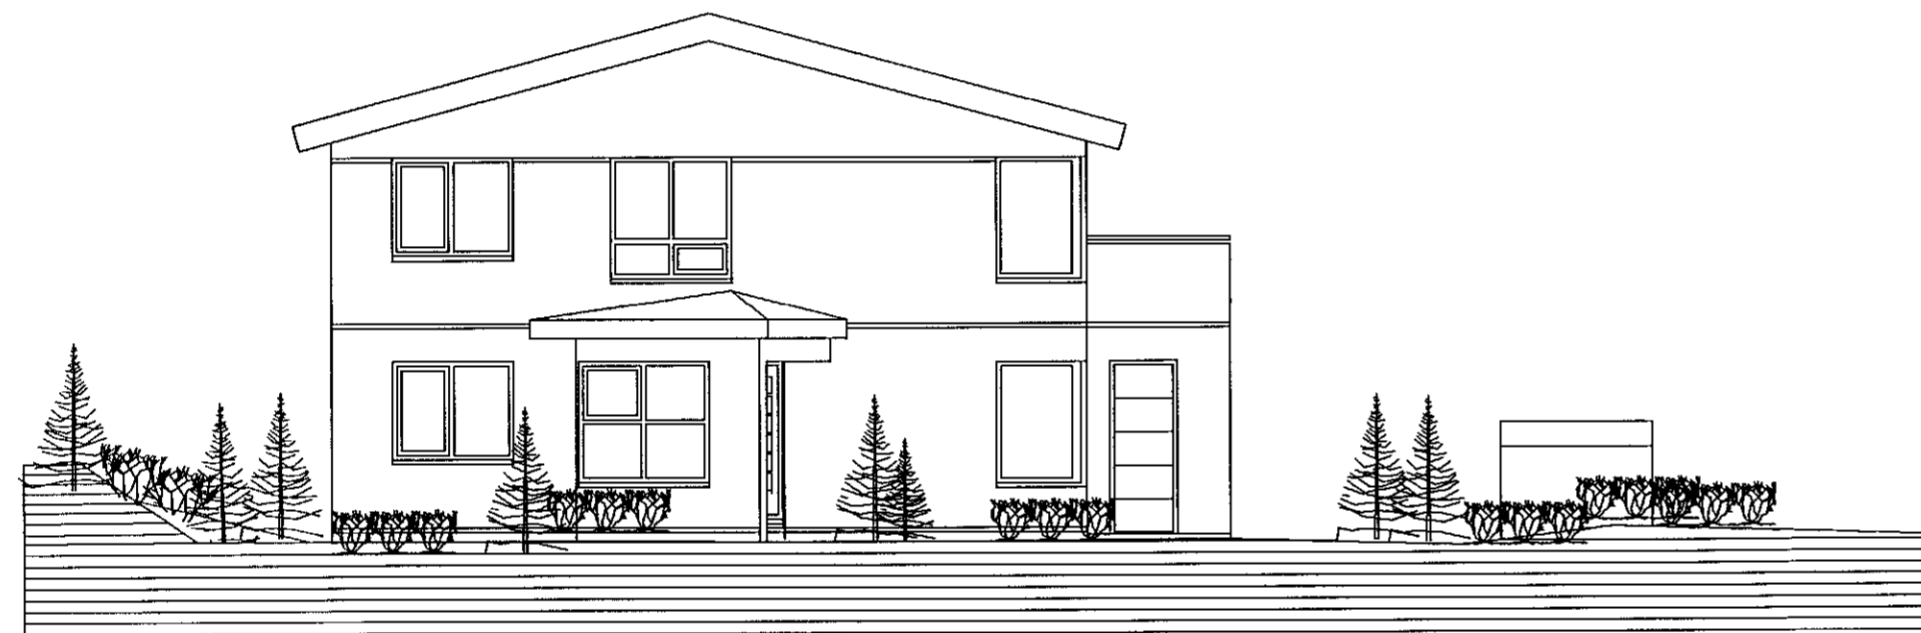

ÚTLIT NORÐUR MKV. 1:100.

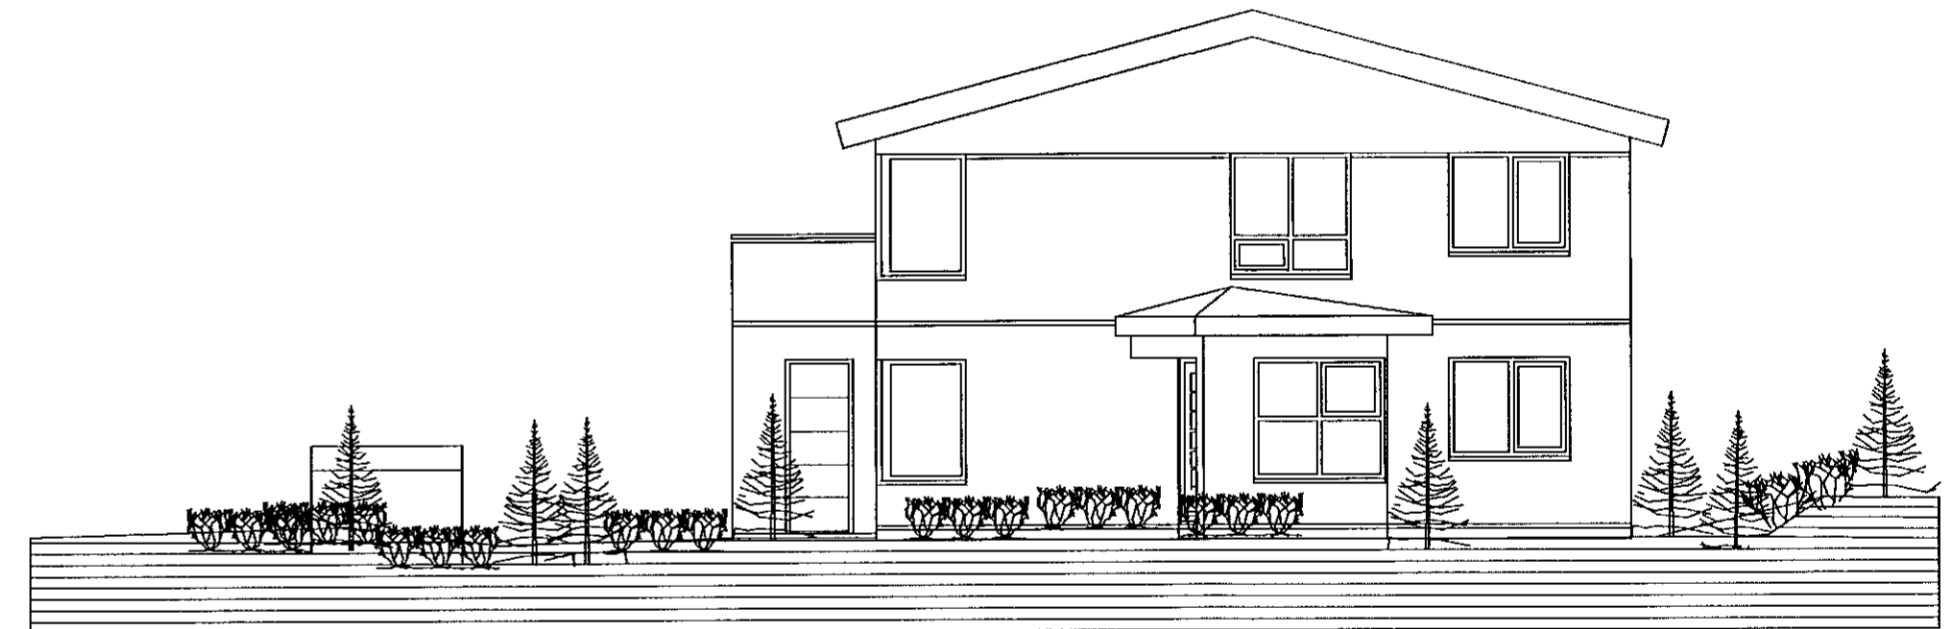





ÚTLIT AUSTUR MKV. 1:100.

GAUKSÁS 2 OG 4 HAFNARFIRÐI.

Sigurður Þorvaldsson byggingafræðingur bfi.
Teiknistofan Strandgötu 11 220 Hafnarfirði.

STH. teiknistofan ehf. kt. 510298-2769. Kt. aðalhönnuðar: 141250-4189.
Sími: 5651510. Netfang: teiknistofan@islandia.is

Skýringar:	Aðaluppdráttur.
Teikning:	Útlitsmyndir
Mælikvarði:	1 : 100.
Undirskrift:	<i>[Signature]</i>
Blað nr: 3 af 4.	Dagsetning: 25 október 2020.
Breytingar: Teiknuð stækkun á 2 hæð Gauksás 2 í okt. 2020 Sig.P.	