
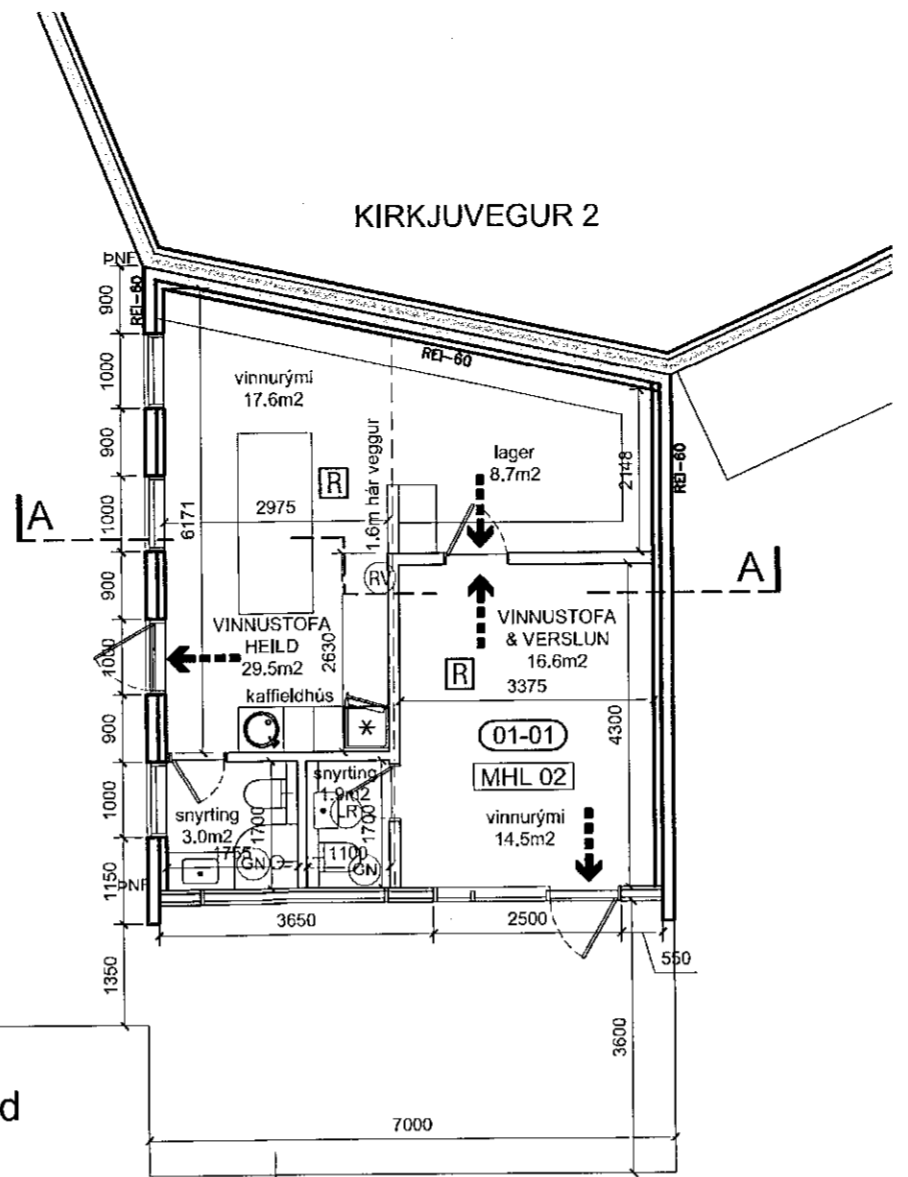



875.0m²
Landnr. 121375

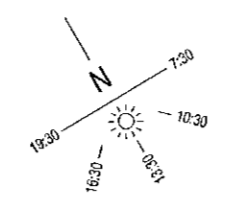


Grunnmynd
mkv. 1:500

- TÁKN:
- Veggir og hæðaskil með merktri brunamótstöðu. — EI-60 —
 - Flóttaleið ←---
 - Reykskynjari [R]
 - Rýmisnúmer (101)
 - Gólfniðurfall (GN)
 - Loftræst rými (LR)
 - Þakniðurfall PNF
 - Rafmagnstafla (RV)


Samþykkt þann
23. DES. 2020
Byggingarfulltrúinn í Hafnarfirði
Skelvin Þorvaldur

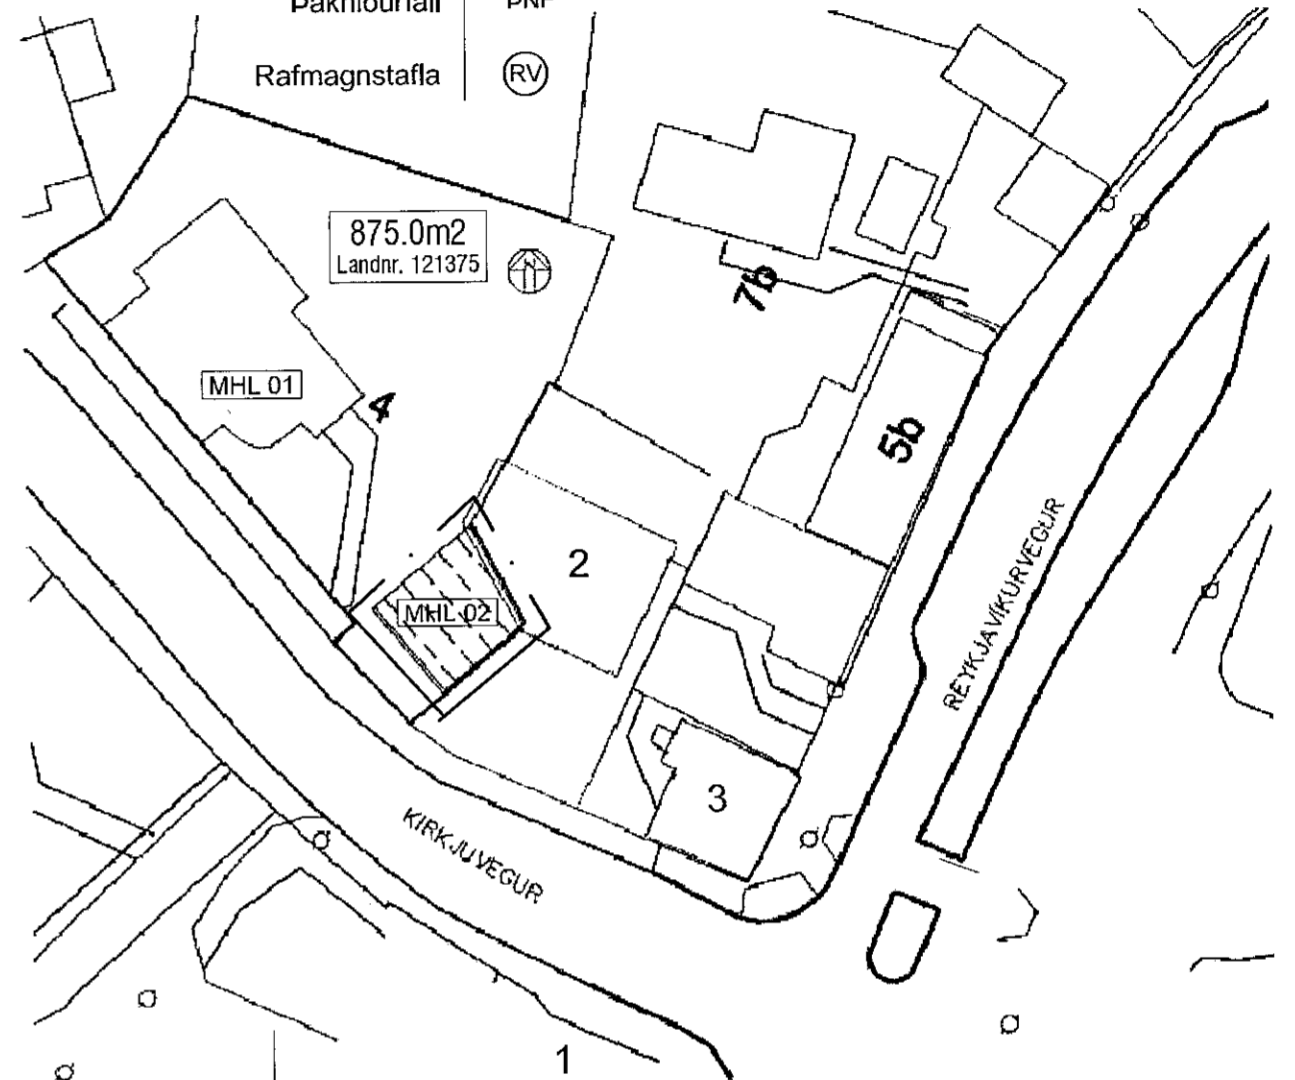


afstöðumynd
mkv. 1:500

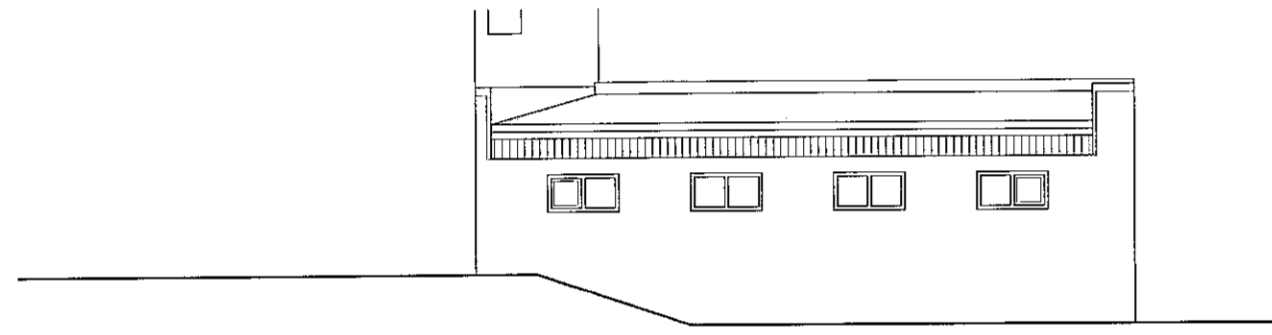


Ásýnd NA - fyrir breytingu
mkv. 1:100

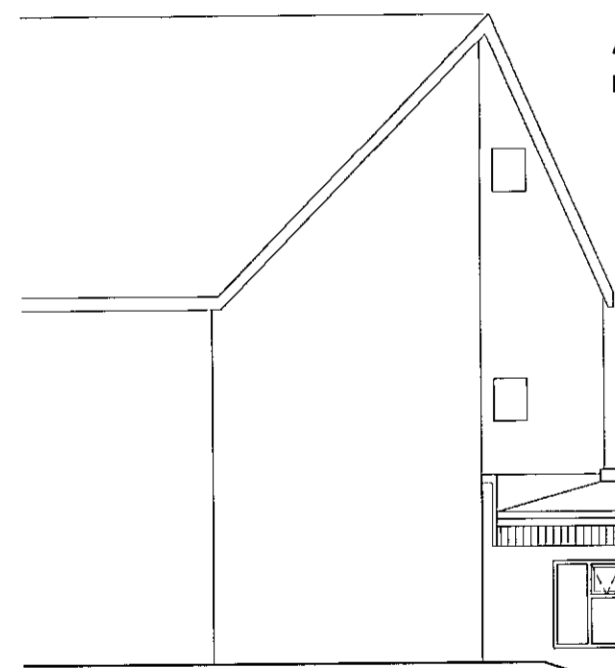


Ásýnd NA - eftir breytingu
mkv. 1:100

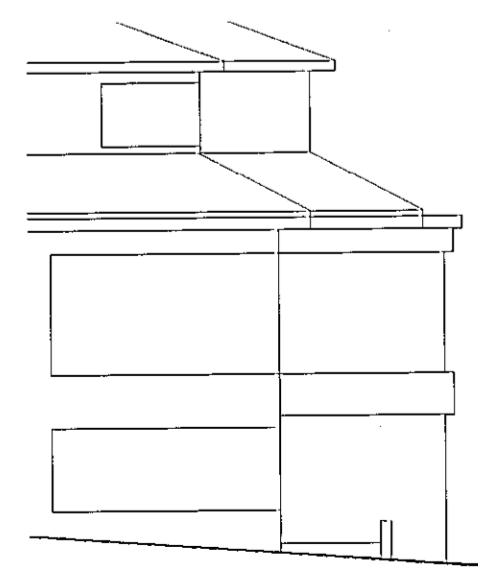

Kirkjuvegur 4

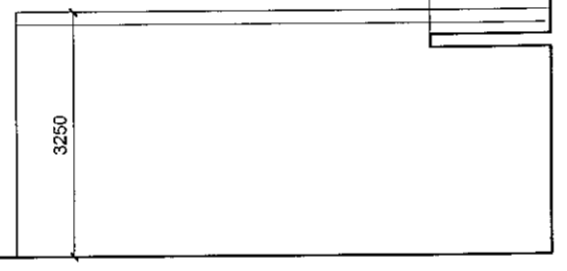

Ásýnd suð-austur
mkv. 1:100

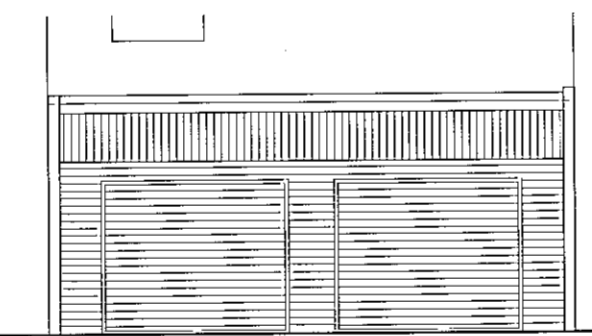


Ásýnd SV - fyrir breytingu
mkv. 1:100




Kirkjuvegur 2

Ásýnd SV - eftir breytingu
mkv. 1:100

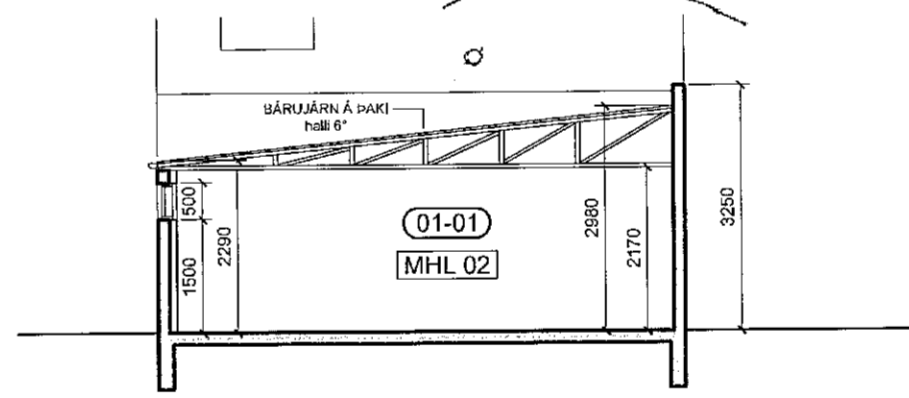

Sneiðing AA - fyrir breytingu
mkv. 1:100

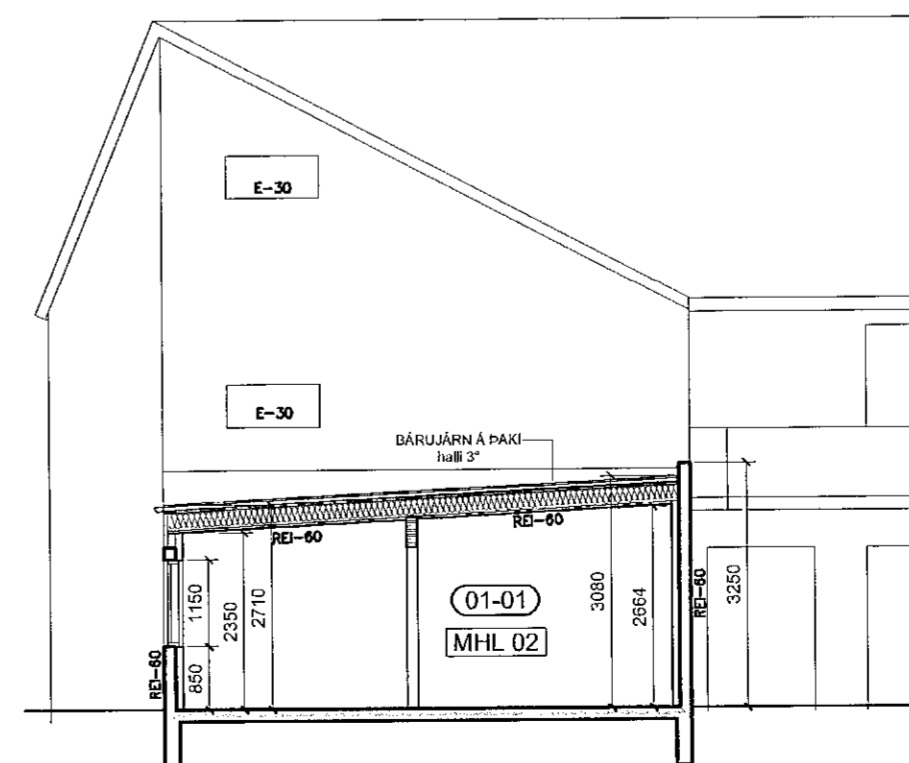

Sneiðing AA - eftir breytingu
mkv. 1:100

útg. dags. skýring teiknað yfirfarið

BREYTT NÝTING BÍLAGEYMSLU

heimilisfang KIRKJUVEGUR 4 - F2076900
sveitarfélag HAFNARFIRÐI
verkhúti AÐALUPPDRÁTTUR
skýringartexti grunnmynd, ásýndir, sneiðing, afstaða lóð

verknúmer 20/06 landnúmer L121375 staðgreinir 1400-1-50600040

teiknað KE yfirfarið KE kvarði 1:100/500 dags. 04-09-2020

teikning nr. útgáfa/breyting AOK ARKITEKTAR A-201



arkitekt / hönnunarstjóri: Kari Eiríksson, arkitekt, kt: 070365-4059

AOK - Gunnarssundi 5 - 220 Hafnarfjörður - kt: 480318-1610
sími: 699-0999 - email: aok@aok.is - www.aok.is

A2 ATH! Öll mál eru í millimetrum. Öll vafatríð skal bera undir hönnuð. Mæli ekki af teikningum, öll mál aðgætt á staðnum. Öll afnot og afritun teikninga, að hluta eða í heild, er háð skriflegu leyfi höfundar.