




BRUNNSTÍGUR  
Afstöðumynd 1:500

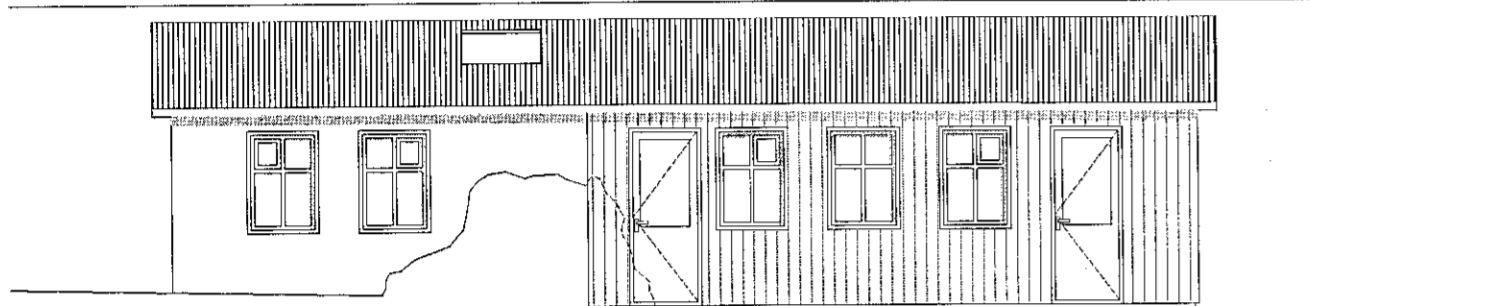


Norð-Vestur 1:100

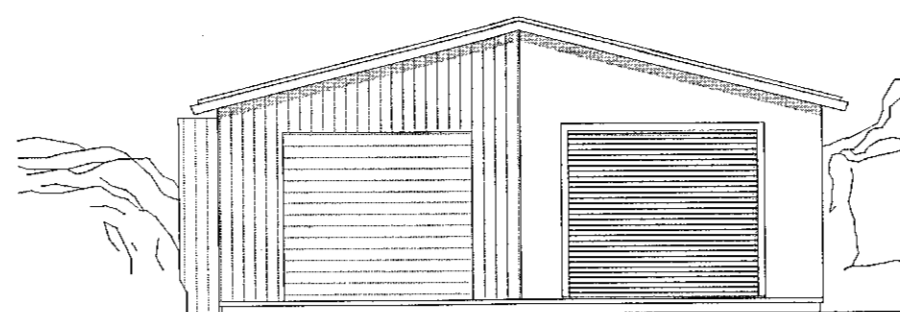


Suð-Vestur 1:100

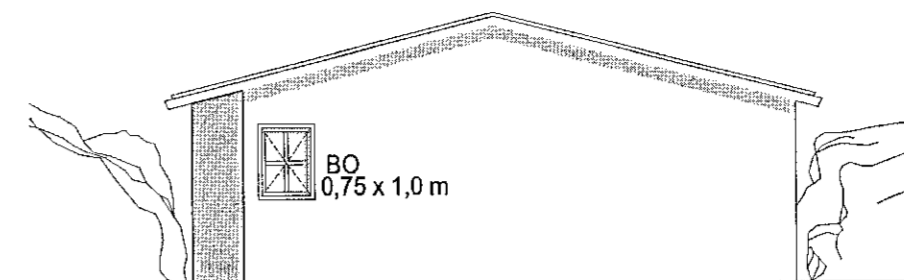


Norð-Austur 1:100

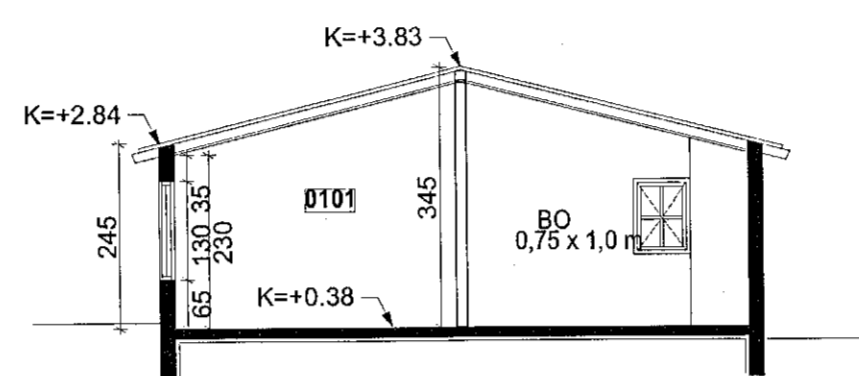

Snið A-A 1:100

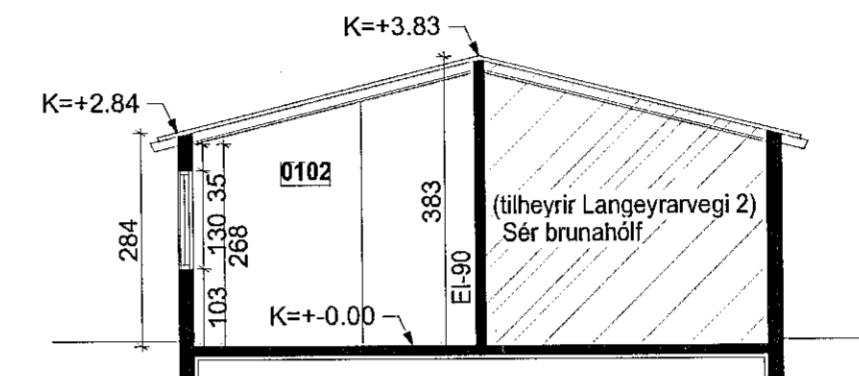

Snið B-B 1:100

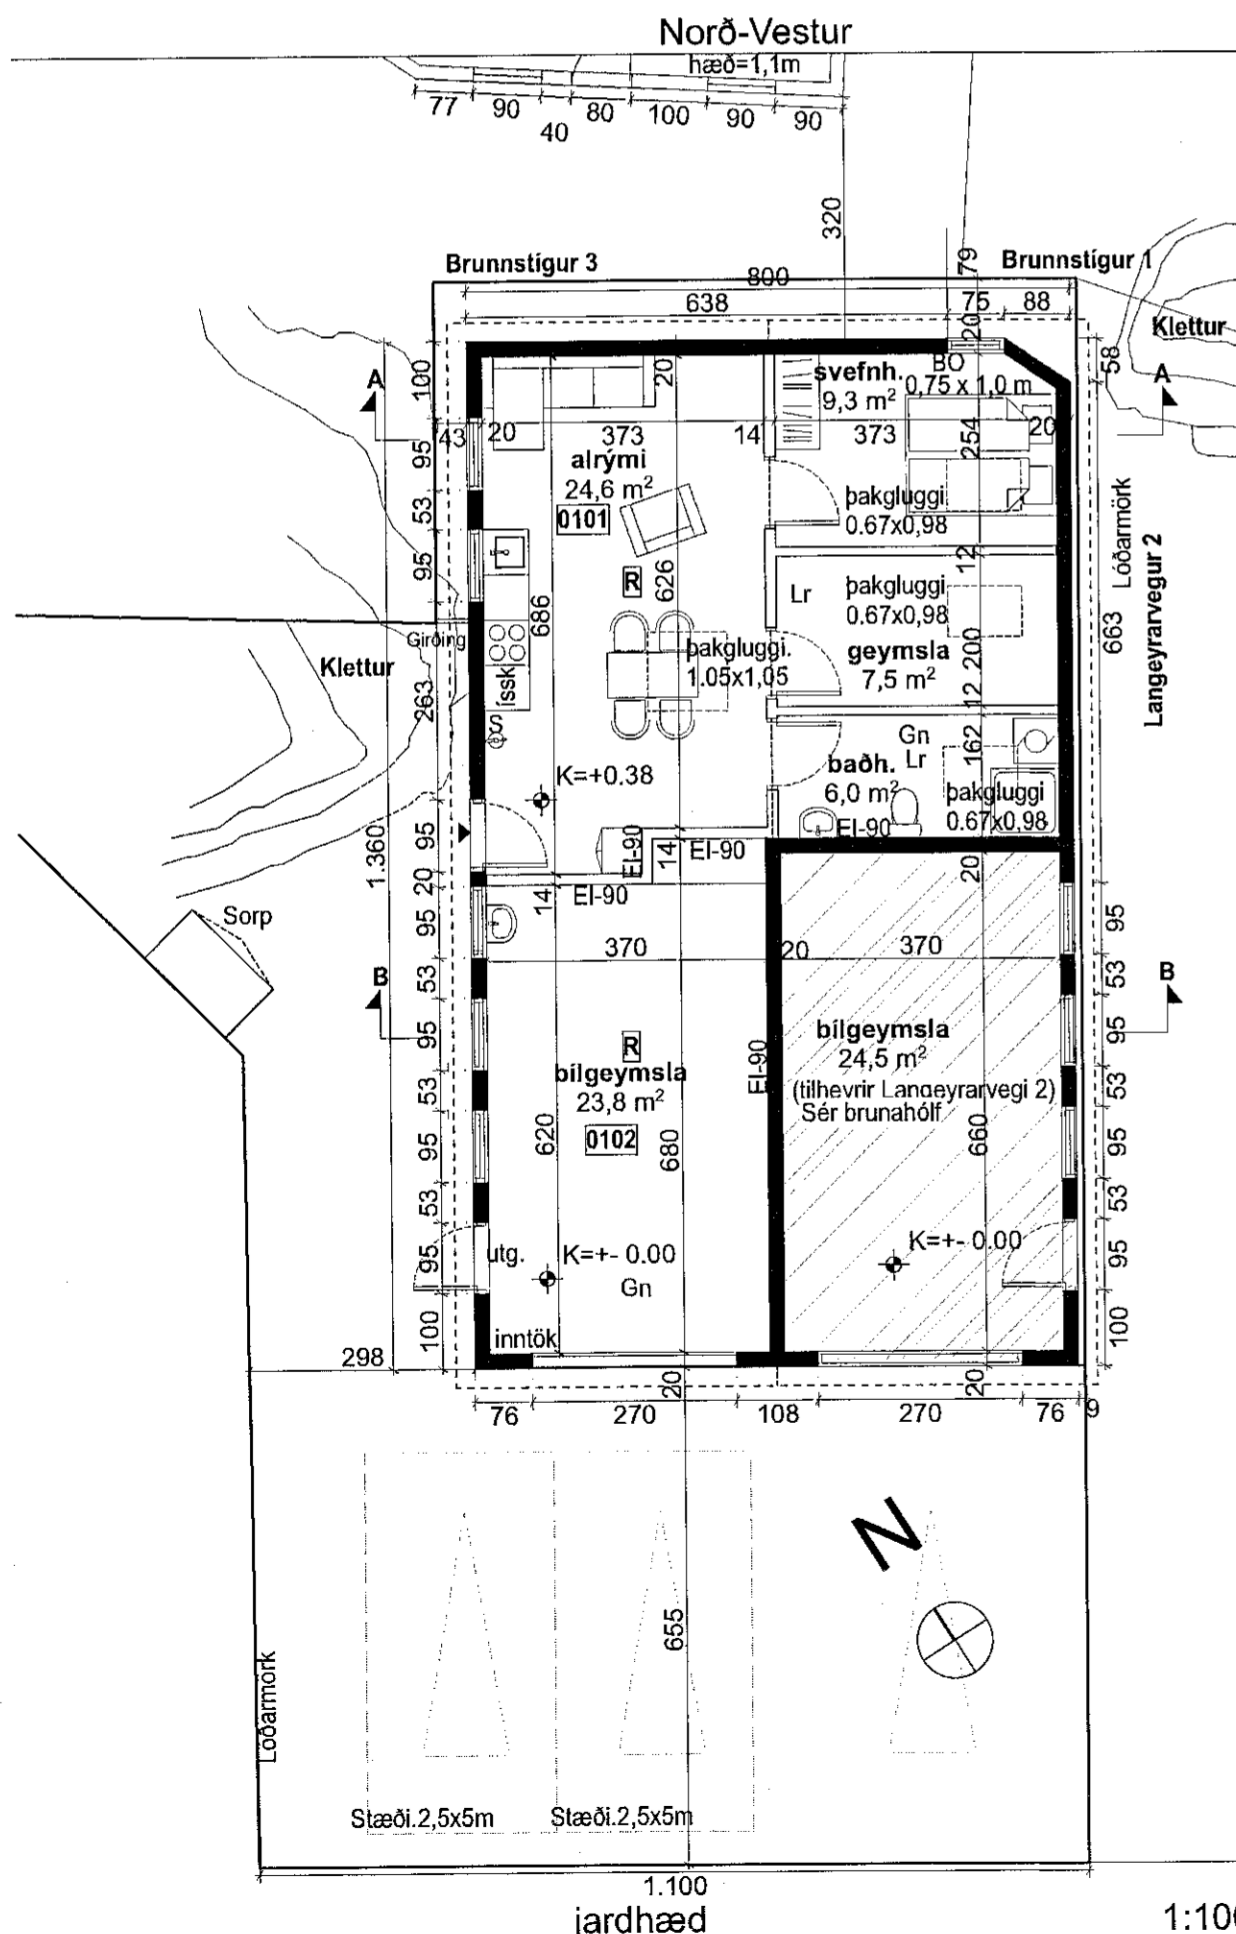

1:100  
jardhæð 1:100

Landnr. 121576

Staðgr. 1400-1- 54100040

Upphaflegur hönnuður: Páll Bjarnason, arkitekt.

Langeyrarvegur 4 er steinsteypt bílgeymsla og iðnaðarhúsnæði.

Sótt er um leyfi til þess að breyta iðnaðarhúsnæðinu í íbúð. Í íbúðinni verður alrými, svefnherbergi, baðherbergi og geymsla ásamt bílskúr. Gerður verður inngangur í íbúð til norð-vesturs. Klæðning er að hluta til lerkiklæðning á suður- og vesturhlíð í stað Steni-platna.

Burðarvirki:

Engar breytingar verða gerðar á burðarvirki húss, sem er steinsteypt og einangrað að innan. Þakið er timbur, klætt með bárujárnri að utan og einangrað að innan og klætt með gipsplötum í lofti. Allar innanhúsklæðningar eru í flokki 1. Loftklæðning er í flokki 1.

Bílgeymsla sem tilheyrir Langeyrarvegi 2 er sér brunahólf. Flóttaleiðir úr íbúð eru 2, björgunarop úr svefnherbergi og útidyrarhurð.

Inntaksrými lagna er í bílgeymslu.

Íbúð 0101 er við lóðarmörk Brunnstígs 3.

Brunnstígur 3 er byggður úr holstein, einangrað að utan og innan, klætt með Steni-plötum, gluggi sem snýr að Langeyrarvegi 4 er 90x112cm.

Helstu stærðir:

	Er nú:	Verður
Heildarstærð iðnaðarhúsnæðis skv. fasteignamati :	52,6 m <sup>2</sup>	54,1m <sup>2</sup> (íbúð)
Heildarstærð bílgeymslu skv. fasteignamati :	28,0 m <sup>2</sup>	26,5m <sup>2</sup>
Heildarstærð bílgeymslu f.Langeyrarveg 2 skv. fasteignamati :	28,0 m <sup>2</sup>	28,0 m <sup>2</sup>
Heildarstærð lóðar:	207,7 m <sup>2</sup>	
Nýtingarhlutfall lóðar:	0,52	

Birtumagn:

Alrými 24,6m<sup>2</sup> - Ljósop alls= 3,50m<sup>2</sup>  
Svefnherbergi 9,3m<sup>2</sup> - Ljósop alls= 1,20m<sup>2</sup>

Helstu tákni:

EI-90	Brunamótstada veggja
Lr	Loftcasing
Gn	Gólfhúðfall
RE	Reykkyngjari
S	Slökkvutaki, handhelt

Skráningartafala uppfærð	15.12.2020	B
Reyndartekning; Lerki klæðning á hluta byggingarinnar í stað Steni-platna.	21.09.2020	A
Breyting	Dags.	Br.

## Langeyrarvegur 4

Verkið	Verk.nr.	003
ADALUPPDRÁTTUR	Dags.	04.12.2017
	Mkv.	1:500 / 1:100

noland  
arkitektar

Gunnar Logi Gunnarsson Kennitala. 120482-5809  
Bjarni Óskar Þorsteinsson Kennitala. 310876-3729  
Kjóahraun 12 Hafnarfjörður 220 Ísland  
Sími 8597008 / 6591945  
Netfang : bjarni@noland.is

Skráningartafala: Langeyrarvegur 4		Skrásetjari: Bjarni Þorsteinsson															
Landnúmer: 121576		Kennitala: 310876-3729															
Matshlutunúmer: 01		Dags.: 12/12/2020															
Uppskipting og lýsing		Stærðir															
D0	D1	D2	D3	D4	D5	DSM	D6	D7	D8	D9	D10a	D10b	D11	D12	D16	D17	
					80,6	0,0	0,0	0,0	80,6	0,0			264,0	71,2	80,6		219,084
														16,1			
					80,6	0,0	0,0	0,0	80,6	0,0			247,9	71,2	80,6		
A	0101	1.hæð	N	0101	54,1				54,1		2,45	3,45	159,6	47,4	54,1	2,95	139,830
A	0102	Bílgeymsla	B	0102	26,5				26,5		2,84	3,83	88,3	23,8	26,5	3,33	79,254
Athugasemdir																	
Sameignir summa																	
Eignarhald																	
					Eignar-	Nokun	Birtismál	Skipbú-	Sérögn	Sérögn og							
					hald	lest	m <sup>2</sup>	m <sup>2</sup>	m <sup>2</sup>	sameign m <sup>2</sup>							
					0101	íbúð	54,1	139,830	139,830								
					0102	Bílgeymsla	26,5	79,254	79,254								
					Alls		80,6	219,084	219,084								