


Samþykkt barn  
20. JAN 2021  
Byggingarútlitun / Húsnáttun  
Sólrun Ágústsdóttir

- HELSTU TÁKN:
- Ei60 Brunandiðstaða
  - C Sjálfkandi hurð
  - S Reykþétt hurð
  - Sjómstöð brunandiðvörðunarkerfis
  - BO Þjónuherop
  - BO Félagsli og þjónuherop
  - Merktur útgangur
  - Fjótaleið
  - Reykkyngjari
  - Neyðarfjáring
  - Brunuslanga
  - Handskiðvæðing
  - Tvíturafengi úðakerfis
  - Stigleiðsla
  - Hæðslustöð
  - Reykkygja
  - Gas í gólf
  - Gas í lofti
  - Gölfínúðurtall
  - Loftræsing
  - Pakkúðurtall
  - Ráðdrifinn opnunarbúnaður

SHS  
04.01.2021

HEILBRIGDISEFTIRI  
HAFNARFJARÐAR  
OG KÓPAVOGSSVÆÐIS  
Garðatorg - 210 Garðatorg  
01.2021

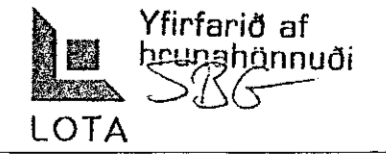

VERK: Búðahella 8  
Aðaluppdrættir 1:100

Talning: Grunnmynd: 1:hæð  
Verkaup: Línó ehf  
Arkitekt: Orrí Árnason kt. 080864-5749  
Hönnunarsjóni: Orrí Árnason kt. 080864-5749

TEKNAÐ AF: óá  
Yfirfarið af: óá

DEGI: 11.12.2020  
SVARPI: 1:100  
SIZING: A1  
FLOKUR TEKNA: 7

ZEPPILIN  
ARKITEKTAR

Zeppelin ehf. 621067-2109 - www.zeppelin.is - sími 553310 - zeppelin@zeppelin.is