


- HELSTU TÁKN:
- E60 Brunamótstaða
  - C Sjálfkandi hurð
  - S Reykfétt hurð
  - I Stjórnsíð brunavörðunarkerfis
  - BO Björgunarpop
  - BO → Felli stigi við björgunarpop
  - Mærstur útgangur
  - Fíðstakleib
  - Reykþoknjar
  - Neyðarlýsing
  - Brunaslanga
  - Handslökkvitaki
  - Tvíburatengi úðakerfis
  - Stigleibsa
  - Heiðskúð
  - Reykkluga
  - Gat í gólf
  - Gat í lofti
  - Gólfhúrfall
  - Loftþræsing
  - Þvögnurfall
  - RCB Ræðifinn opnunarbúnaður

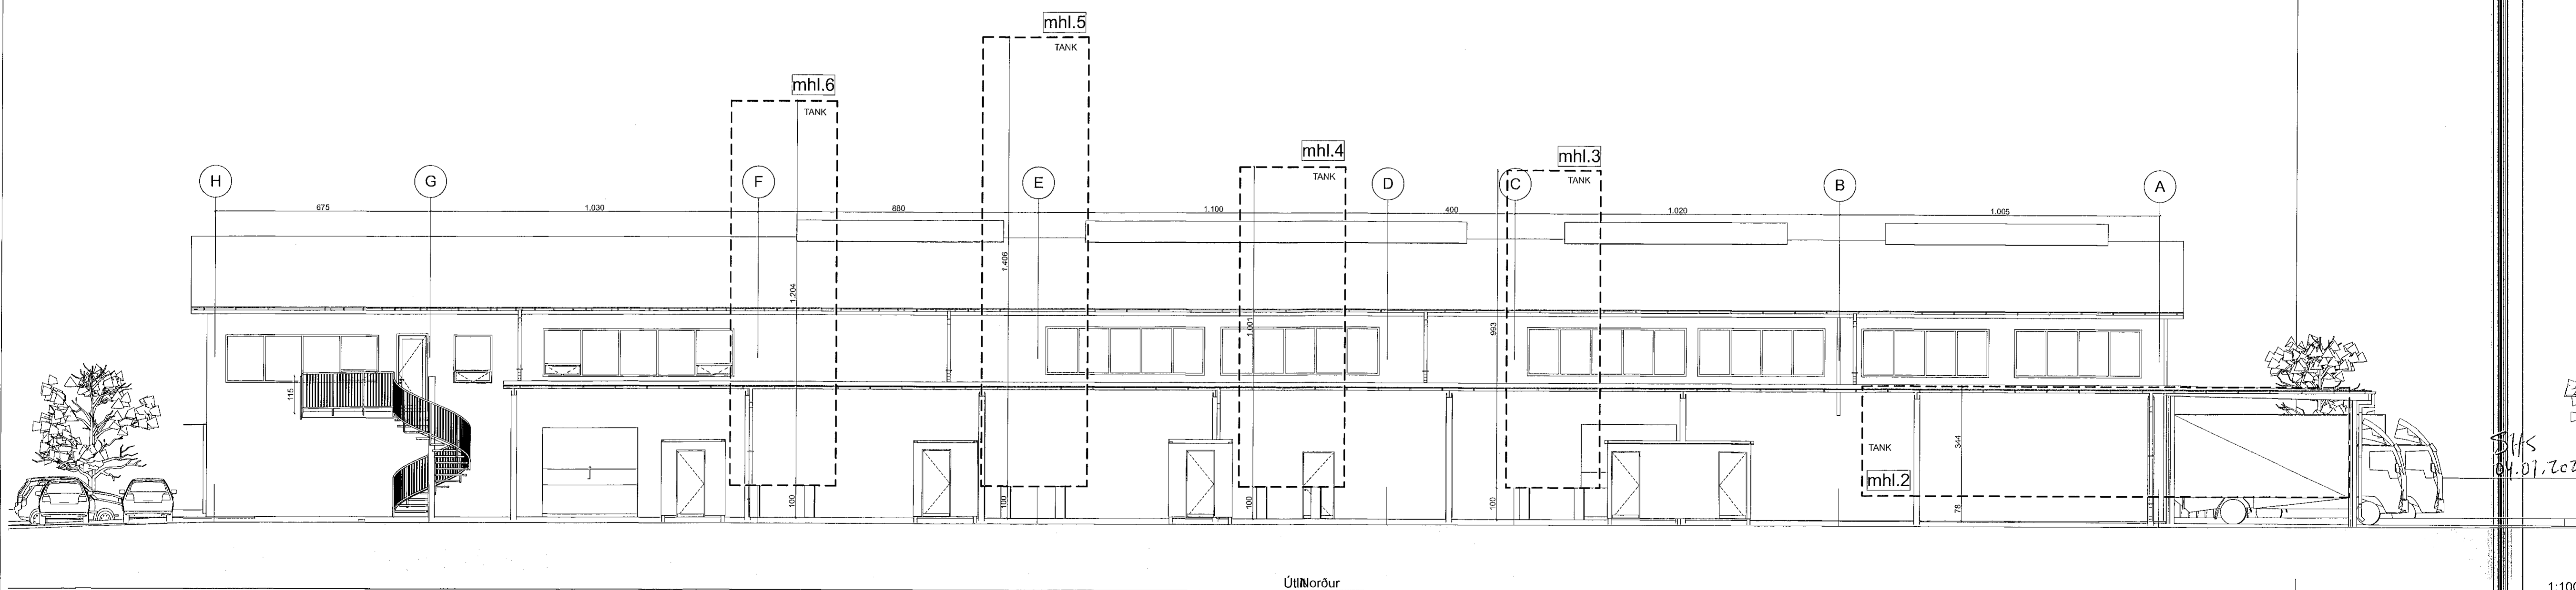

Yfirfarið af  
brunghánnuði  
SBS  
LOTA

VERK: Búðahella 8  
Aðaluppdrættir 1:100

Tekning: Útlit: Norður, austur  
Verkkaup: Linde ehf  
Aðilar: Otti Árnason kl. 080864-5749  
Félagsnumarastjóri: Otti Árnason kl. 080864-5749

Teknað af: óð  
Yfirfarið af: óð

ZEPELIN  
ARKITEKTAR

Zeppelin ehf. 621097-2109 - www.zeppelin.is - sími 5533642 - zeppelin@zeppelin.is

11.12.2020  
1:100  
A1  
Eftir tekm.: 7  
1.1.6

Blfs  
04.07.2021

1:100