



Samþykkt þann
 24. APR. 2019
 Byggingarfulltrúnn í Hafnarfirði
Helena Þrmasdóttir

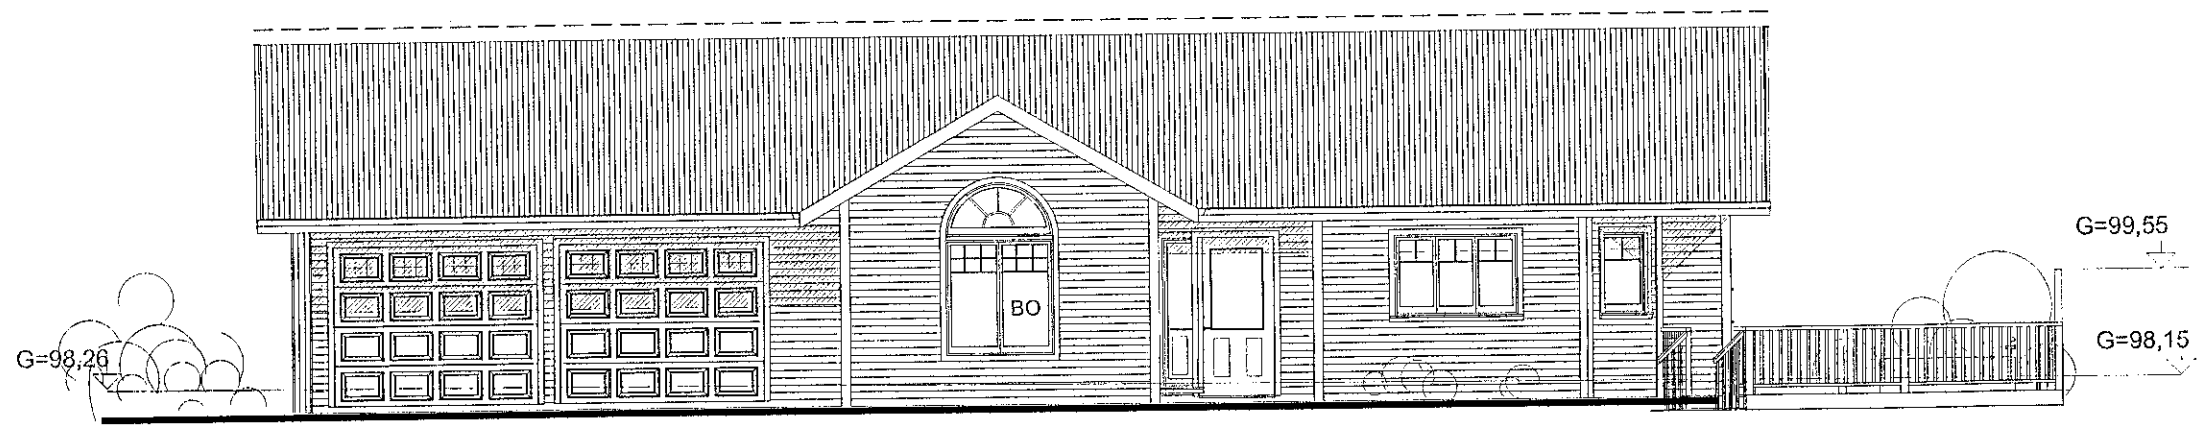


VESTURHLÍÐ, 1:100

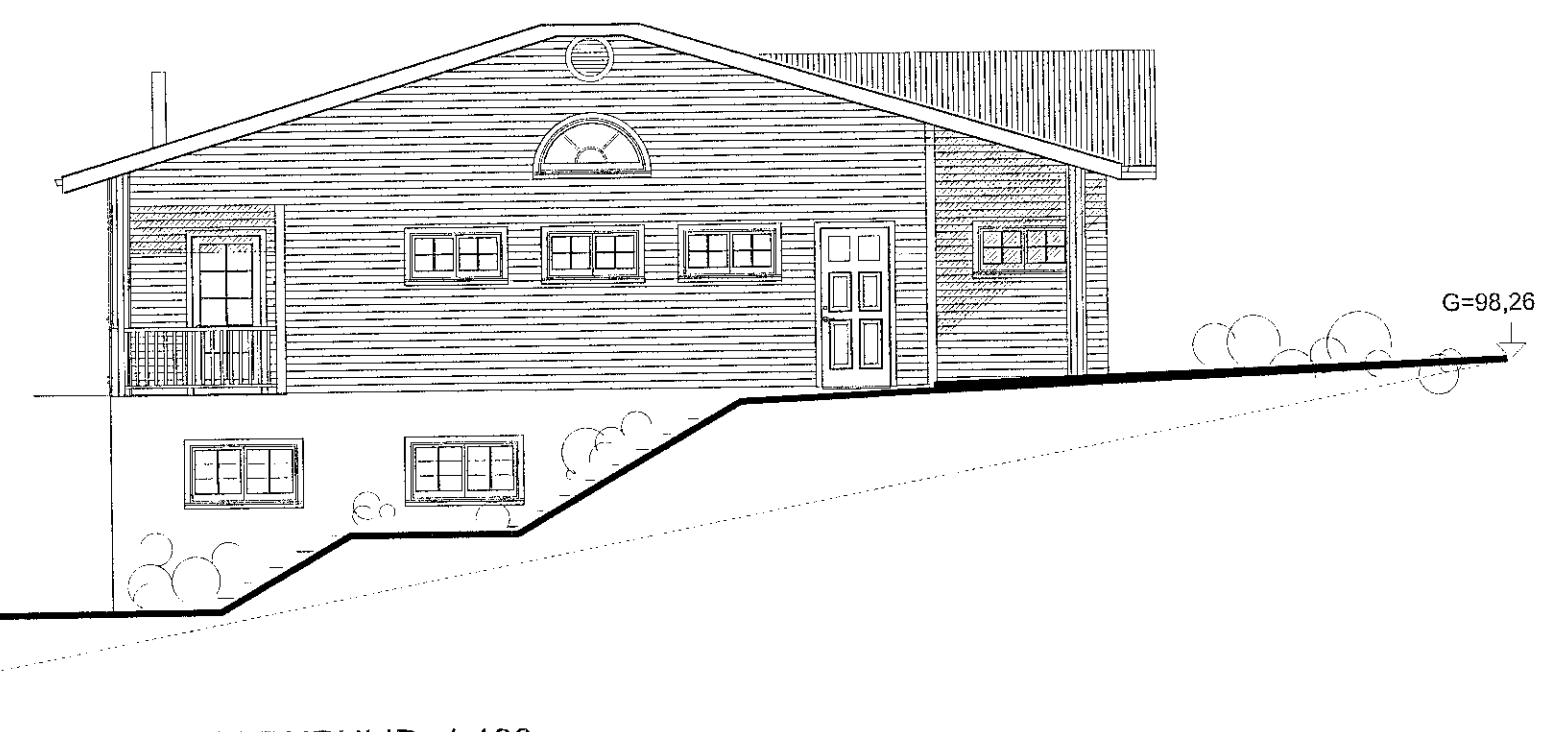

NORÐURHLÍÐ, 1:100



AUSTURHLÍÐ, 1:100

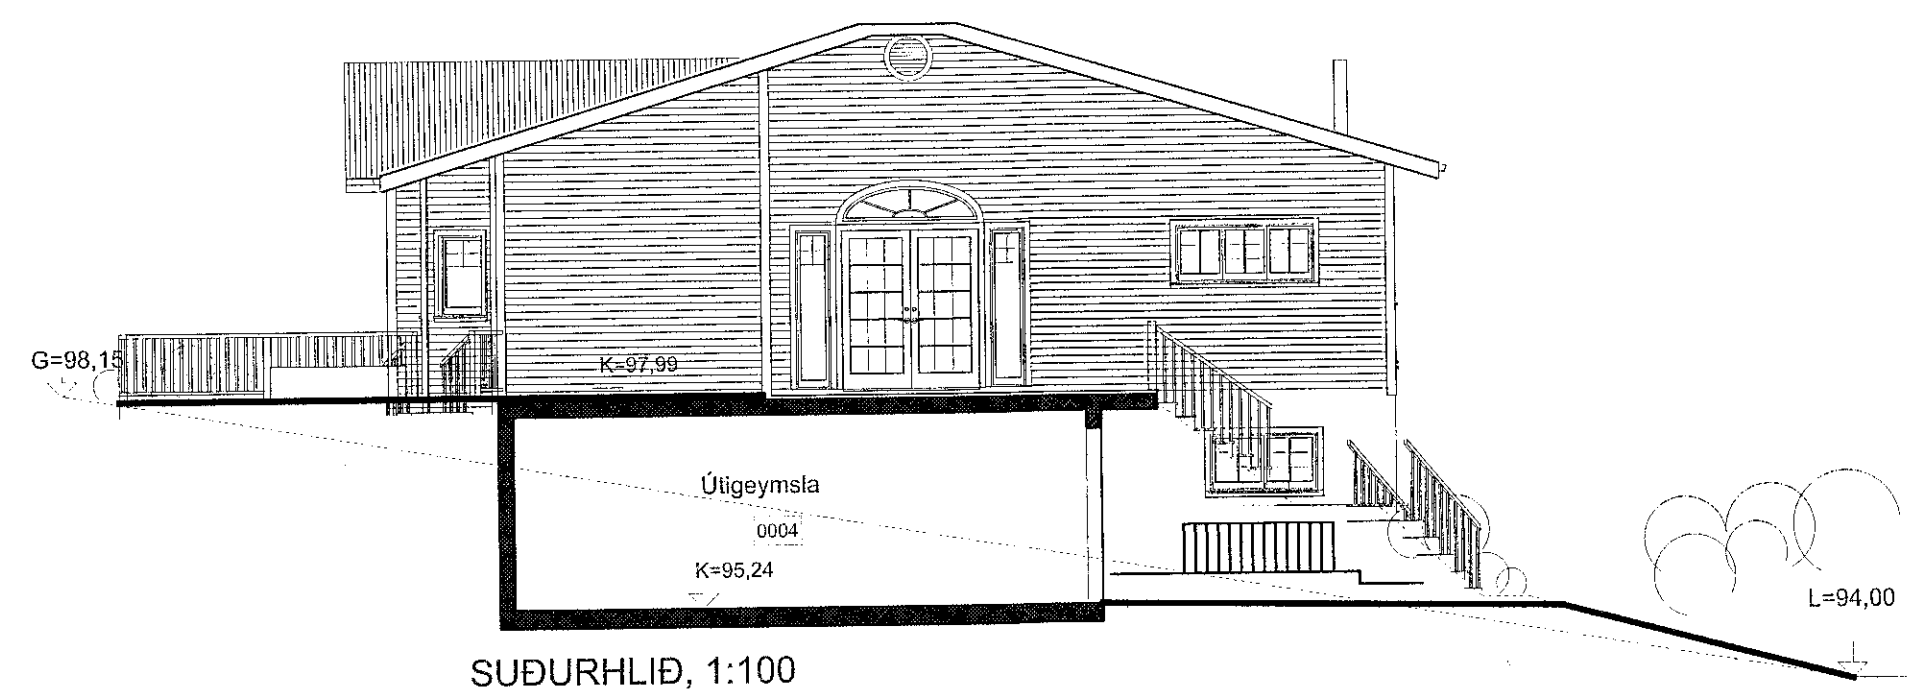

SUÐURHLÍÐ, 1:100

BO = Björgunarop amk. 50 x 60 cm (b x h)

Breytingar: A-22.02.2007-Kjallaraglugga á
 Norðurhlíð bætt við.
 Breyting: B-15.04.2007-Útígeymsla við suðurenda húss
 gluggi stækkaður.
 Breyting: C-10.07.2007-Aðkomu að útígeymslu breytt.
 Breyting: D-07.01.2008-Skráningarnúmer fært inn.
 Breyting: E-17.02.2008-Teikning samræmd.
 Breyting: F-1.04.2019-Lækkun þaks um 20 cm, kótar leiðréttir. *AK*

HUGVERK HÖNNUNARÞJÓNUSTA
 STEFÁN INGÓLFSSON ARKITEKT
 stefanlax2@simnet.is s:848-1316

Skógarás 6, Hafnarfirði
 Útlitsmyndir 1:100
 Kópavogi 01.01.2007 *Stefán Ingólfsson* 010251-4359
 Verkefni nr. 354, Teikning nr. 0354-sing-0003-F
 0003