

LOLUNGA 01.01.2021

Sampykkt þann  
20. JAN. 2021  
Byggingarfulltrúinn í Hafnarfjörð  
Haukur Ásgeirsson

ÚTGÁFUFERILL


NÚMÉR	DAGS.	SKÝRINGAR	UNNIÐ
B	12.08.13	YMSAR BREYTINGAR	A,B
C	21.10.20	YMSAR BREYTINGAR	H,A
D	05.01.21	ELDVARNARMERKINGAR	H,A
		FJÖLGUN UN TVÖ RÝMI TIL MILLI MÁTLÍNA 5 OG 7. RÝMI SEM VAR 0104 VERÐUR 0105, 0106 OG 0108. NÚMÉRING Á ÖÐRUM RÝMUM BREYTTIST, EKKI AÐRAR BREYTINGAR Á REIM RÝMUM.	
DAGS.	SAMRÆM HÖNNUÐUR		

Skýringar

- GN = Gólfniðurfall
- LR = Lofttræsting
- BO = Björgunarpöng
- SL = Handslökkvitæki
- PK = Postkassar
- PN = Þakniðurfall
- R = Reykskynjar
- NL = Neyðarfjós
- út = Merktur útgangur
- ☉ = Brunaslanga
- ! = Stjórnstöð "Brunavörðunarkerfi"
- 01.01 = Rýmisnúmer
- ☑ = Bilastæði fyrir fatgöta
- Inntök = Inntök veitna
- ☐ = Fellistigi
- ☒ = Reyklosun

Brunatákn

- EI60 = Veggir
- EI90
- A-EI60
- A-EI120
- REI60
- REI120
- A-REIM120
- A-REI90 = Hæðuskil
- E-CS30 = Hurðir
- EI-CS30
- EI-CS60
- E30 = Gluggar

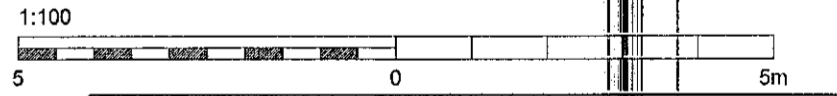


Verkfræðistofa Hauks Ásgeirssonar

DALVEGI 18  
201 KÓPAVOGUR  
SÍMI: 534 8815 / 897 8132  
FAX: 534 8818  
NETFANG: haukur@vha.is  
kt: 560600-3050  
HEIMASÍÐA: www.vha.is

HEITI VERKS:  
**STEINHELLA 1  
221 HAFNARFJÖRÐUR**

HEITI TEIKNINGAR:  
**REYNDARTEIKNING  
GRUNNMYND 1.HÆÐAR  
BYGGINGARLÝSING**

MKV: 1:100	DAGS. jún.'13	VERK NR 1450	
TEIKNAD. AP	YFIRFARID. HÁ	SAMPYKKT	NR. TEIKNINGAR
DAGS. undirskr. 05.01.21	NAFN HÖNNUÐAR. Haukur Ásgeirsson	HEI. 331255-4629	1
UNDIRSKR. HÖNNUÐAR. <i>Haukur Ásgeirsson</i>	UTGÁFA. D		

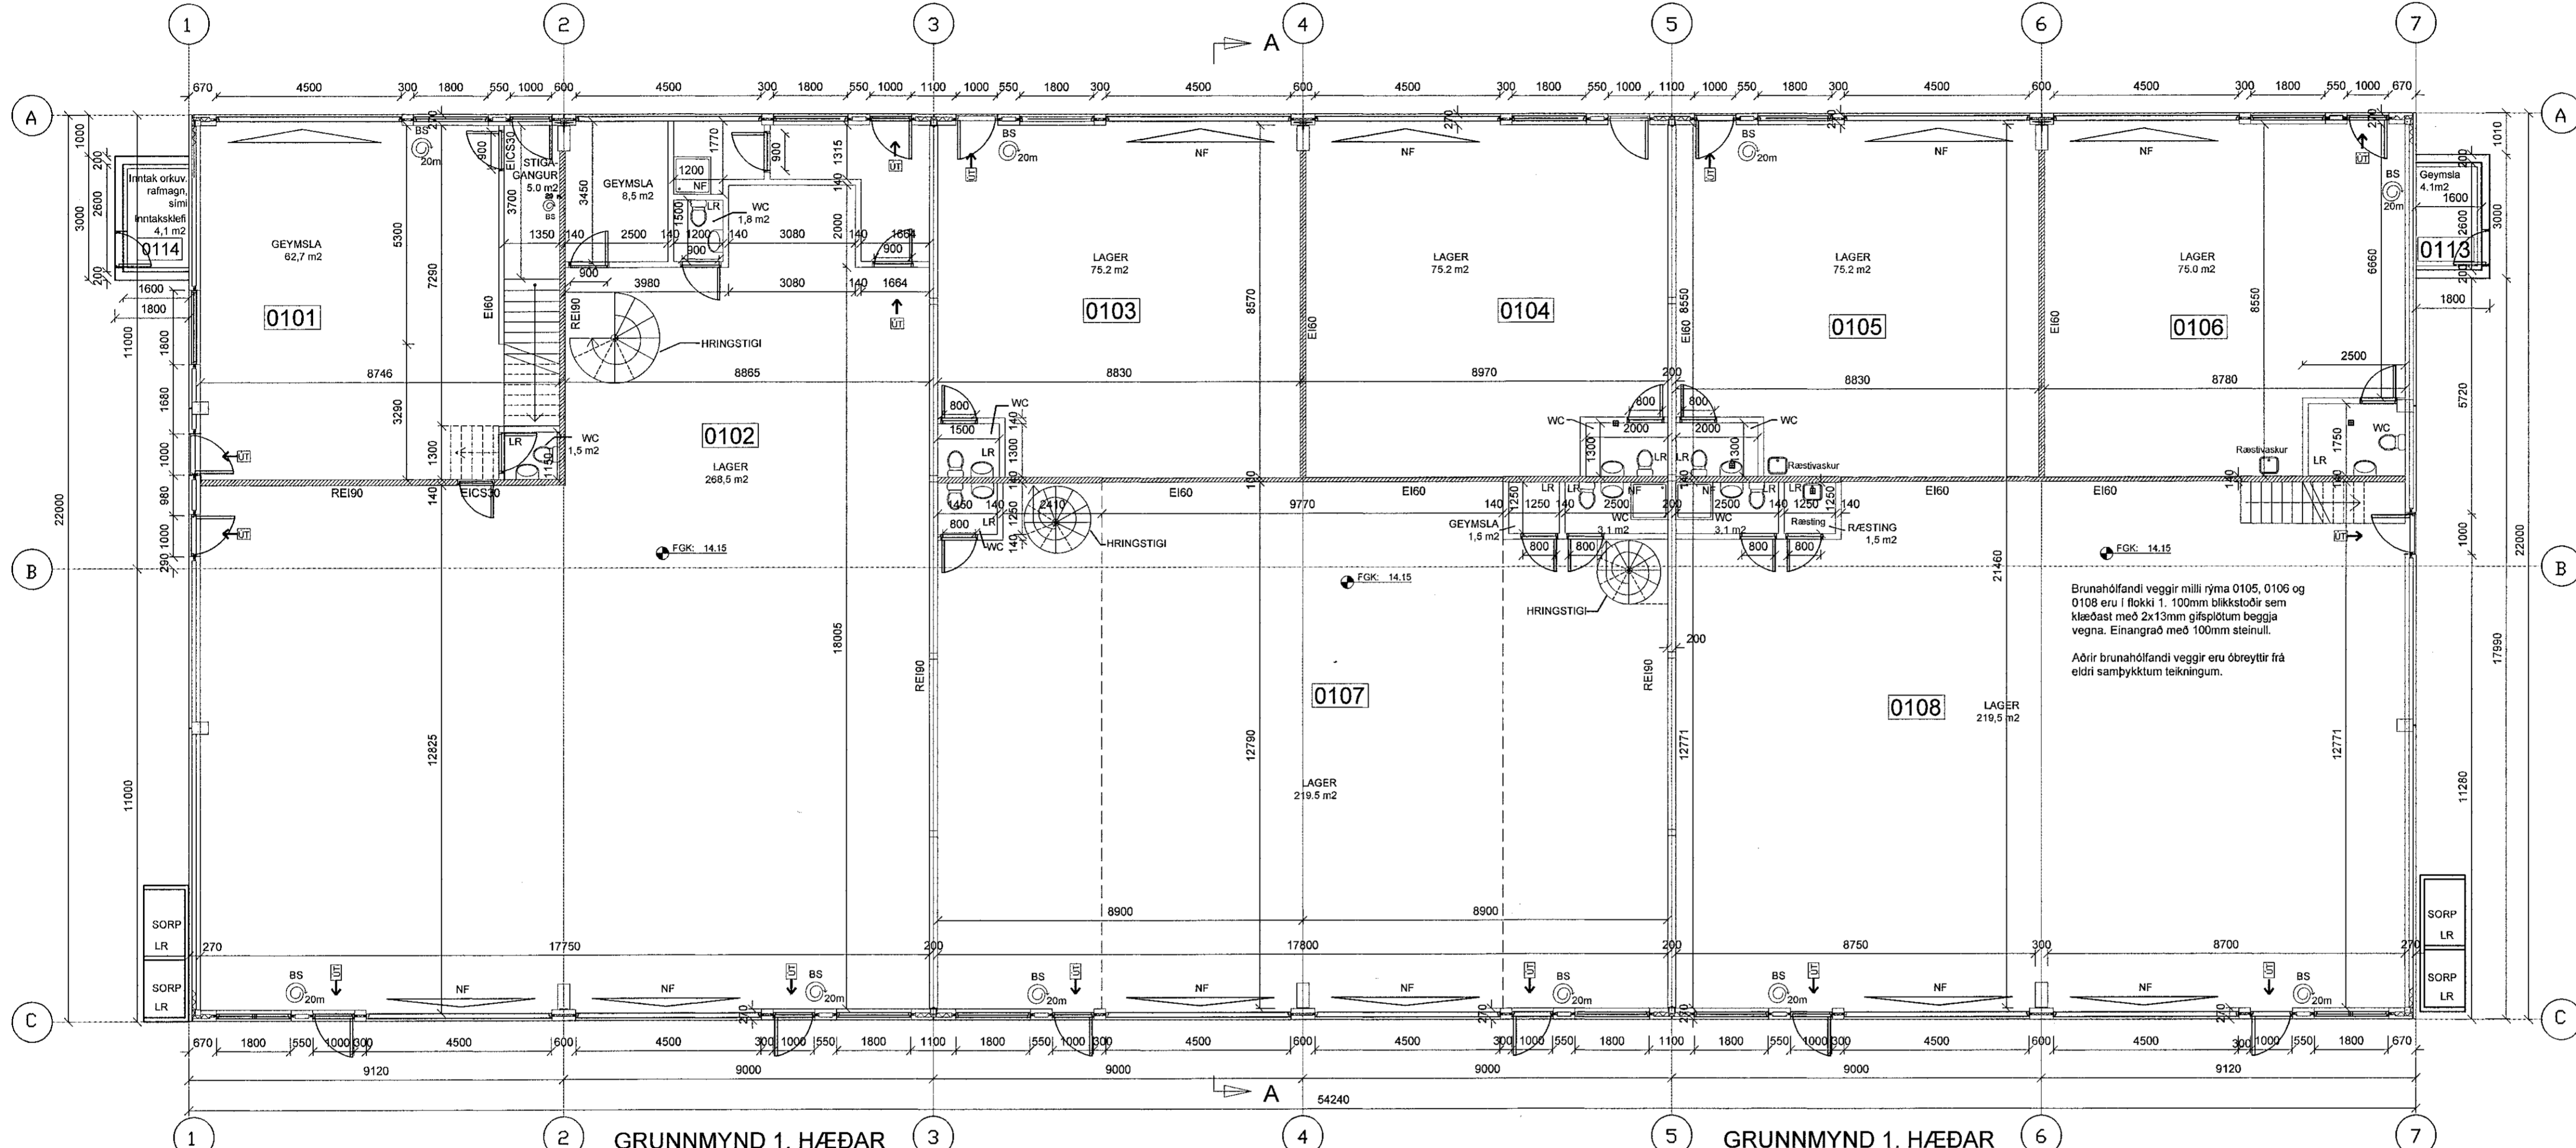

Byggingarlýsing:

Burðarvirki og einangrun:  
Húsið er staðsteypt á steyptum undirstöðum. Sökkjar eru einangraðir og fyllt í sökkja með burðarhæfu efni. Bolnplata er staðsteypt og vælispúð. Útveggir eru úr forsteyptum einingum. Þak er úr samlokueiningum sem eru einangraðar með steinull og hvíla á limtrébitum. Aðal burðarbitar þaks eru staðsteyptir. Allir brunahólfandi veggir eru í flokki 1. og einangraðir með steinull. Allar klæðningar í þjónustu/skrifstofu eru í flokki 1. Milligólf í skrifstofuhluta er staðsteypt á stálpötur sem hvíla á stálpötum.

Fulgilt brunavörðunarkerfi er í húsinu.  
Út og neyðarlýsing er í öllu húsinu.  
Þak í verkstæðishluta skal hafa a.m.k. 2% m2 af heildar þakheti auðbrennarniega þakglugga.

Kólnunartölur:  
Lönaðar og verkstæðishluti skal uppfylla kólnunartölur samkvæmt byggingarreglugerð fyrir hús sem er með hitastig inni 10 til 18 gráður C.  
Skrifstofurými skal uppfylla kólnunartölur fyrir hús sem er með hitastig inni 18 gráður C og meira.

Kólnunartölur fyrir Lönaðar/verkstæðishluta:  
Þak: 0,3  
Útveggur: 0,4  
Gluggar: 2,5  
Gólf: 0,4

Kólnunartölur fyrir Skrifstofuhluta:  
Þak: 0,2  
Útveggur: 0,4  
Gluggar: 2,0  
Hurðir: 3,0  
Gólf: 0,3

Litr og áferð utanhúss:  
Útveggir eru steinaðir í gráum lit og koma fráengnir frá verksmíðu. Þak er í zinkgráum lit.

Bilastæði: 38 bilastæði eru á lóð.

REYNDARTEIKNINGAR, BREYTINGAR FRÁ ÁÐUR SAMPYKKTUM TEIKNINGUM:  
FJÖLGUN EIGNA, VERDA 8 SÉREIGNIR.  
FJÖLGUN UN TVÖ RÝMI Í BILI MILLI MÁTLÍNA 5 OG 7. RÝMI SEM VAR 0104 VERÐUR 0105, 0106 OG 0108.

NÚMÉRING Á ÖÐRUM RÝMUM BREYTTIST. EKKI AÐRAR BREYTINGAR Á ÞEIM RÝMUM. ENGIN BREYTING Á MILLILOFTI NEMA Á NÚMÉRUM.

BRUNAHÓLFANDI VEGGIR MILLI RÝMA 0105, 0106 OG 0108 ERU Í FLOKKI 1. 100MM BLIKKSTÓÐIR SEM KLÆÐAST MEÐ 2x13MM GIFSPLOTUM BEGGJA VEGNA. EINANGRAÐ MEÐ 100MM STEINULL.

ÁÐRIR BRUNAHÓLFANDI VEGGIR ERU ÓBREYTTIR FRÁ ELÐRI SAMPYKKTUM TEIKNINGUM.