

2012481 07.01.2021

Samþykkt þann
20. JAN. 2021
Byggingarfulltrúinn í Hafnarfjörð
Haukur Þorgeirsson

ÚTGÁFUFRILL

NÚMÉR:	DAGS:	SKÝRINGAR:	UNNIÐ:
B	12.08.13	ÝMSAR BREYTINGAR	A.P.
C	21.10.20	ÝMSAR BREYTINGAR	H.A.

FJÓLGUN UN TVÖ RÝMI BILI MILLI MÁTLÍNA 5 OG 7. RÝMI SEM VAR 0104 VERÐUR 0105, 0106 OG 0108. NÚMÉRING Á ÖÐRUM RÝMUM BREYTTIST, EKKI ADRAR BREYTINGAR Á ÞEIM RÝMUM. ENGIN BREYTING Á MILLILOFTI NEMA Á NÚMÉRUM.

DAGS: SAMRÆM HÖNNUÐUR

Skýringar

- GN = Gólfniðurfall
- LR = Loftræsting
- BO = Björgunarop
- SL = Handslökkvitæki
- PK = Póstkassar
- PN = Þakniðurfall
- R = Reykskyrjari
- NL = Neyðarljós
- út = Merktur útgangur
- ☉ = Brunaslanga
- ! = Stjórnstöð "Brunavörðunarkerfi"
- 01.01 = Rýmisnúmer
- ☼ = Bliastæði fyrir fatagöa
- Inntök = Inntök veitna
- ☐ = Fellistigi
- △ = Reyklosun

Brunatákn

- EI60 = Veggir
- EI90
- A-EI60
- A-EI120
- REI60
- REI120
- A-REIM120
- A-REI90 = Hæðaskil
- E-CS30 = Hurðir
- EI-CS30
- EI-CS60
- E30 = Gluggar




Verkfræðistofa Hauks Ásgeirssonar

DALVEGI 18
201 KÓPAVOGUR
SÍMI: 534 8815 / 897 8132
FAX: 534 8818
NETFANG: haukur@vha.is
kt: 560600-3050
HEIMASÍÐA: www.vha.is

HEITI VERKS: **STEINHELLA 1
221 HAFNARFJÖRÐUR**

HEITI TEIKNINGAR: **REYNDARTEIKNING
GRUNNMYND 2. HÆÐAR**

MKV: 1:100	DAGS: JUN.'13	VERK NR: 1450	
TEIKNAD. AP	YFIRFARID. HÁ	SAMÞYKKT	NR. TEIKNINGAR
DAGS. undirskr. 21.10.20	NAFN HÖNNUÐAR. Haukur Ásgeirsson	kt: 301255-4629	2
UNDIRSKR. HÖNNUÐAR			ÚTGÁFA C

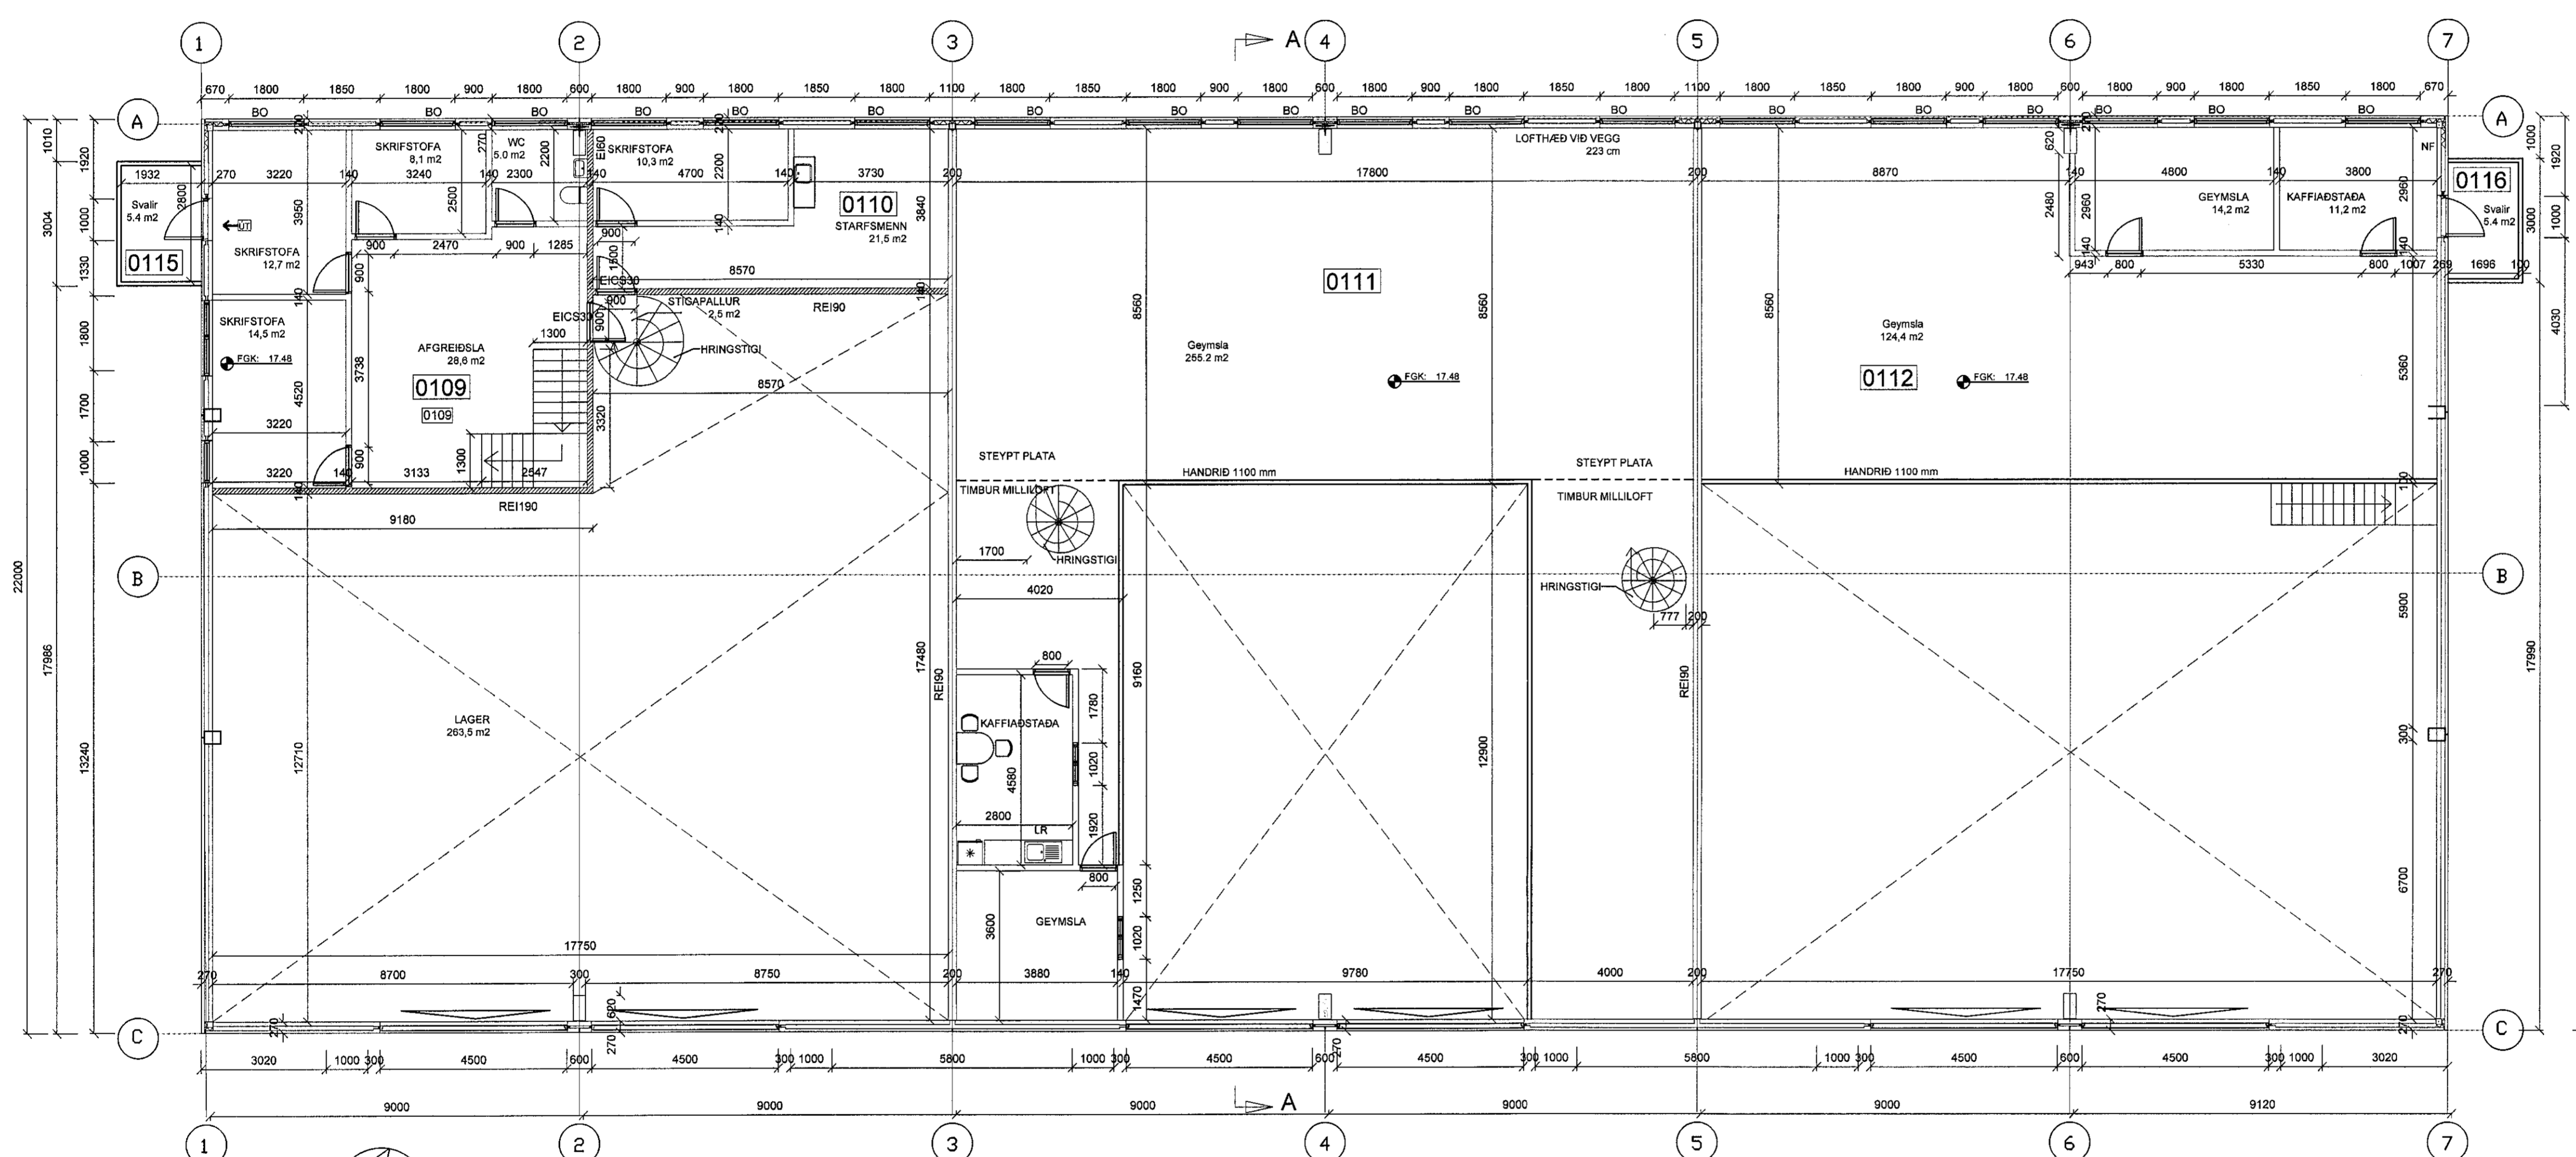

GRUNNMYND 2. HÆÐAR

REYNDARTEIKNINGAR, BREYTINGAR FRÁ ÁÐUR SAMÞYKKTUM TEIKNINGUM. FJÓLGUN EIGNA, VERÐA 8 SÉREIGNIR. FJÓLGUN UN TVÖ RÝMI Í BILI MILLI MÁTLÍNA 5 OG 7. RÝMI SEM VAR 0104 VERÐUR 0105, 0106 OG 0108. NÚMÉRING Á ÖÐRUM RÝMUM BREYTTIST. EKKI ADRAR BREYTINGAR Á ÞEIM RÝMUM. ENGIN BREYTING Á MILLILOFTI NEMA Á NÚMÉRUM.

LÓÐ: EKKI GERT RÁÐ FYRIR BREYTINGUM Á NYTINGU LÓÐAR.