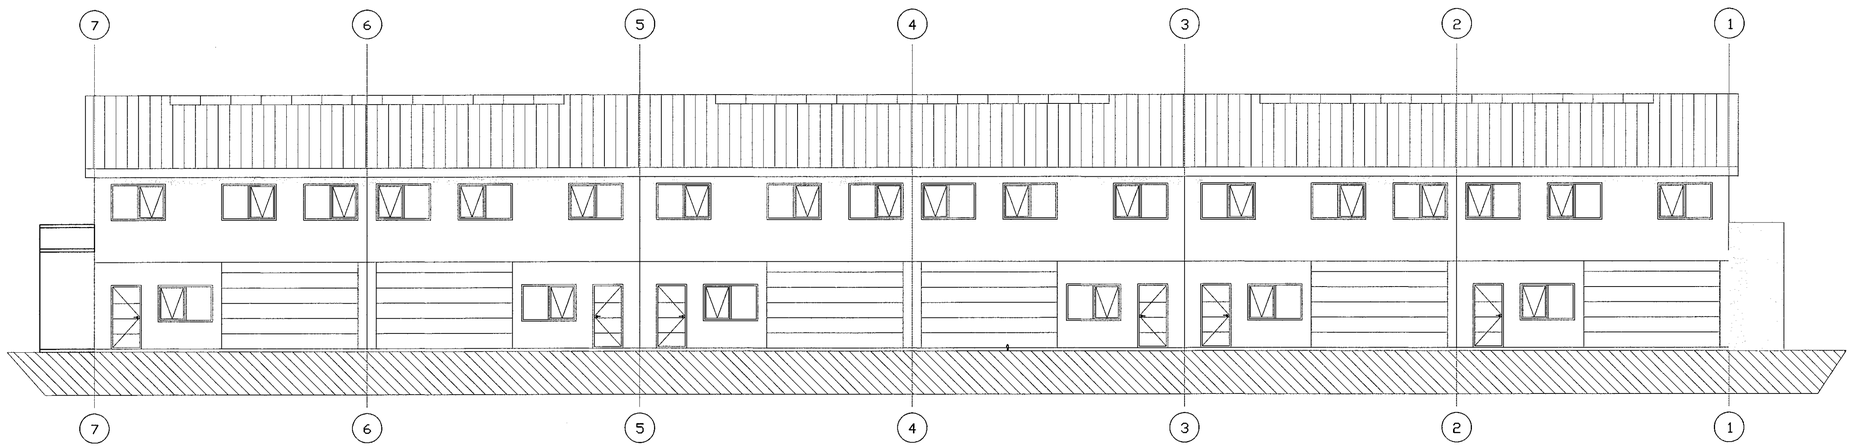

AUSTURHLIÐ, 1:100

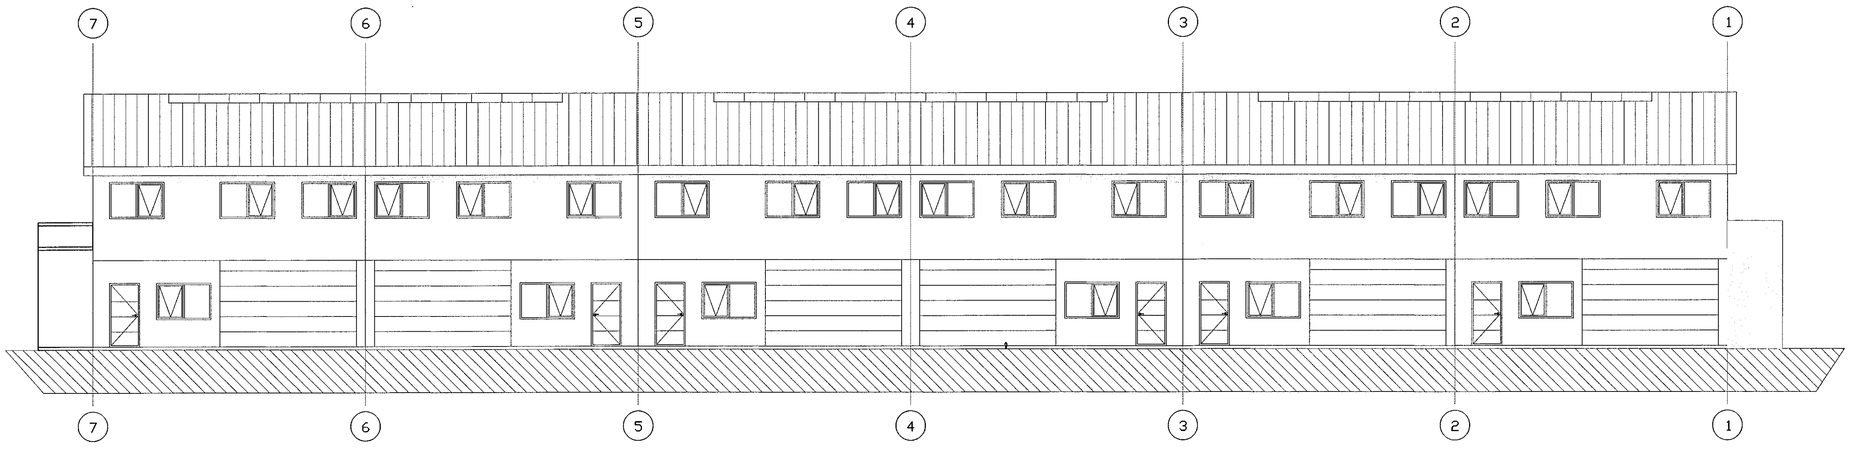

AUSTURHLIÐ, 1:100

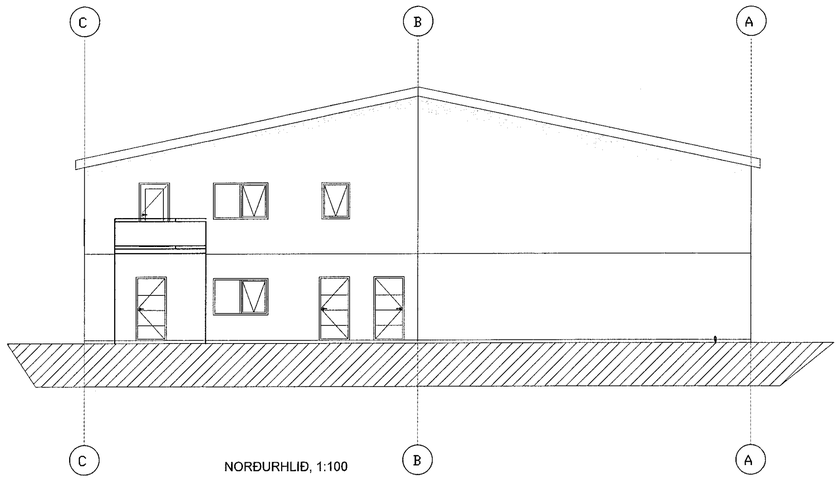

NORÐURHLIÐ, 1:100

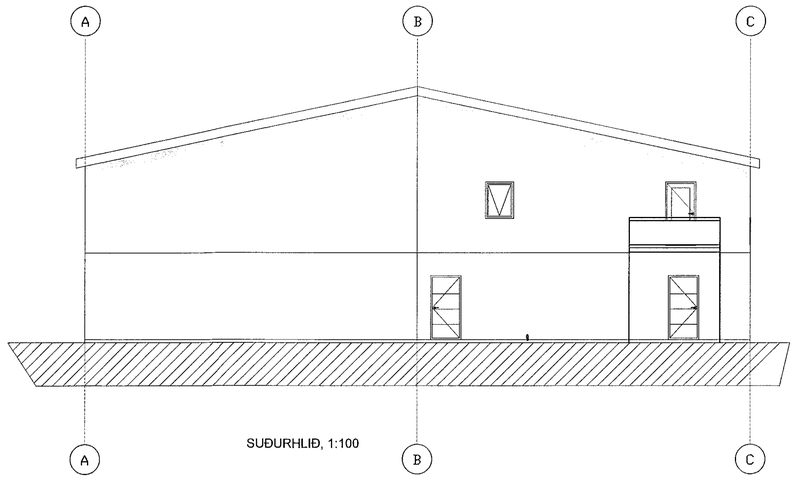

SUÐURHLIÐ, 1:100

2012482 07. 01. 2021

Samþykkt þann
20. JAN. 2021
Byggingarfulltrúinn í Hafnarfirði
Hildur Þórisdóttir

## ÚTGÁFUFERILL

| NÚMER: | DAGS. | SKÝRINGAR: | UNNIÐ: |
|---|---|---|---|
| | | | |
| | | | |
| | | | |
| | | | |
| | | | |
| | | | |
| | | | |
| | | | |
| | | | |
| DAGS. | | SAMRÆM.HÖNNUÐUR | |

## Skýringar

| | |
|---|---|
| GN | = Gólfniðurfall |
| LR | = Loftræsting |
| BO | = Björgunarop |
| SL | = Handslökkvitæki |
| PK | = Póstkassar |
| ÞN | = Þakniðurfall |
| R | = Reykskynjari |
| NL | = Neyðarljós |
| ⇒ út | = Merktur útgangur |
| BSL | = Brunaslanga |
| | = Stjórnstöð "Brunaviðvörunarkerfi" |
| 01.01 | = Rýmisnúmer |
| | = Bílastæði fyrir fatlaða |
| Inntök | = Inntök veitna |
| | = Fellistigi |
| | = Reyklosun |

## Brunatákn

| | |
|---|---|
| EI60 | = Veggir |
| EI90 | |
| A-EI60 | |
| A-EI120 | |
| REI60 | |
| REI120 | |
| A-REIM120 | |
| A-REI90 | = Hæðaskil |
| E-CS30 | = Hurðir |
| EI-CS30 | |
| EI-CS60 | |
| E30 | = Gluggar |

SBS 19.01 2021

1:100
5 0 5m


Verkfræðistofa Hauks Ásgeirssonar
DALVEGI 18
201 KÓPAVOGUR
SÍMI: 534 8815 / 897 8132
FAX: 534 8818
NETFANG: haukur@vha.is
kt: 560600-3050
HEIMASÍÐA: www.vha.is


HEITI VERKS:
STEINHELLA 1
221 HAFNARFJÖRÐUR

HEITI TEIKNINGAR:
REYNDARTEIKNING
ÚTLITSMYNDIR

| MKV: 1:100 | DAGS. 20.06.13 | VERK NR 1450 | |
|---|---|---|---|
| TEIKNAÐ. AÞ | YFIRFARIÐ | SAMÞYKKT | NR. TEIKNINGAR 3 |
| DAGS.undirskr. 25.06.13 | NAFN HÖNNUÐAR Haukur Ásgeirsson kt. 301255-4629 | | |
| UNDIRSKR.HÖNNUÐAR | | | ÚTGÁFA A |

©2020 VHÁ/Steinhella 1/2021 07 06 Steinhella 1 byggingarteikningar breytingar.dwg