



GRUNNMYND KJALLARA

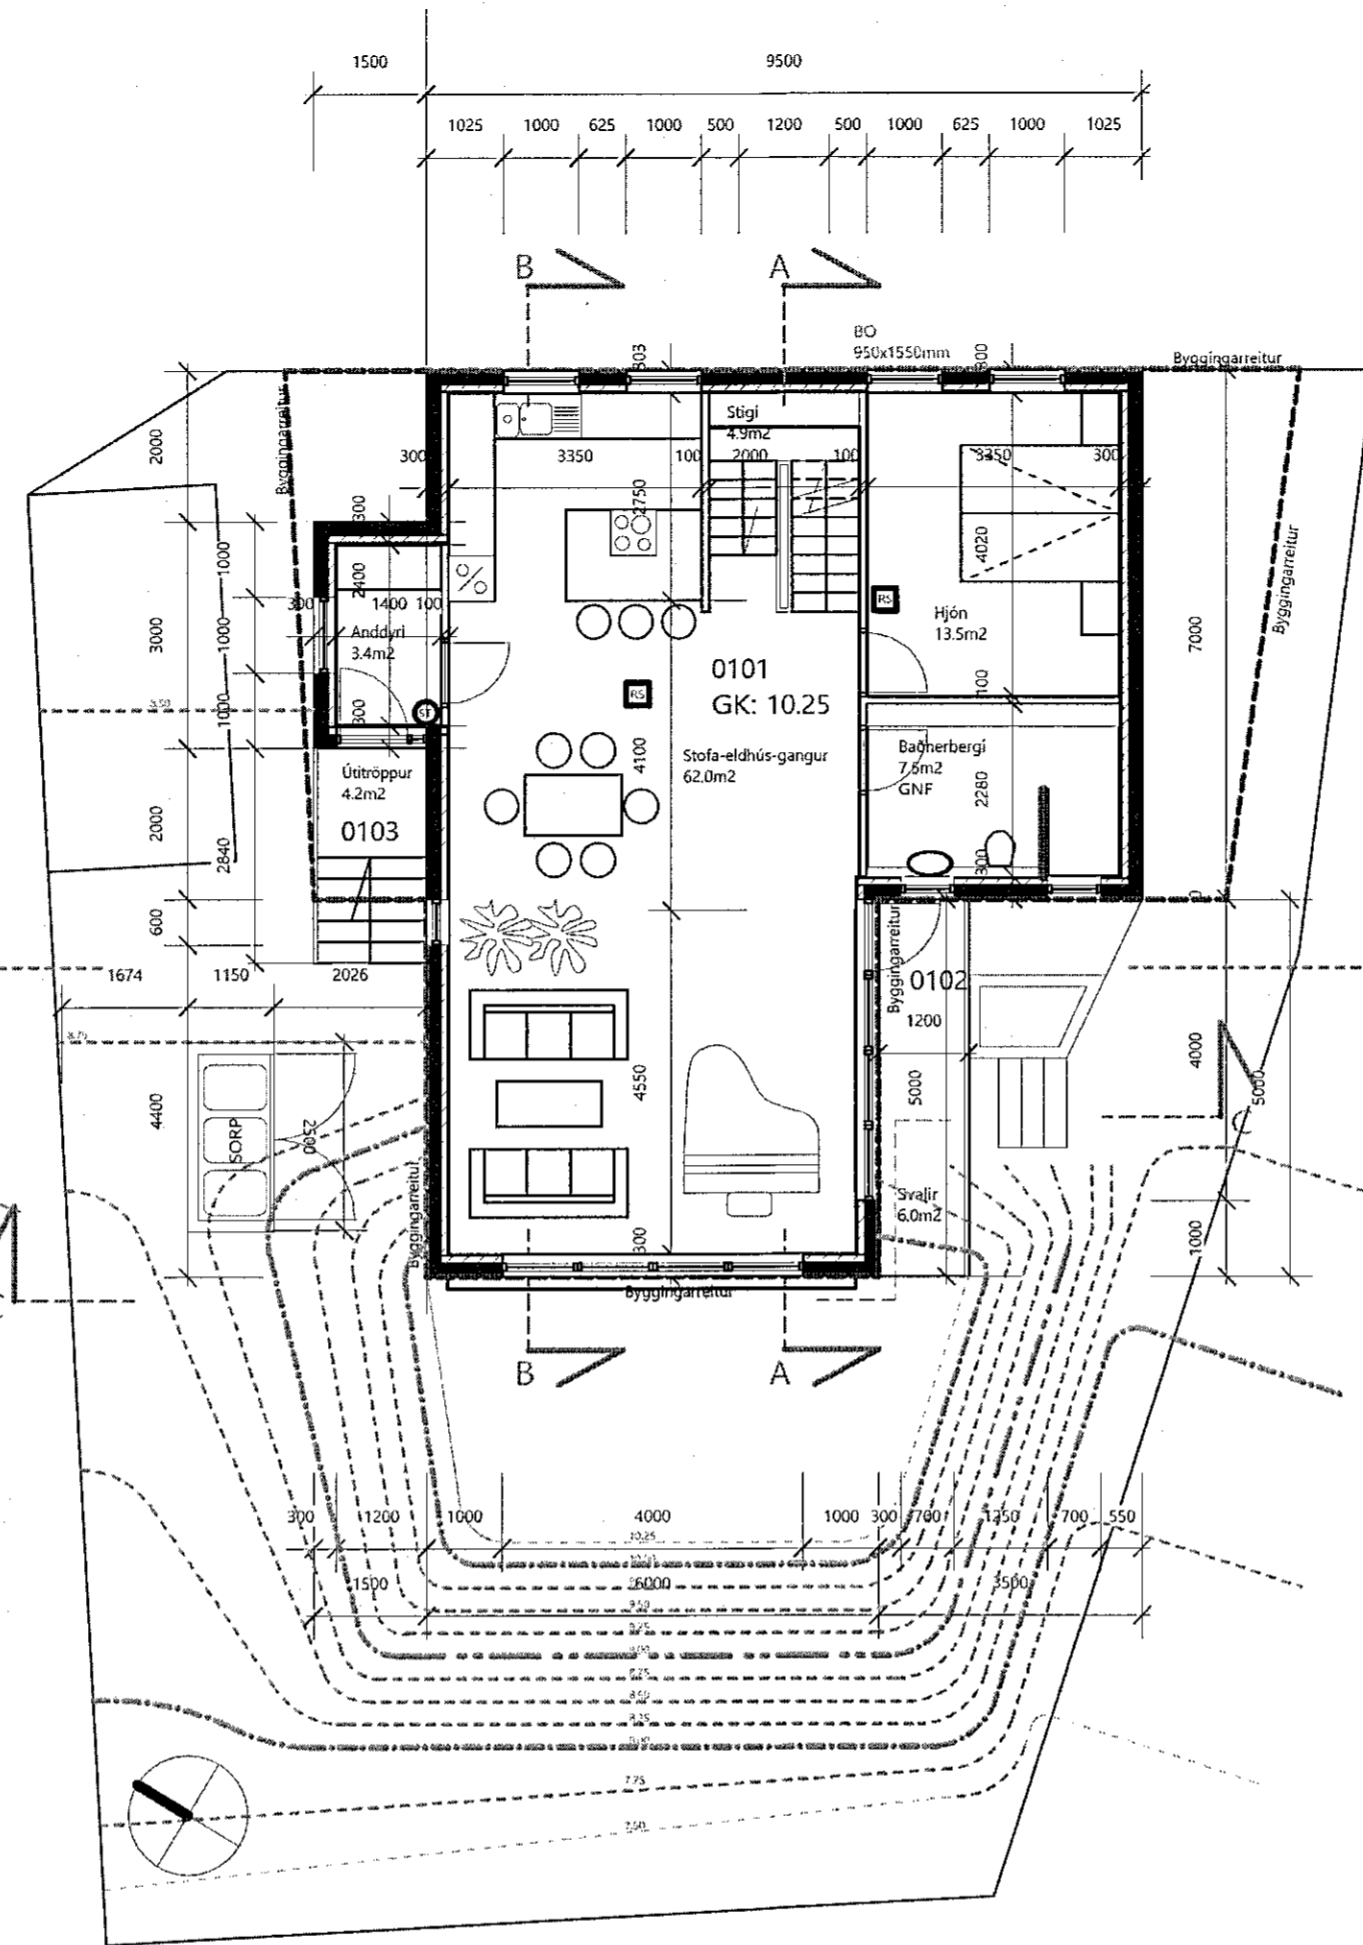

GRUNNMYND 1. HÆÐ

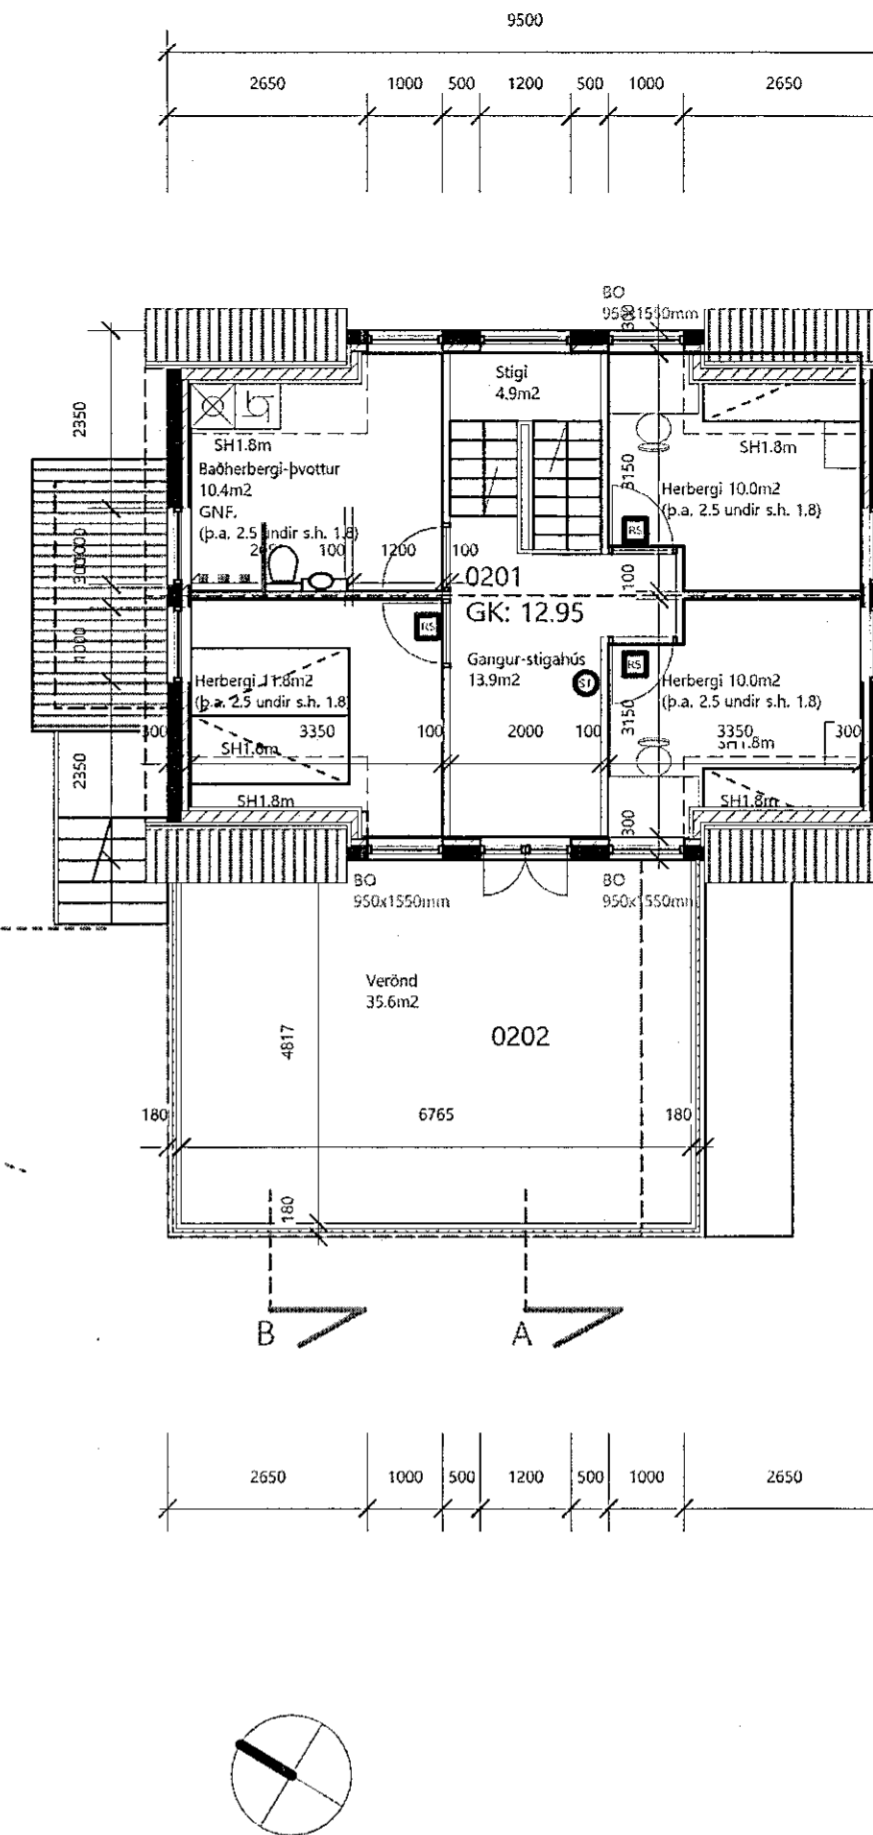

GRUNNMYND 2. HÆÐ

Samþykkt þann
12. MAÍ 2021
Byggingarfulltrúinn í Hafnarfirði
Halður Þjornarson

Breytingar 21.4.21

- Stiga breytt á öllum hæðum
- Herbergi á 2. hæð breytt
- Stigapallur á 2. h. breyttur
- Inntaksklefi gerður í kjallara
- Möjlugluggur á framhlíð breytt
- Skráningartöflu breytt
- Handriðagerð breytt
- Aðkomu að kjallara breytt.
- Baðh. 1.h breytt
- Baðh 2.h breytt
- Innra skipulagi kjallara breytt

VERK

AUSTURGATA 36
REYNDARTEIKNINGAR

TEIKNING

AFSTÖÐUMYND

VERKKAUPI


INGVAR ARASON

MÆLIKVÁRDI:
1:100 (m.v. A2)

TEIKNING NR:

DAGSETNING:
21.4.2021

TEIKNAD:
GÓJ

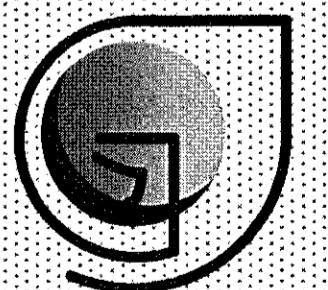

G.O.
GUNNLAUGUR Ó. JOHNSON
arkitekt fal
ARBÖT 270 MOSFELLSBA
KT 080657 7819
S 864 2625
E.goj@centrum.is