



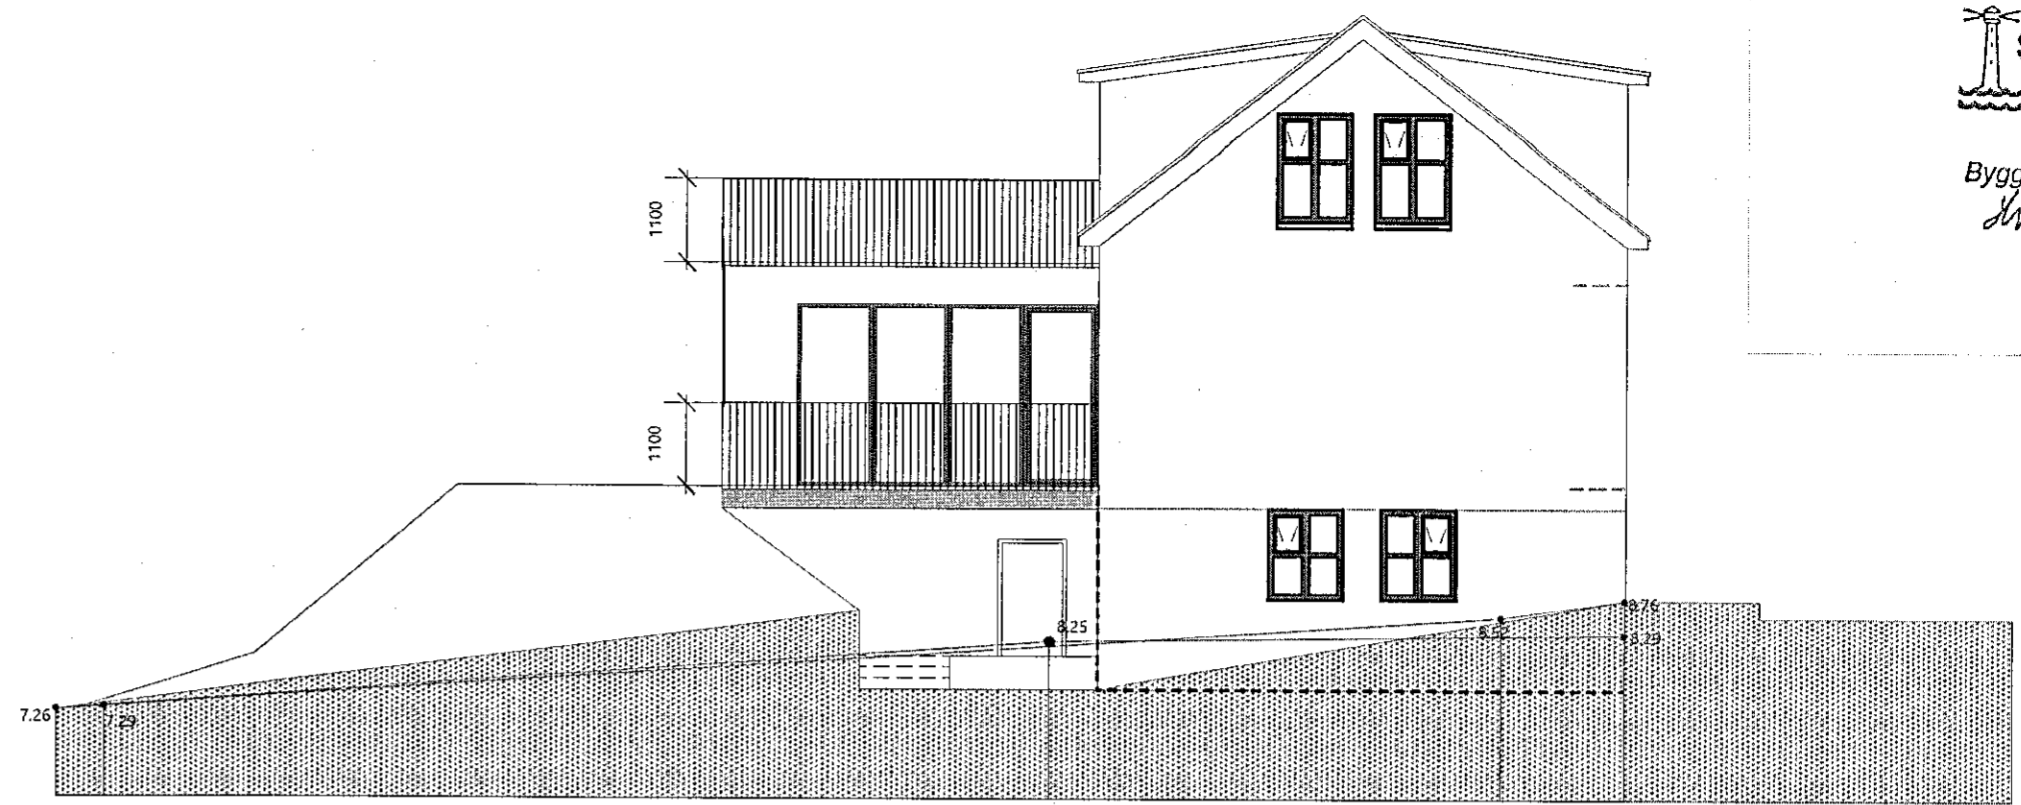

ÚTLIT SUÐ-VESTUR

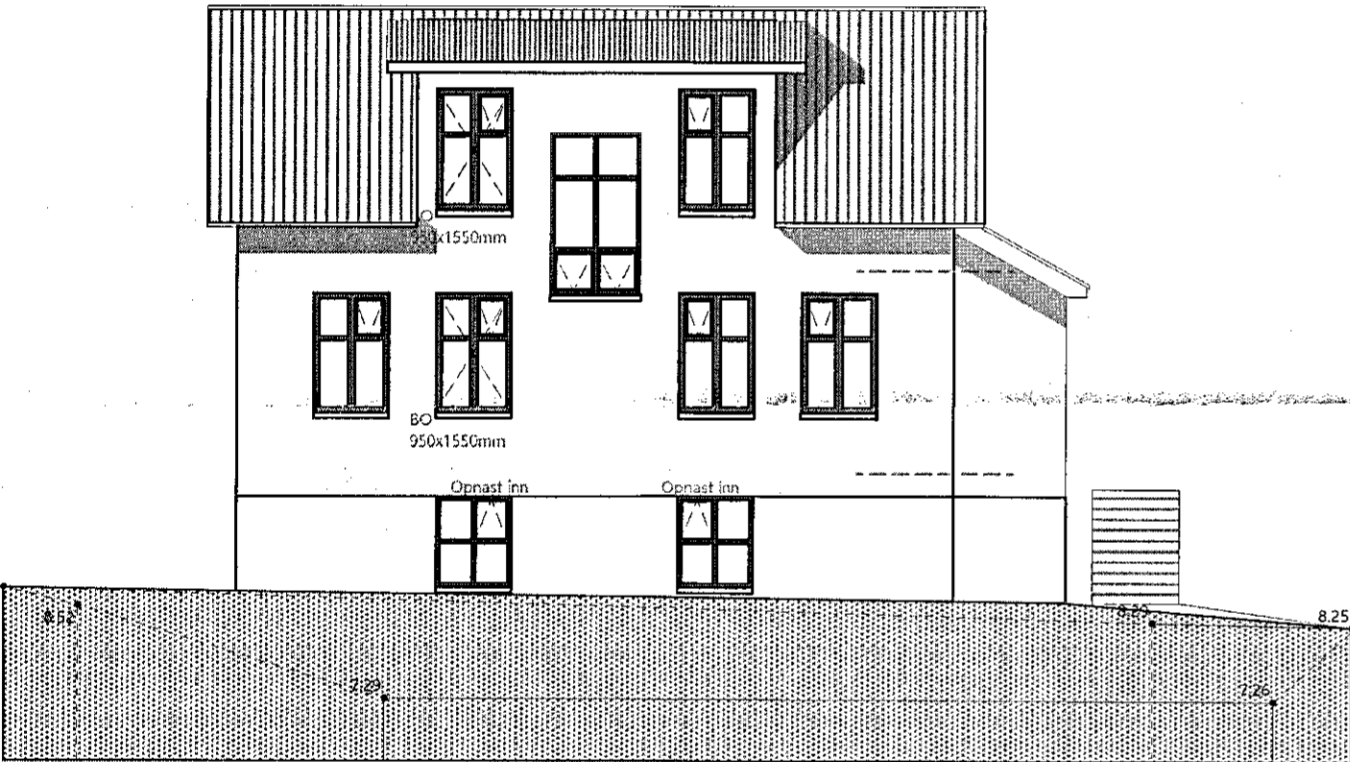


ÚTLIT SUÐ-AUSTUR




ÚTLIT NORÐ-AUSTUR



ÚTLIT NORÐ-VESTUR

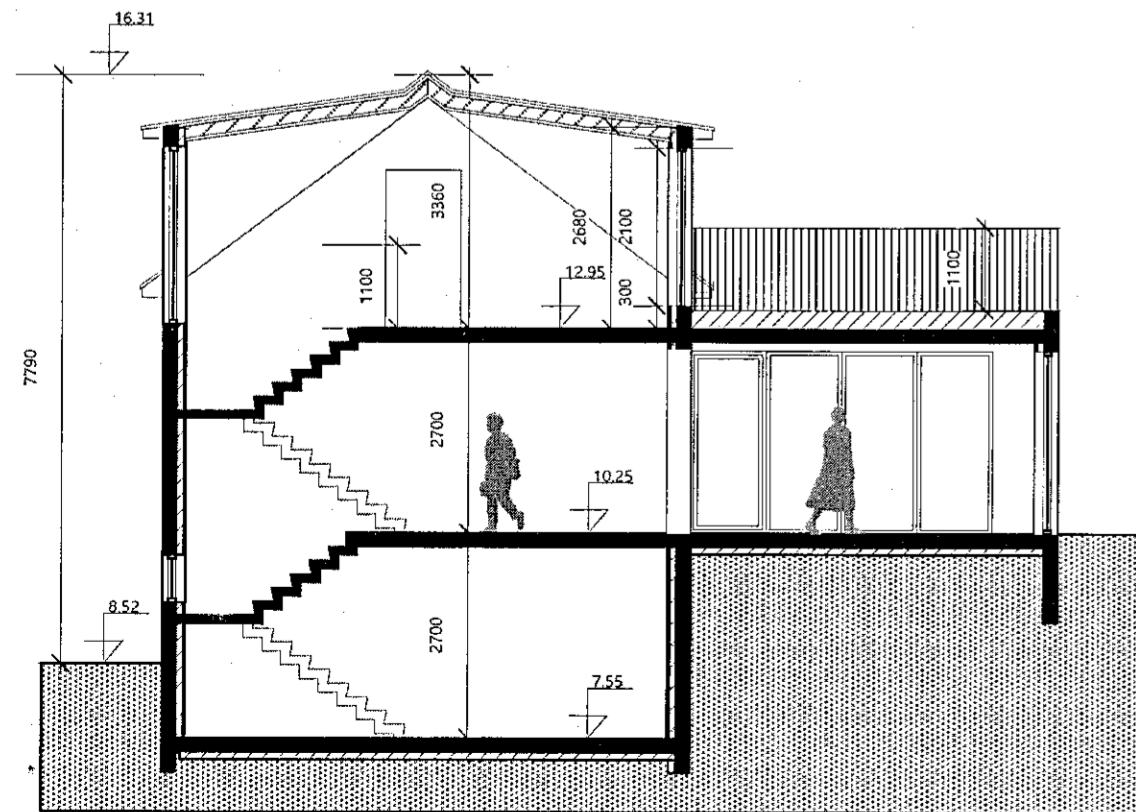

SNEIÐING A-A

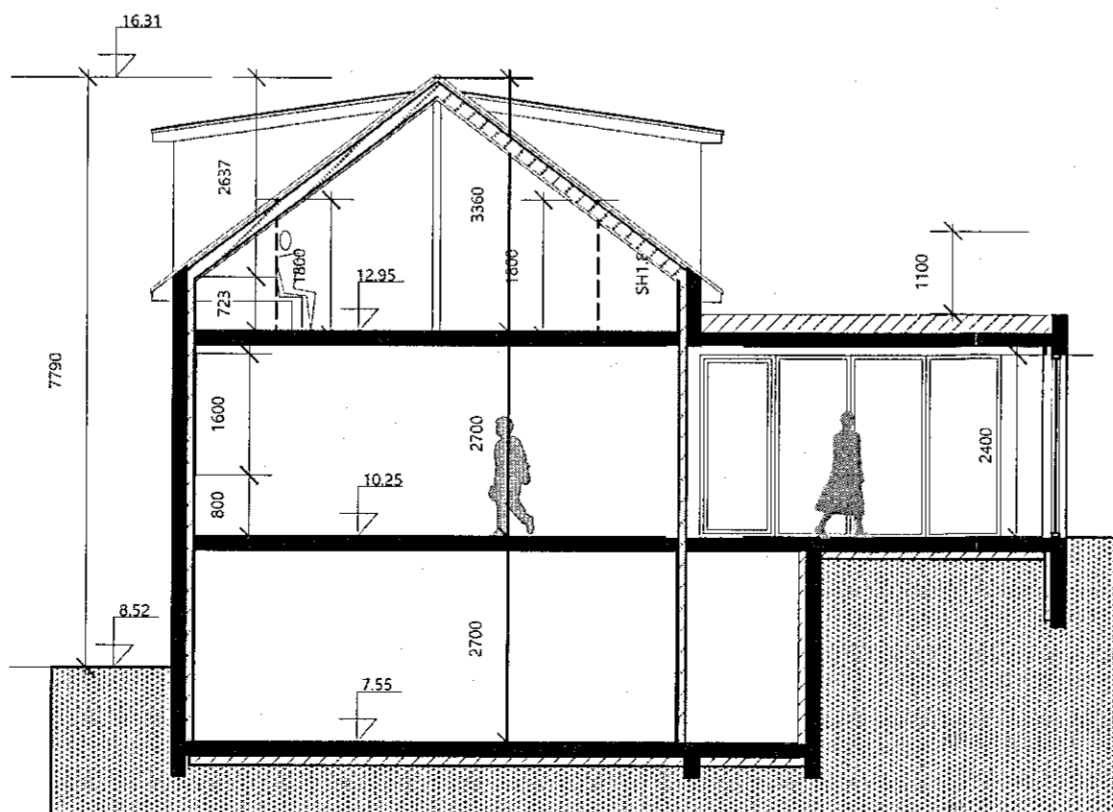

SNEIÐING B-B

- Breytingar 21.4.21
- Stiga breytt á öllum hæðum
 - Herbergi á 2. hæð breytt
 - Stigapallur á 2. h. breyttur
 - Inntaksklefi gerður í kjallara
 - Miðjugluggum á framhlið breytt
 - Skráningartöflu breytt
 - Handriðagerð breytt
 - Aðkomu að kjallara breytt.
 - Baðh. 1.h breytt
 - Baðh 2.h breytt
 - Innra skipulagi kjallara breytt

VERK
AUSTURGATA 36
REYNDARTEIKNINGAR

TEIKNING
AFSTÖÐUMYND

VERKKAUPI
INGVAR ARASON

| | |
|--------------------------------|-----------------|
| MÆLIKVARÐI: 1:100 (m.v. A2) | TEIKNING NR.: |
| DAGSETNING: 21.4.2021 | TEIKNAD: GÓJ |



GUNNLAUGUR Ó. JOHNSON
arkitekti fa
ARBOT: 270: MOSFELLSBÆ
KT: 0806577819
S: 864 2625
E: goj@centrum.is