




Vestur
Geymslur á lög
Mkv. 1:100

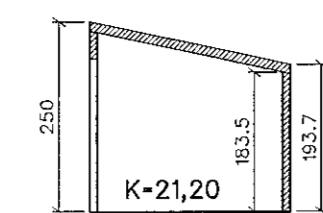


Snid
K-21,20

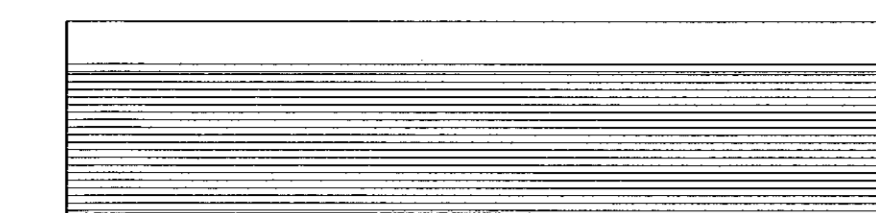


Austur

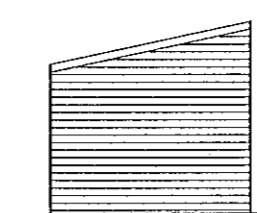

Nordur

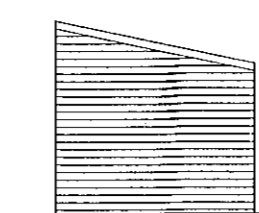


Sudur

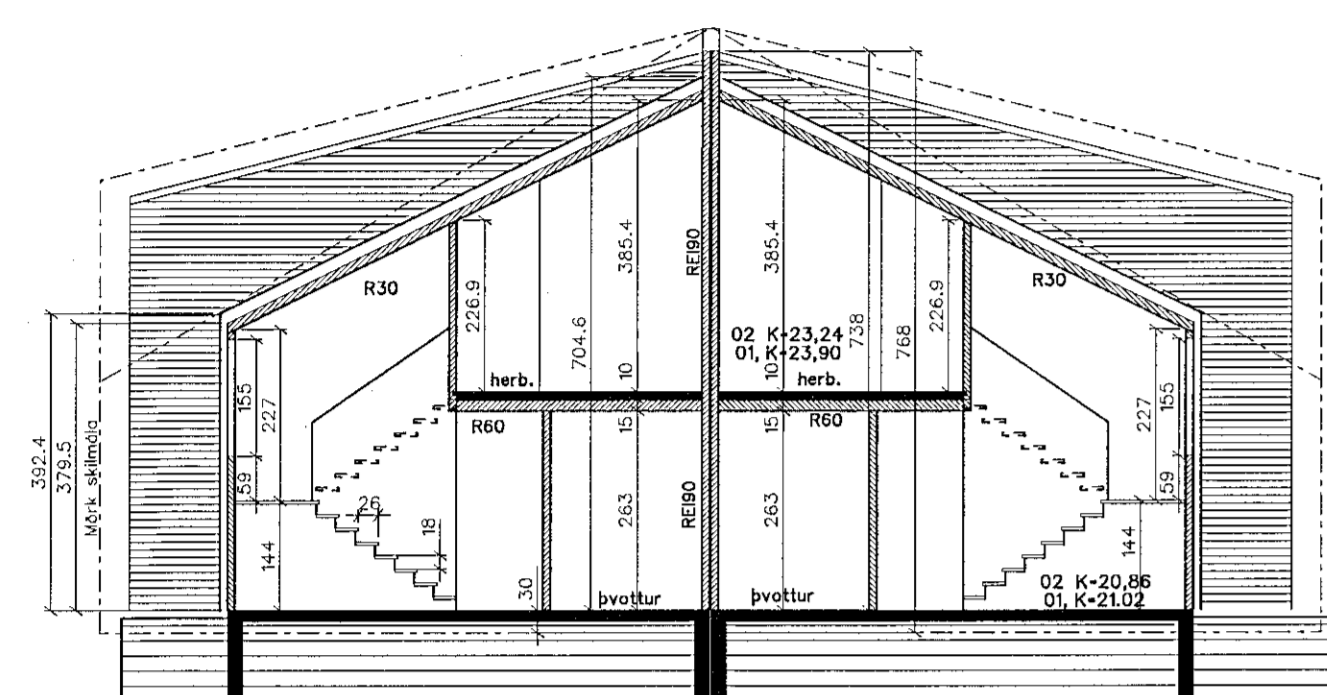

Sneiðing D-D gegnum frémrihluta húss.


Hrauntunga 5, parhús. snid

Mkv. 1:100

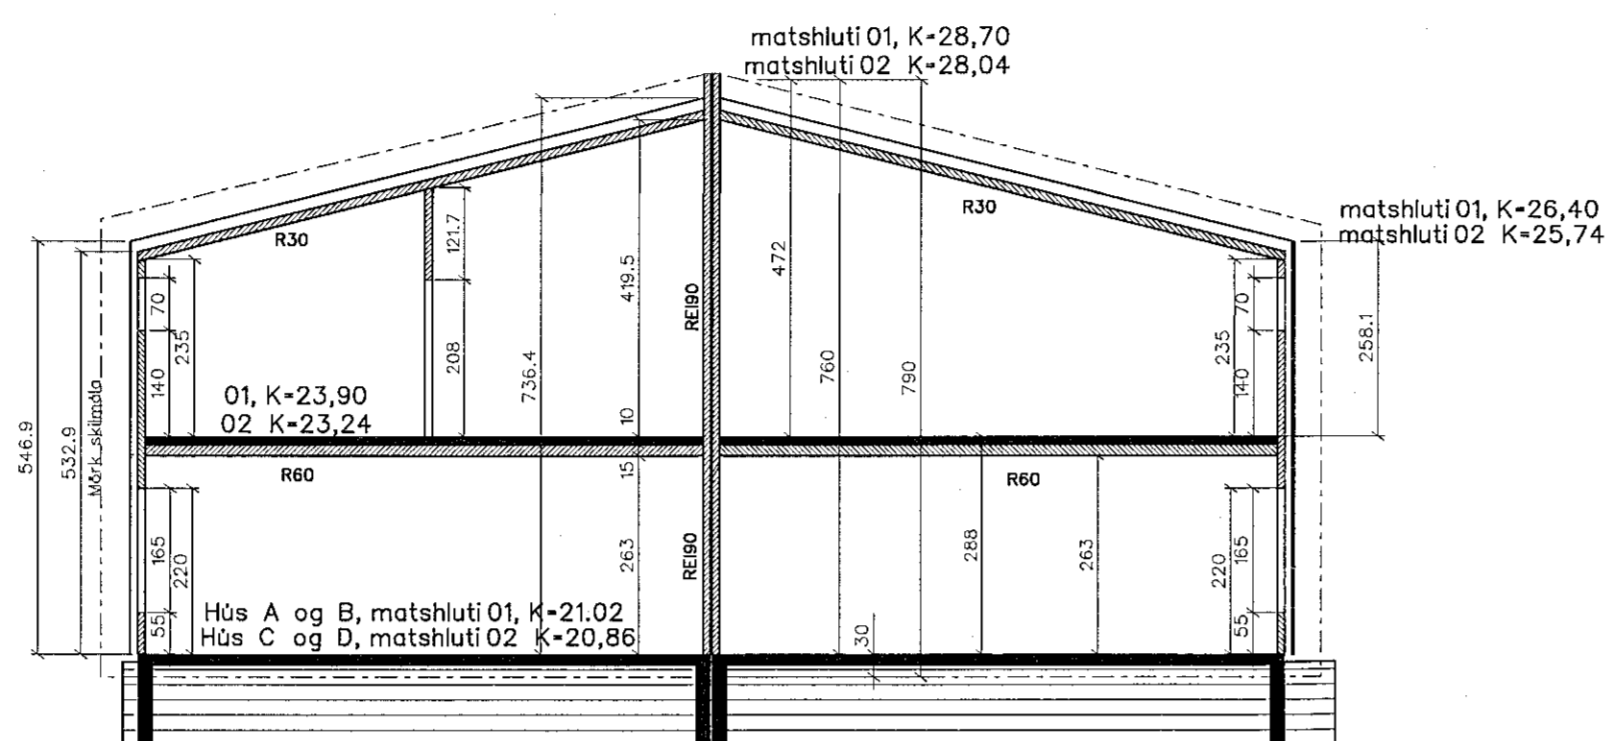


Sneiðing E-E gegnum mið hluta húss.

Mkv. 1:100

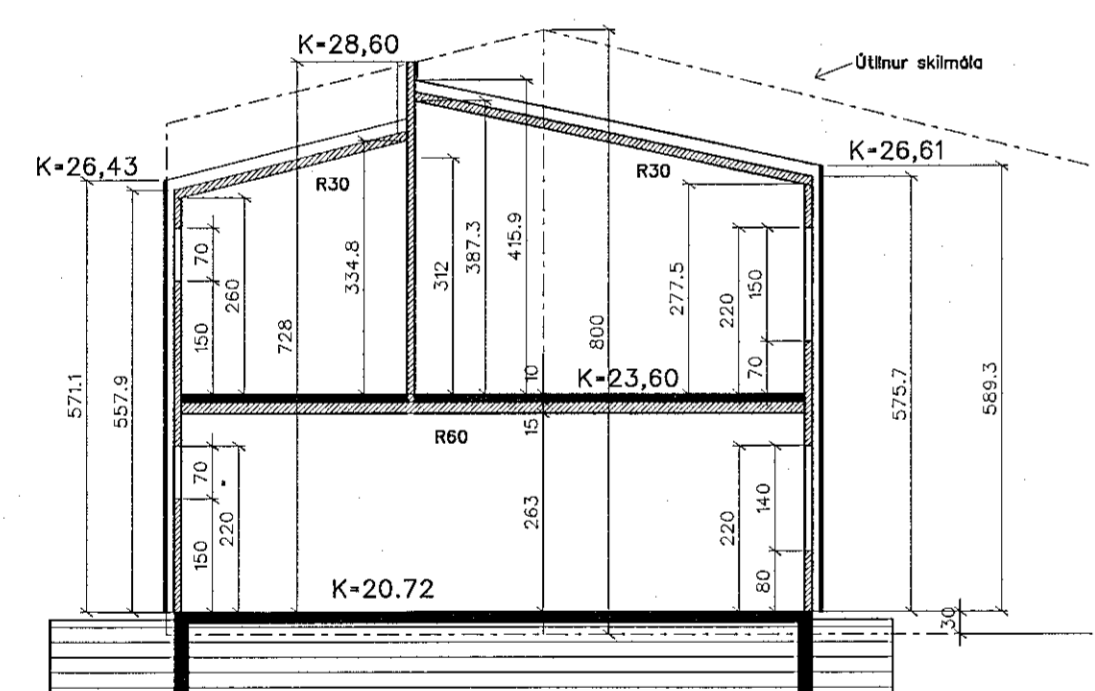


Hrauntunga 5E, einbýlishús. snid
Snid A-A

Mkv. 1:100

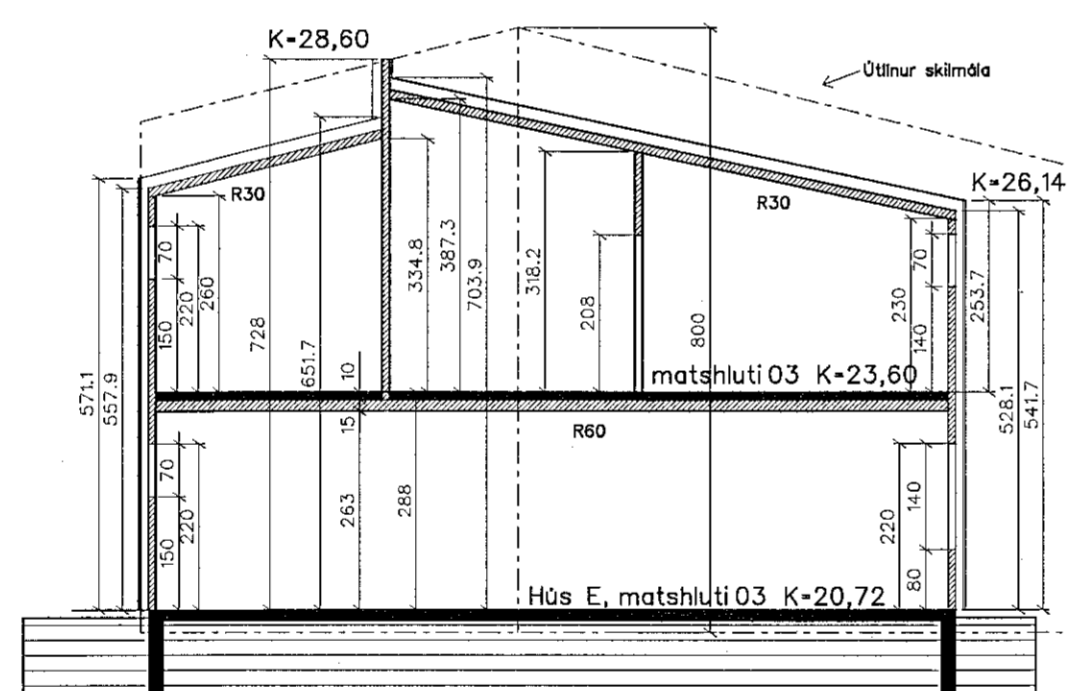

Hrauntunga 5E, einbýlishús. snid
Snid B-B

Mkv. 1:100

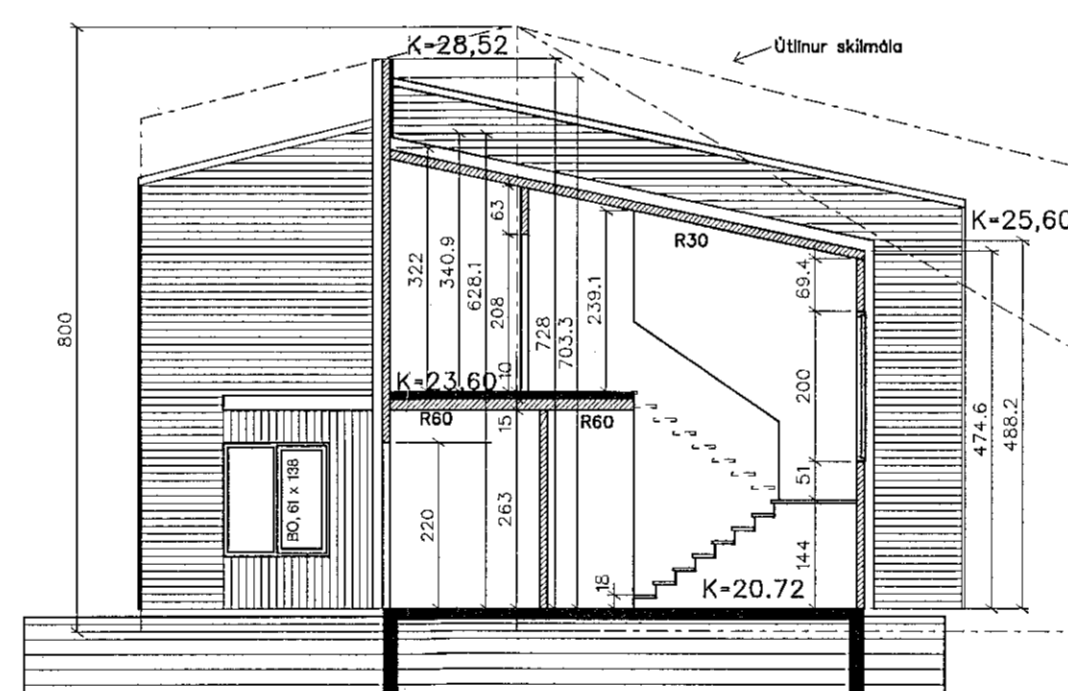

Hrauntunga 5E, einbýlishús. snid
Snid C-C


Mkv. 1:100



AFSTÖÐUMYND MK. 1:500

JHS
12.05.2021

Breytingar 30. 04 2021:
Við útsetningu á húsum C og D komu í ljós að húsið mundi fara yfir jarðmyndanir sem menn eru sammála um að ekki megi eyðileggja, en þær eru elst í brekkunni vestan við hús, en stefnt er að því að hrdíla sem minnst við henni, en brekkan er í beinu framhaldi af útvistarsvæðinu vestar, til þess að svo megi verða er nauðsynlegt að læra húsið til austurs. Breytingin hér sýnir húsið flutt um 2.32m til austurs, úr 9.32m í 7m. frá austur lóðarmörkum. Þessi breyting ætti ekki að þurfa að trufla lóða Hraunbrúnar 53 þar sem að á milli lóðanna er steypur veggur sem er 2.5m á hæð, en eigandi hraunbrúnar 53 vildi halda veggnum í þessari hæð þegar talið var um að lækka hann.

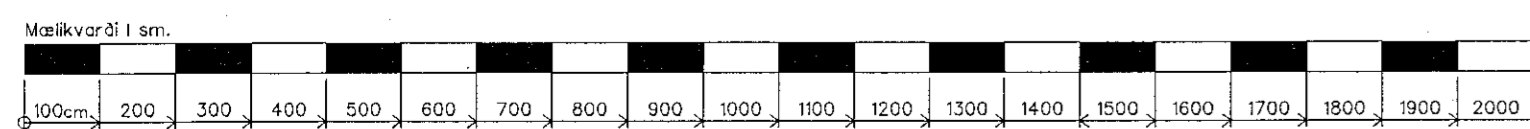

HRAUNTUNGA 5
BYGGINGARNEFNDARTEIKNING Dags : 15. JAN. 2021
SNID Í HÚS, GEYMSLUSKÚR OG AFSTÖÐUMYND Mkv. 1:100 OG 1:500
BLAD: 3
SVEINN ÍVARSSON ARKITEKT F.A.I.
LYNGHALSI 3 110 R.VÍK SÍMI 567-9006 OG 893-9006 KT: 150254-7649
SVEINN ÍVARSSON e.h.f. ALFHÖLSVEGI 79A KÖPÁVOGI KT: 550296 2339