



Snið a-a

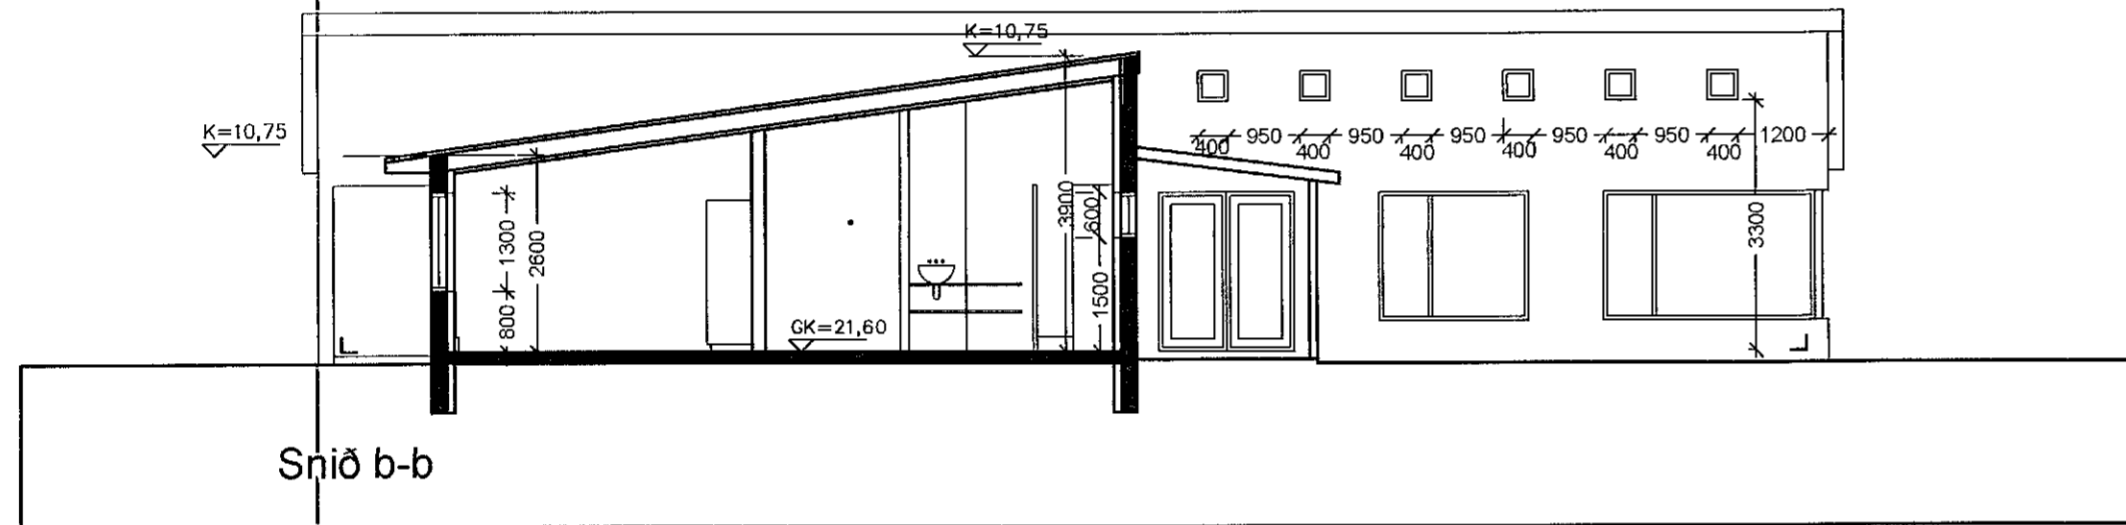

Snið b-b

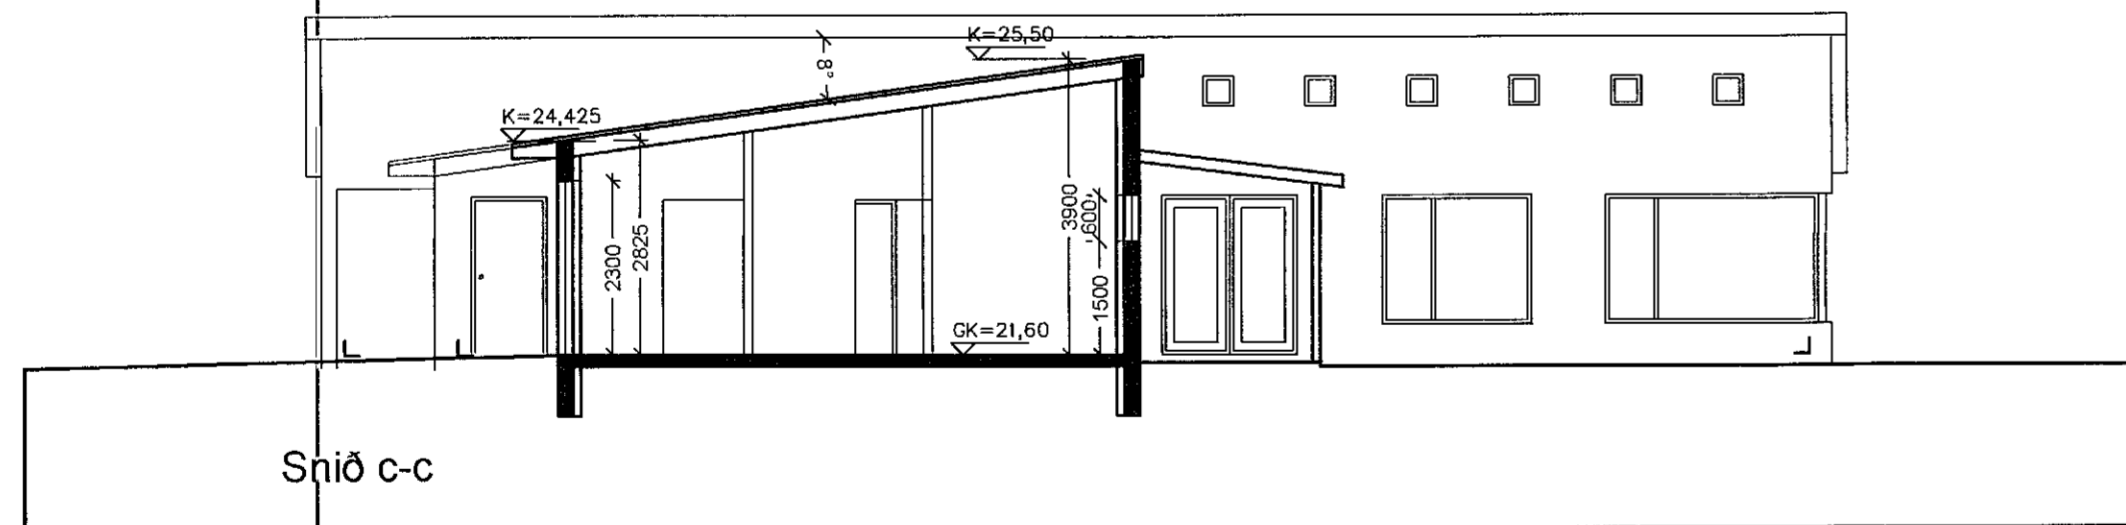

Snið c-c

Samþykkt þann  
26. MAÍ 2021  
Byggingarfulltrúinn í Hafnarfirði  
*Skelm Brynason*

Það athugast að um er að ræða samþykkt á áður gerðri framkvæmd sem gerð var án byggingarleyfis. Óvissa kann því að vera um uppbyggingu og útfærslu framkvæmdar. Hvorki er skráð verktrygging á verkið né ábyrgðaraðilar.

Furuvellir 17  
Hafnarfjörður  
Sneiðingar

Hannað / teiknað : ff Verknúmer : 0332  
Mælikvarði : 1/100 Dagsetning : 23.04.2021

Teikn.nr. 103

Aðalhönnuður :  
Friðrik Friðriksson arkitekt Fai, Kt: 211256-4519 *Hanna Sulem*

**Studio F - arkitektar**  
Kelduhvammur 6, 220 Hafnarfjörður  
Kt: 430707-1670 S: 571 0202 / 864 9610 Nefn: studiof@islandia.is