



Sneiðing. A - A 1 : 100

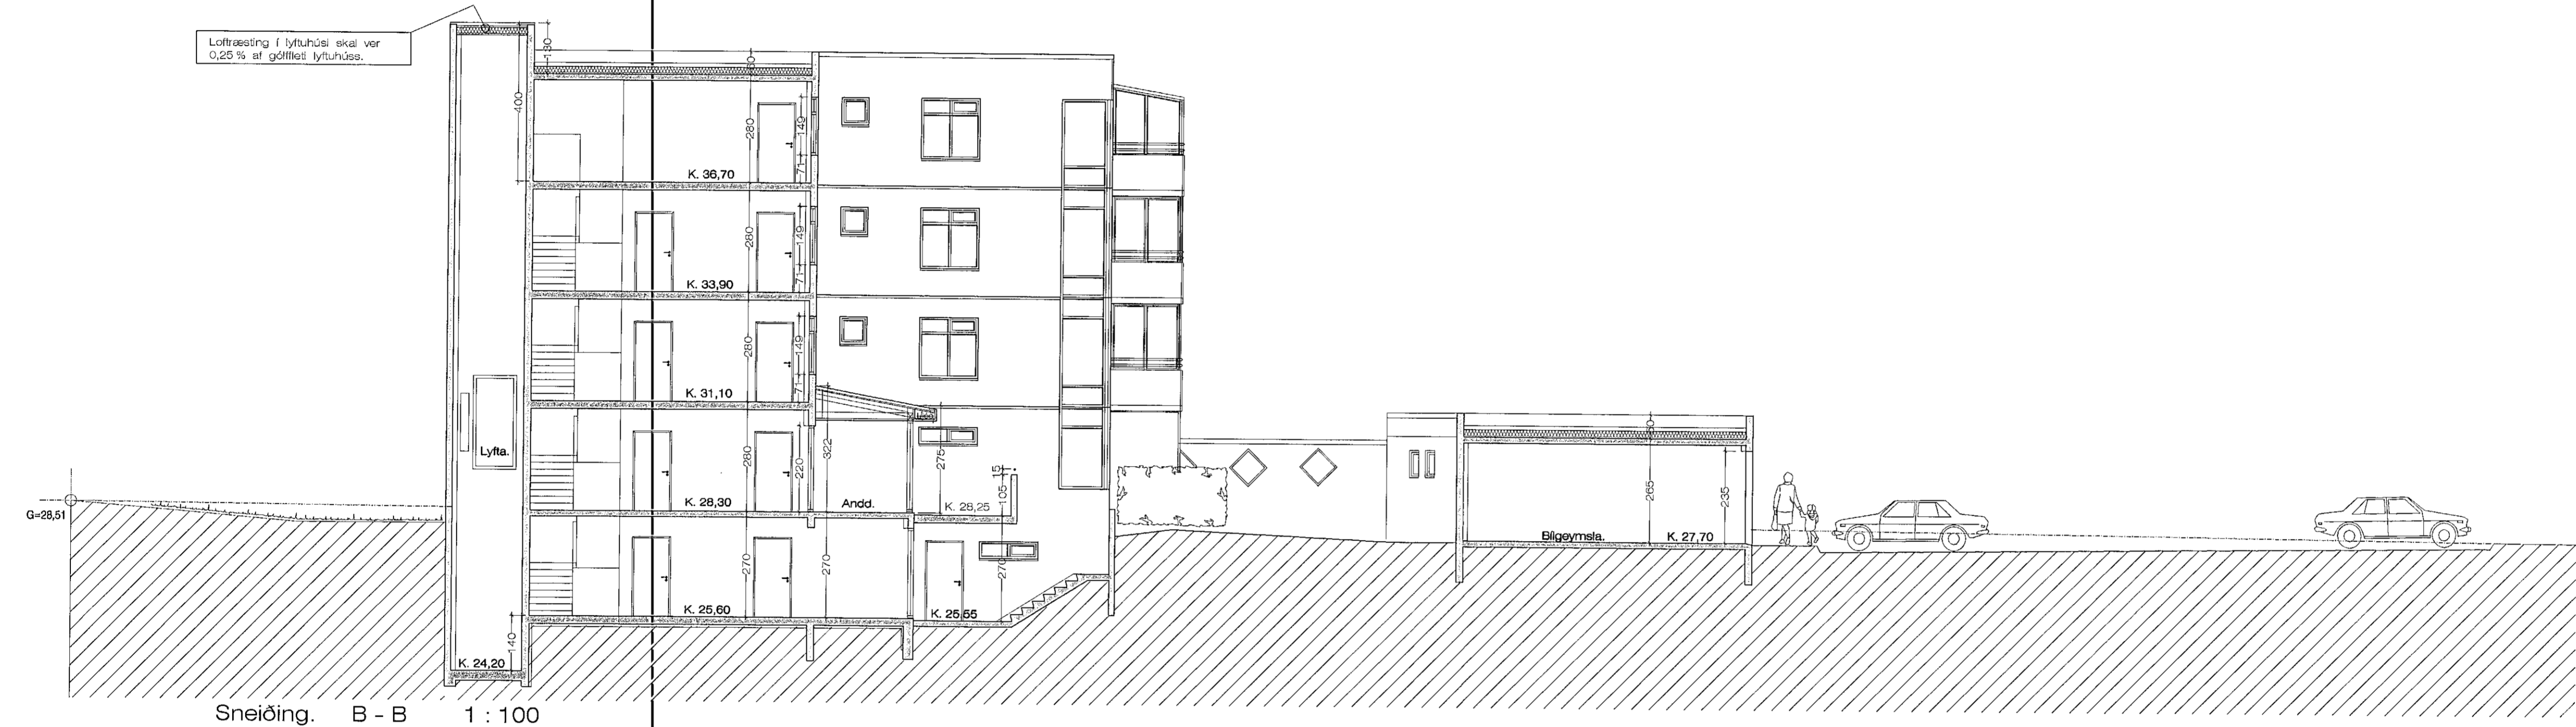

Sneiðing. B - B 1 : 100

Loftræsting í lyftuhúsi skal ver 0,25% af gólfloeti lyftuhúss.


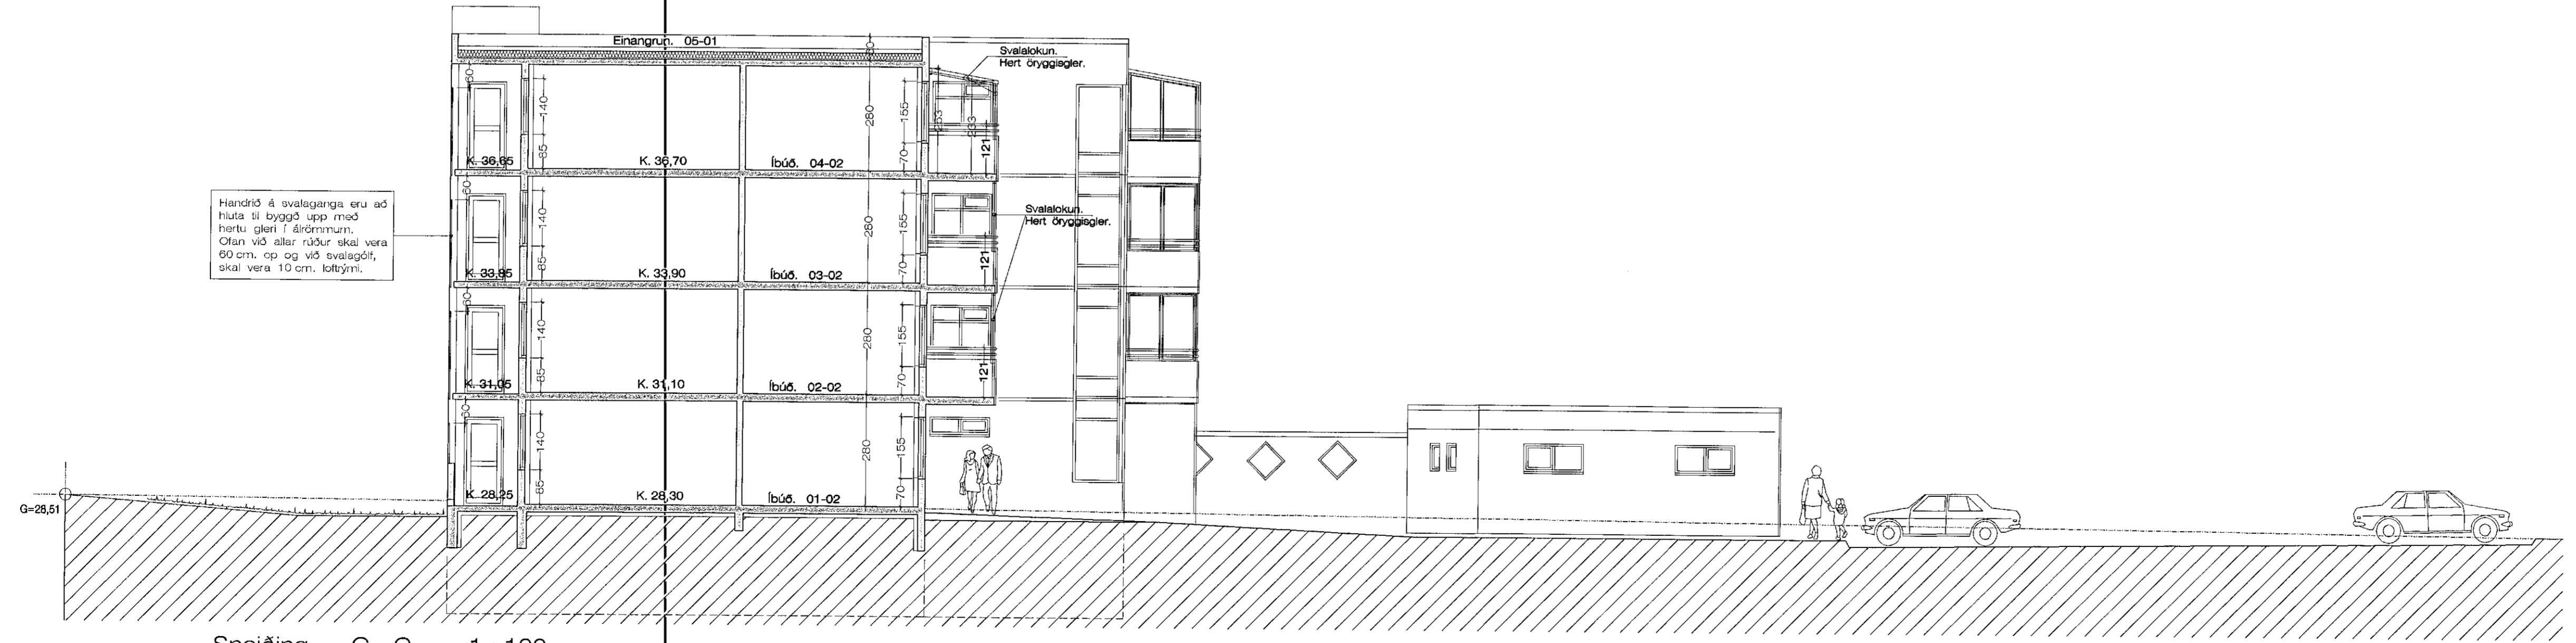

Sneiðing. C - C 1 : 100

SHS
25.05.2021

Skýringa vegna Svalalokunnar:
Svalalokannir skulu vera frá viðurkendum framleiðanda, og með hertu Öryggisgleri.
Allar svalalokannir á húsinu skulu vera frá sama framleiðanda, þannig að lokanninn myndi eina heild við ásynð hússins.
Vanda skal allar festingar og frágang á lokunum, og þó sérstaklega þakhlutum á 4. hæðinni.

Breytt 25.-3.-2021
Teiknað inn svalalokunn á allar svalir 2.-3 og 4 Hæðar Annað óbreytt.

Kvistavellir 44 Hafnarfirði. Sneiðingar.

VERK. NR. 300 DAGS. 19.-12.-2006 MÁL. 1:100
TEIKN. NR. 06 BREYTT.
JÓN GUÐMUNDSSON ARKITEKT Jón Guðmundsson
VINNUSTOFA SUBURLANDSBRÁUT 16 REYKJAVÍK SÍMI 552 5055