


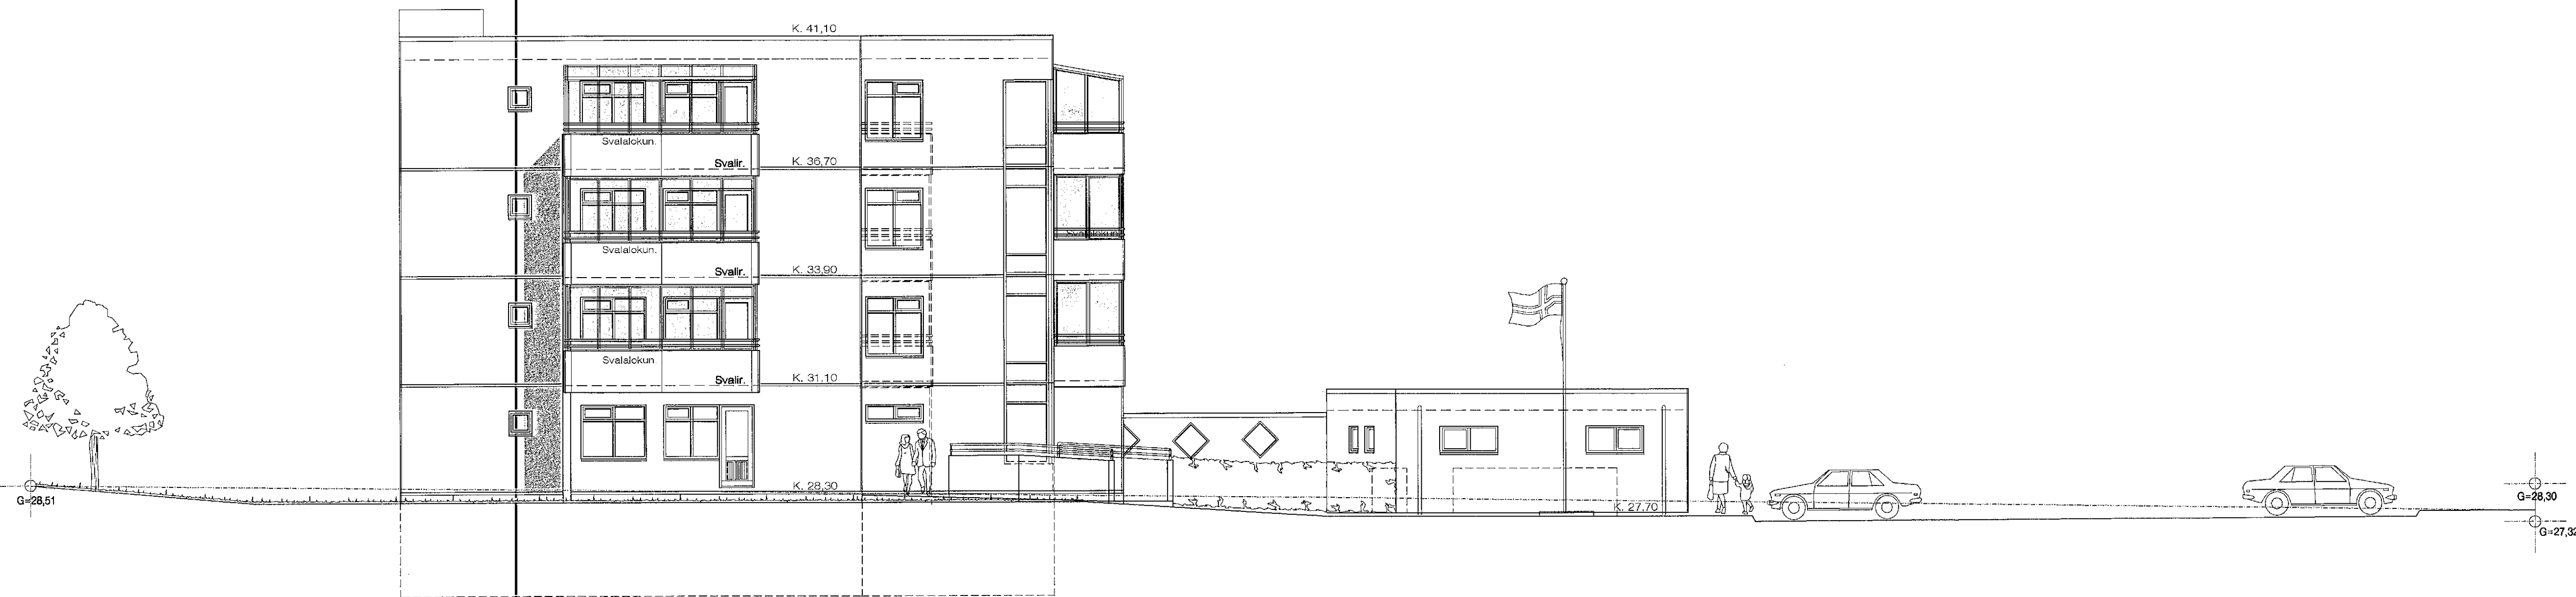

Suðurhlíð 1 : 100



Vesturhlíð 1 : 100

kvistav.1903 -- 2021 -- Svalalokun.dwg

25.3.2021 12:58 e.h.

jon

SHS  
25.05.2021

Breytt 25. - 3. - 2021

Teiknað inn svalalokunn á allar svalir 2. - 3. og 4 hæðar  
Annað óbreytt.

Kvistavellir 44 Hafnarfirði. Útlit.

VERK. NR. 300  
TEIKN. NR. 07

DAGS. 19. - 12. - 2006 MÁL. 1:100  
BREYTT.

JÓN GUDMUNDSSON ARKITEKTUR  
VINNUSTOFA SUBURLANDSBRÁUT 16 REYKJAVÍK  
Jón Guðmundsson KT. 310551 1019  
SÍMI 552 5055